




Vedlegg 7.4  
Tribune 1. etg.

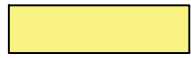

Nye vegger, tilpasses mot tribune

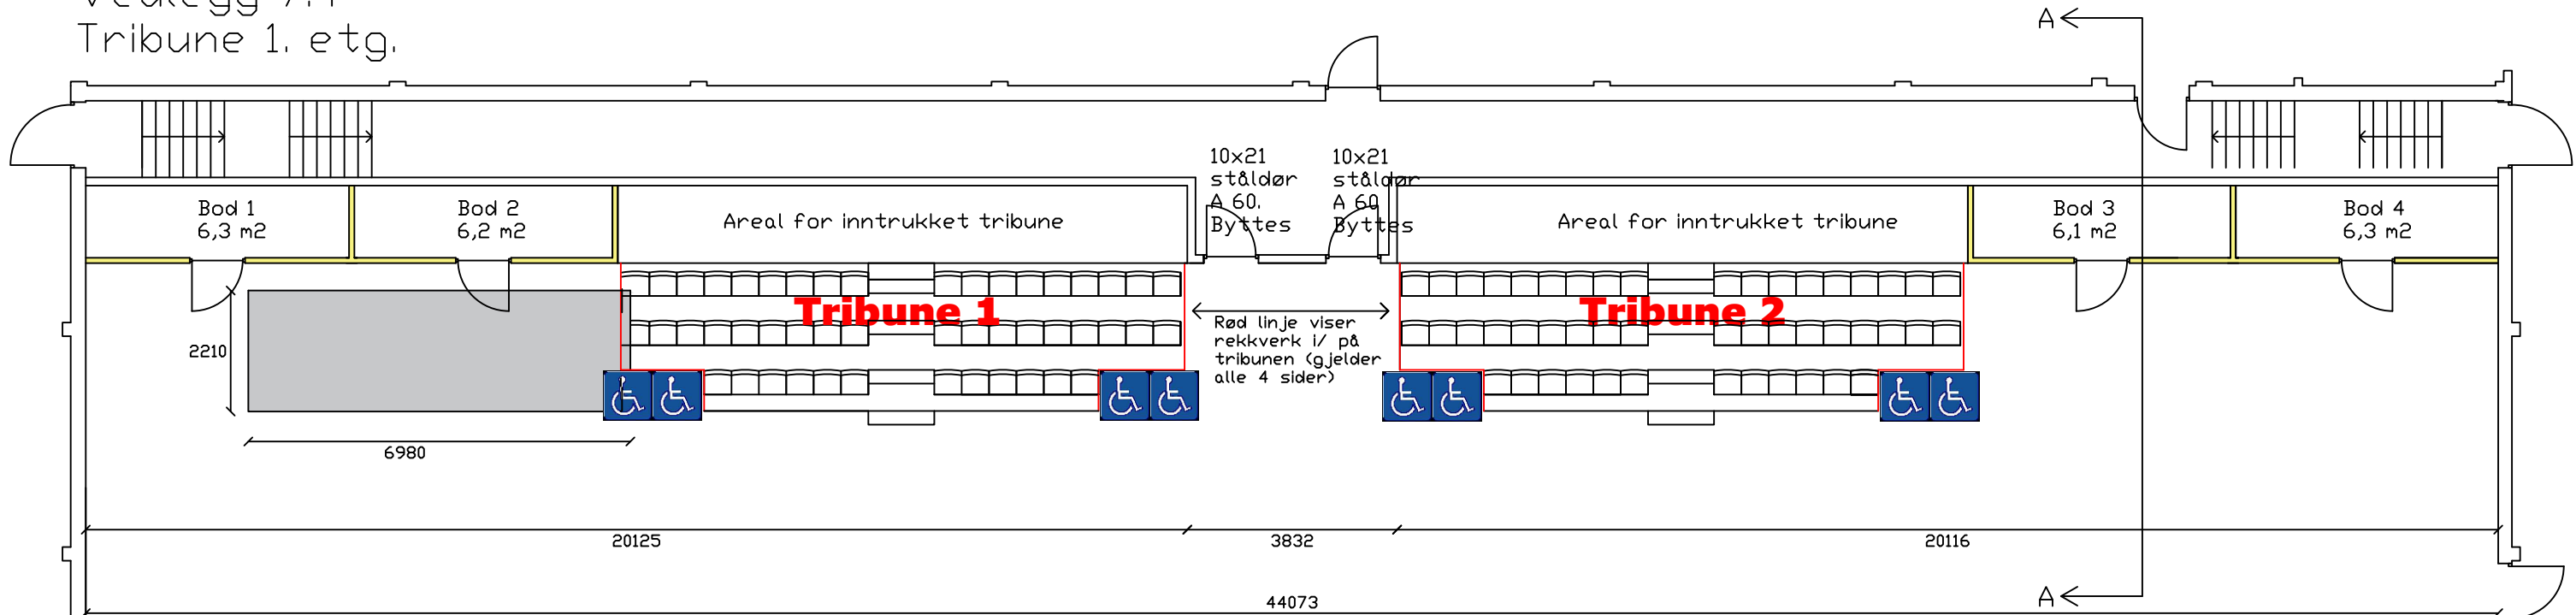

Lengdegrop, fjernes, fylles opp, støpes i, nytt dekke mot eksisterende dekke. Oppmerking over berørt område. (Plassering i tegning er omtrentlig)

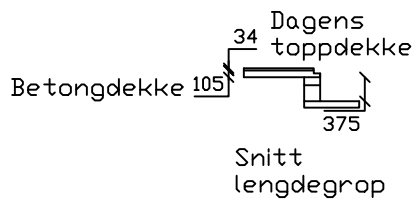

**Tribune 1 og 2** 96 plasser til sammen, + 8 stk handicapplasser (12 stk ekstra stoler om hele 1. rad kjøres ut der det er handicapplasser, 108 stoler skal leveres)