




Avhengende	Avhengende balkong i 2 etg akse 8	28.01.14
	Avlep fra kjøkken fyllet under desk.	11.11.13
	Overvann fra balkong i 4 etg innlagt	22.10.13
	Inntegnet varm og avlep til hølleppe samt balkong i over	
Prosjekt	Leknes Bo- og Servicesenter	250 102C 1.50
Plan	Plan 1 etg Varme- og Sanitæranlegg	E 01.03.13
Utarbeidet av	Ute - J. Abrahamson	AJA
		SV 101

TITTEL: Plan, U etg. PROSJEKT: 250-101
 Byggherrens navn: Leknes Bo- og Servicesenter
 Byggherrens adresse: byggetjen 2
 Arkitekt: knut gjernes arkitektur as
 Dato: 23.08.2013
 Skala: 1:50


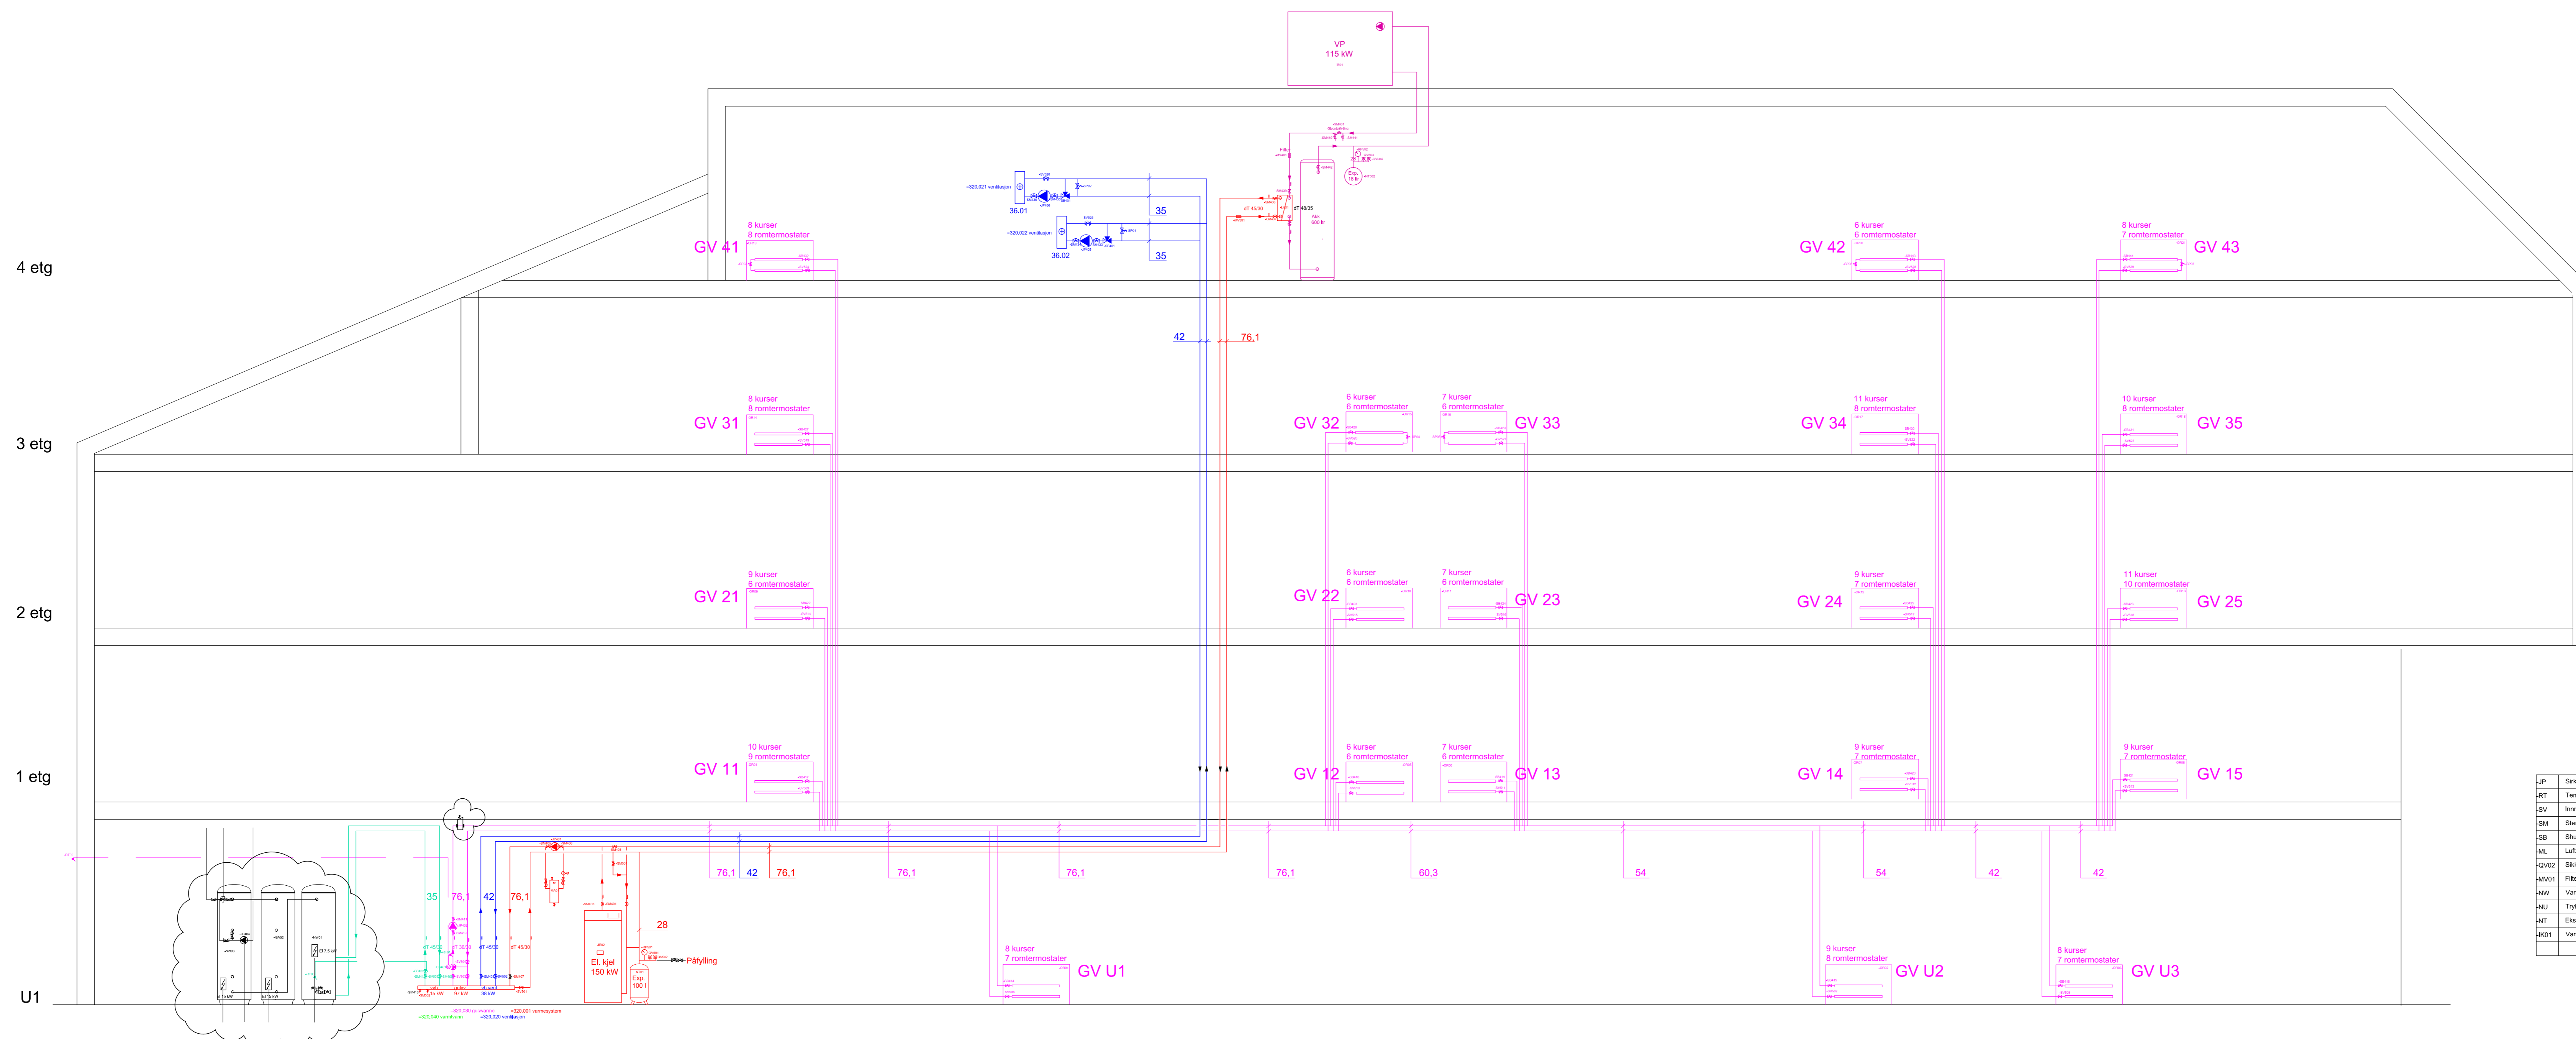


Symbol	Beskrivelse

Markering	Beskrivelse	Vann
-JH41	Sirkulasjonspumpe hovedpumpe	152 mm
-JH42	Sirkulasjonspumpe Gulvvarme	84 mm
-JH43	Slipp	
-JH44	Sirkulasjonspumpe leppepumpe	10,8 mm
-JH45	Sirkulasjonspumpe v&v vent 320/321	18,2 mm
-JH46	Sirkulasjonspumpe v&v vent 320/322	18,2 mm

Arbeidsbegreper

Prosjekt			
Oppdrag	Justert beredningssystem integrert luftskiller	Rev. dato	17.03.14
Prosjekt	Leknes Bo- og Servicesenter	Skala	1:50
Prosjekt	Vameskjema	Bl. nr	B
Dato	12.12.13	Opprettet av	AJA
Rev. nr	V 001	Prosjektleder	

P.O. 3032, Nedre Ravnk. 0556 Oslo
 Tlf 90527020
 mail: aia@norvia.no

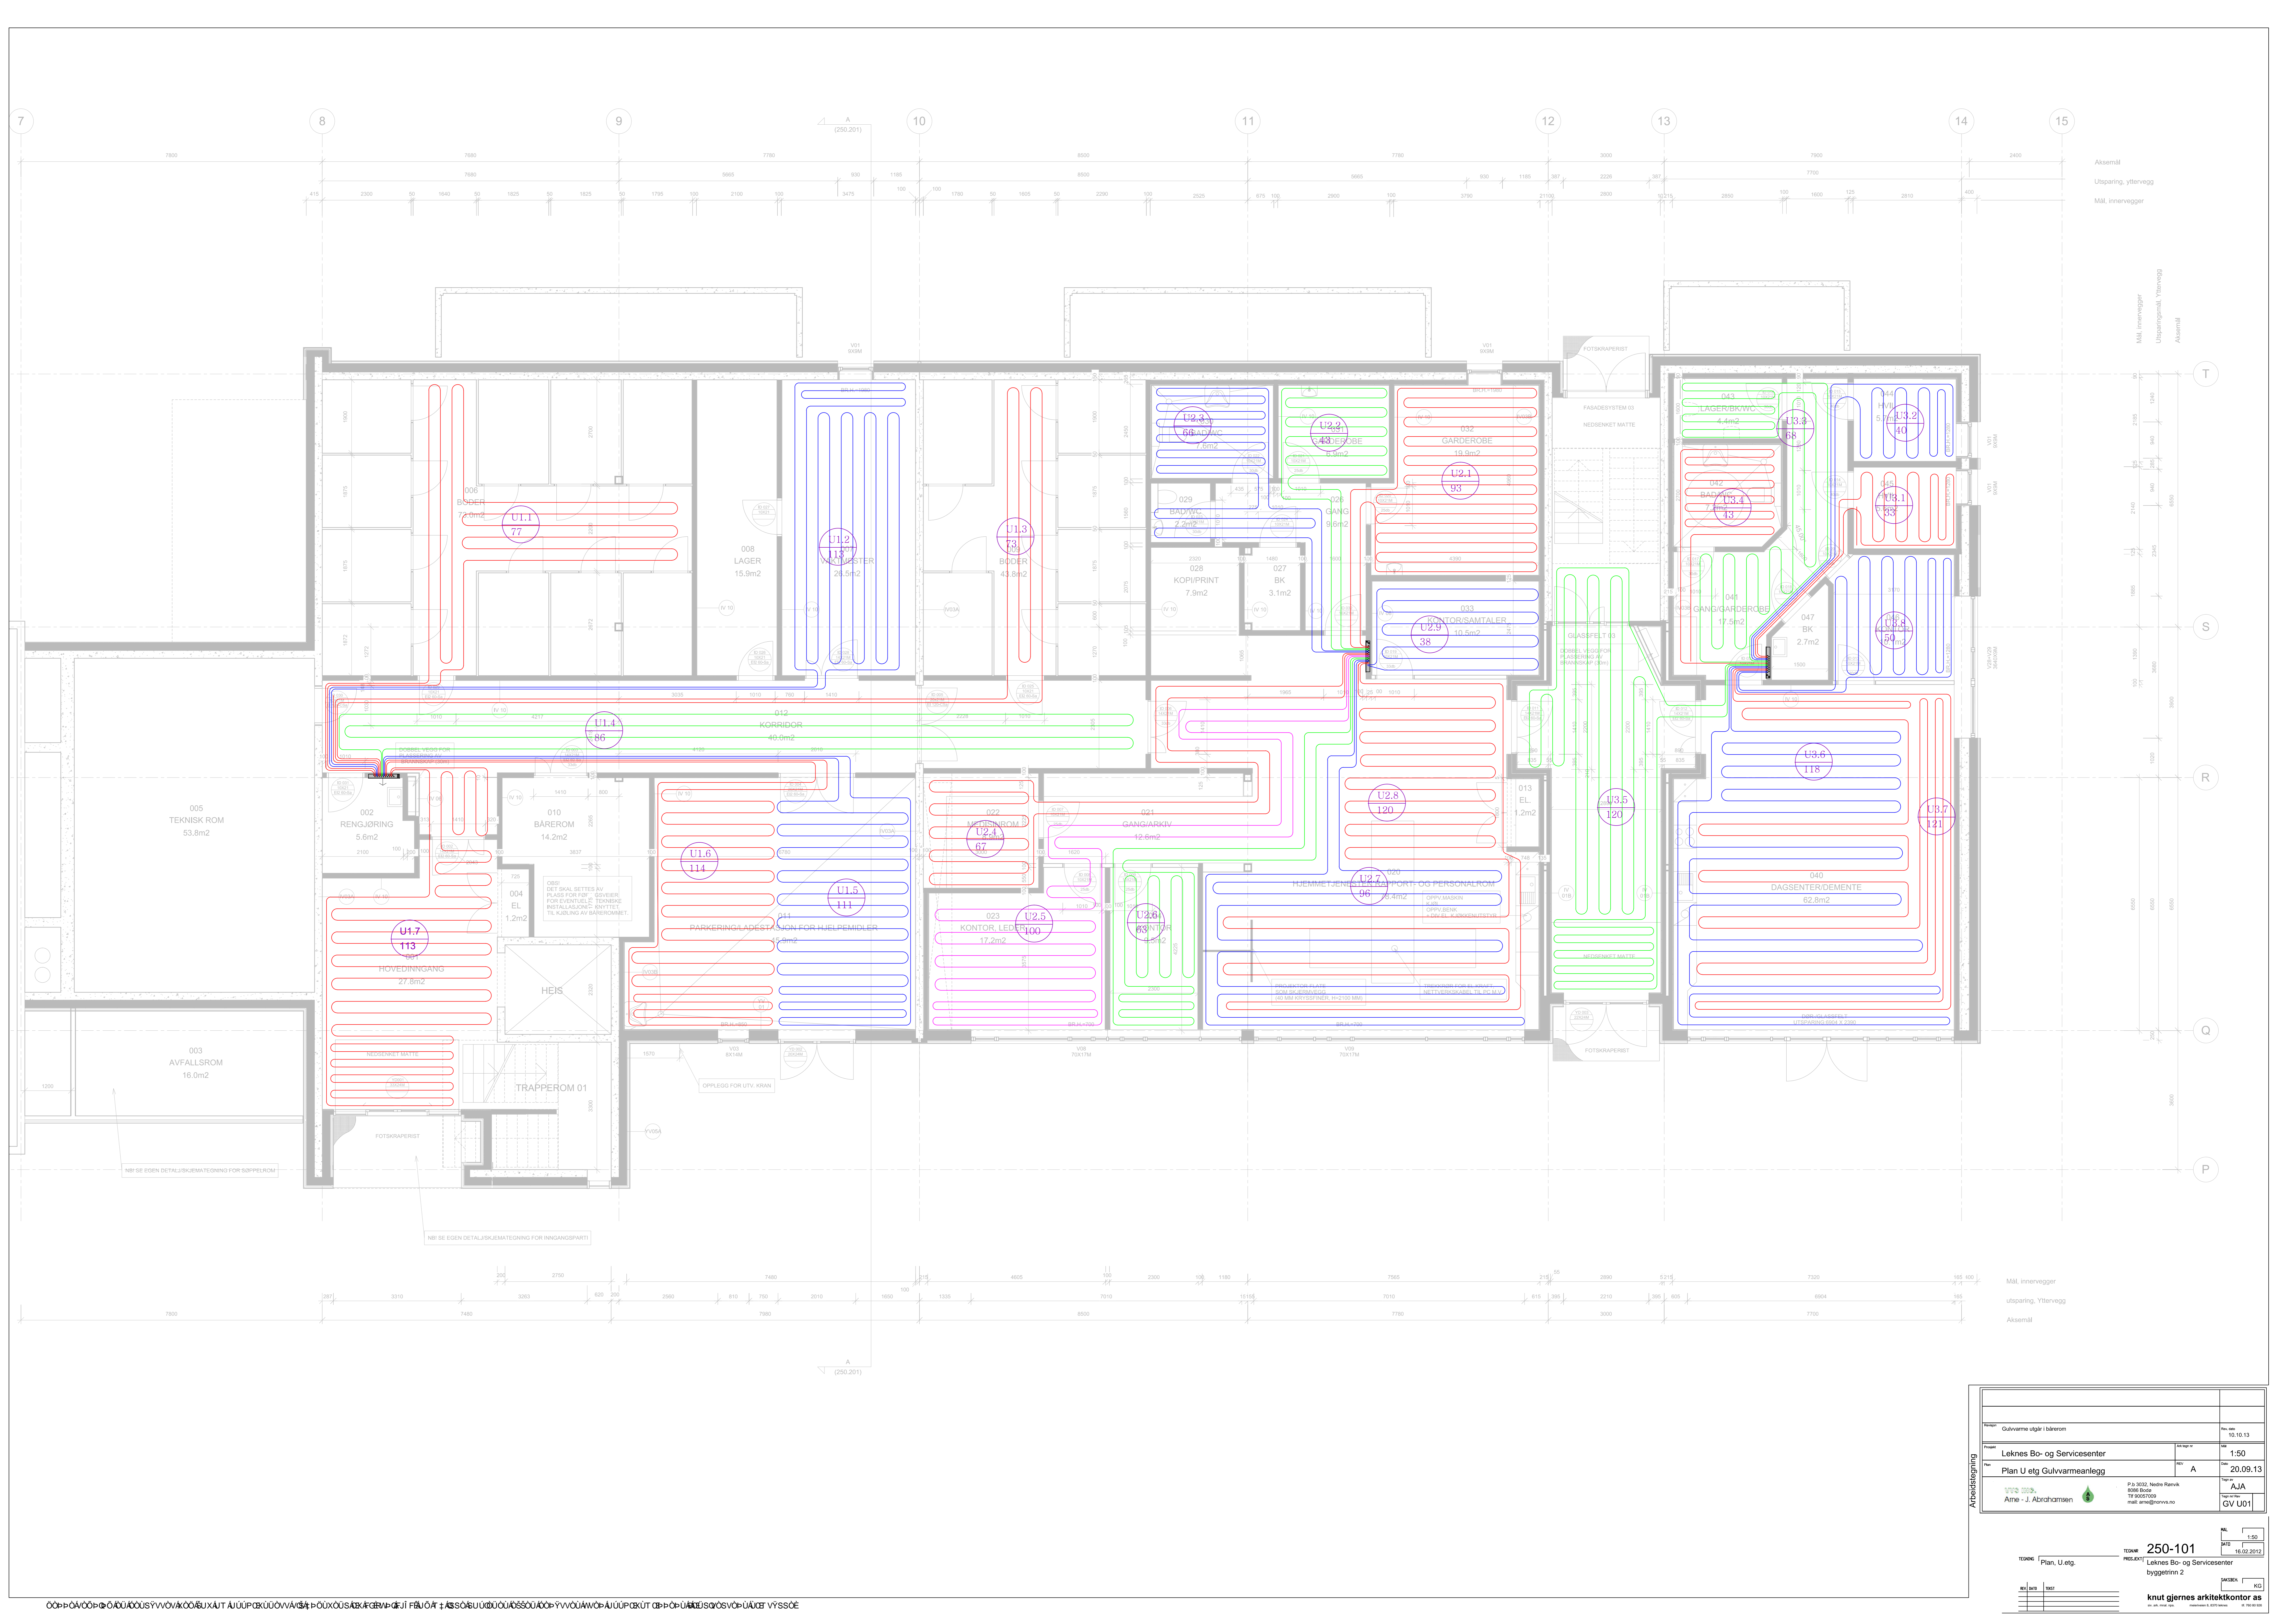

Arbeidsgrunn		
Prosjekt	Gulvvarme utgår i bilerom	Rev. nr. 10.10.13
Prosjekt	Leknes Bo- og Servicesenter	Rev. nr. 1.50
Plan	Plan U etg Gulvvarmeanlegg	Rev. nr. 20.09.13
Byggherrens navn	AJA	Rev. nr. GV U01
Byggherrens adresse	P. 3032, Nedre Revak 8068 Borge Tlf 90557009 mailto:ama@grorvik.no	

TITTEL: Plan, U etg. PROJEKT: 250-101
 LOKALITET: Leknes Bo- og Servicesenter byggetrinn 2
 Dato: 18.02.2012
 Skala: 1:50
 Forfatter: knut gjernes arkitektkontor as
 Prosjektleder: KJG

005 TEKNISSK ROM 53.8m2

003 AVFALLSROM 16.0m2

002 RENGJØRING 5.6m2

010 BÆREROM 14.2m2

004 EL 1.2m2

006 BØDDER 7.0m2

008 LAGER 15.9m2

011 KJØKKEN 17.2m2

012 KORRIDOR 48.0m2

013 EL 1.2m2

014 HOVEDINNGANG 27.8m2

015 HEIS

016 PARKERING/DEPOT FOR HJELPEMIDLER 17.9m2

017 KONTOR, LEDE 17.2m2

018 HJEMMETJENESTE/TRANSPORT OG PERSONALROM 10.5m2

































