


Forutsetninger

- Tegninger må sees i sammenheng med brannkonsept
- Brannalarmanlegg kategori 2 (heldekkende) med direktevarsling til brannvesen
- Heldekkende sprinkleranlegg
- Manuelle slukkemidler
- Ledesystem

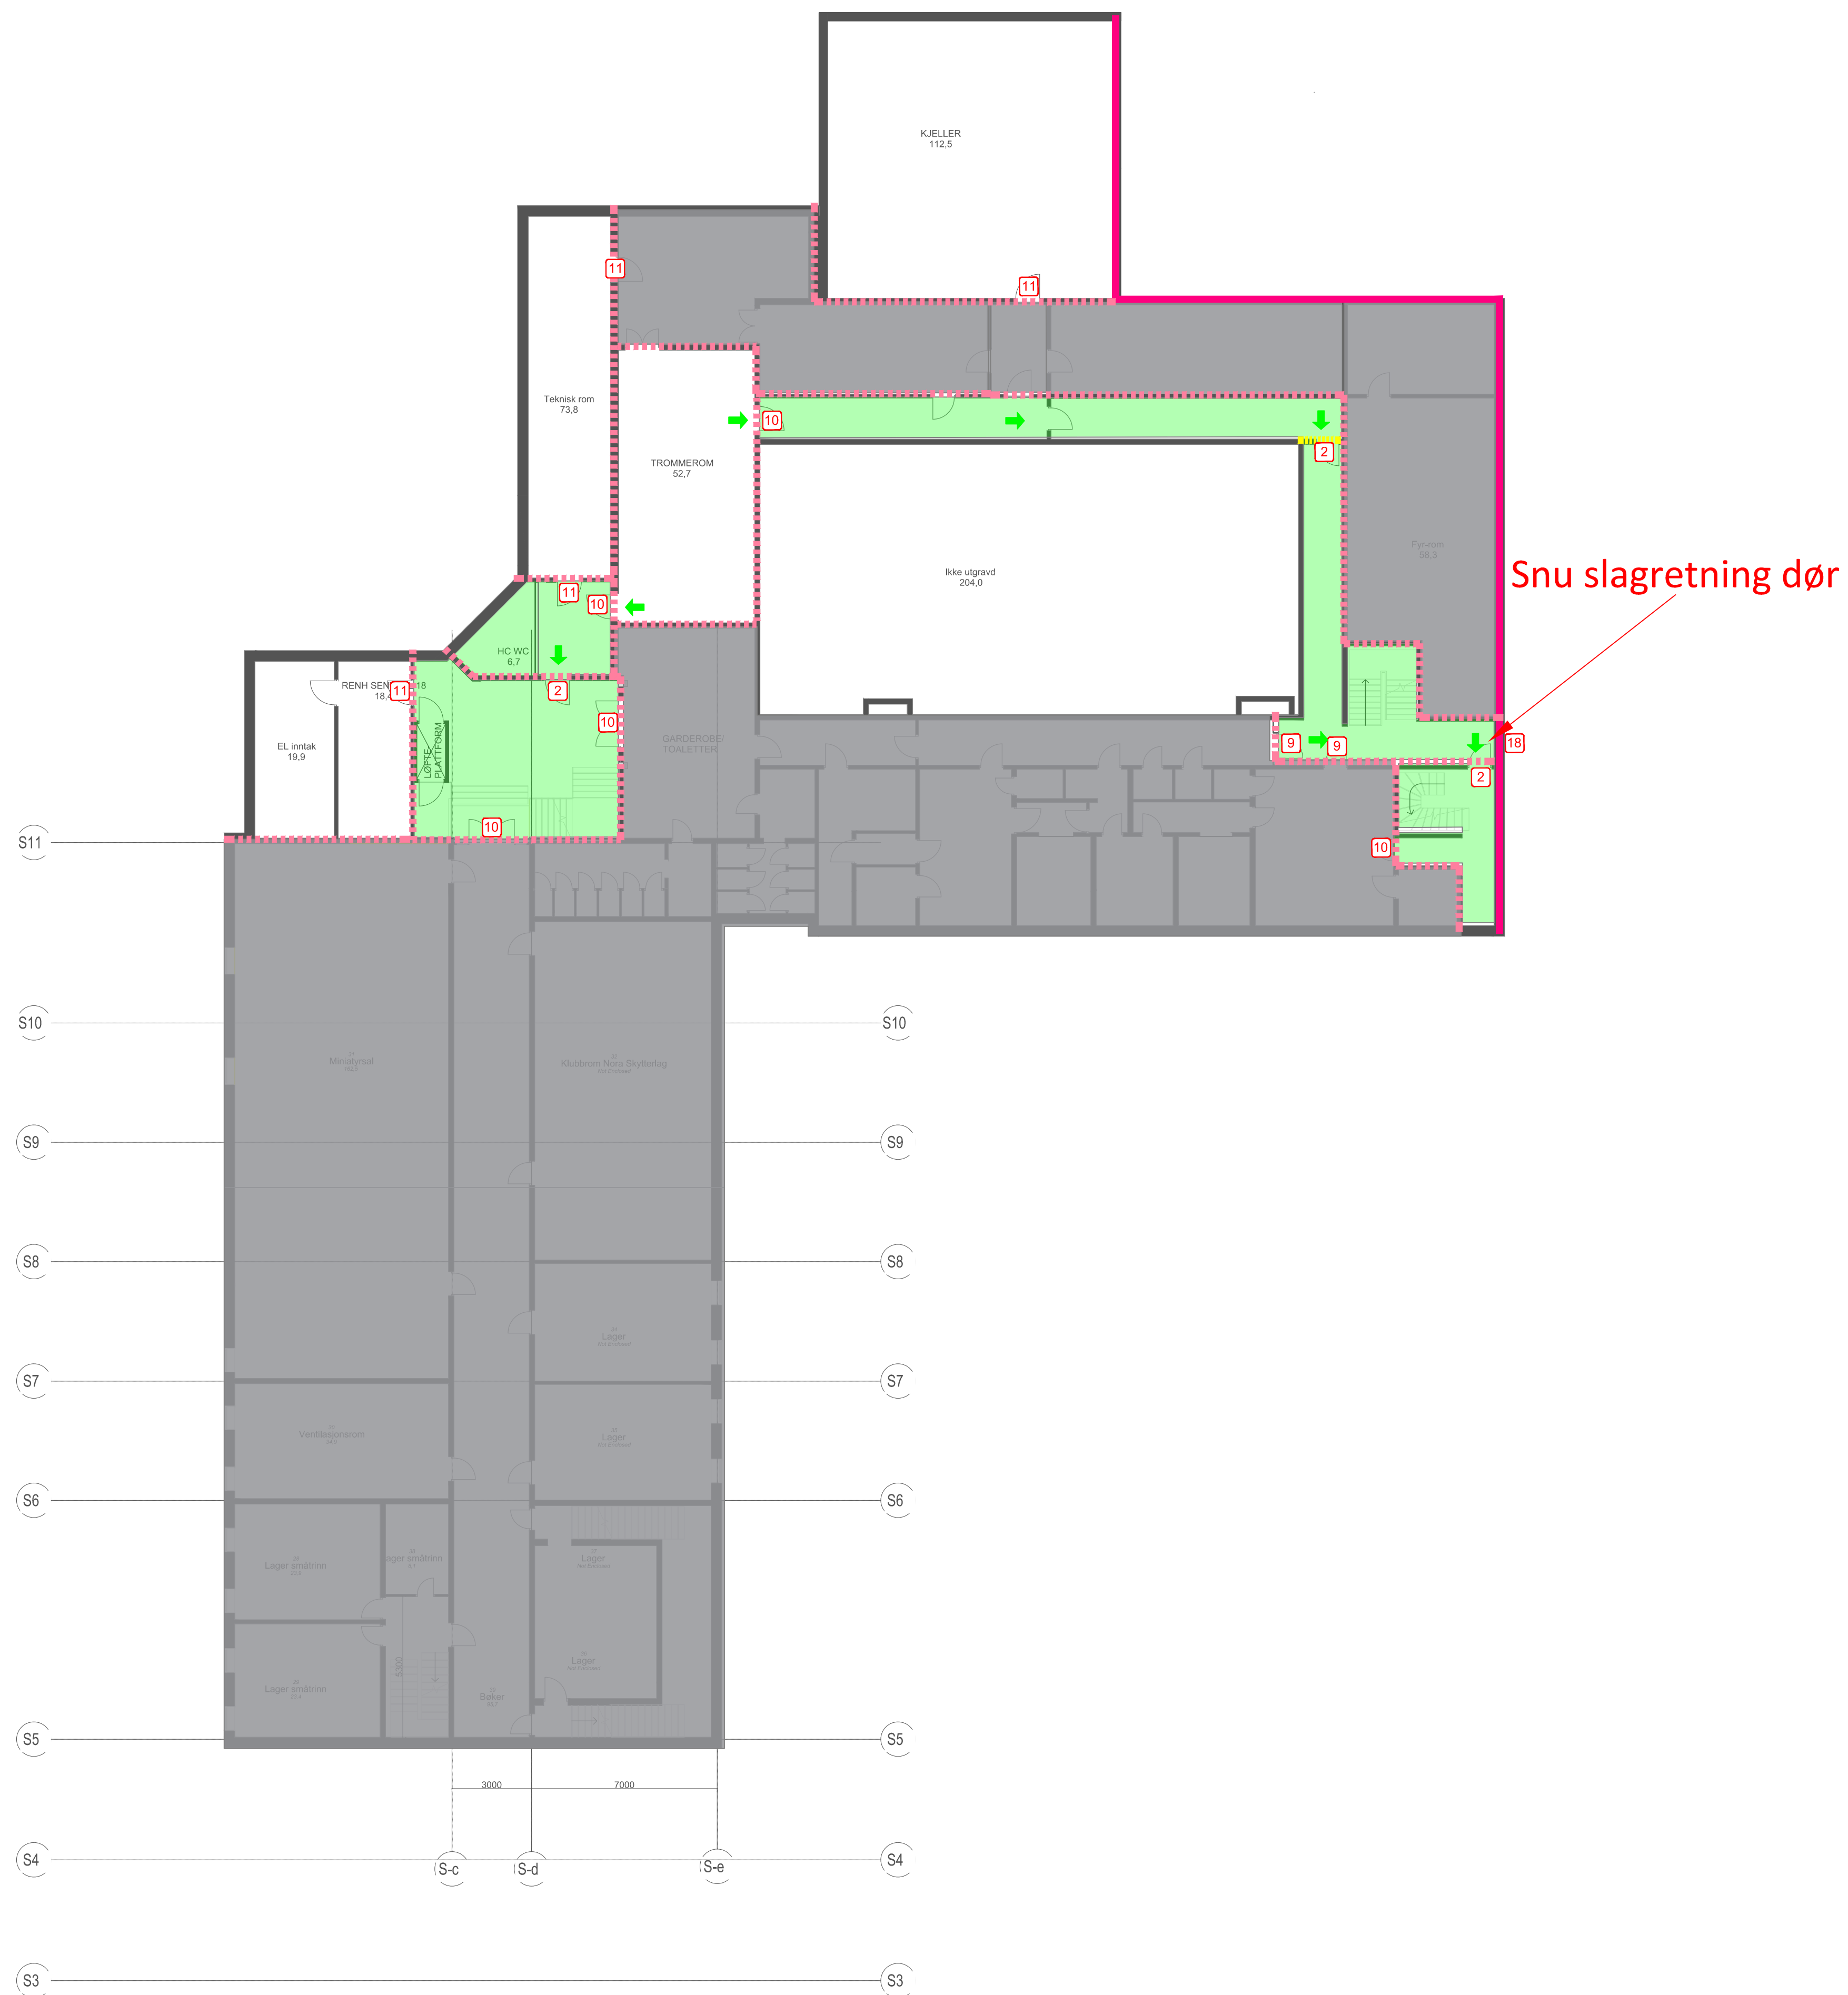

SYMBOLFORKLARING

- Røykskille
- EI 60 (B60)
- REI 120-M A2-s1,d0 (A120)
- 2 E 30-CS, (F30 selvlukker, terskel og tettelst)
- 9 E1; 30-S, (B30 terskel og tettelst)
- 10 E1; 30-CS, (B30 selvlukker, terskel og tettelst)
- 18 E1; 120-CS, (A120 selvlukker, terskel og tettelst)
- ➔ Rømningsretning/utgang
- ➔ Rømningsvei
- Ikke del av tiltak

00	Originaltegning	noolab	nooyas	05.03.24
Rev	Endring	Utt	Kontr.	Dato
Oppdragsgiver	Os kommune		Lifert av noolab	Kontr. av nooyas
Dato	05.03.24		Ansvarlig noolab	
Tittel			Målestokk	
Os skole			1:150	
Plan U			Format	A1
Byggetrinn 1			Sweco oppdragsnr.	10235760
BRANNTEGNING FORPROSJEKT			Sweco oppdragsleder	nohegn
Tegningsstatus			FORPROSJEKT	
Fagdisiplin	Tegningsnummer (bygg-et-fag-syst-type-lepennr)	Status	Rev.	
RIBR			00	