


# Forutsetninger

- Tegninger må sees i sammenheng med brannkonsept
- Brannalarmanlegg kategori 2 (heldekkende) med direktevarsling til brannvesen
- Heldekkende sprinkleranlegg
- Manuelle slukkemidler
- Ledesystem

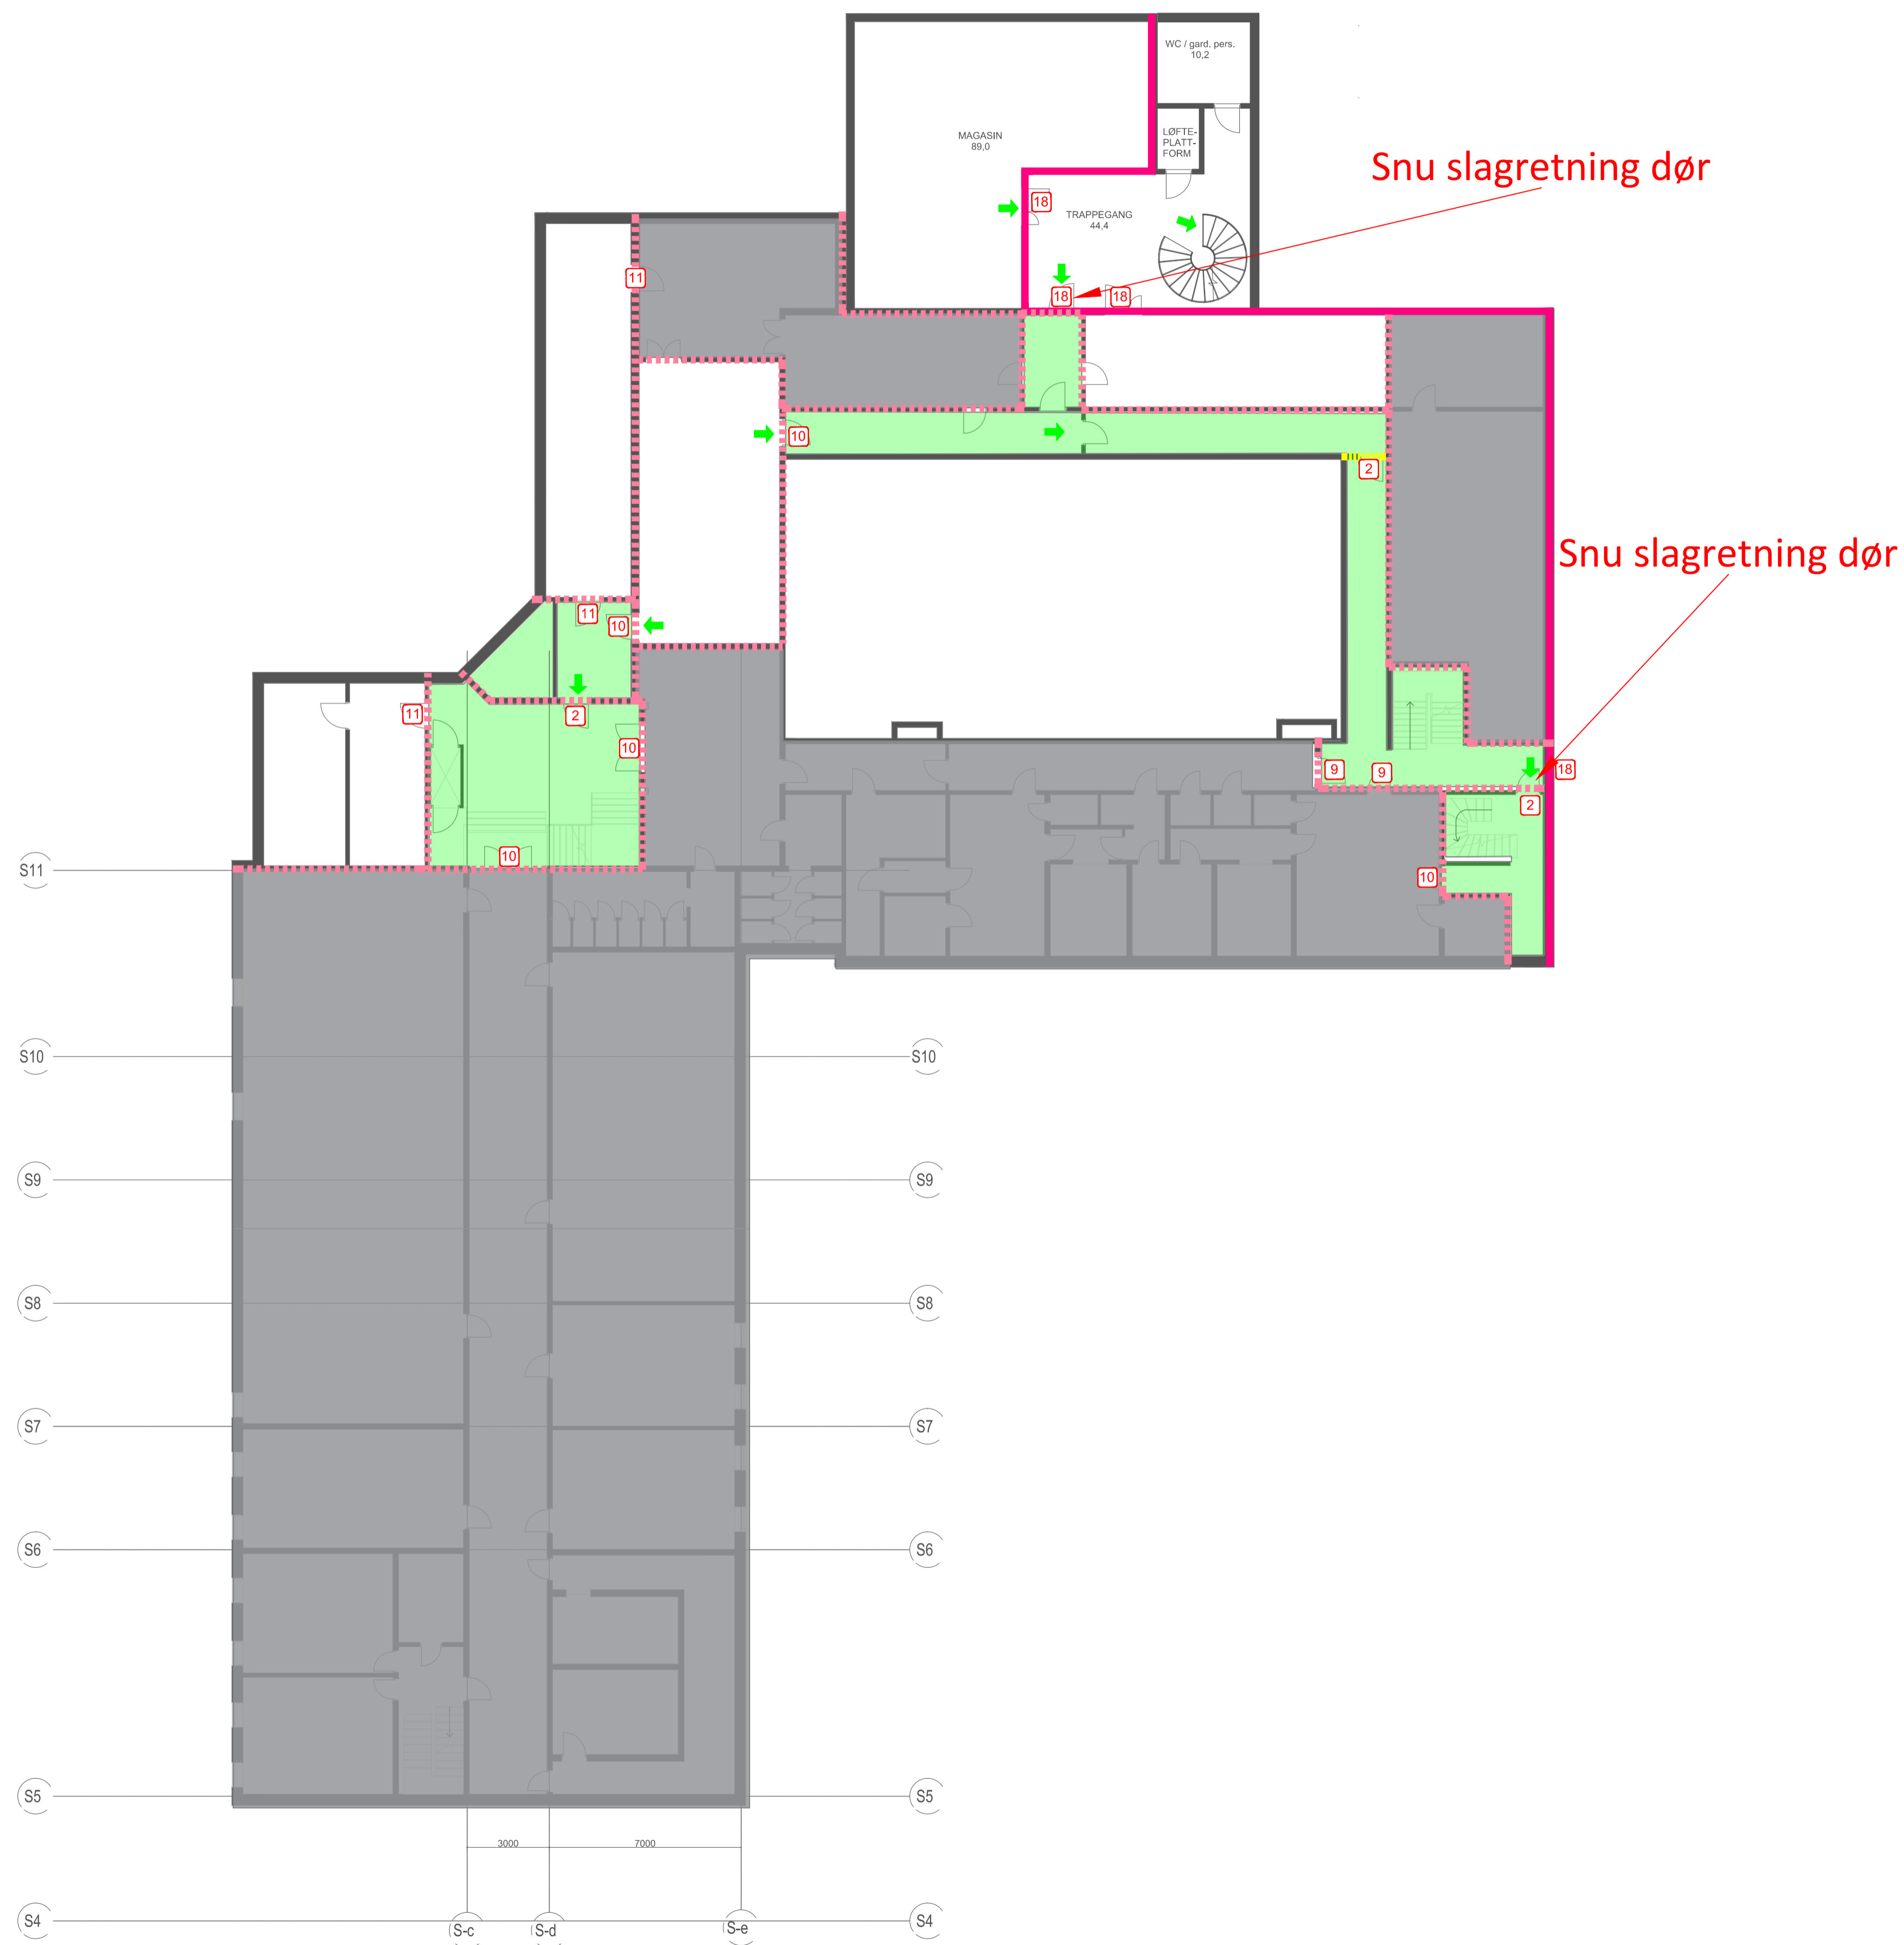

## SYMBOLFORKLARING

- Røykskille
- EI 60 [B60]
- REI 120-M A2-s1.d0 [A120]
- 2 E 30-CS, [F30 selvlukker, terskel og tettelst]
- 9 E1, 30-S, [B30 terskel og tettelst]
- 10 E1, 30-CS, [B30 selvlukker, terskel og tettelst]
- 18 E1, 120-CS, [A120 selvlukker, terskel og tettelst]
- ➔ Rømningsretning/utgang
- Rømningsvei
- Ikke del av tiltak

00	Originaltegning	noolab	nooyas	05.03.24
Rev	Endring	Utt	Kontr.	Dato
Oppdragsgiver		Utt av		Kontr. av
Os kommune		noolab		nooyas
Tittel		Dato		Ansvarlig
Os skole		05.03.24		noolab
Format		Målestokk		
Plan U		1:150		
Byggetrinn 3		Format		
BRANNTEGNING FORPROSJEKT		A1		
Tegningsstatus		Sweco oppdragsnr.		
FORPROSJEKT		10235760		
Fagdisiplin		Sweco oppdragsleder		
RIBR		nohegn		
Tegningsnummer (bygg-et-fag-syst-type-lepemr)		Status		Rev.
RIBR		00		00