

VATEN ER PÅKOBLET
HER. DIMENSJON OG
PLASERING ER
USIKERT.


VL110

18330

18356

SP160

316/15

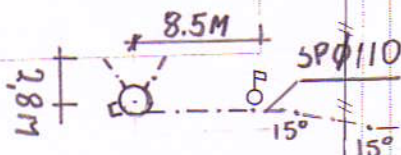

18331

NB.
MÅL ER FRÅ VEGG.

10m

Leidningsstrøpe må sjåast på som orienterende



VOSS KOMMUNE

OPPHEIM SKULE
316/15