


NOT FOR CONSTRUCTION

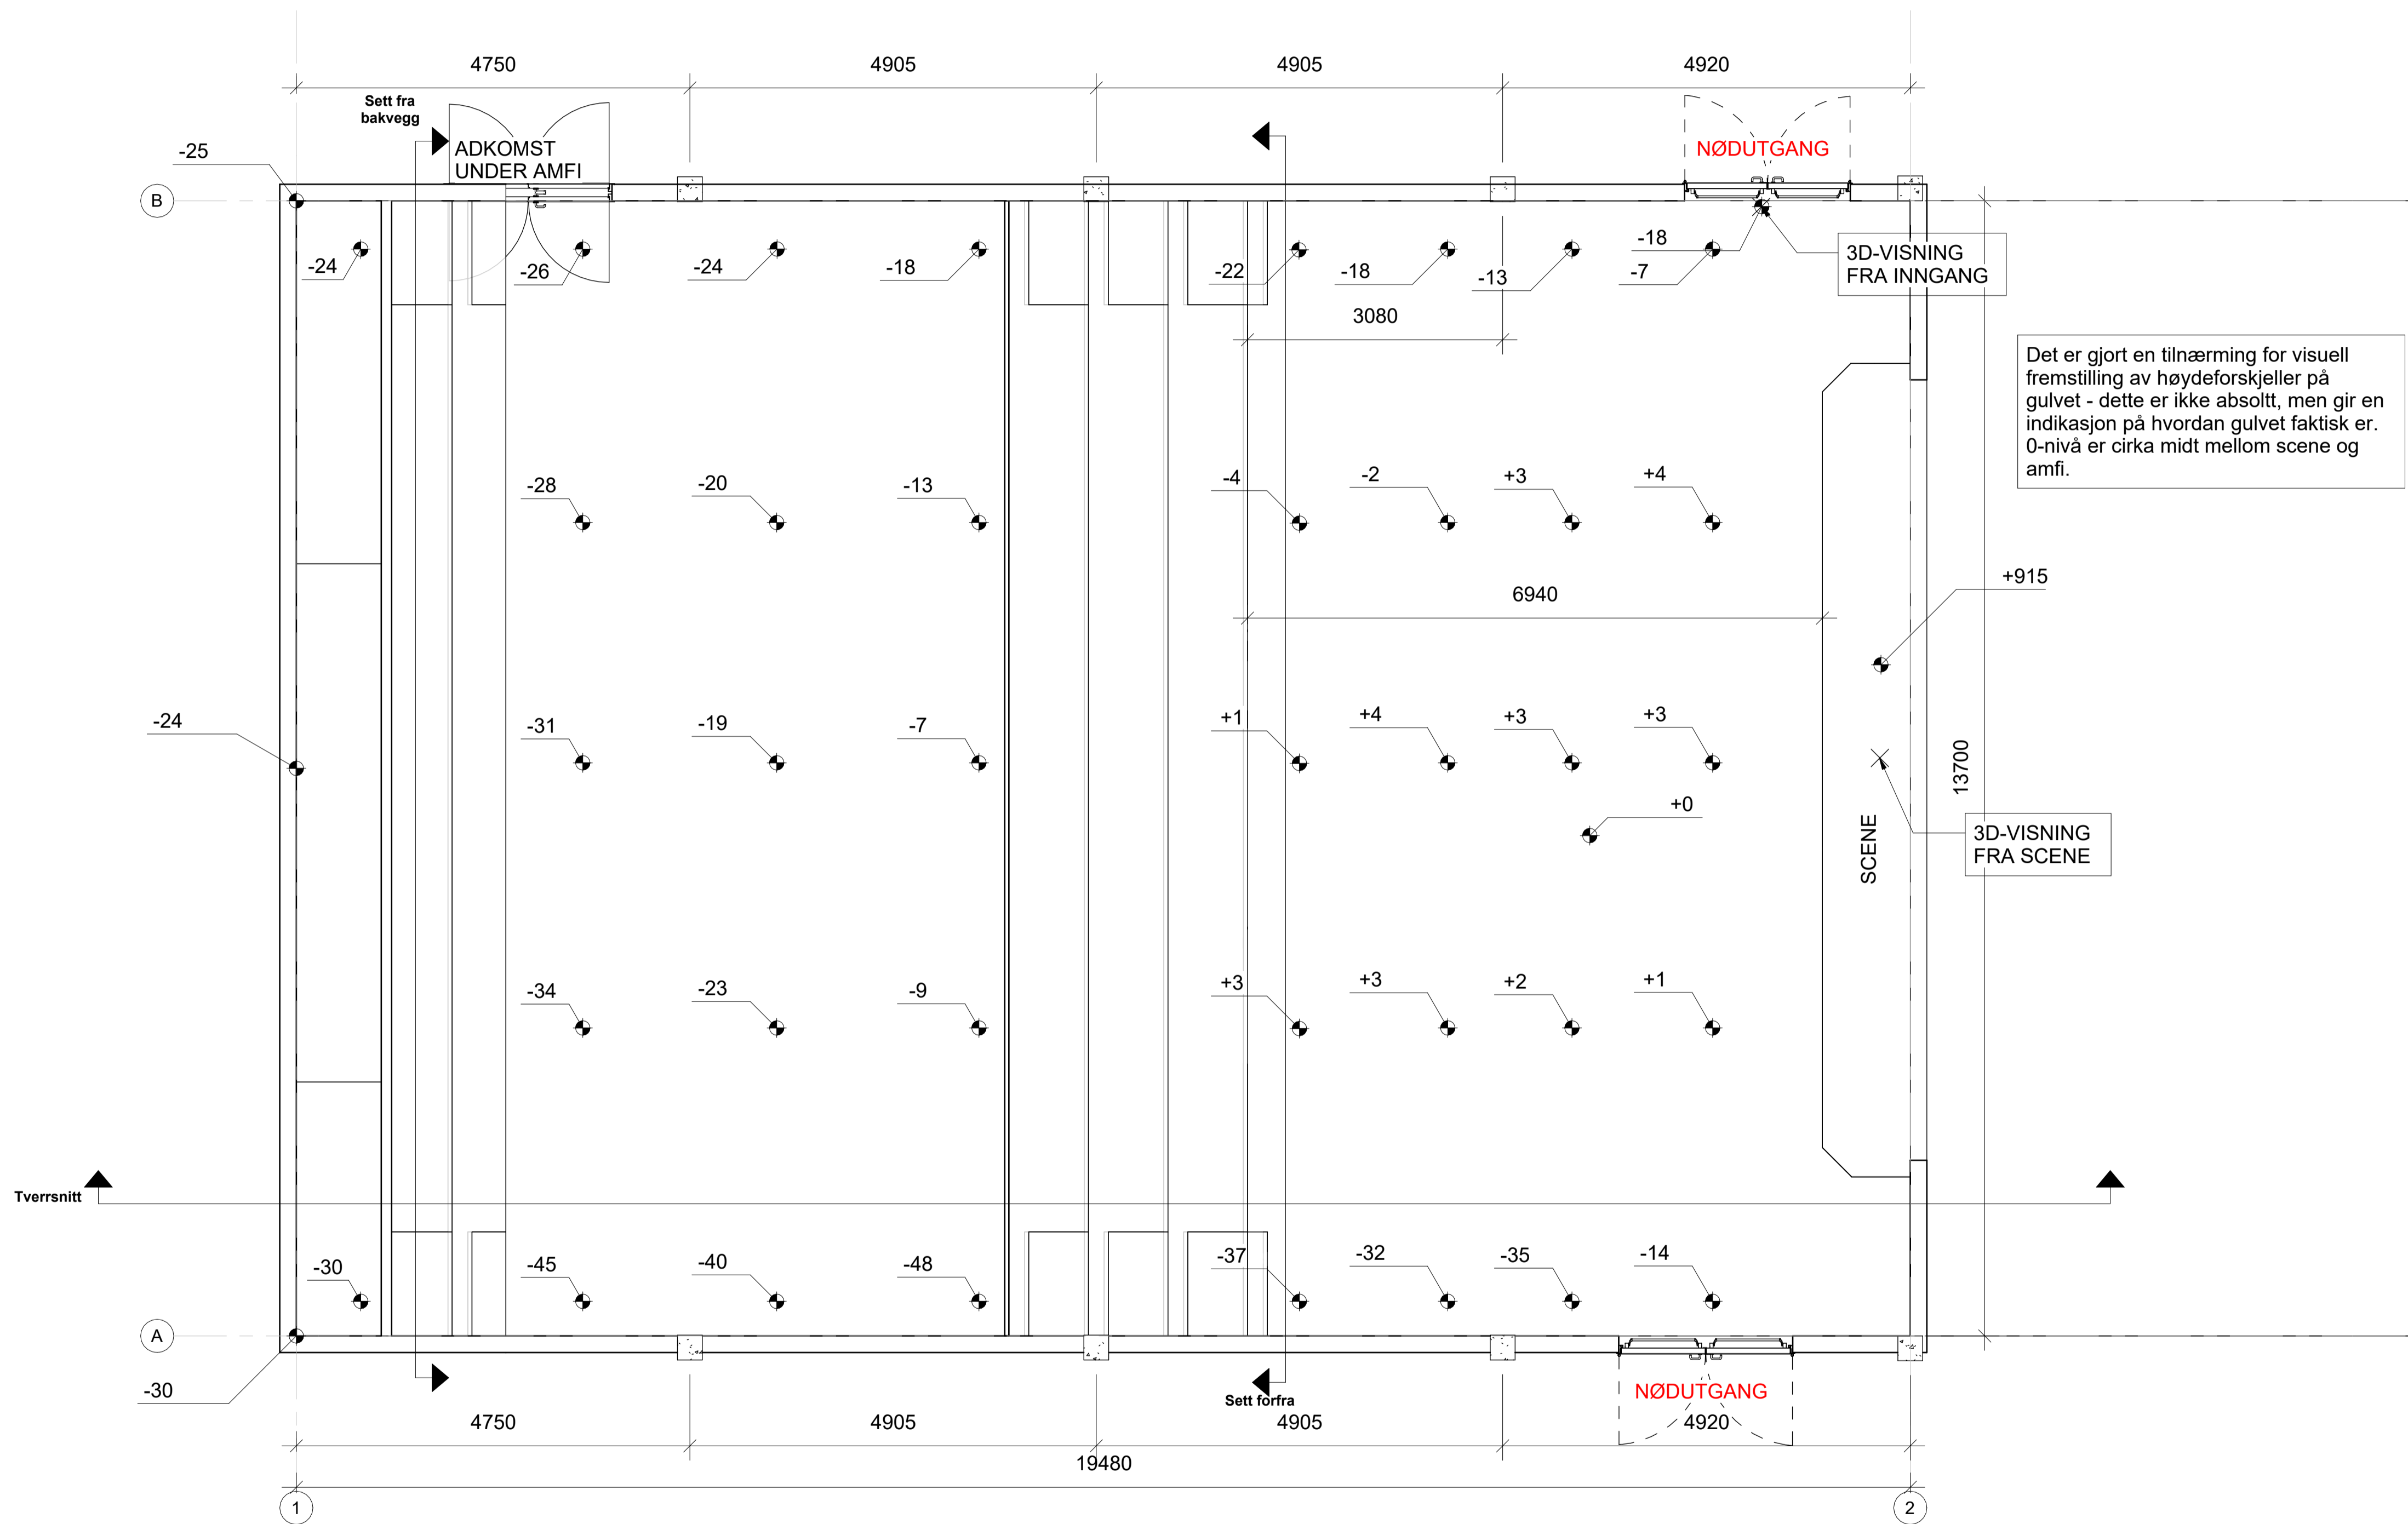

1 Plantegning kinosal
1 : 50

2	Oppdatert med flere detaljer	20.06.24
1	Utgitt	18.06.24

Rev.	Endring	Dato
Revisjonstabell		

Lokasjonstegning:

Prosjekt: Skanning og tegning av kinosal Meløy Kulturhus

Oppdragsgever: Meløy Kommune

INVIS
INDUSTRIVISUALISERING

Prosjekt nr:	Dato:	Tegnet av:	Kontrollert av:
1880	20.06.24	GTH	BB
Fase:	Målestokk:	Format:	
	1 : 50	A1	

Plantegning

Tegningsnummer (prosjekt nr., etasje), fag, systemkode, tegn.type, lape nr.:	Rev. nr.:
1880.D-01	2