




NOT FOR CONSTRUCTION

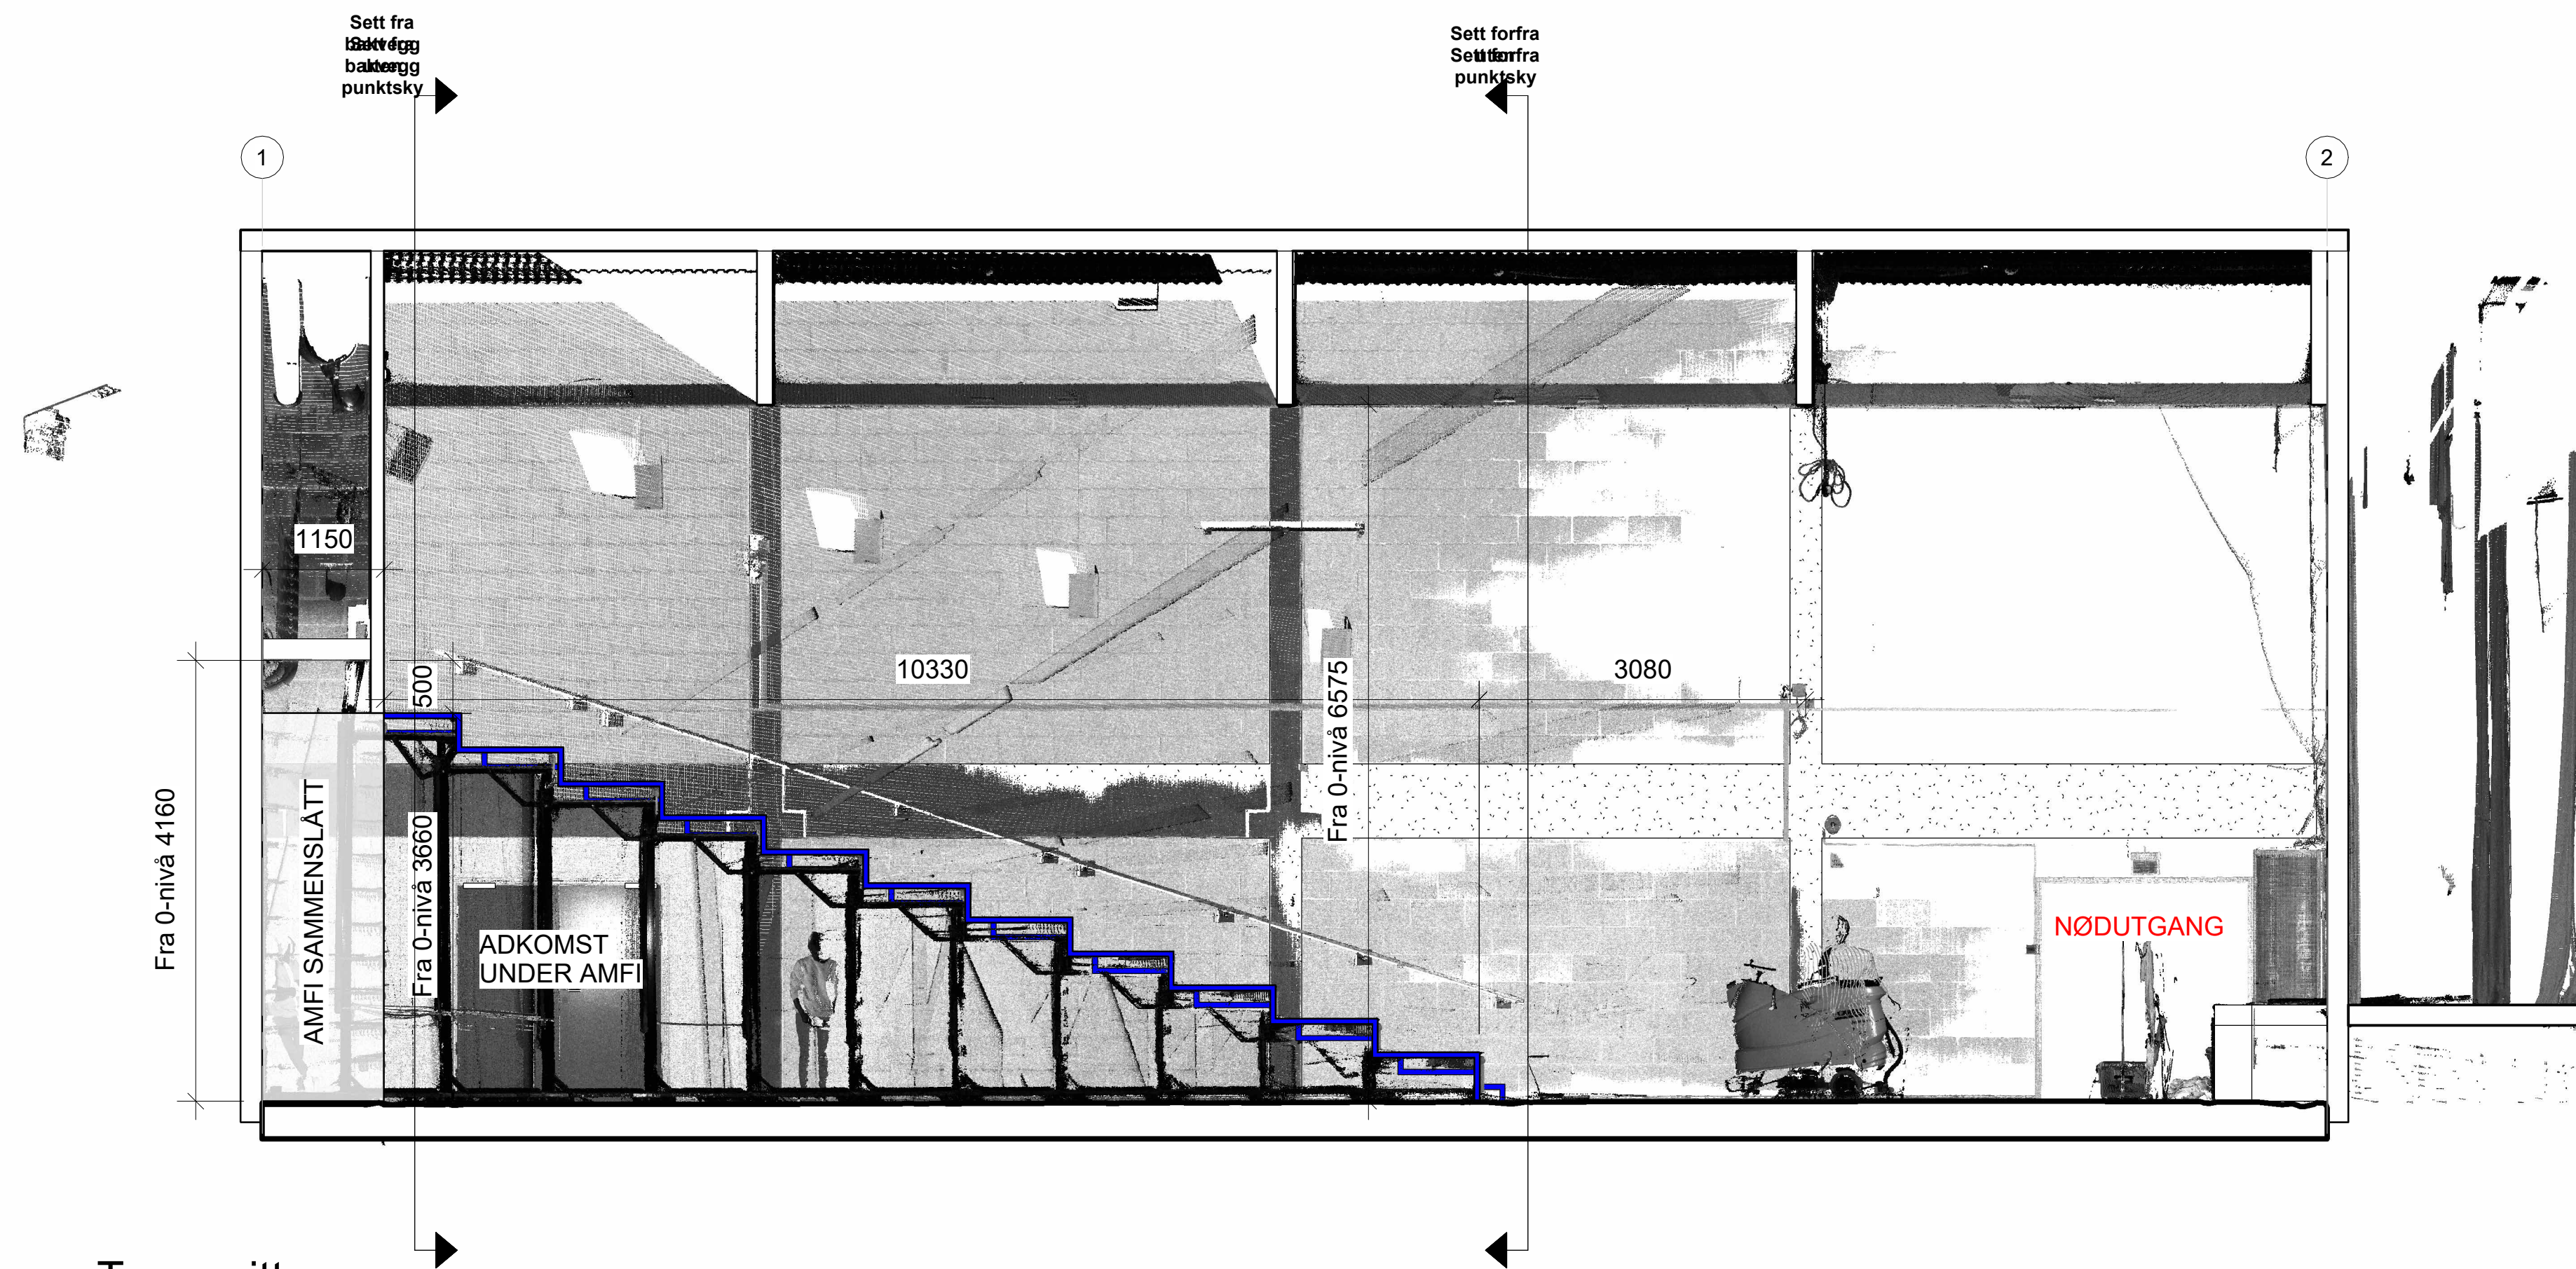

1 Tversnitt
1:50

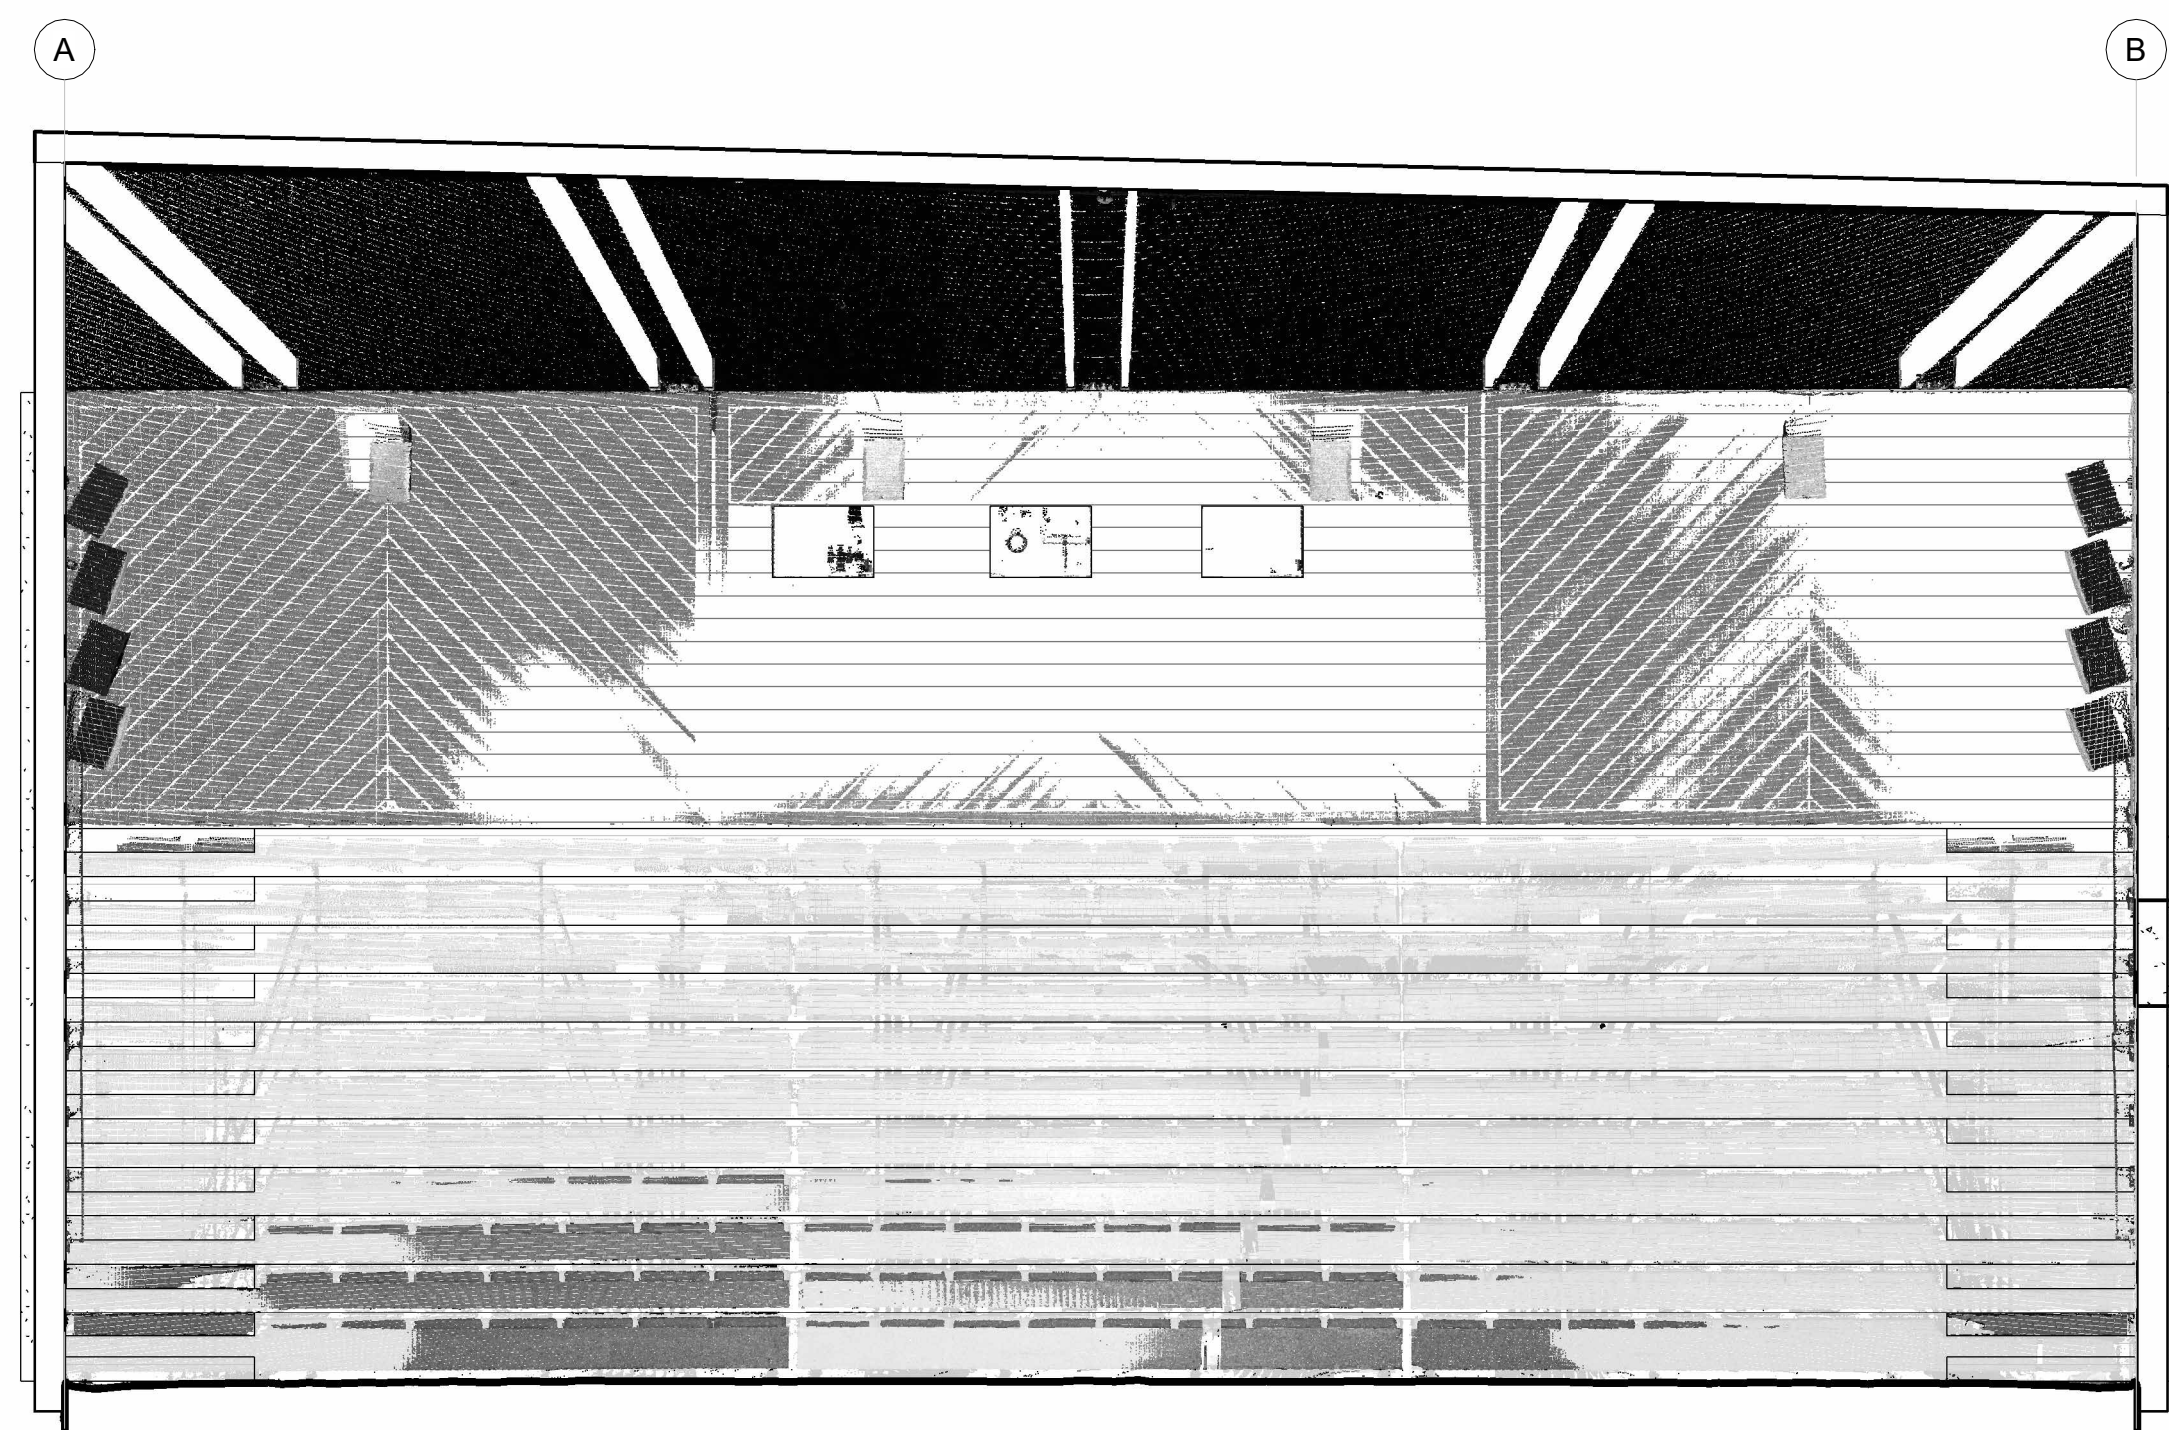

2 Sett forfra
1:50

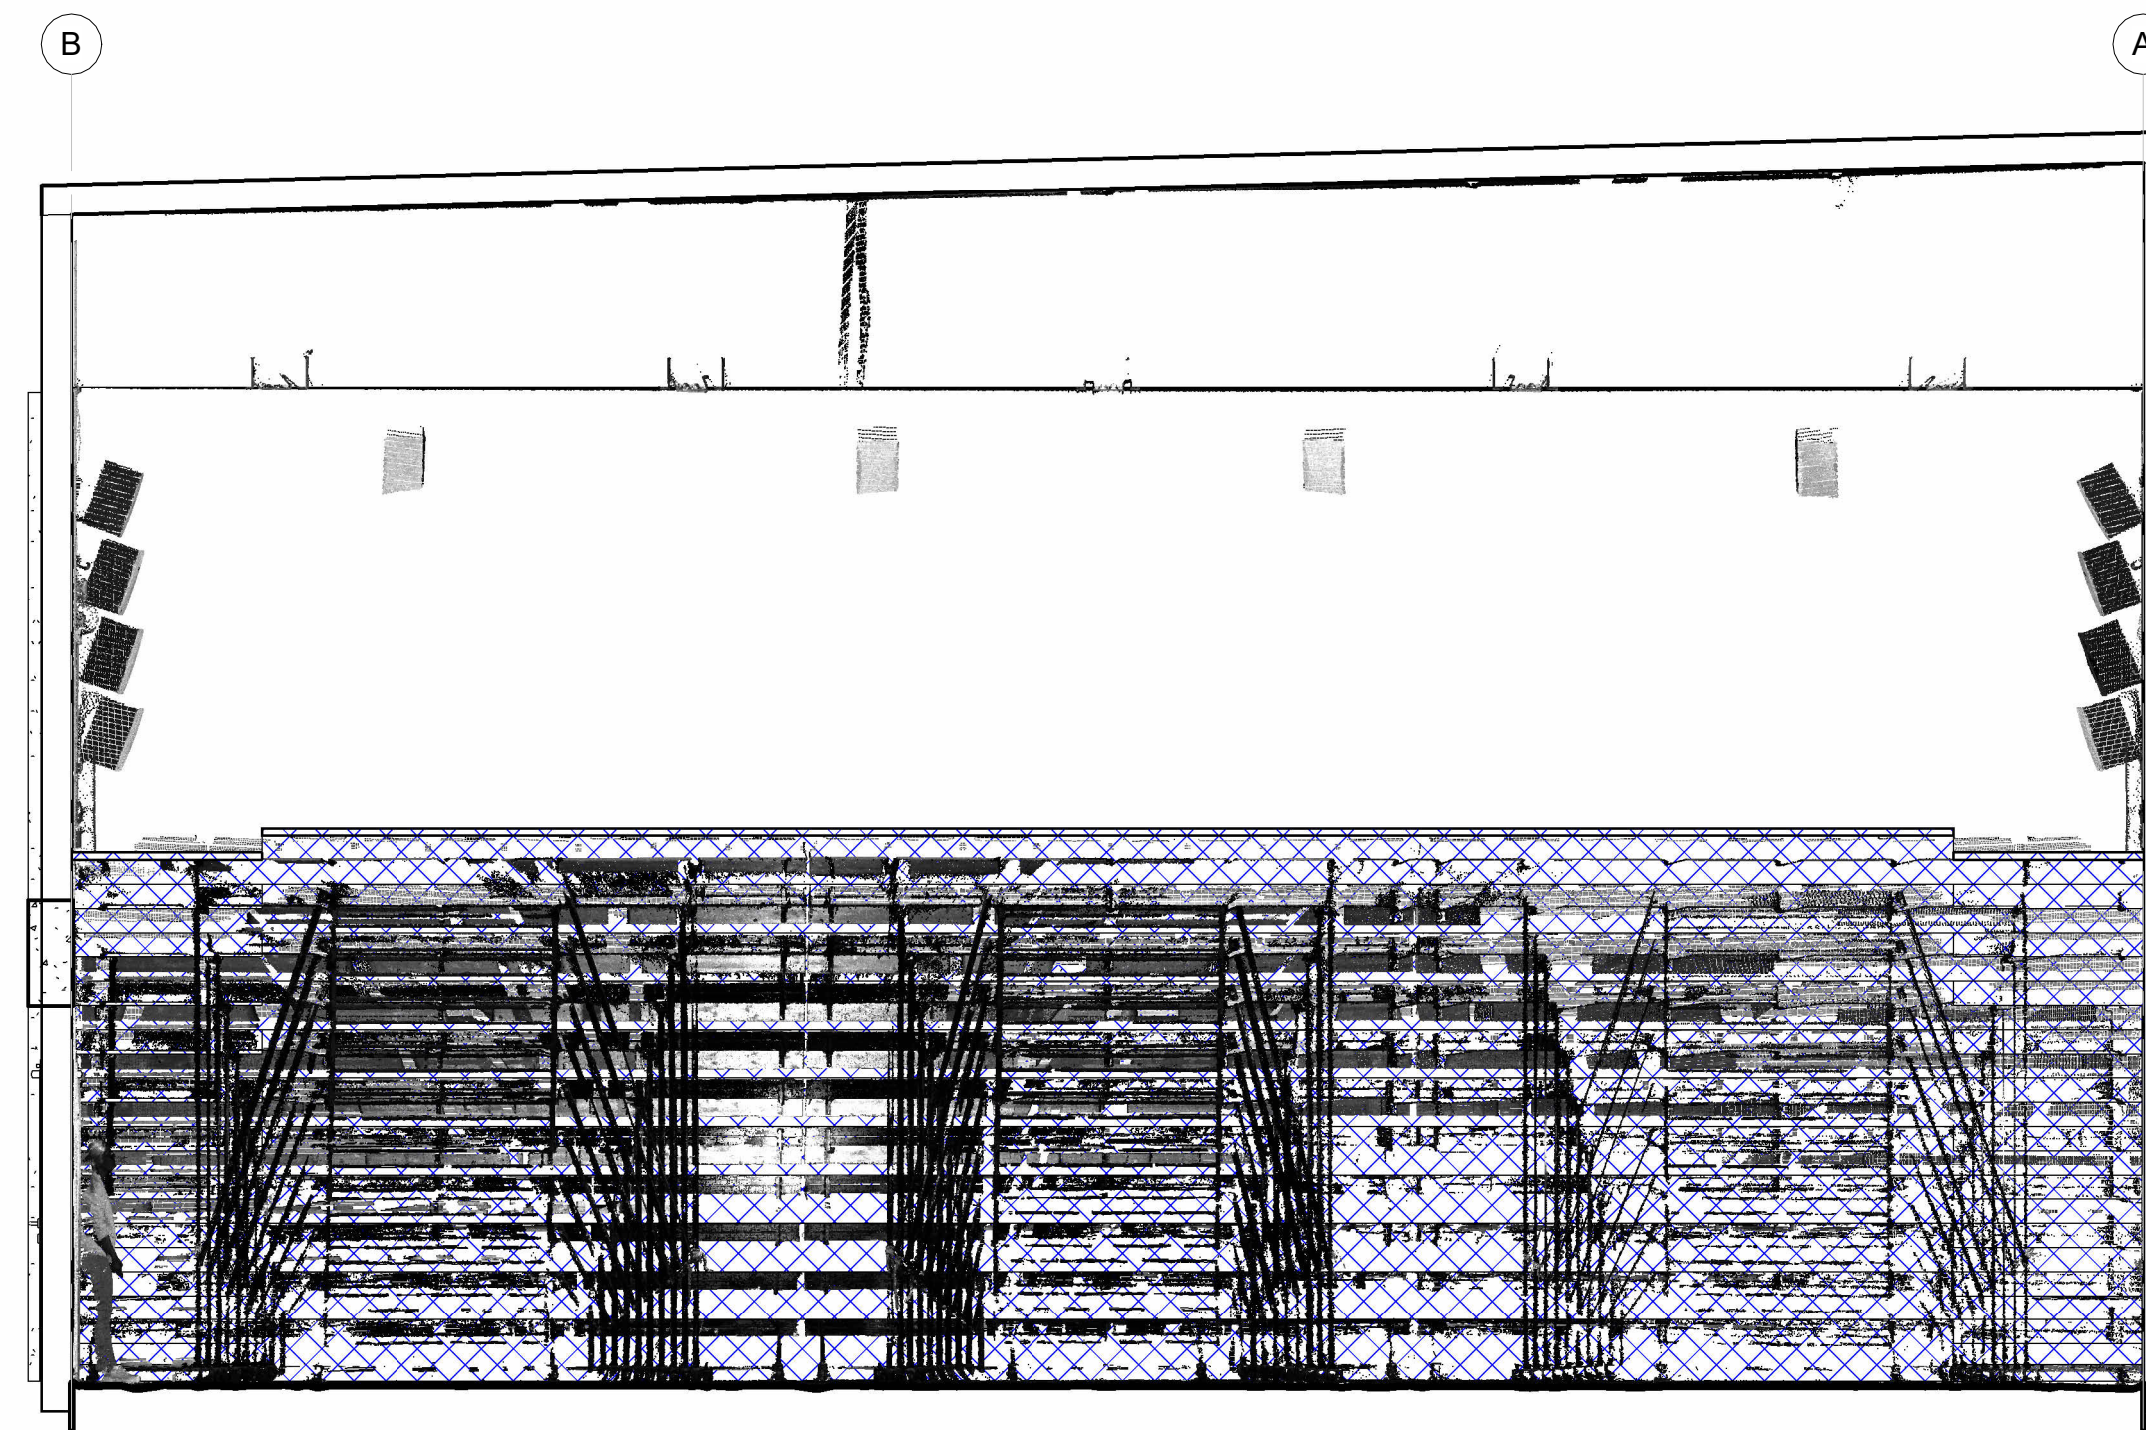

3 Sett fra bakvegg
1:50

2	Oppdatert med flere detaljer	20.06.24
1	Utgitt	18.06.24

Rev.	Endring	Dato
Revisjonstabell		

Lokasjonstegning

Prosjekt:
Skanning og tegning av kinosal Meløy Kulturhus

Oppdragsgever:
Meløy Kommune

INVIS
INDUSTRIVISUALISERING

Prosjekt nr: 1880	Dato: 20.06.24	Tegnet av: GTH	Kontrollert av: BB
Fase:		Målestokk: 1:50	Format: A1

Snitt
Med punktsky

Tegningsnummer (prosjekt nr., etasje), fag, systemkode, tegn type, lagerr:	Rev. nr.
1880.D-02-1	2