




NOT FOR CONSTRUCTION

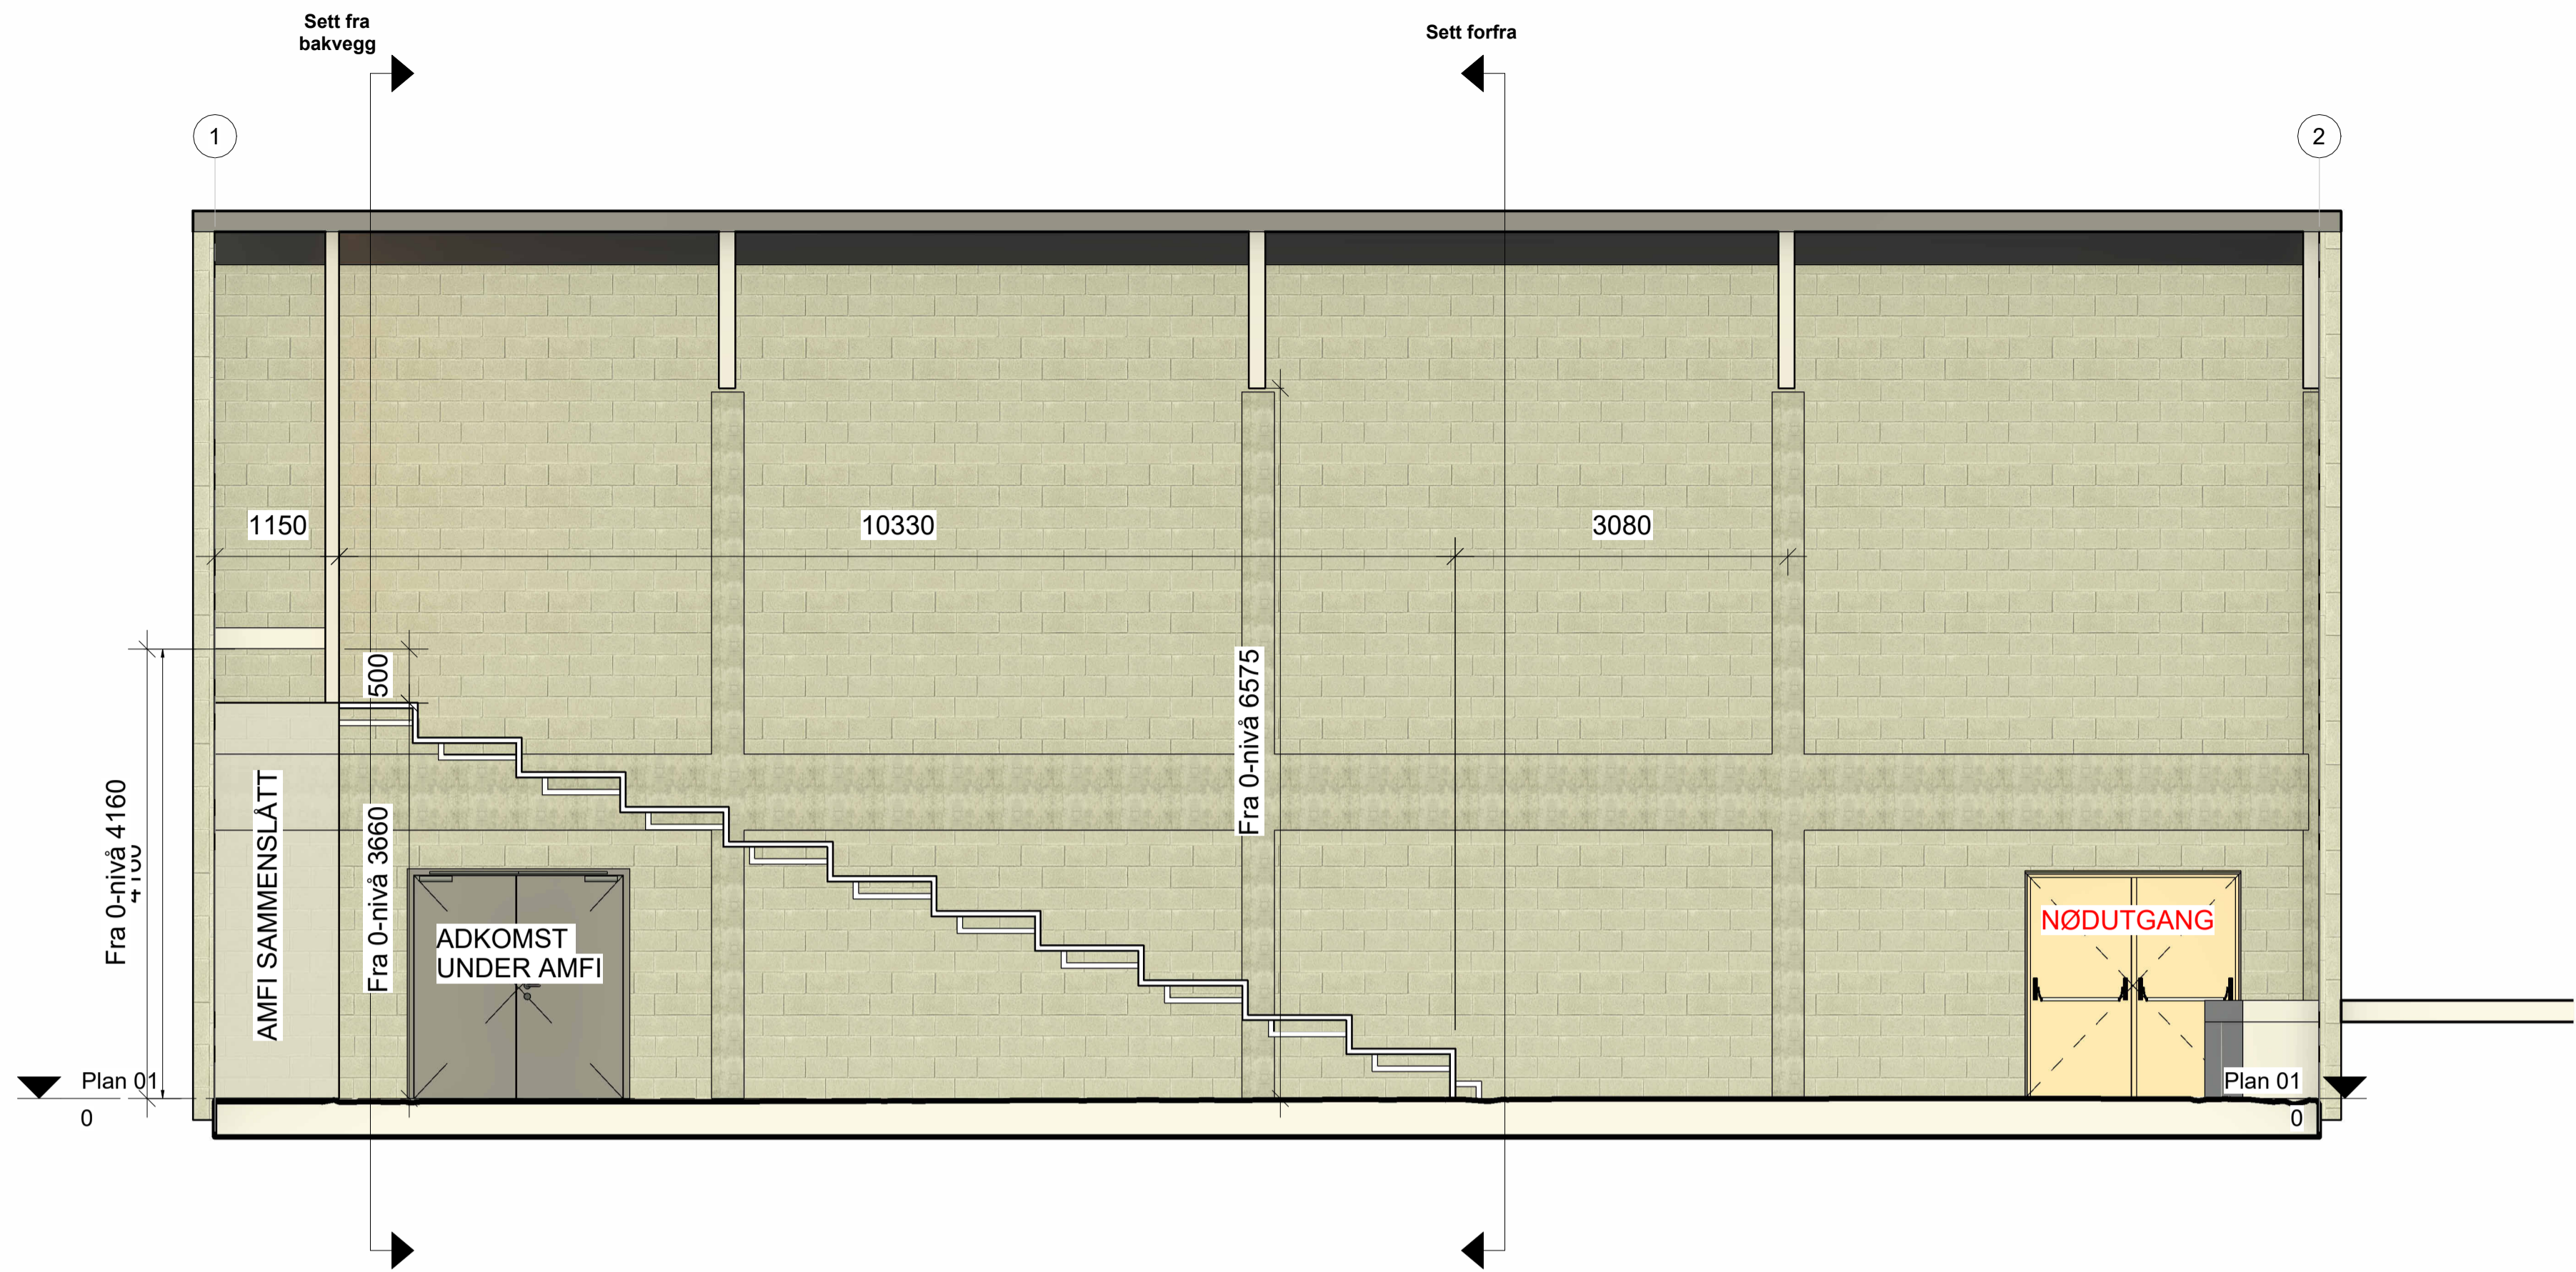

1 Tverrsnitt uten punkttsky
1 : 50

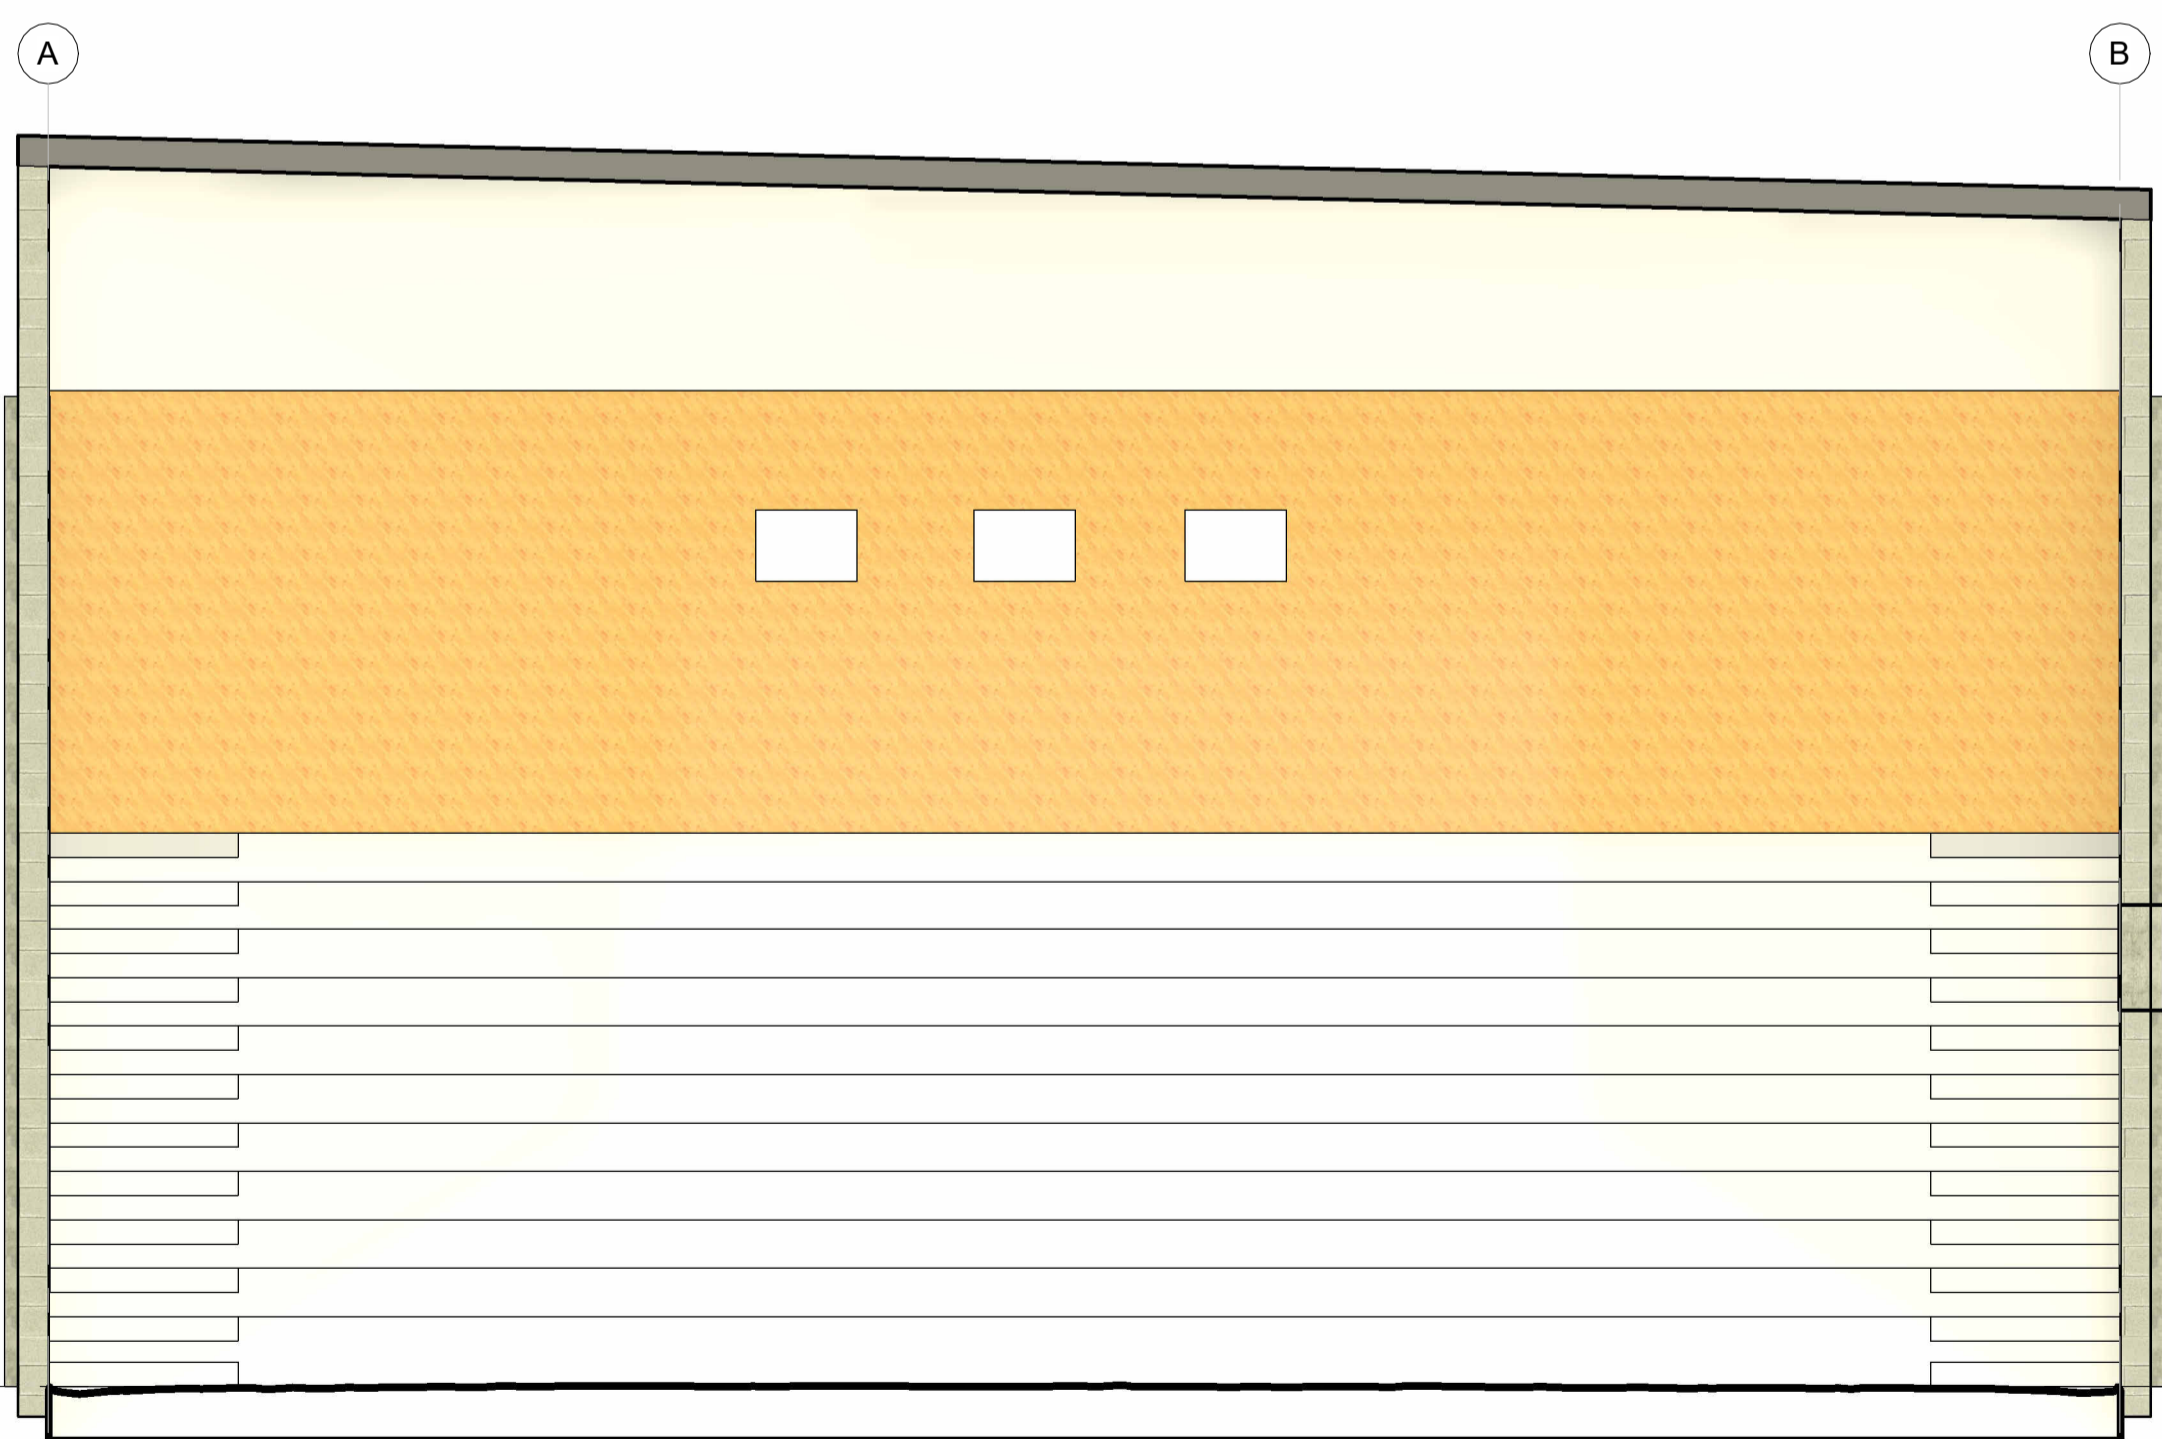

2 Sett forfra uten punkttsky
1 : 50

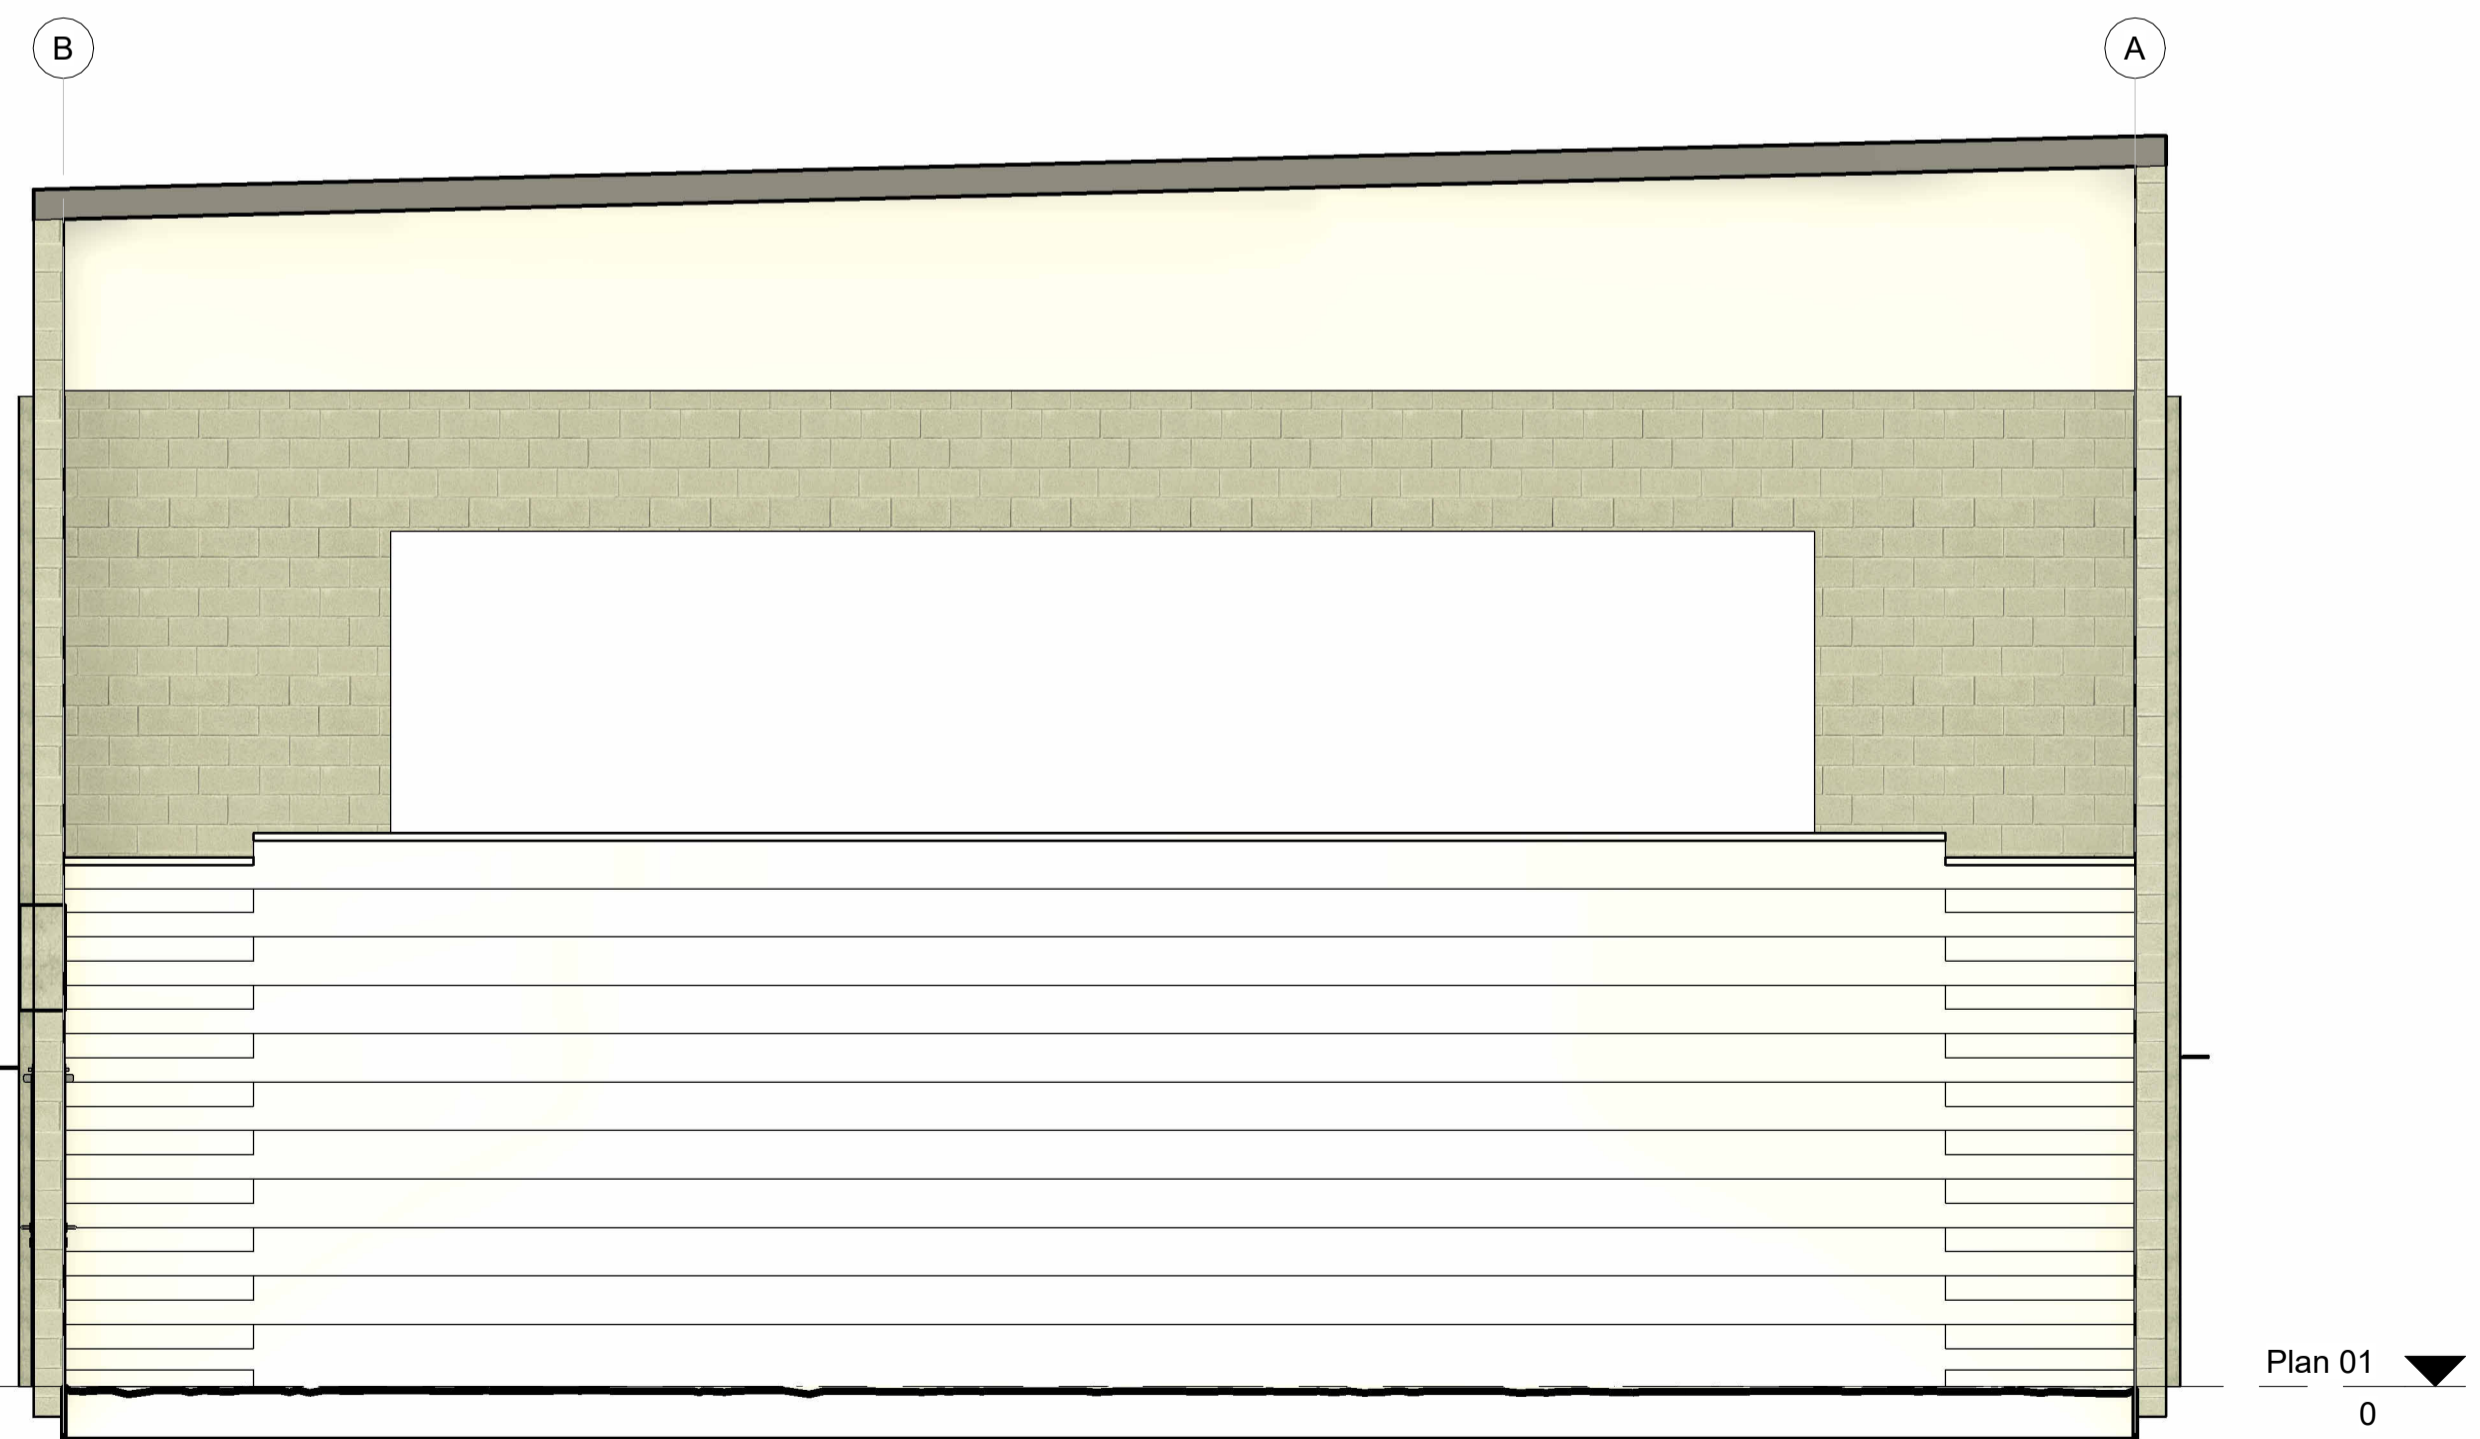

3 Sett fra bakvegg uten punkttsky
1 : 50

2	Oppdatert med flere detaljer	20.06.24
1	Utgitt	18.06.24

Rev.	Endring	Dato
Revisjonstabell		

Lokasjonstegning

Prosjekt: Skanning og tegning av kinosal Meløy Kulturhus

Oppdragsgiver: Meløy Kommune

INVIS
INDUSTRIVISUALISERING

Prosjekt nr:	Dato:	Tegnet av:	Kontrollert av:
1880	20.06.24	GTH	BB
Fase:	Målestokk:	Format:	
	1 : 50	A1	

Snitt
Uten punkttsky

Tegningsnummer (prosjekt, etasje, fag, systemkode, tegn type, lape nr.)	Rev. nr.
1880.D-02-2	2