




NOT FOR CONSTRUCTION

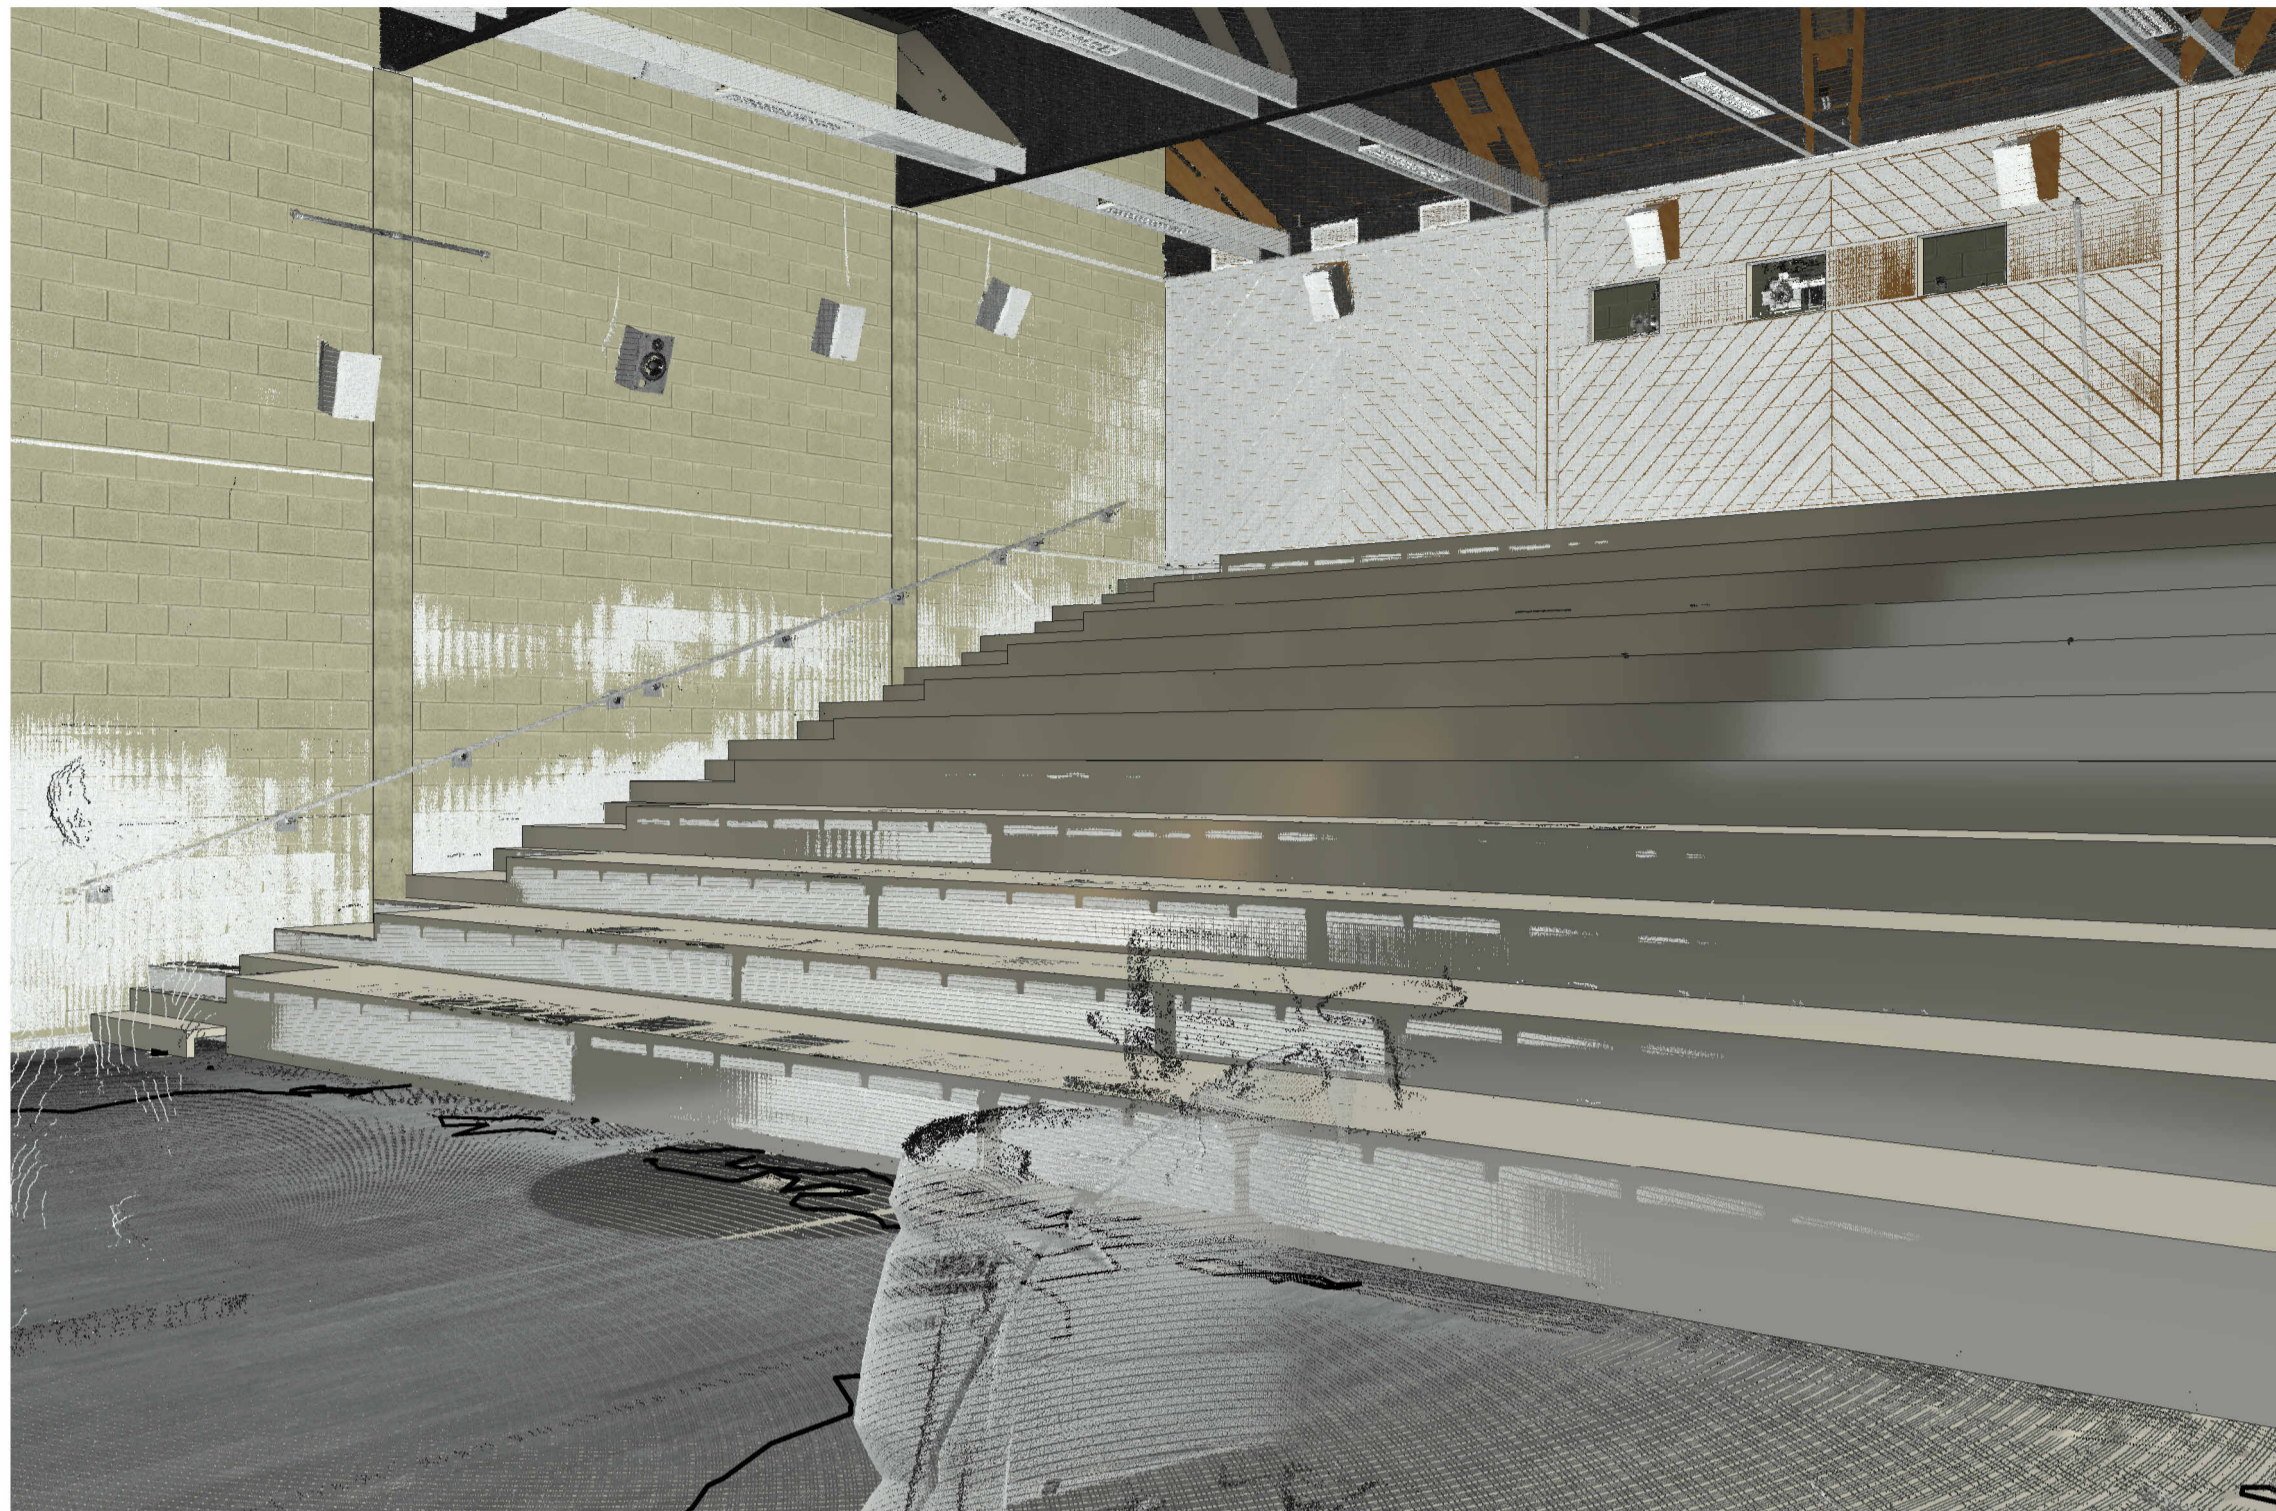

1 3D-visning fra inngang

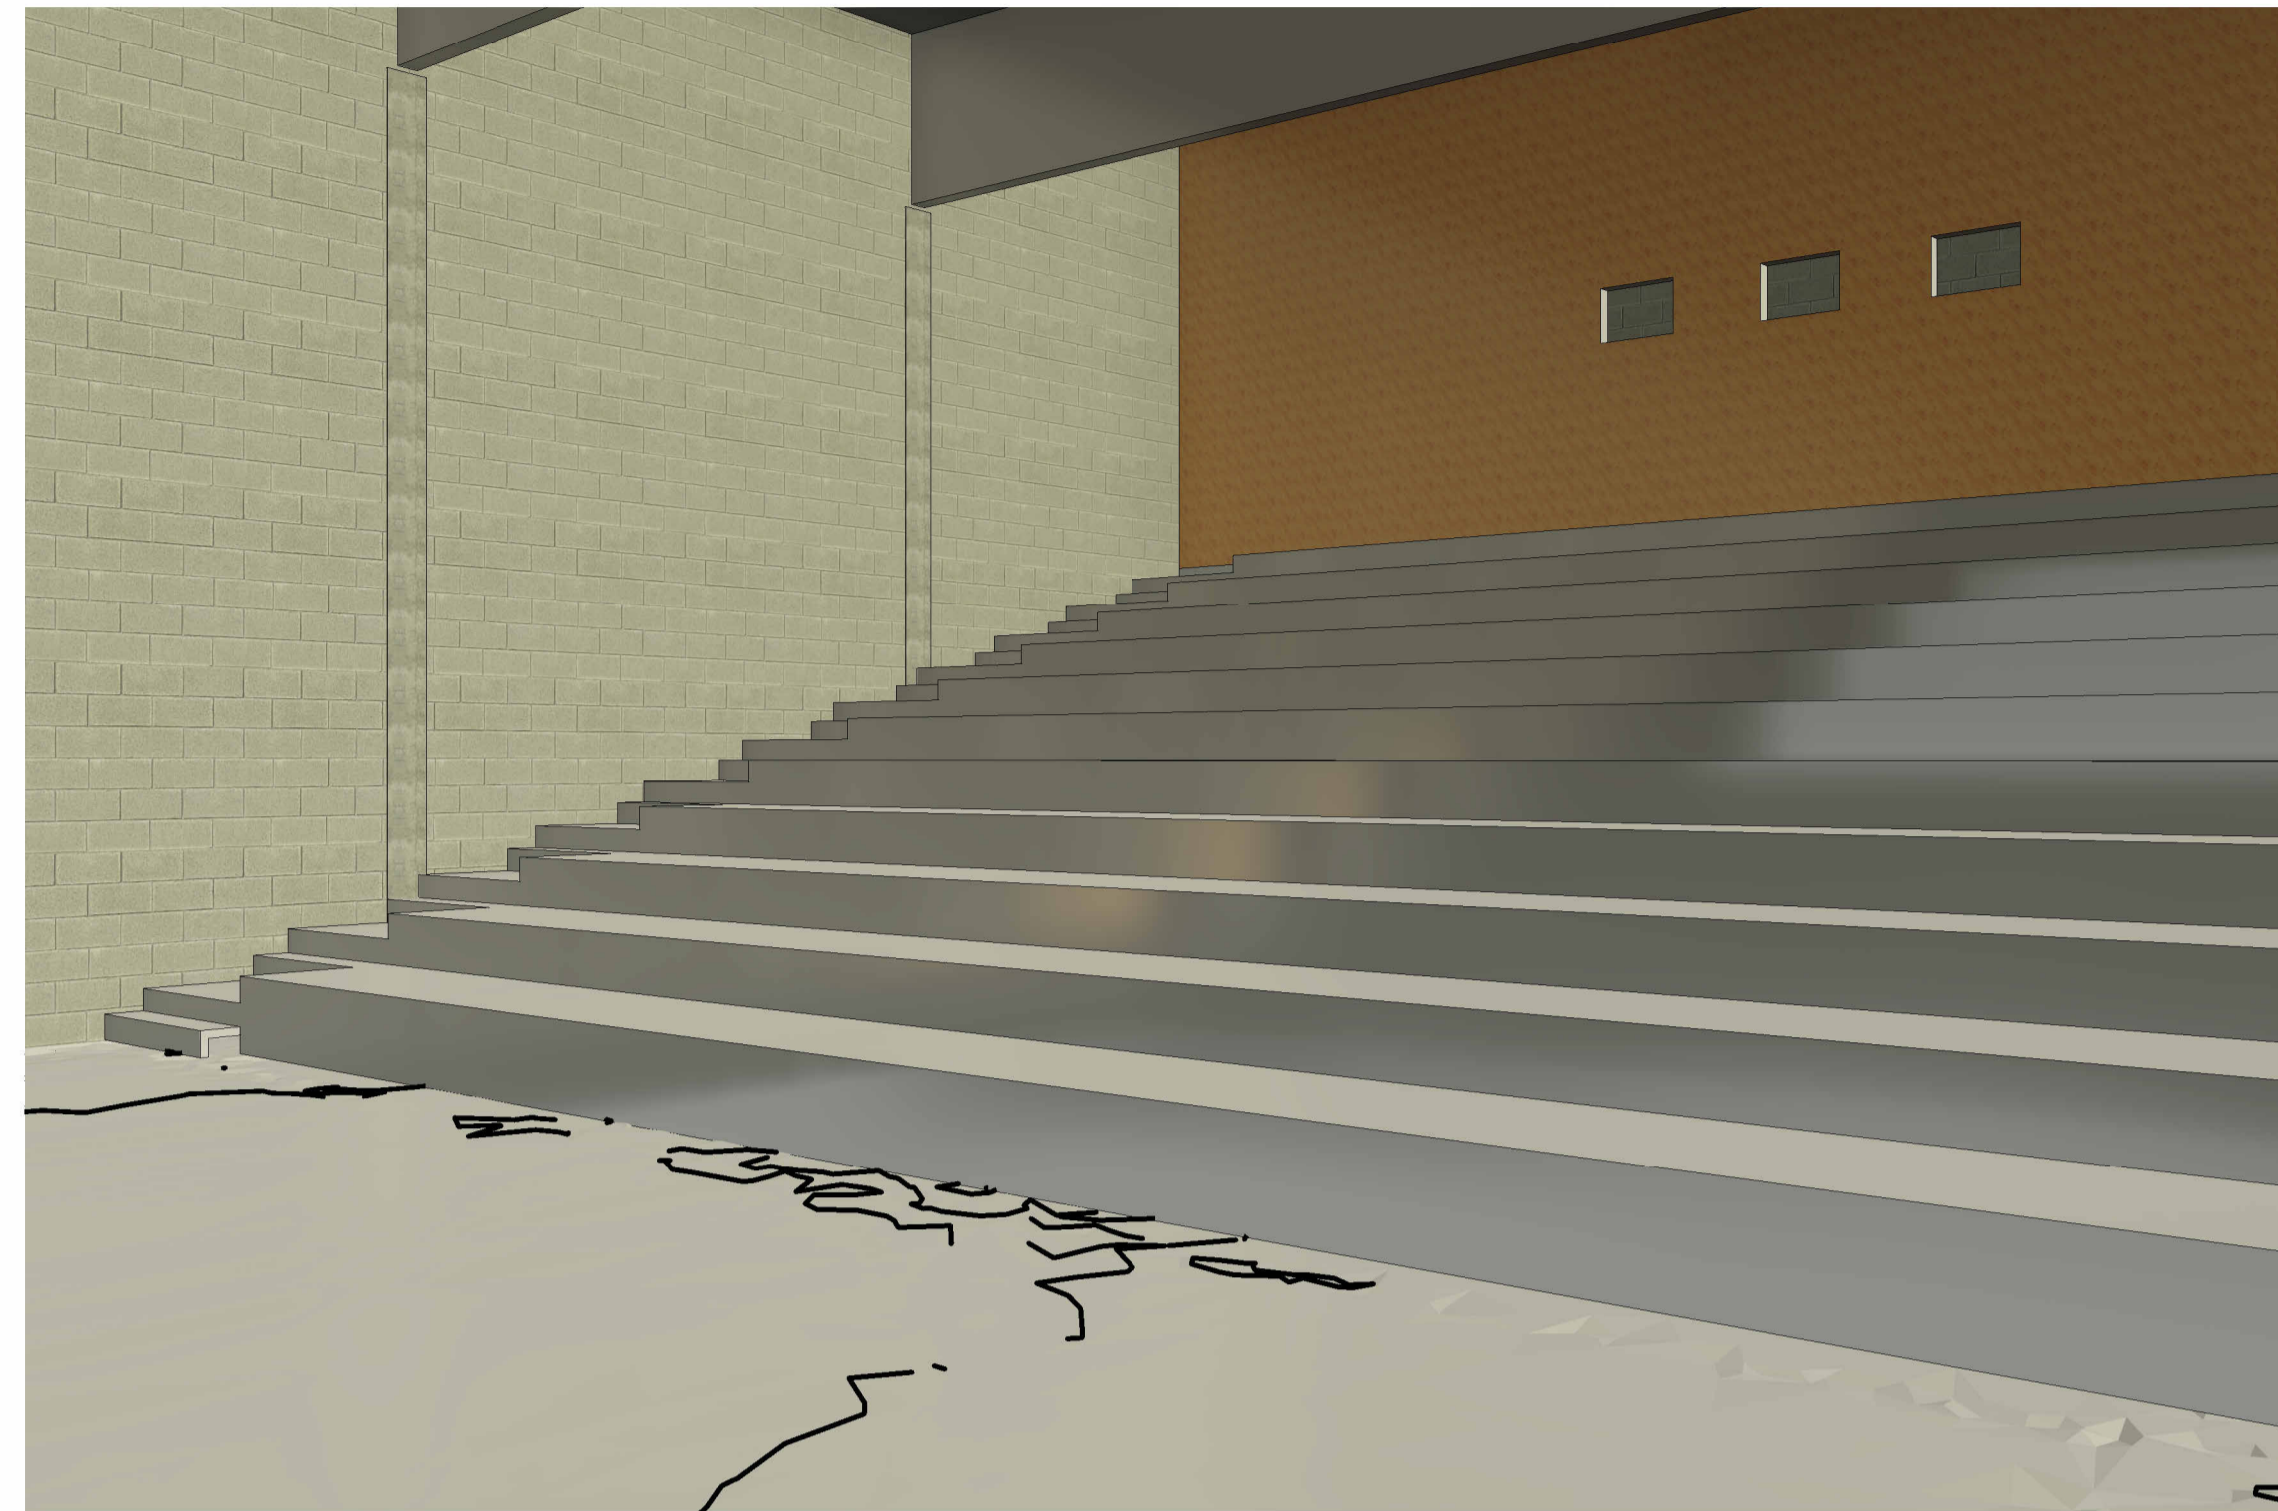

2 3D-visning fra inngang uten punktsky

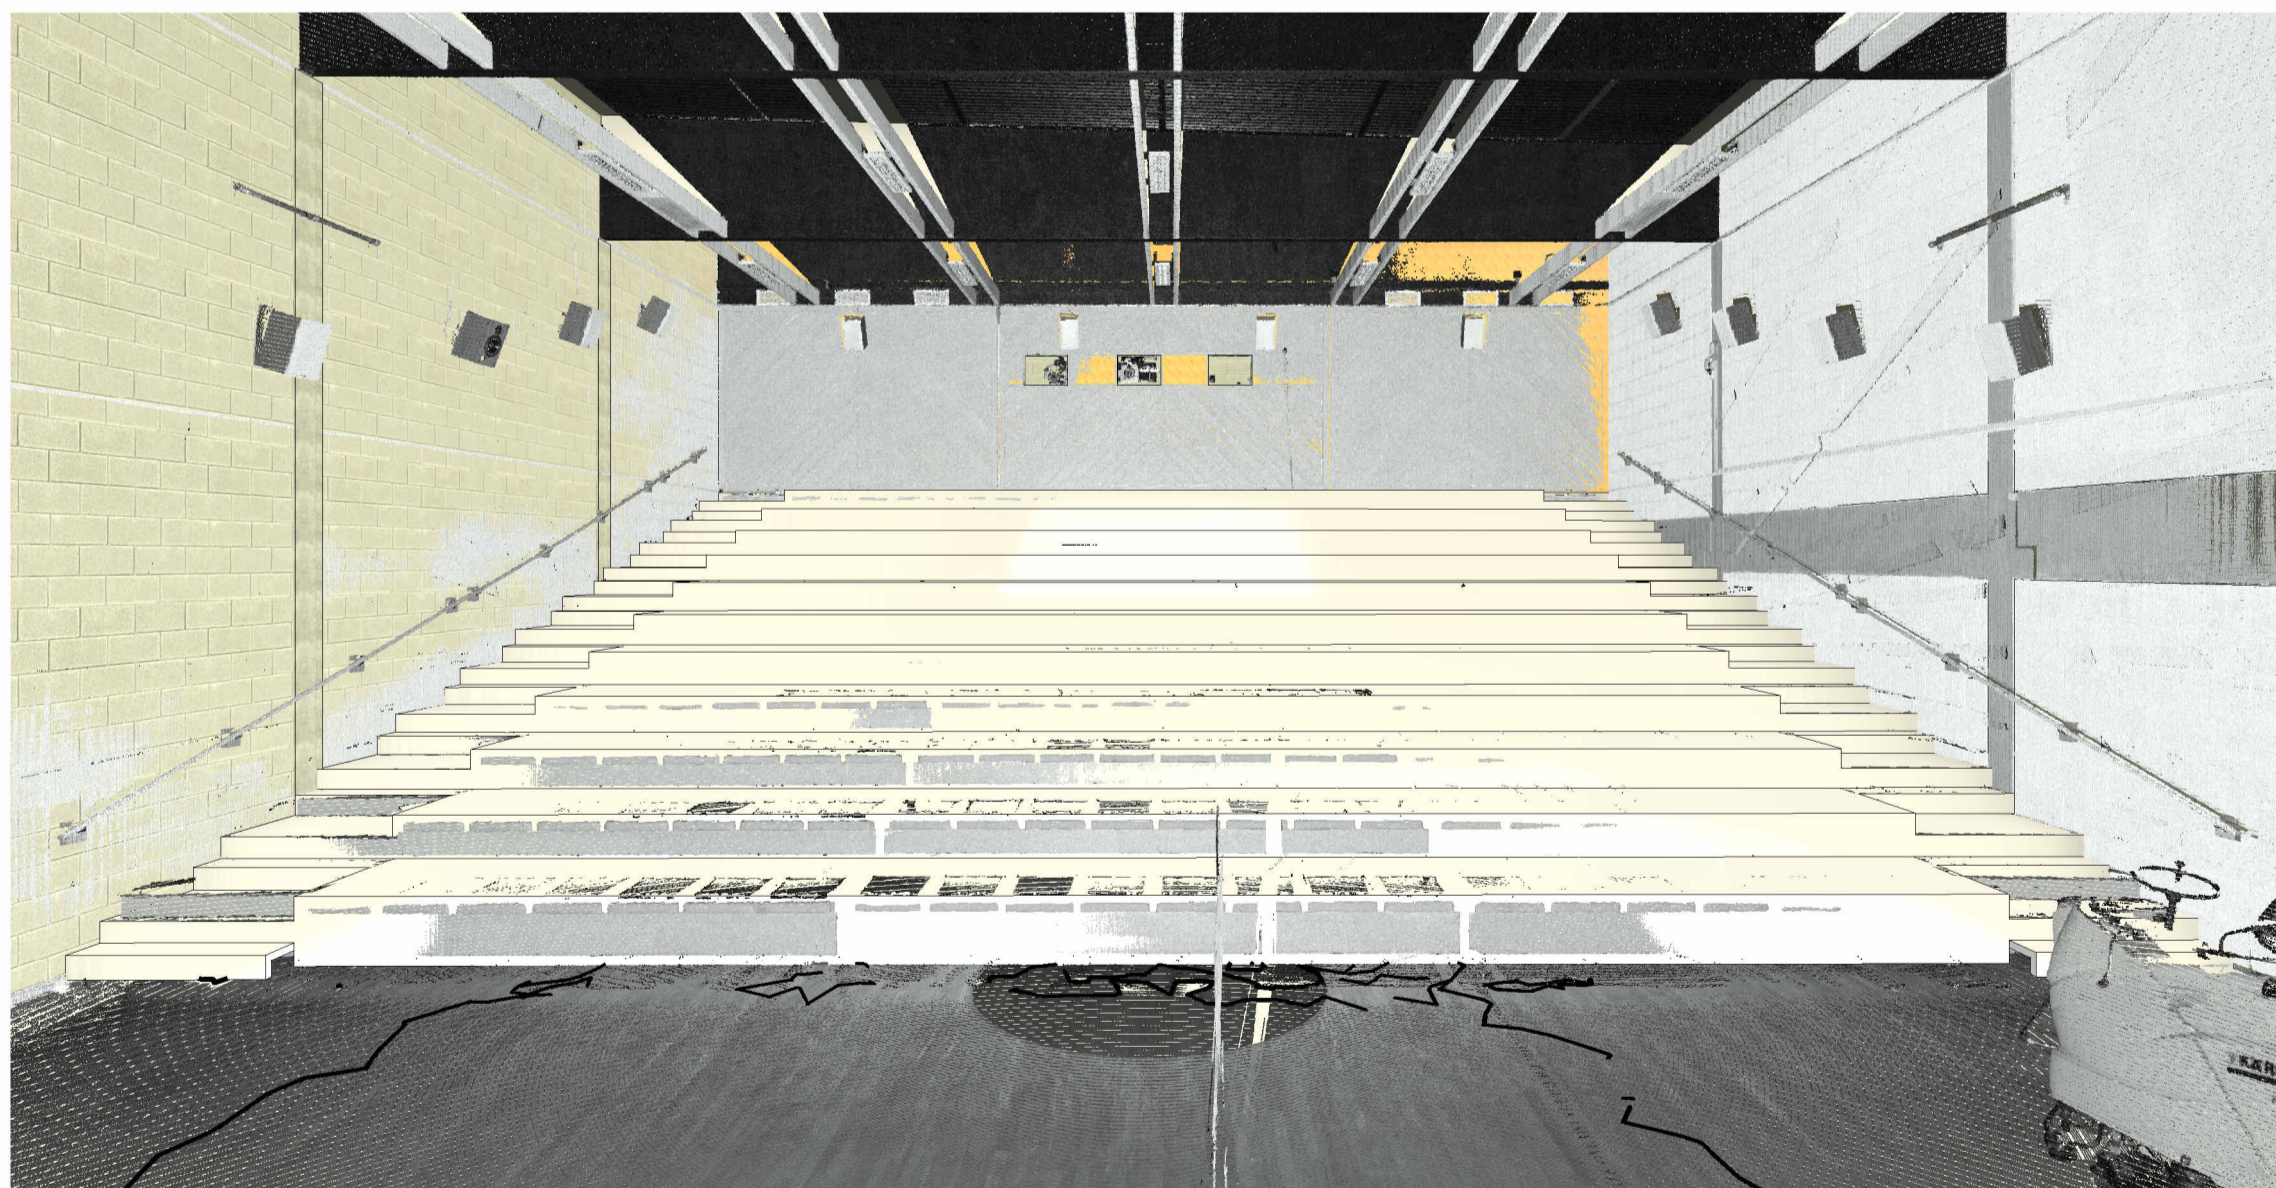

3 3D-visning fra scene



4 3D-visning fra scene uten punktsky

2	Oppdatert med flere detaljer	20.06.24
1	Utgitt	18.06.24

Rev.	Endring	Dato
Revisjonstabell		

Lokasjonfigur:

Prosjekt:
Skanning og tegning av kinosal Meløy Kulturhus

Oppdragsgiver:
Meløy Kommune

INVIS
INDUSTRIVISUALISERING

Prosjekt nr: 1880	Dato: 20.06.24	Tegnet av: GTH	Kontrollert av: BB
Fase:		Målestokk:	Format: A1

3D-visninger

Tegningsnummer (prosjekt nr., etasje, fag, systemkode, tegn. type, lape nr.)	Rev. nr.
1880.D-03	2