

Offentlig parkering for husebybadet

Skiltoversikt Heimdal VGS (ute)

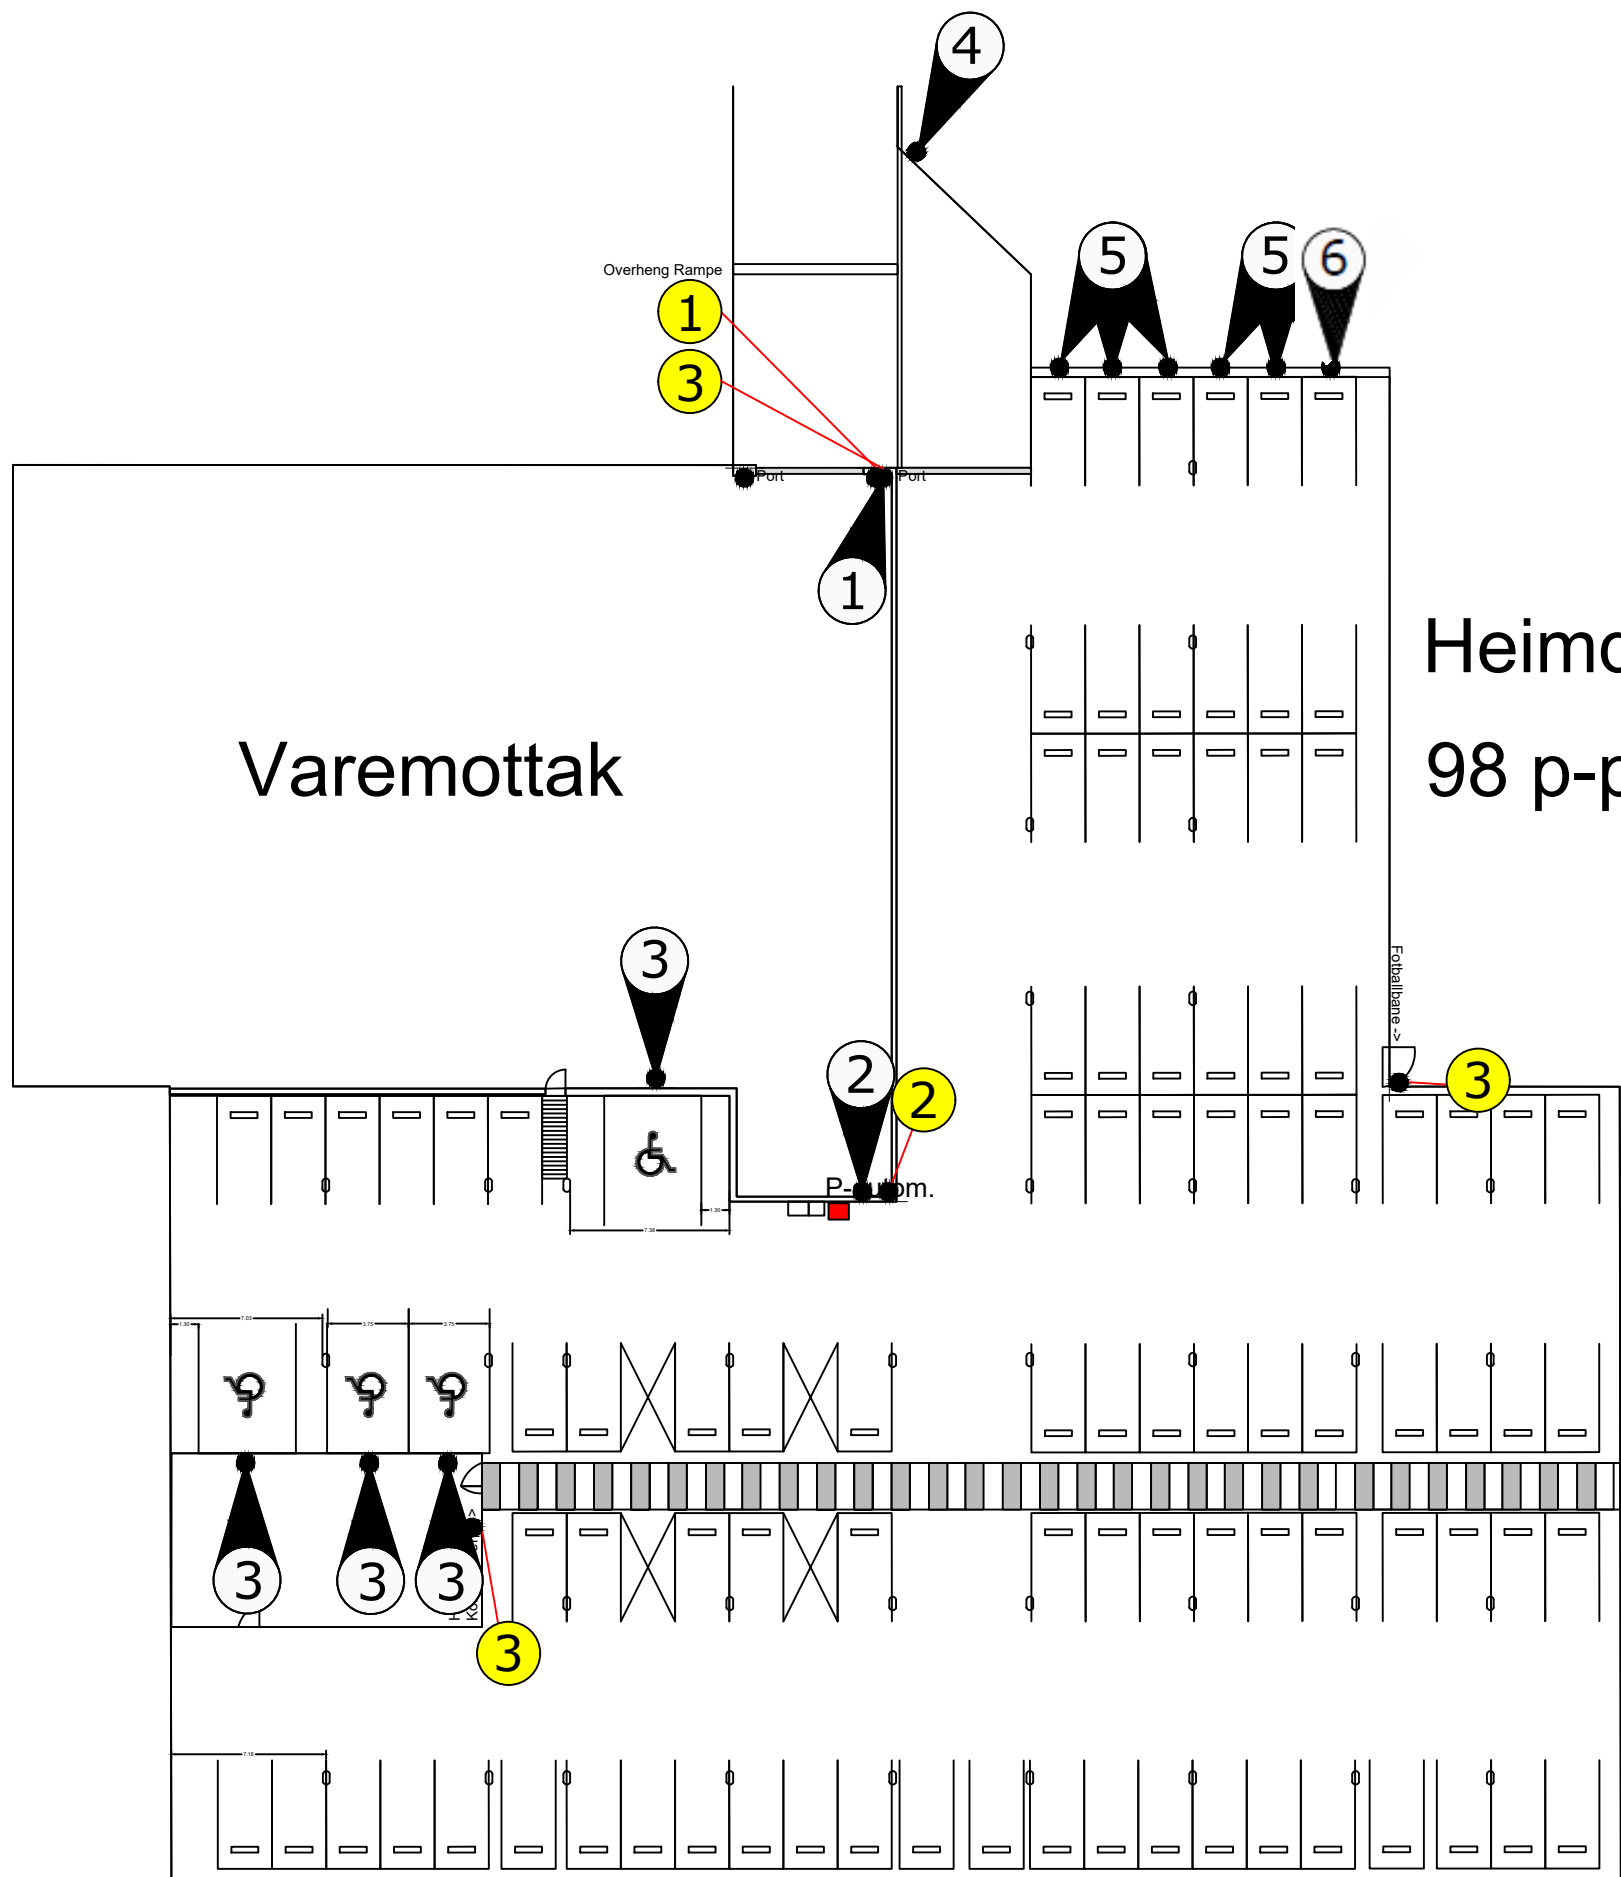
Pos nr.	Skilt	Skilt nr.	Pos nr.	Skilt	Skilt nr.	Pos nr.	Skilt	Skilt nr.
1		6P	2		7P	3		Info 2
4		4P, 828.2	5		4P, 828.3	6		1P, 807.3
7		1P, 807.8	8		1P, 834, 808	9		

I					
H					
G					
F					
E					
D					
C					
B	MC parkering (pos 8) revidert tilbake, samt tilført underskilt "ATV og moppebil tillatt"			AM	26.03.2021
A	MC parkering (pos 8) endret til vanlig parkering for vinteren. Parkering forbudt mellom 23:00 og 07:00. Lade plasser i p-kieller (pos 5) endret til reservert for brukere med avtale TRFK			AM	21.12.2020
REV				SIGN	DATO

Skiltplan Heimdal VGS

Dato	Konstr./Tegnet	Totalt antall plasser	Målestokk	
03.05.2019	A.M	100	1:1000	
Antall avgiftsplasser	Antall HC plasser:	Antall lade plasser:	Antall p-till:	
98	5	6	-	
Trondheim Parkering KF Skiltplan utarbeidet av:				Erstatning for: _____ Erstattet av: _____ ESA nummer: _____ Tegningsnr.: _____ Format: _____ Revisjon: _____
Andreas Mæhle				 1 av 4 A3L B

Veiledende skilt (ute)					
Pos nr.	Skilt	Skilt nr.	Pos nr.	Skilt	Skilt nr.
1			2		
3			4		



Heimdal VGS p-kjeller 98 p-plasser

Varemottak

Skiltoversikt Heimdal VGS (p-kjeller)

Pos nr.	Skilt	Skilt nr.	Pos nr.	Skilt	Skilt nr.			
1		1P, 834	2		Info 1	3		834
4		4P, 828.3	5		834	6		

I					
H					
G					
F					
E					
D					
C					
B	MC parkering (pos 8) revidert tilbake, samt tilført underskilt "ATV og moppebil tillatt"				AM 26.03.2021
A	MC parkering (pos 8) endret til vanlig parkering for vinteren. Parkering forbudt mellom 23:00 og 07:00. Ladeplasser i p-kjeller (pos 5) endret til reservert for brukere med avtale TRFK				AM 21.12.2020
REV		ENDRINGEN GJELDER			SIGN DATO

Veiledende skilt p-kjeller

Pos nr.	Skilt	Skilt nr.	Pos nr.	Skilt	Skilt nr.
1			2		
3					

Skiltplan Heimdal VGS



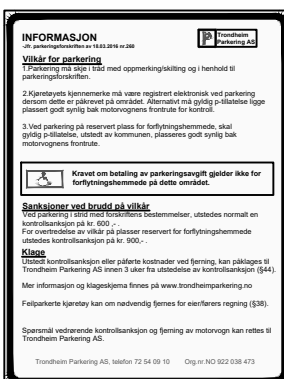
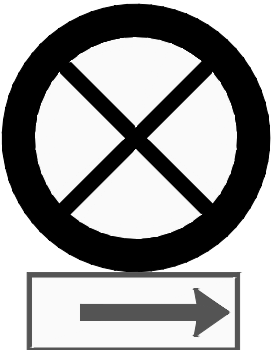
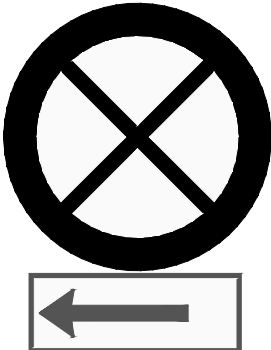
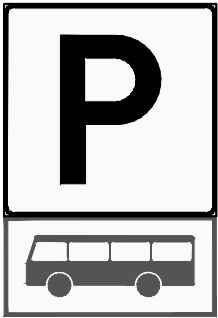

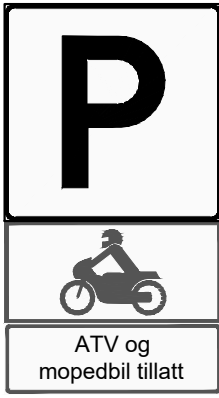
Dato	Konstr./Tegnet	Totalt antall plasser	Målestokk	
03.05.2019	A.M	100	1:1000	
Antall avgiftsplasser	Antall HC plasser:	Antall ladeplasser:	Antall p-till:	
98	5	6	-	

Trondheim Parkering KF
Skiltplan utarbeidet av:

Andreas Mæhle

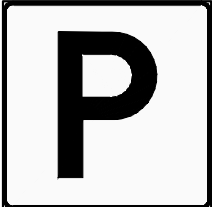

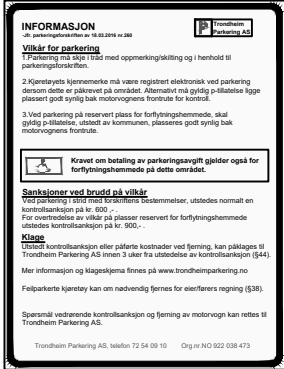

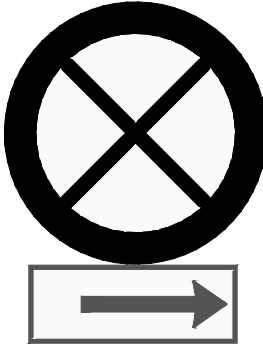



Erstatning for: - Erstattet av: -
 ESA nummer: -/-. Tegningsnr.: 2 av 4 Format: A3L Revisjon: B

Skiltoversikt Heimdal VGS (ute)

Pos nr.	Skilt	Skilt nr.	Pos nr.	Skilt	Skilt nr.	Pos nr.	Skilt	Skilt nr.
1		6P	2		7P	3		Info 2
4		4P, 828.2	5		4P, 828.3	6		1P, 807.3
7		1P, 807.8	8		1P, 834, 808	9		

Skiltoversikt

Heimdal VGS (p-kjeller)

Pos nr.	Skilt	Skilt nr.	Pos nr.	Skilt	Skilt nr.			
1	 <p>Mot avgift eller med gyldig tillatelse Heimdal VGS</p> <p>Gjelder også </p>	1P, 834	2		Info 1	3	 <p>Mot avgift eller med gyldig tillatelse Heimdal VGS</p>	834
4		4P, 828.3	5	 <p>Reservert brukere som har avtale med TRFK Ladbar motorvogn under lading</p> <p> Over 3 timer</p>	834	6	 <p>Reservert EL 68755</p>	