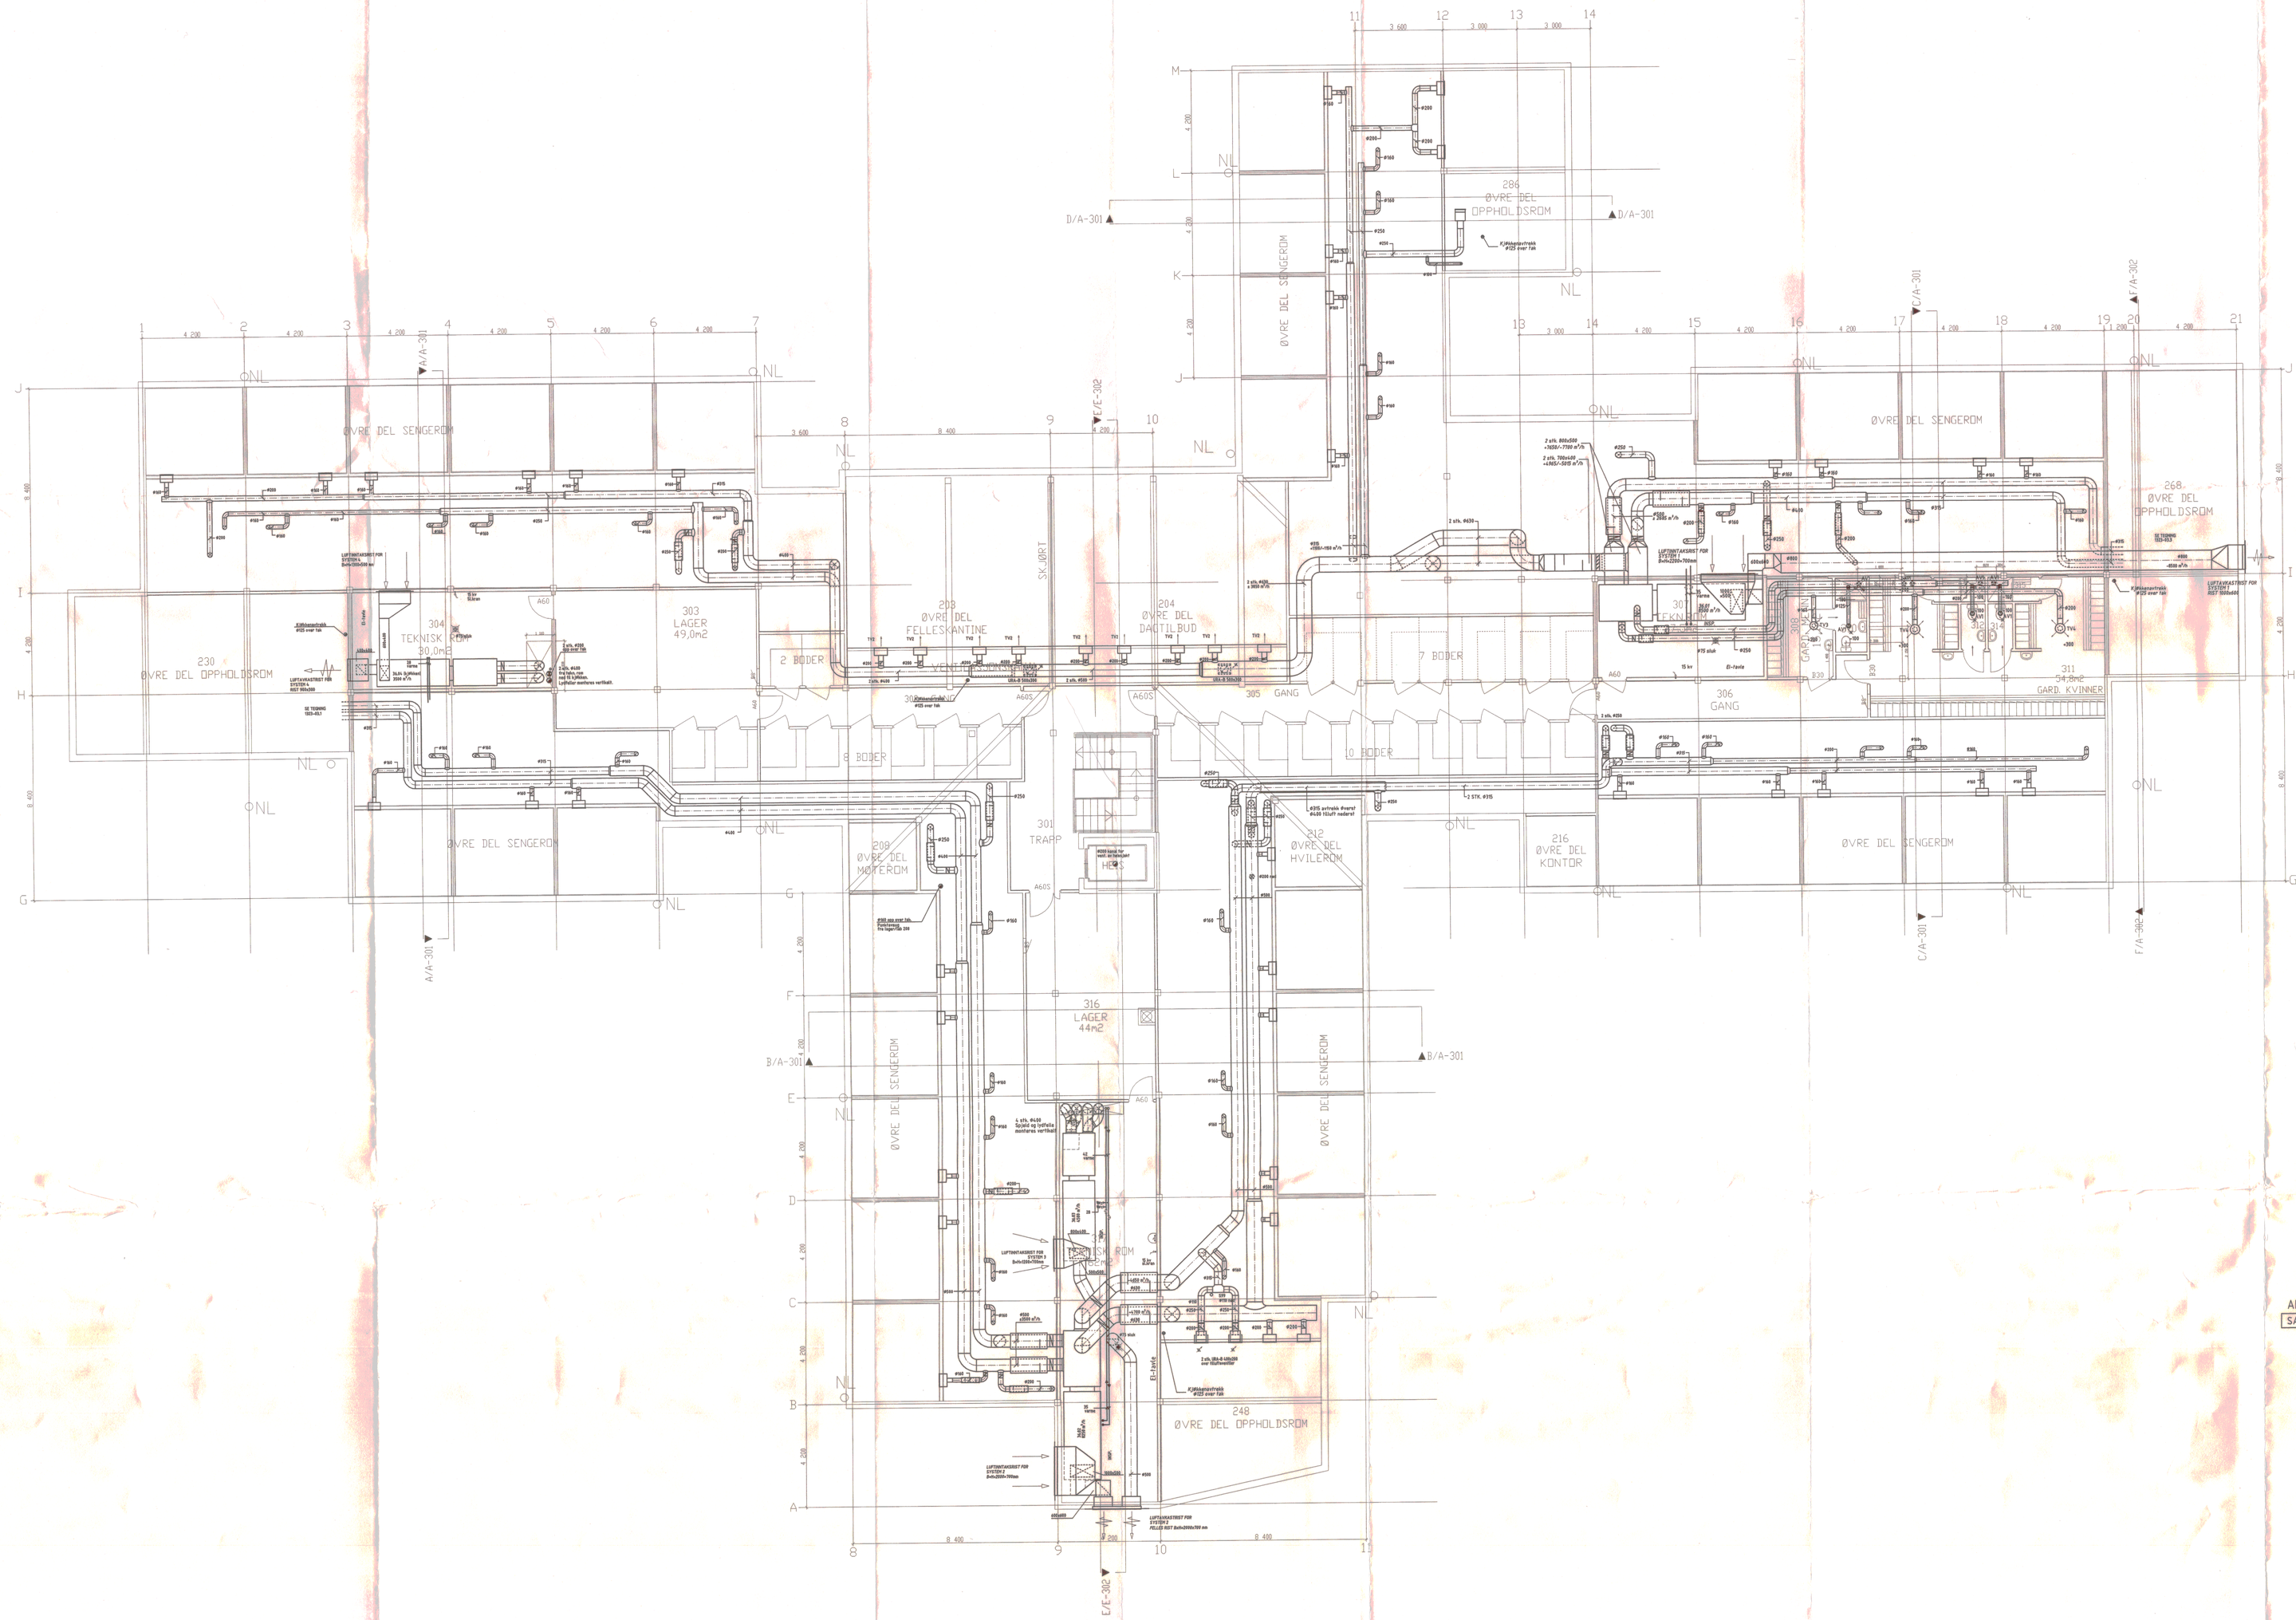

KORRIDORSNITT VENT./EL/RØR

DE RESPEKTIVE ENTREPRENØRER KOORDINERER SINE ARBEIDER MED TANKE PÅ PLASSERING OG MONTASJESEKVENSFØLGE.
DER HVOR SNITT ER UTARBEIDET, FØLGES DISSE.

VARMERØR

FRA VARMEFORDELER OG FREM TIL RADIATORER/KONVEKTORER FOR GULV PÅ GRUNN LEGGES INNSTØPTE RØR I VARERØR eval PEX-rør 15x2.5.

FOR VARMERØR I U.ETG. OG PÅ LOFT BENYTTES RØR AV TYPE MANNESMANN STÅLRØR FOR VARMEANLEGG.

VANNRØR

FRA FORDELERSKAP OG FREM TIL SANITÆRUTSTYR I HOVEDETG. (GULV PÅ GRUNN) BENYTTES RØR I VARERØR PEX-rør 15x2.5.

FOR VANNRØR I U.ETG. OG PÅ LOFT BENYTTES RØR AV TYPE MANNESMANN SYREFASTE STÅLRØR FOR SANITÆRANLEGG.

04

AREALER, BTA

SAMLET, BTA	558m2

0 5 10 m
METER

NORD

ARBEIDSTEGNING

REV.		DATO	AV	KONTR
A	SOM BYGGET	24.0102	AH	SLM

Sykehjem Hosteland — Masfjorden kommune

BH ☐ MASFJORDEN KOMMUNE
ARK ☐ NORMAN AS
RIB ☐ NORMAN AS
RIV ■ VEST-CONSULT AS
RIE ☐ KV-ENGINEERING AS

TEGN.TITTEL:
PLAN LOFTSETASJE
VVS-ANLEGG

TEGN:	AH	SAKSBEH:	SLM	KONTR:	SLM
OPPDR.NR:	1323	MÅLEST:	1:100	DATO:	10.08.00

TEGN.NR: 1323-04 REV: A

NORMAN ARKITEKTER - INGENIØRER