

97.015  
NSS PASIENTHOTELL

Z	11.11.02	SOM BYGGET	np
C	19.03.02	nytt taknedløp akse D/4-5, supplert målsetting hjørnekarnapp	np
B	20.12.01	endre v3 til v5	
A	25.06.01	ARBEIDSTEGNING	

"SOM BYGGET" TEGNING

fag	fase	bygn.defnr.	typenr.	etg.	lappnr.	rev.
A	D	2	120	2	00	Z

97.015 NSS PASIENTHOTELL


- ARK:  bjerk og bjørge as arkitekter mnl npa  
Strandgaten 199, 5004 Bergen  
Tel: 55 90 74 40 FAX: 55 90 74 41 e-mail: tor@bjerk-bjorge.no
- RIB:  Siv. Ing. Svein Søvik AS  
Fantofveien 42, 5072 Bergen  
Tel: 55 36 21 00 FAX: 55 36 21 01 e-mail: smlden@sovik.no
- RIE:  Monstad AS  
Sandstmarka 31, PB. 77 Sandst, 5861 Bergen  
Tel: 55 98 81 40 FAX: 55 98 81 40 e-mail: bjern@monstad.no
- RIV:  Vest consult AS  
Kokstaddalen 27, 5257 Kokstad  
Tel: 55 98 65 80 FAX: 55 98 65 81 e-mail: vest.con@online.no
- RIBR:  Norsk Brannconsult (NBC)  
Minde Allé 35, PB 259, 5068 Bergen  
Tel: 55 59 88 11 FAX: 55 59 88 30 e-mail: emil@nb-consult.no
- I.ARK:  Box Interior  
Øvre Korskirkesmau 2-4  
Tel: 55 92 99 12 FAX: 55 92 92 06 e-mail: inger.box@boxinterior.no

PLAN 2.ETASJE

fag	fase	bygn.defnr.	typenr.	etg.	lappnr.	rev.
A	D	2	120	2	00	Z

Tegnet dato	Målestokk	Tegnet av	Kontrollert	Rev	Rev. dato
15.03.01	1:50	LL	TS	Z	11.11.02

bjerk og bjørge a.s arkitekter mnl npa  
STRANDGATEN 199, 5004 BERGEN. TELEFON: 55 90 74 40 TELEFAX: 55 90 74 41 E-MAIL: post@bjerk-bjorge.no

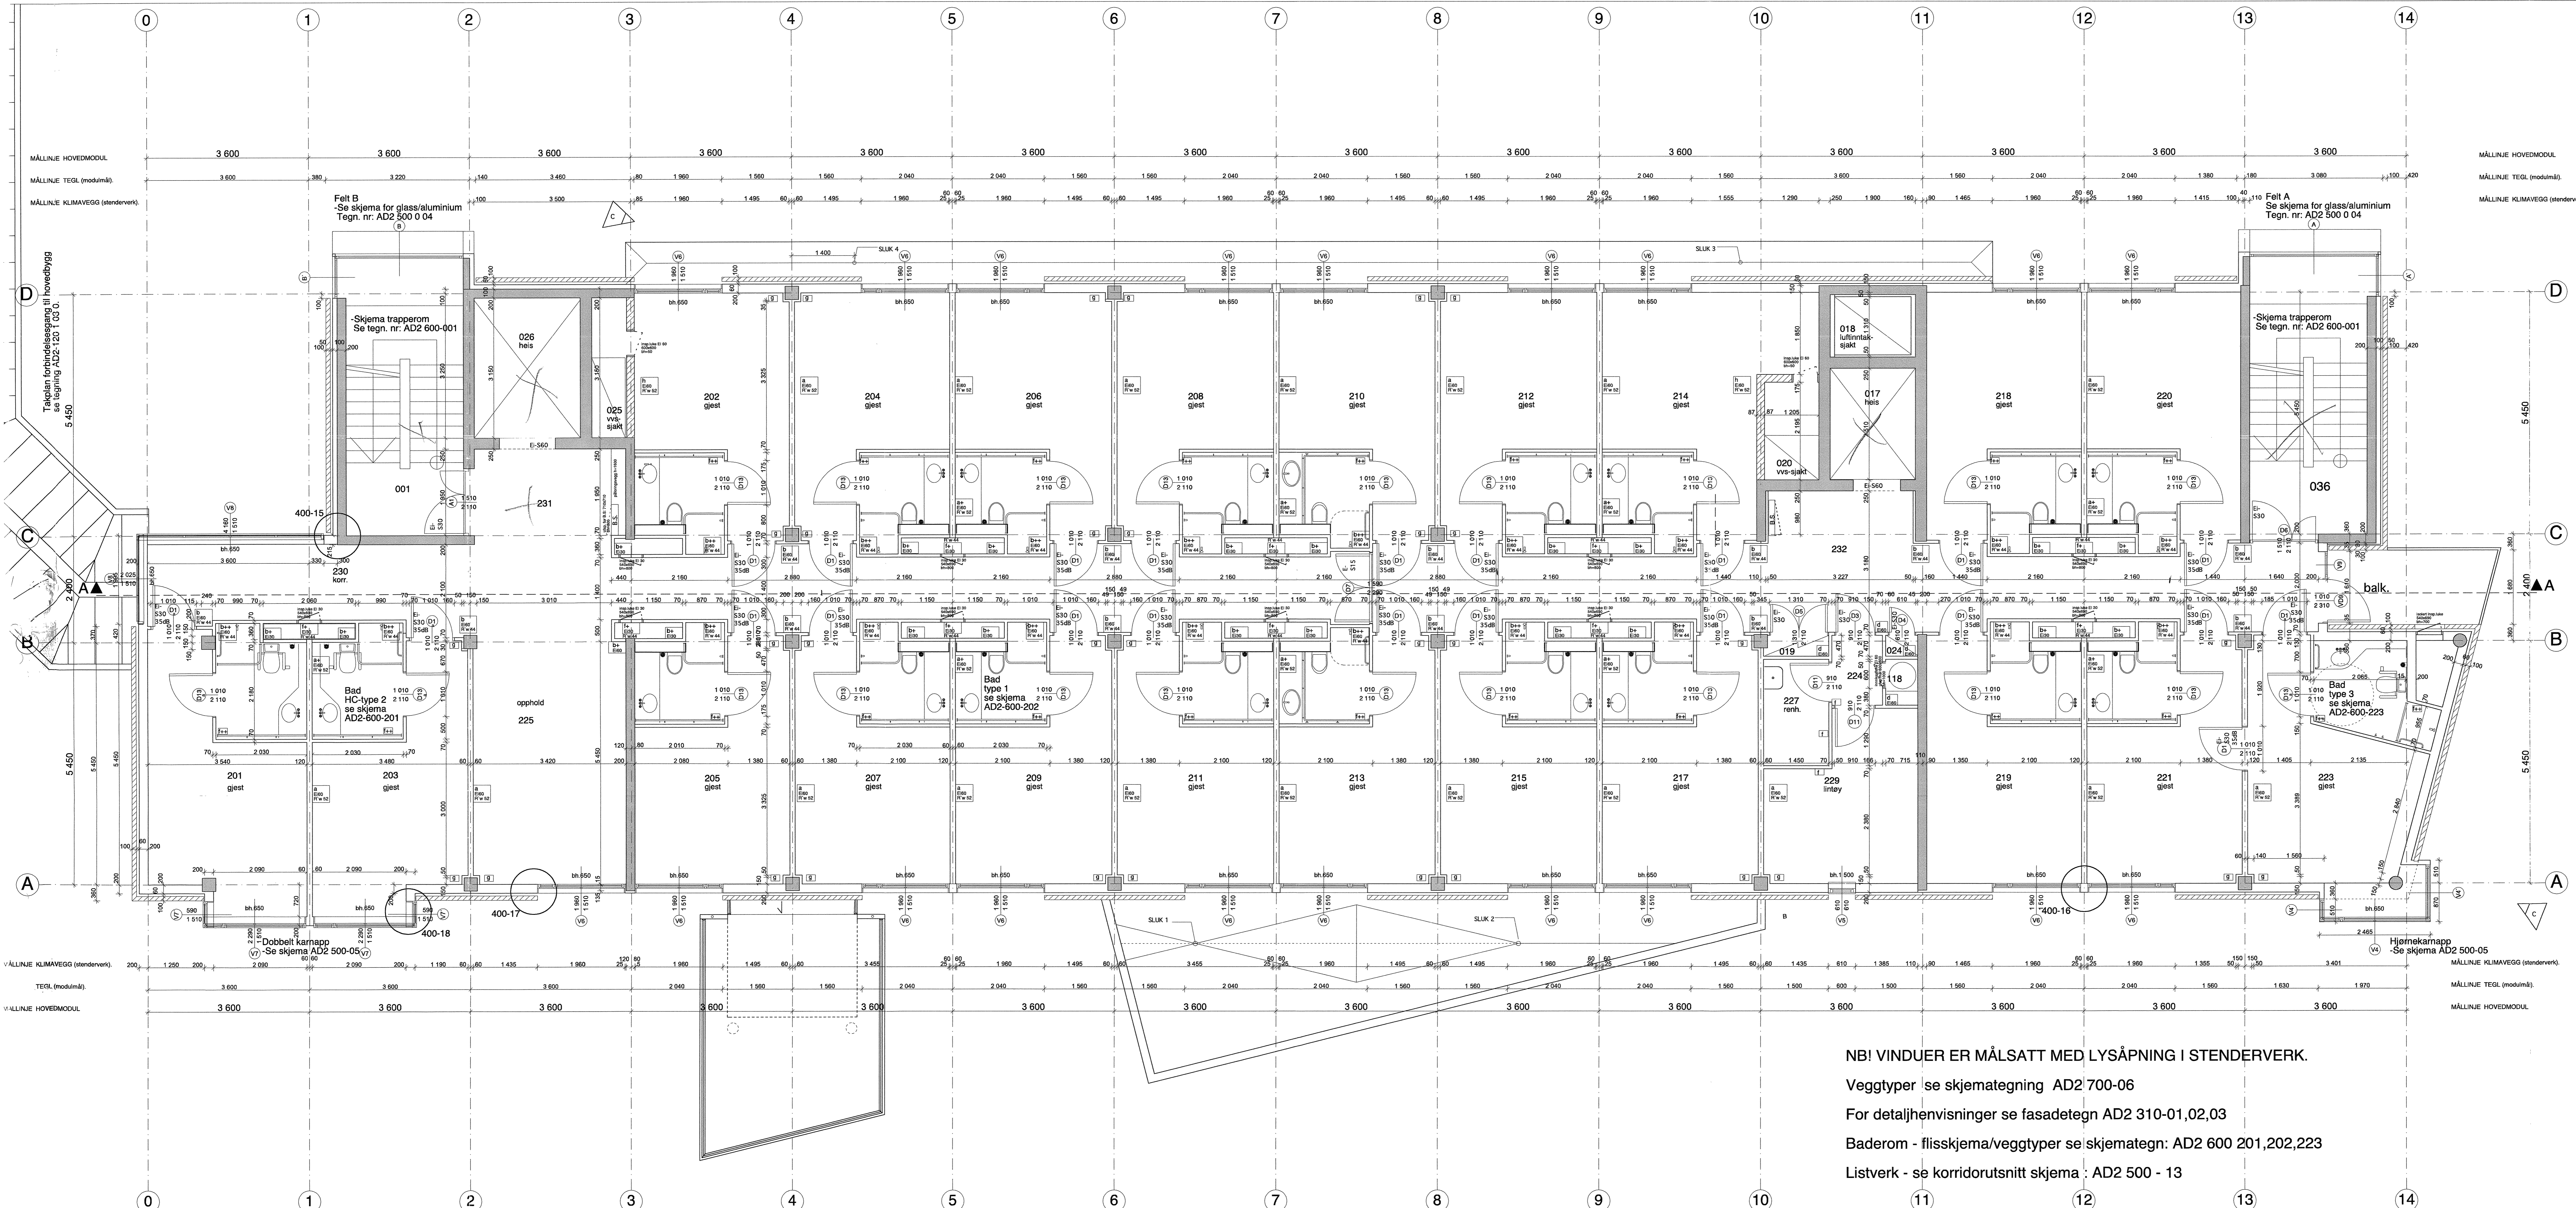

NB! VINDUER ER MÅLSATT MED LYSÅPNING I STENDERVERK.

Veggtyper se skjematetning AD2 700-06

For detaljhenvisninger se fasadetegn AD2 310-01,02,03

Baderom - flisskjema/veggtyper se skjematetn: AD2 600 201,202,223

Listverk - se korridorutsnitt skjema : AD2 500 - 13