

97.015
NSS PASIENTHOTELL

Z	11.11.02	SOM BYGGET	np
C	26.03.02	nye dører i rom 404, 405 og 408	np
B	20.12.01	ENDRET V3 TIL V5	
A	25.06.01	ARBEIDSTEGNING	

"SOM BYGGET" TEGNING

fig	fase	bygn.dejnr.	typenr.	etg.	løpnr.	rev.
A	D	2	120	4	00	Z

97.015 NSS PASIENTHOTELL


- ARK: bjerk og bjørge as arkitekter mmal npa
Strandgaten 199, 5004 Bergen
Tel: 55 90 74 40 FAX: 55 90 74 41 e-mail: tor@bjerk-bjorge.no
- RIB: Siv. Ing. Svein Savik AS
Fantoftveien 42, 5072 Bergen
Tel: 55 36 21 00 FAX: 55 36 21 01 e-mail: smilden@svovik.no
- RIE: Monstad AS
Sandslimarka 31, PB. 77 Sandslø, 5861 Bergen
Tel: 55 98 41 40 FAX: 55 22 95 90 e-mail: tjorn@monstad.no
- RIV: Vest consult AS
Kokstaddalen 27, 5257 Kokstad
Tel: 55 98 63 80 FAX: 55 98 65 81 e-mail: vest-con@online.no
- RIBR: Norsk Brannconsult (NBC)
Minde Allé 35, PB 259, 5068 Bergen
Tel: 55 59 88 11 FAX: 55 59 88 30 e-mail: em@nbc.no
- I.ARK: Box Interior
Øvre Korskirkesmau 2-4
Tel: 55 32 99 12 FAX: 55 32 92 06 e-mail: inger.box@zinet

PLAN 4. ETASJE

fig	fase	bygn.dejnr.	typenr.	etg.	løpnr.	rev.
A	D	2	120	4	00	Z

Tegnet dato	Målestokk	Tegnet av:	Kontrollert	Rev	Rev. dato
15.03.01	1:50	LL	TS	Z	11.11.02

bjerk og bjørge a.s arkitekter mmal npa
STRANDGATEN 199, 5004 BERGEN TELEFON 55 90 74 40 TELEFAX 55 90 74 41 E-MAIL: post@bjerk-bjorge.no

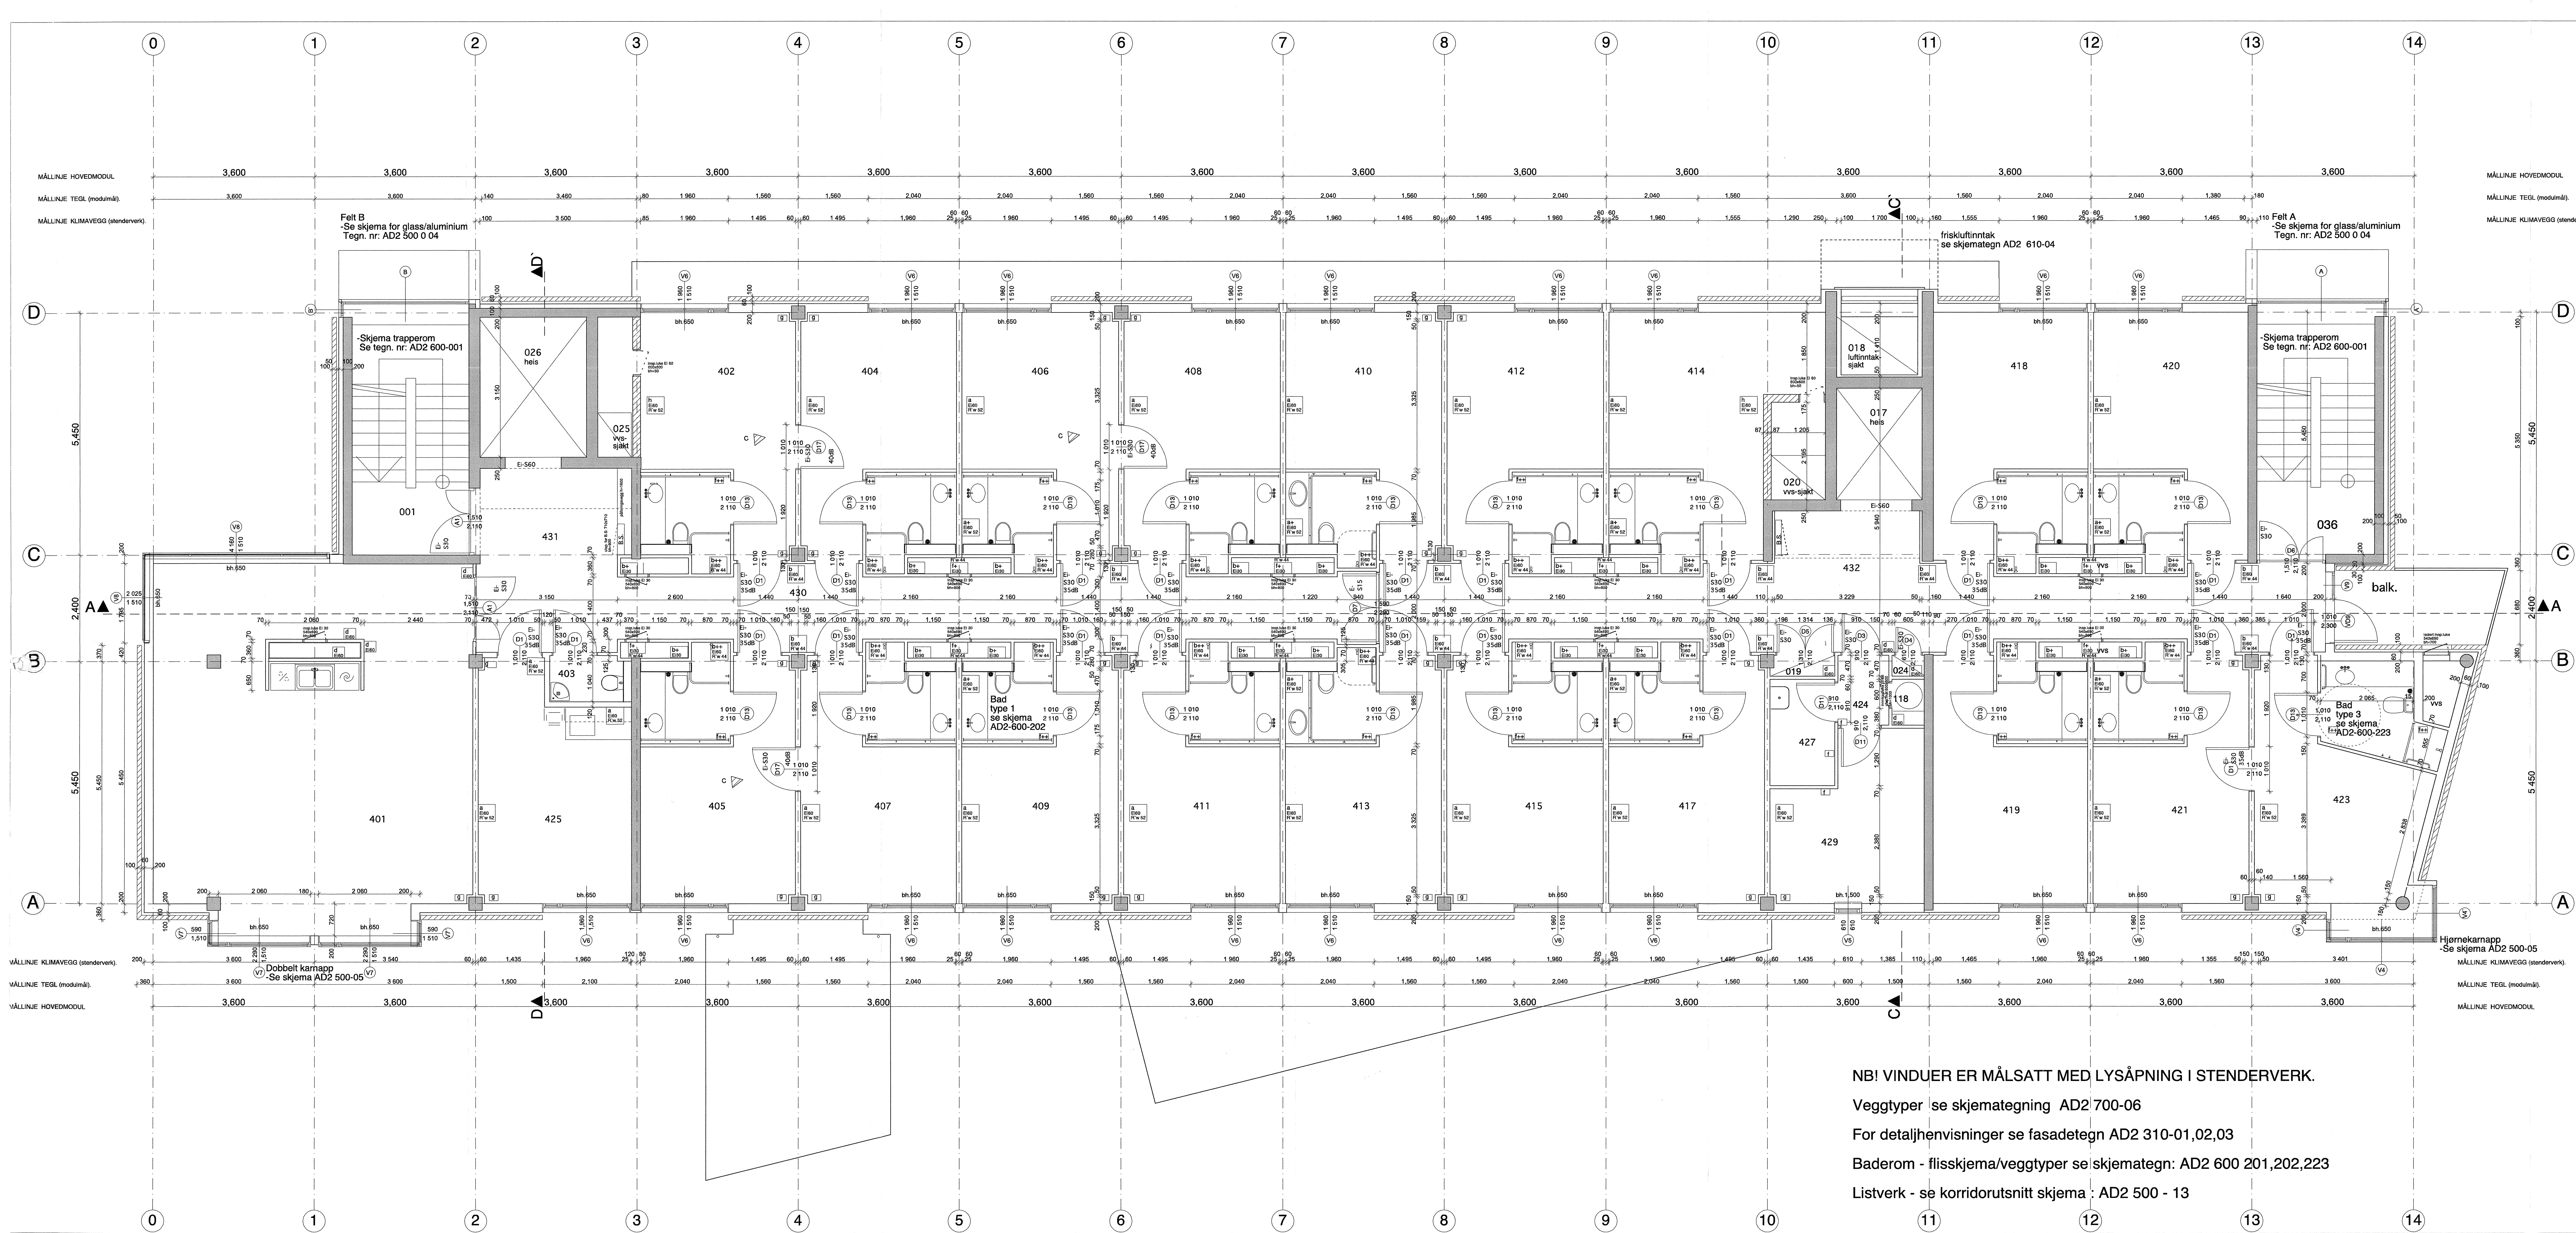

NBI VINDUER ER MÅLSATT MED LYSÅPNING I STENDERVERK.

Veggtyper se skjemategn AD2 700-06

For detaljhensvisninger se fasadetegn AD2 310-01,02,03

Baderom - flisskjema/veggtyper se skjemategn: AD2 600 201,202,223

Listverk - se korridorutsknitt skjema: AD2 500 - 13