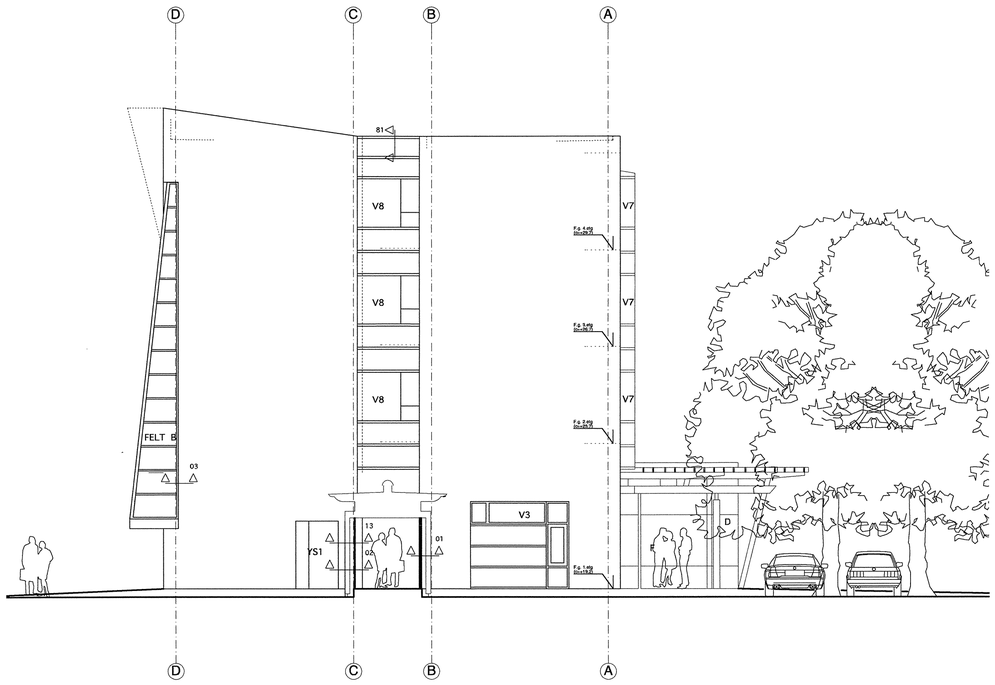

NORD

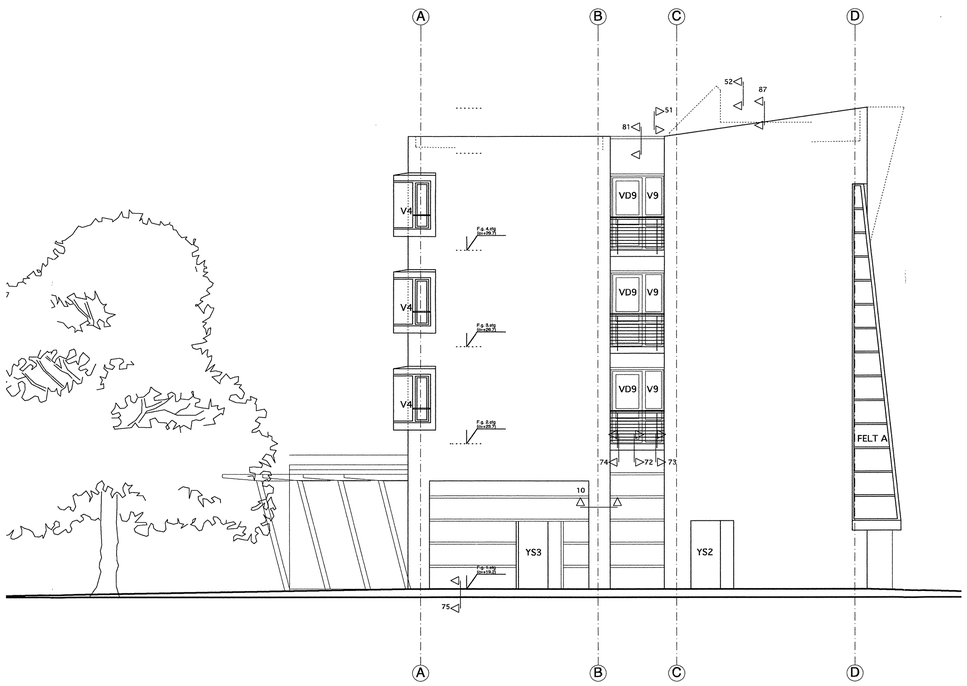

SØR

NORDLAND FYLKESKOMMUNE
ØKONOMIAVDELINGEN - EIENDOMSSEKSJONEN

97.015
NSS PASIENTHOTELL

Z	11.11.02	SOM BYGGET
A	25.06.01	ARBEIDSTEGNING
REVISJON	DATO	TEKST

"SOM BYGGET"

fag	fase	bygn.delnr.	typenr.	etg.	løpenr.	rev.
A	D	2	310	-	03	Z

97.015 NSS PASIENTHOTELL

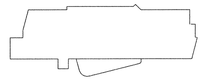

ARK: bjerk og bjørge as arkitekter mnal npa
Strandgaten 199, 5004 Bergen
Tel: 55 90 74 40 FAX: 55 90 74 41 e-mail : tor@bjerk-bjorge.no

RIB: Siv. Ing. Svein Søvik AS
Fantoftveien 42, 5072 Bergen
Tel: 55 36 21 00 FAX: 55 36 21 01 e-mail : smilden@sovik.no

RIE: Monstad AS
Sandslimarka 31, PB. 77 Sandsli, 5861 Bergen
Tel: 55 98 41 40 FAX: 55 22 95 90 e-mail : bjorn@monstad.no

RIV: Vest consult AS
Kokstaddalen 27, 5257 Kokstad
Tel: 55 98 65 80 FAX: 55 98 65 81 e-mail : vest-con@online.no

RIBR: Norsk Brannconsult (NBC)
Minde Allé 35, PB 259, 5068 Bergen
Tel: 55 59 88 11 FAX: 55 59 88 30 e-mail : eml@n-bc.no

I.ARK: Box Interior
Øvre Korskirkesmau 2-4
Tel: 55 32 99 12 FAX: 55 32 92 06 e-mail : inger.box@c2i.net

FASADER NORD OG SØR

fag	fase	bygn.delnr.	typenr.	etg.	løpenr.	rev.
A	D	2	310	-	03	Z

Tegnet dato	Målestokk	Tegnet av:	Kontrollert	Rev	Rev. dato
05.09.2000	1:100	CC	TS	Z	11.11.02

bjerk og bjørge a.s arkitekter mnal npa
STRANDGATEN 199, 5004 BERGEN .TELEFON 55 90 74 40 TELEFAX 55 90 74 41 E-MAIL post@bjerk-bjorge.no