



MERKNADER

SYMBOLFORKLARING:


- REI-M20
- E60
- E60
- SIKKERHETSGLASS
- RØYKGARDIN
- SPRINKLING I FASADE
- KKE SPRINKLEDE OMR.
- RØMNINGSVEI
- RØMNING

- BRANNMELDER
- BRANNSLANGE
- INFORMASJONSPANEL BRANN
- HÅNDSLUKER
- BS BRANNSENTRAL
- NØKKELSKAP
- ▨ TIDLIG RØYKDETEKSJON (TRD)

-ALLE TRAPPEROM FOR RØMNING ER TRYKKSATT
 -BYGNINGEN ER SPRINKLET MED UNNTAK AV DE OMRÅDENE SOM ER MARKERT.
 -KRYPKJELLER FORUTSETTES FRI FOR BRENNBART MATERIELL OG SPRINKLES IKKE.
 UNNTAK ER KABELBRØDER, SOM SPRINKLES.
 -SE FORRØYRIG "BRANNRISIKKSSTRATEGI"

REVISJONER

AB-D	14.02.06	MH	Som bygget
AA-D	03.02.06	MH	Som bygget
11-B	13.05.05	MH	Brandskildningsplan oppdatert
10-B	17.02.04	MA	Arbeidsbegging E2004. Endringsliste 130-2004-A1
09-B	07.07.04	MA	Brannplan oppdatert
08-A	16.05.03	JE	Tilbudspåsepart 130 - 2005 Brannmelding
07-A	29.11.02	MA	Tilbudspåsepart 130 - 2004 Innledning 2
06-D	15.10.02	MA	IKK 15.10.02 130 - 2004
05-A	15.09.02	MA	Tilbudspåsepart 130 - 2000 Hovedentreprenør Bygg
04-D	15.08.02	MA	IKK 15.08.02 130 - 2003
REV-	10.01.02	HOVTR	REVISJON GJØRDE

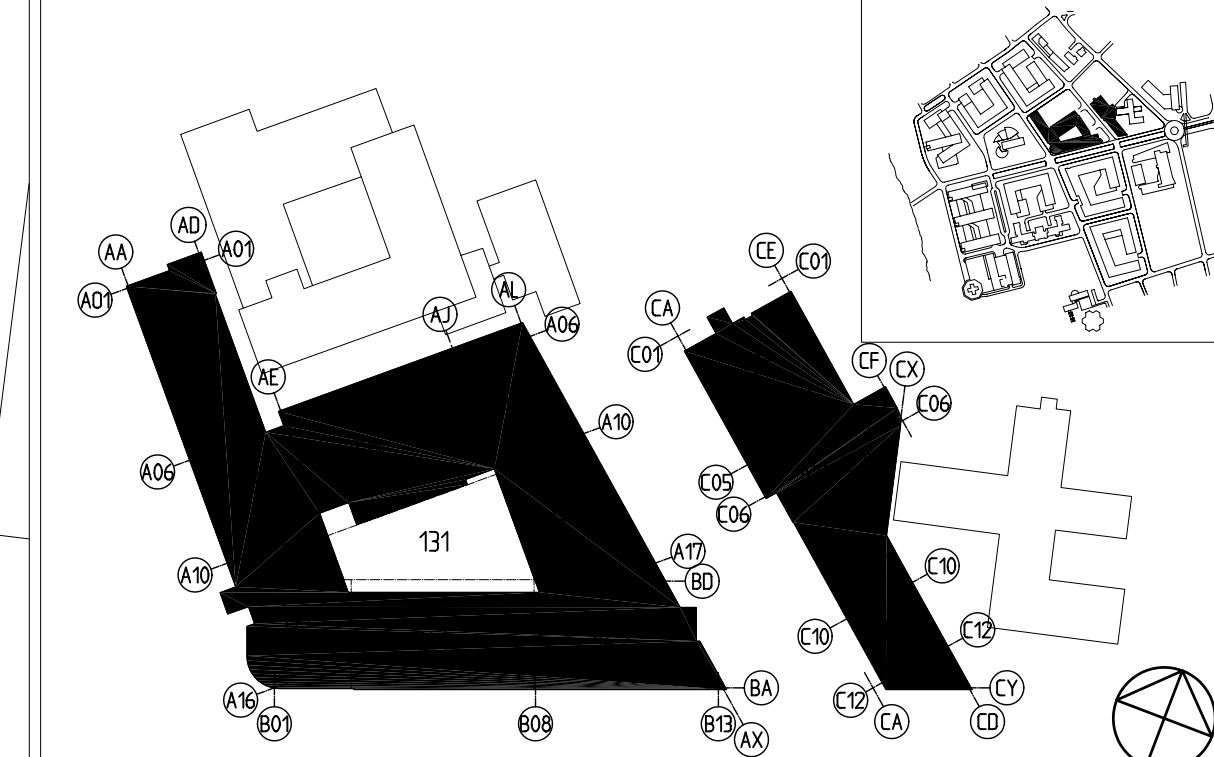

DENNE TEIING ER BASERT PÅ FØLGENDE GJELDENDE ARKITEKTURPLANLAG

TEIPLANTING DATERT: DOMMÅL I/OMDELING DATERT: DOMMÅL I/OMDELING DATERT: DOMMÅL

PROSJEKT FOR NYTT UNIVERSITETSSYKEHUS I TRONDHEIM
 PROSJEKTADMINISTRASJON: HELSEFORETAK

••• **Helsebygg Midt-Norge** HELSE ••• MIDT-NORGE

BESØK: SCHWACHSGT 1
 HELSEBYGG MIDT-NORGE 7488 TRONDHEIM
 TEL: 73 86 20 00 FAX: 73 86 20 01

KONTRAKTPARTNER: UNDERSKRIFTELT:
FRISK ARKITEKTER AS **Norconsult**

Serviceveien 6 Postb. 1057, Nagerstran 0306 Oslo Vestergaten 4, 1330 Sarsåwa
 Tel: 22 93 09 00 Fax: 22 56 41 60 Tel: 67 57 70 00 Fax: 67 54 45 76

PROSJEKT: BYGNINGSVÅRMT:
NEVROSENTERET 130 Nevrosenteret

Plan 1 underetasje
 Brannsikring

FASE: TEIING NR: REV: AB-D
 DRIFT 1200 U1 A 200 F 100

TEIING NR: PROSJEKT: ETG: DISPLIN: BYGN. TYPE: LØSN. NR:
 130 U1 A 200 F 100

DATA 02/01/01 TEIING: JF KONTR. MA PROSJEKT NR: 130