

Rev	Nr	Beskrivelse	Dato	Sign	Kontr	Godkj

Tiltakshaver:
Sørlandets Sykehus HF
 Prosjekt:
SSHF kristiansand - Bygg 2 - fase 1
 Fase:
Forprosjekt

Gnr./Bnr.:
 150/1768

Dokumentansvarlig:
HJBARD

Tegner:
HJB

Innhold:
Eksisterende bygg 2 - 3 etg - Innmålt teknisk rom loft (pga avvik)

Kontroll:

Målestokk:
1:100

Tegningsnr.:
 Bygg Kompleks Etasje Fag System Type Løpenr
03 A 200 20 001


Dato:
09.08.2024


Prosjektnr.:
1350028974-834

Rev.:
A3




Henning Larsen

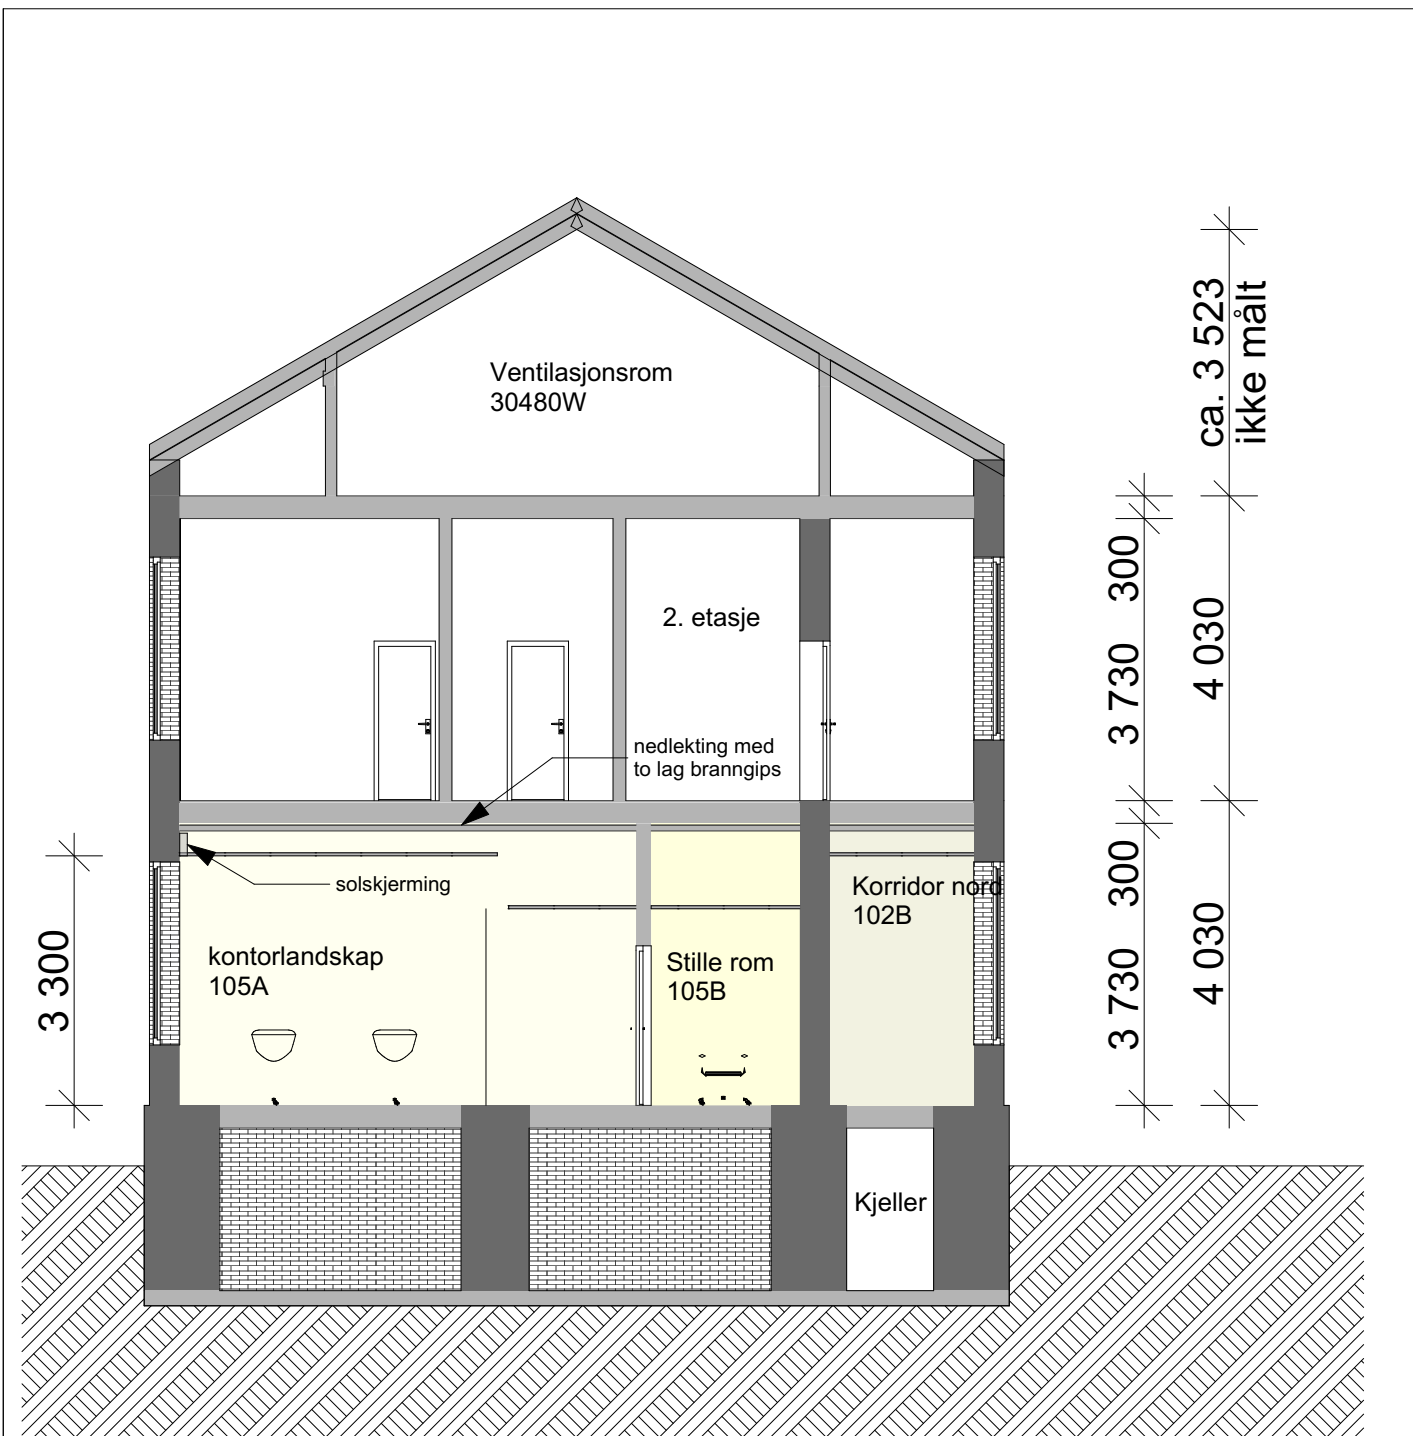Henning Larsen
 Kystveien 2, 4801 Arendal

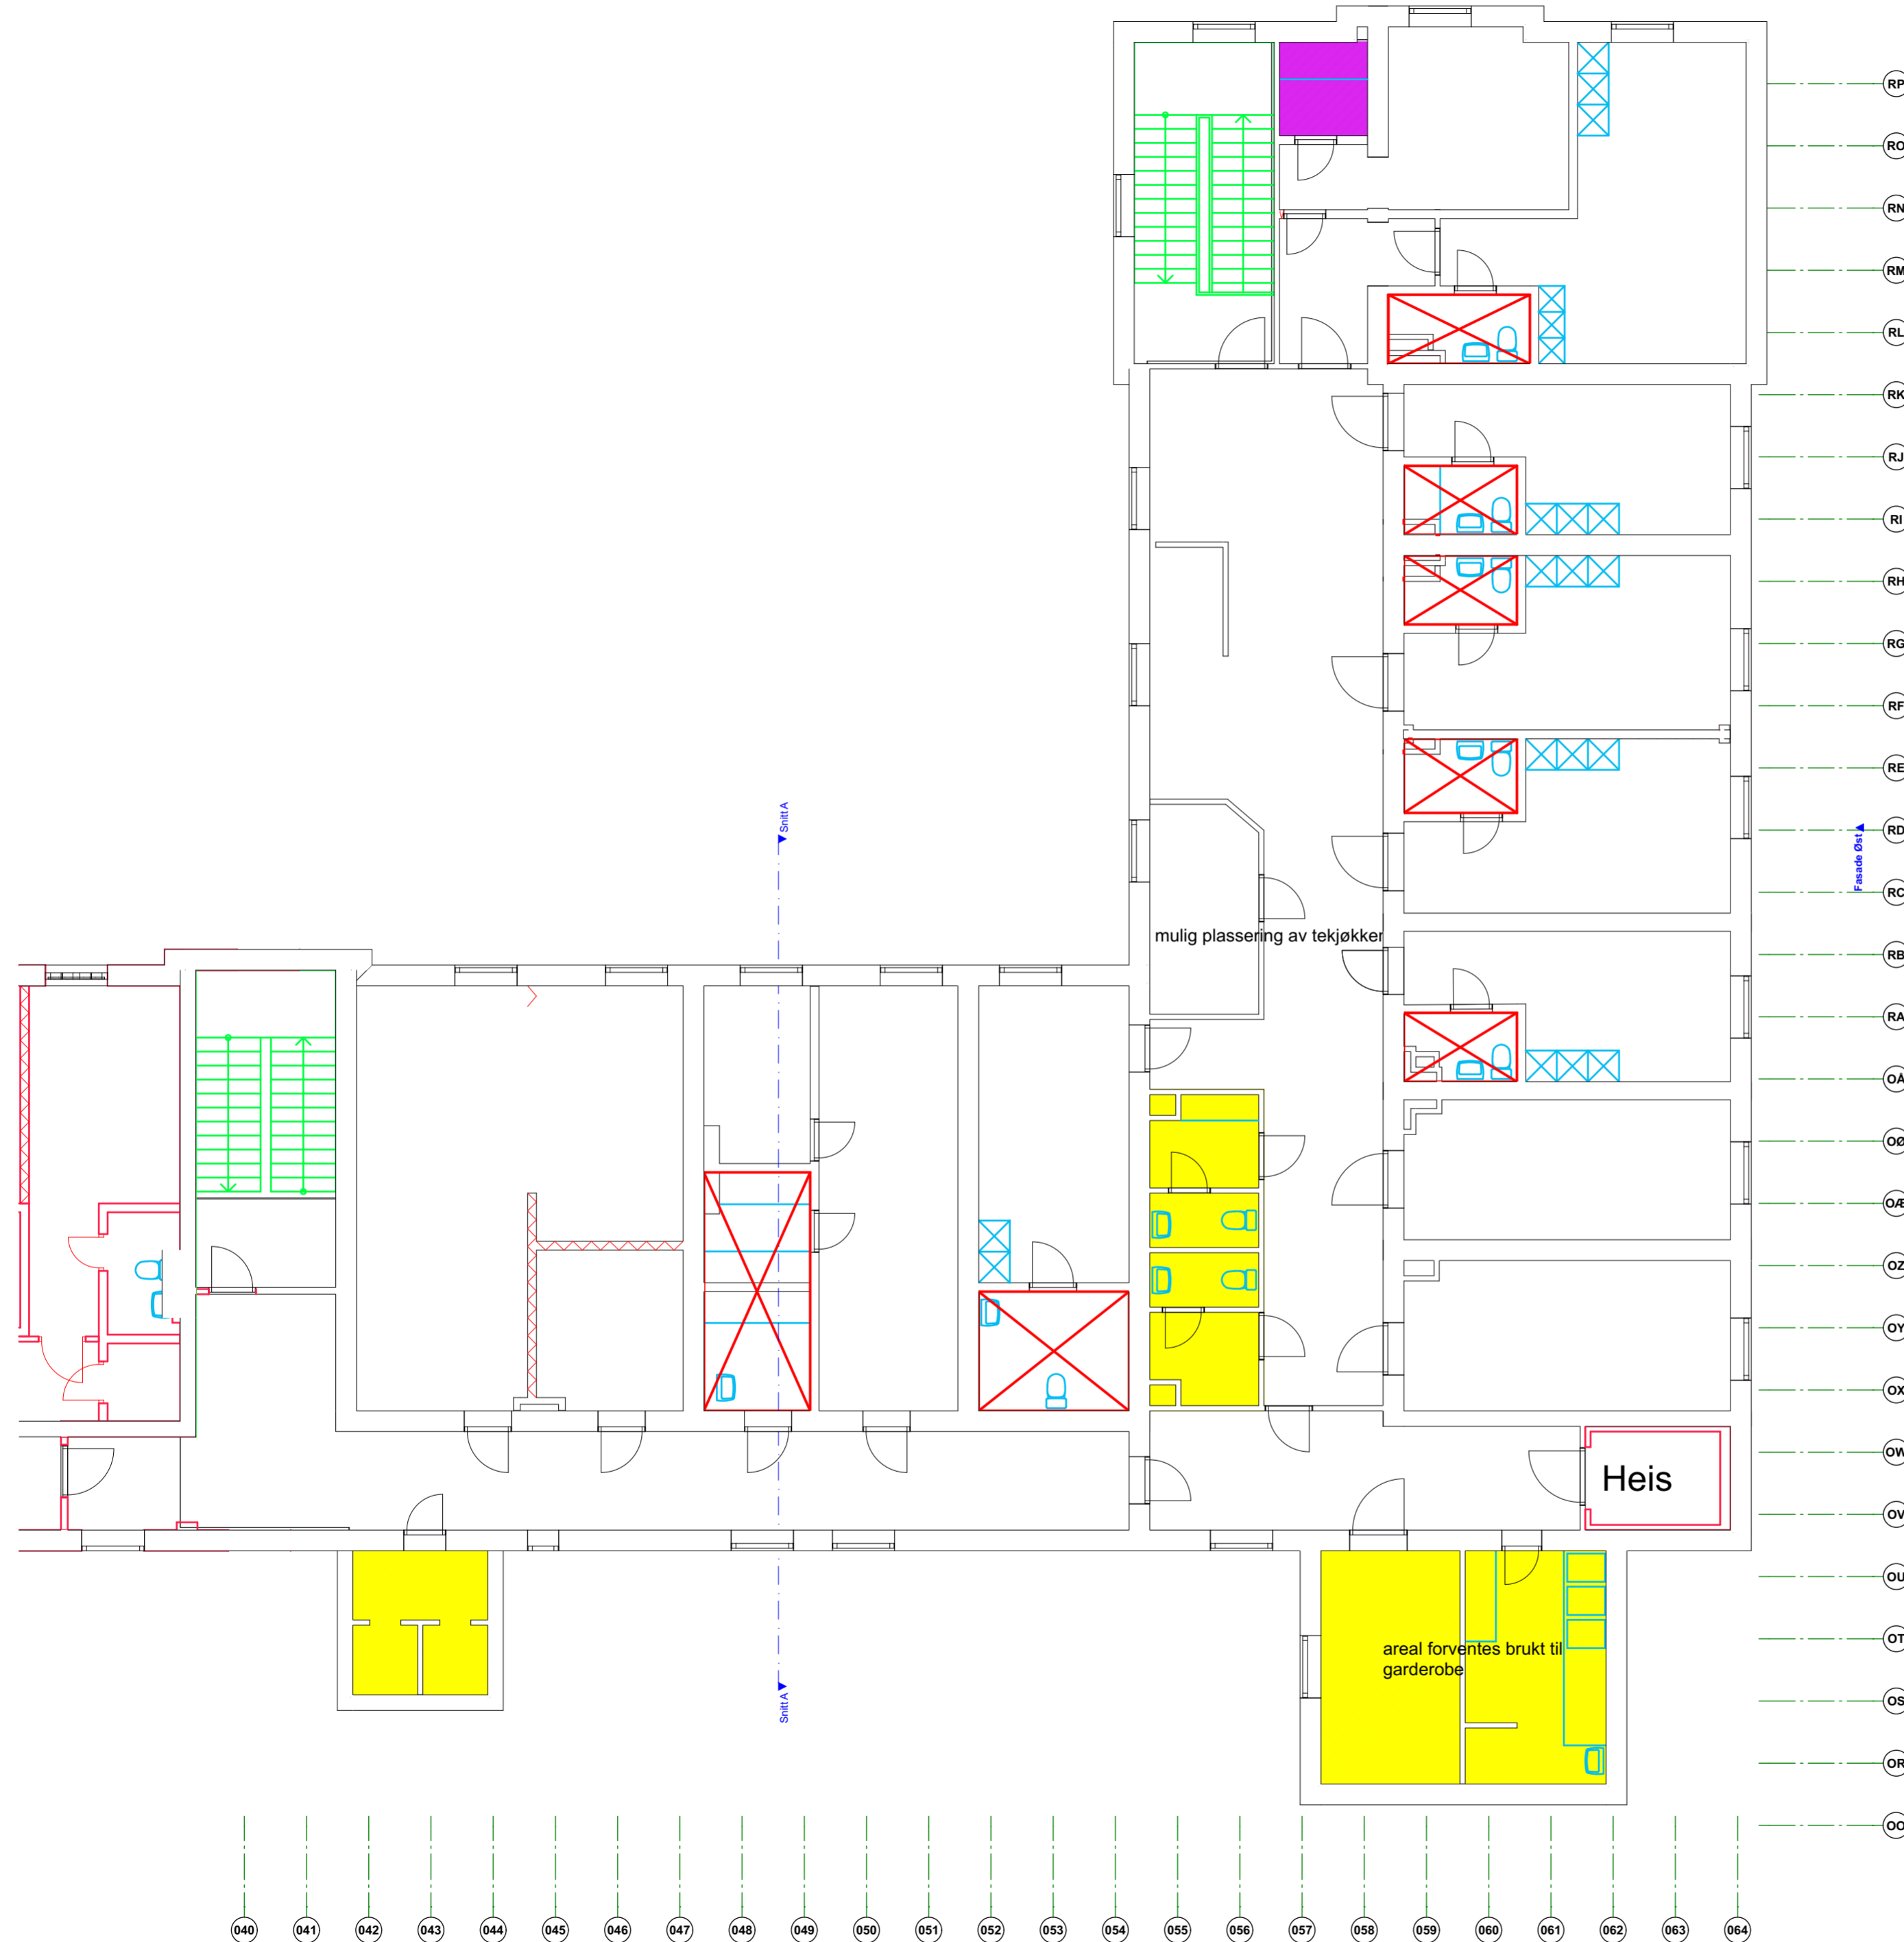

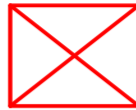

Forventede endringer i 2. etasje som medfører at rørføring i 1. etasje skal endres.

-  Planlagt fjerning av vannrør som del av prosjektet i 1. etasje
-  Planlagt fjerning av vannrør i fremtiden
-  Vannrør/avløp under 2. etasje må beholdes



Rev	Nr	Beskrivelse	Dato	Sign	Kontr	Godkj

Fase: **Forprosjekt**

Henning Larsen
Kystveien 2, 4801 Arendal

Henning Larsen

Sørlandets Sykehus HF
SSHF kristiansand - Bygg 2 - fase 1


Innhold: Eksisterende plan 2. etasje øst - Sanitær; innspill til fase 1

Bygg Kompleks Etasje Fag System Type Lepenn Rev:

02 A 200 20 001


Prosjekt: 1350028974-834	Tegner: HJB
Kontroll: HJBARD	Dokumentansvarlig: HJBARD
Egsvelen 100, 4615 Kristiansand Norge	Gnr./Bnr.: 150/1768
Dato: 09.08.2024	Målestokk: 1:100
Format: A2	

Filnavn: B300008664-004 - Bygg 2 - modell.dwg

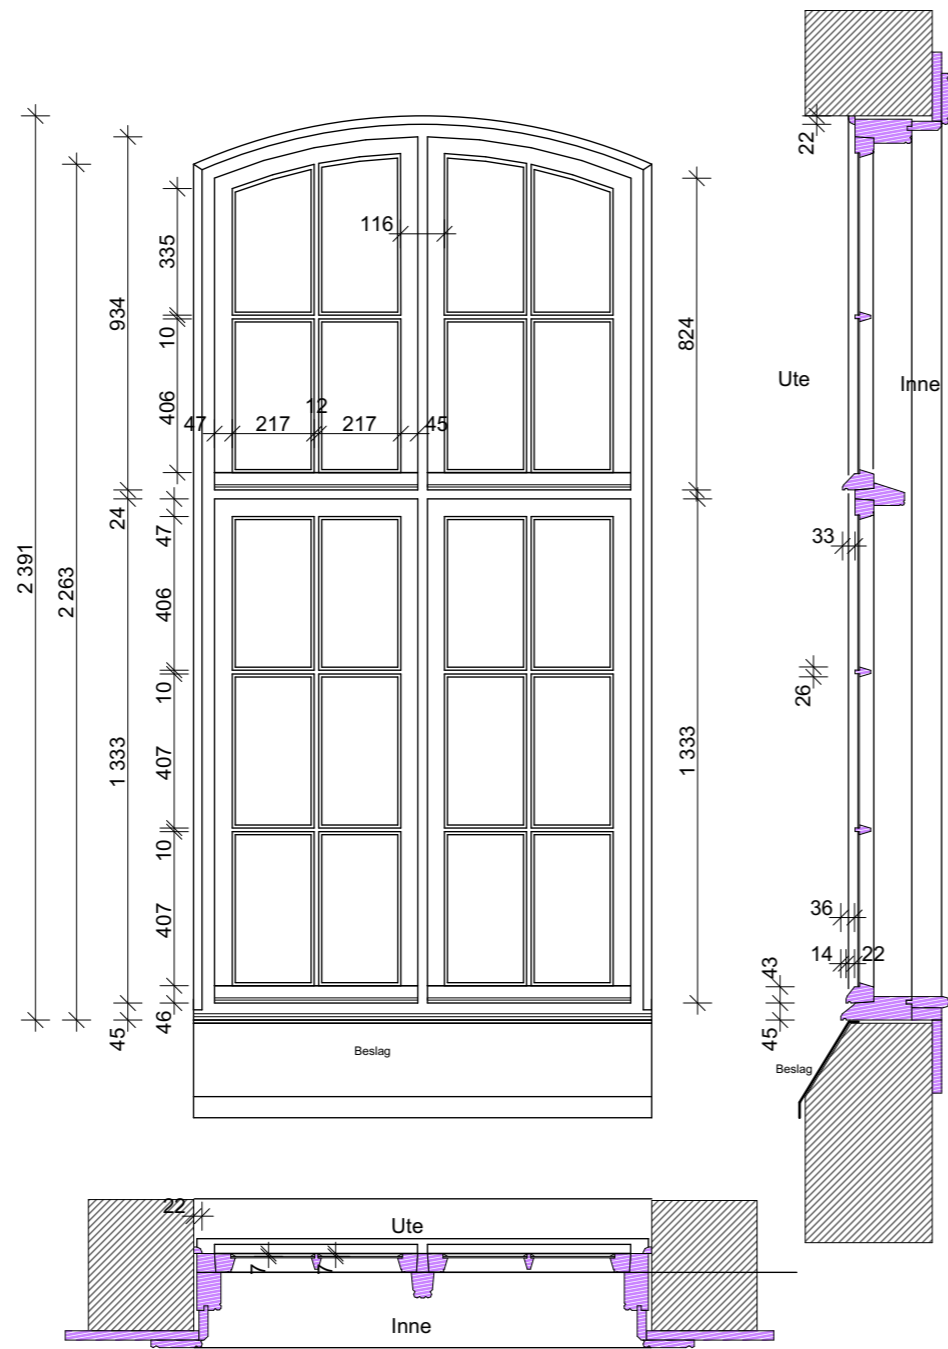


Eksisterende vindu tegnet opp etter PDF av original tegning. Mål er dermed omtrentlig og for riktig produksjonsgrunnlag må det gjennomføre oppmåling av original vindu, og de forskjellige åpninger i murveggen, på stedet. Originaltegninger er i eie av oppdragsgiver og skal brukes som grunnlag for reproduksjon.




Oppriss av original vindu fra utside

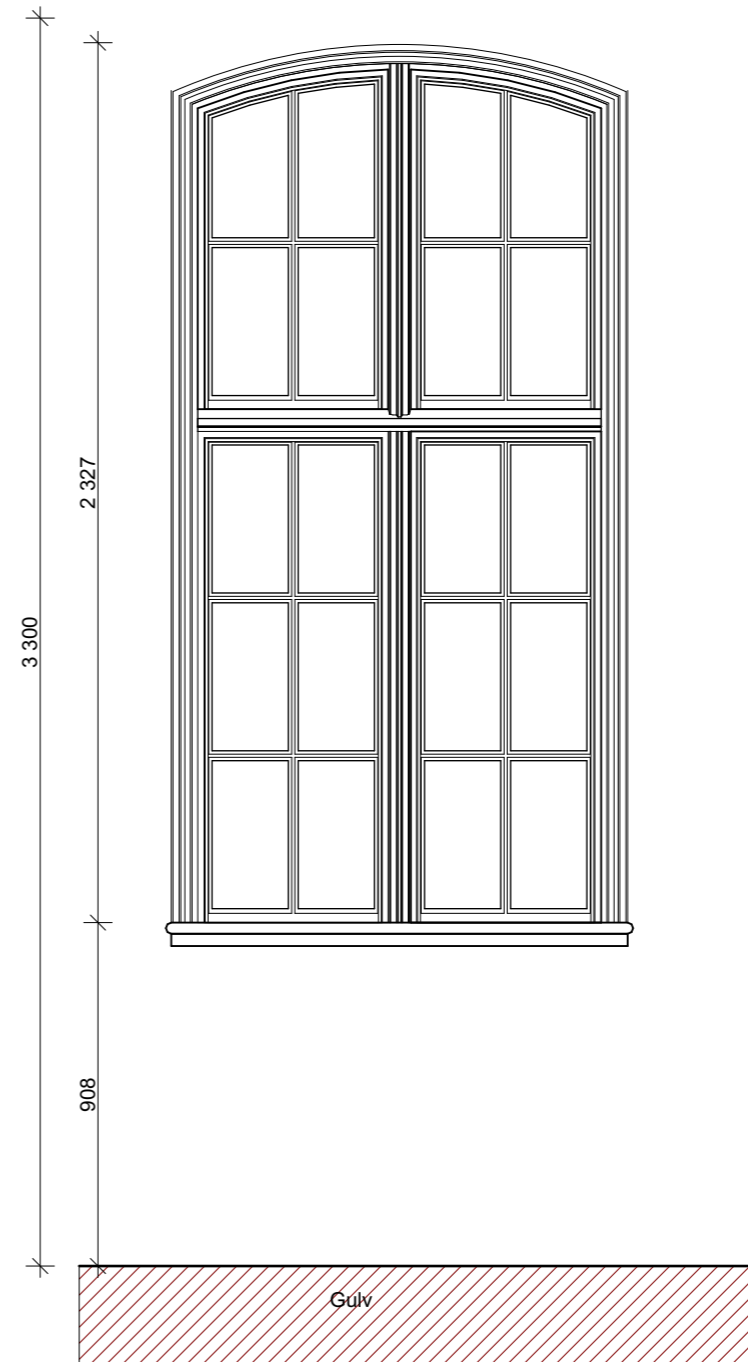


Oppriss av original vindu fra innside

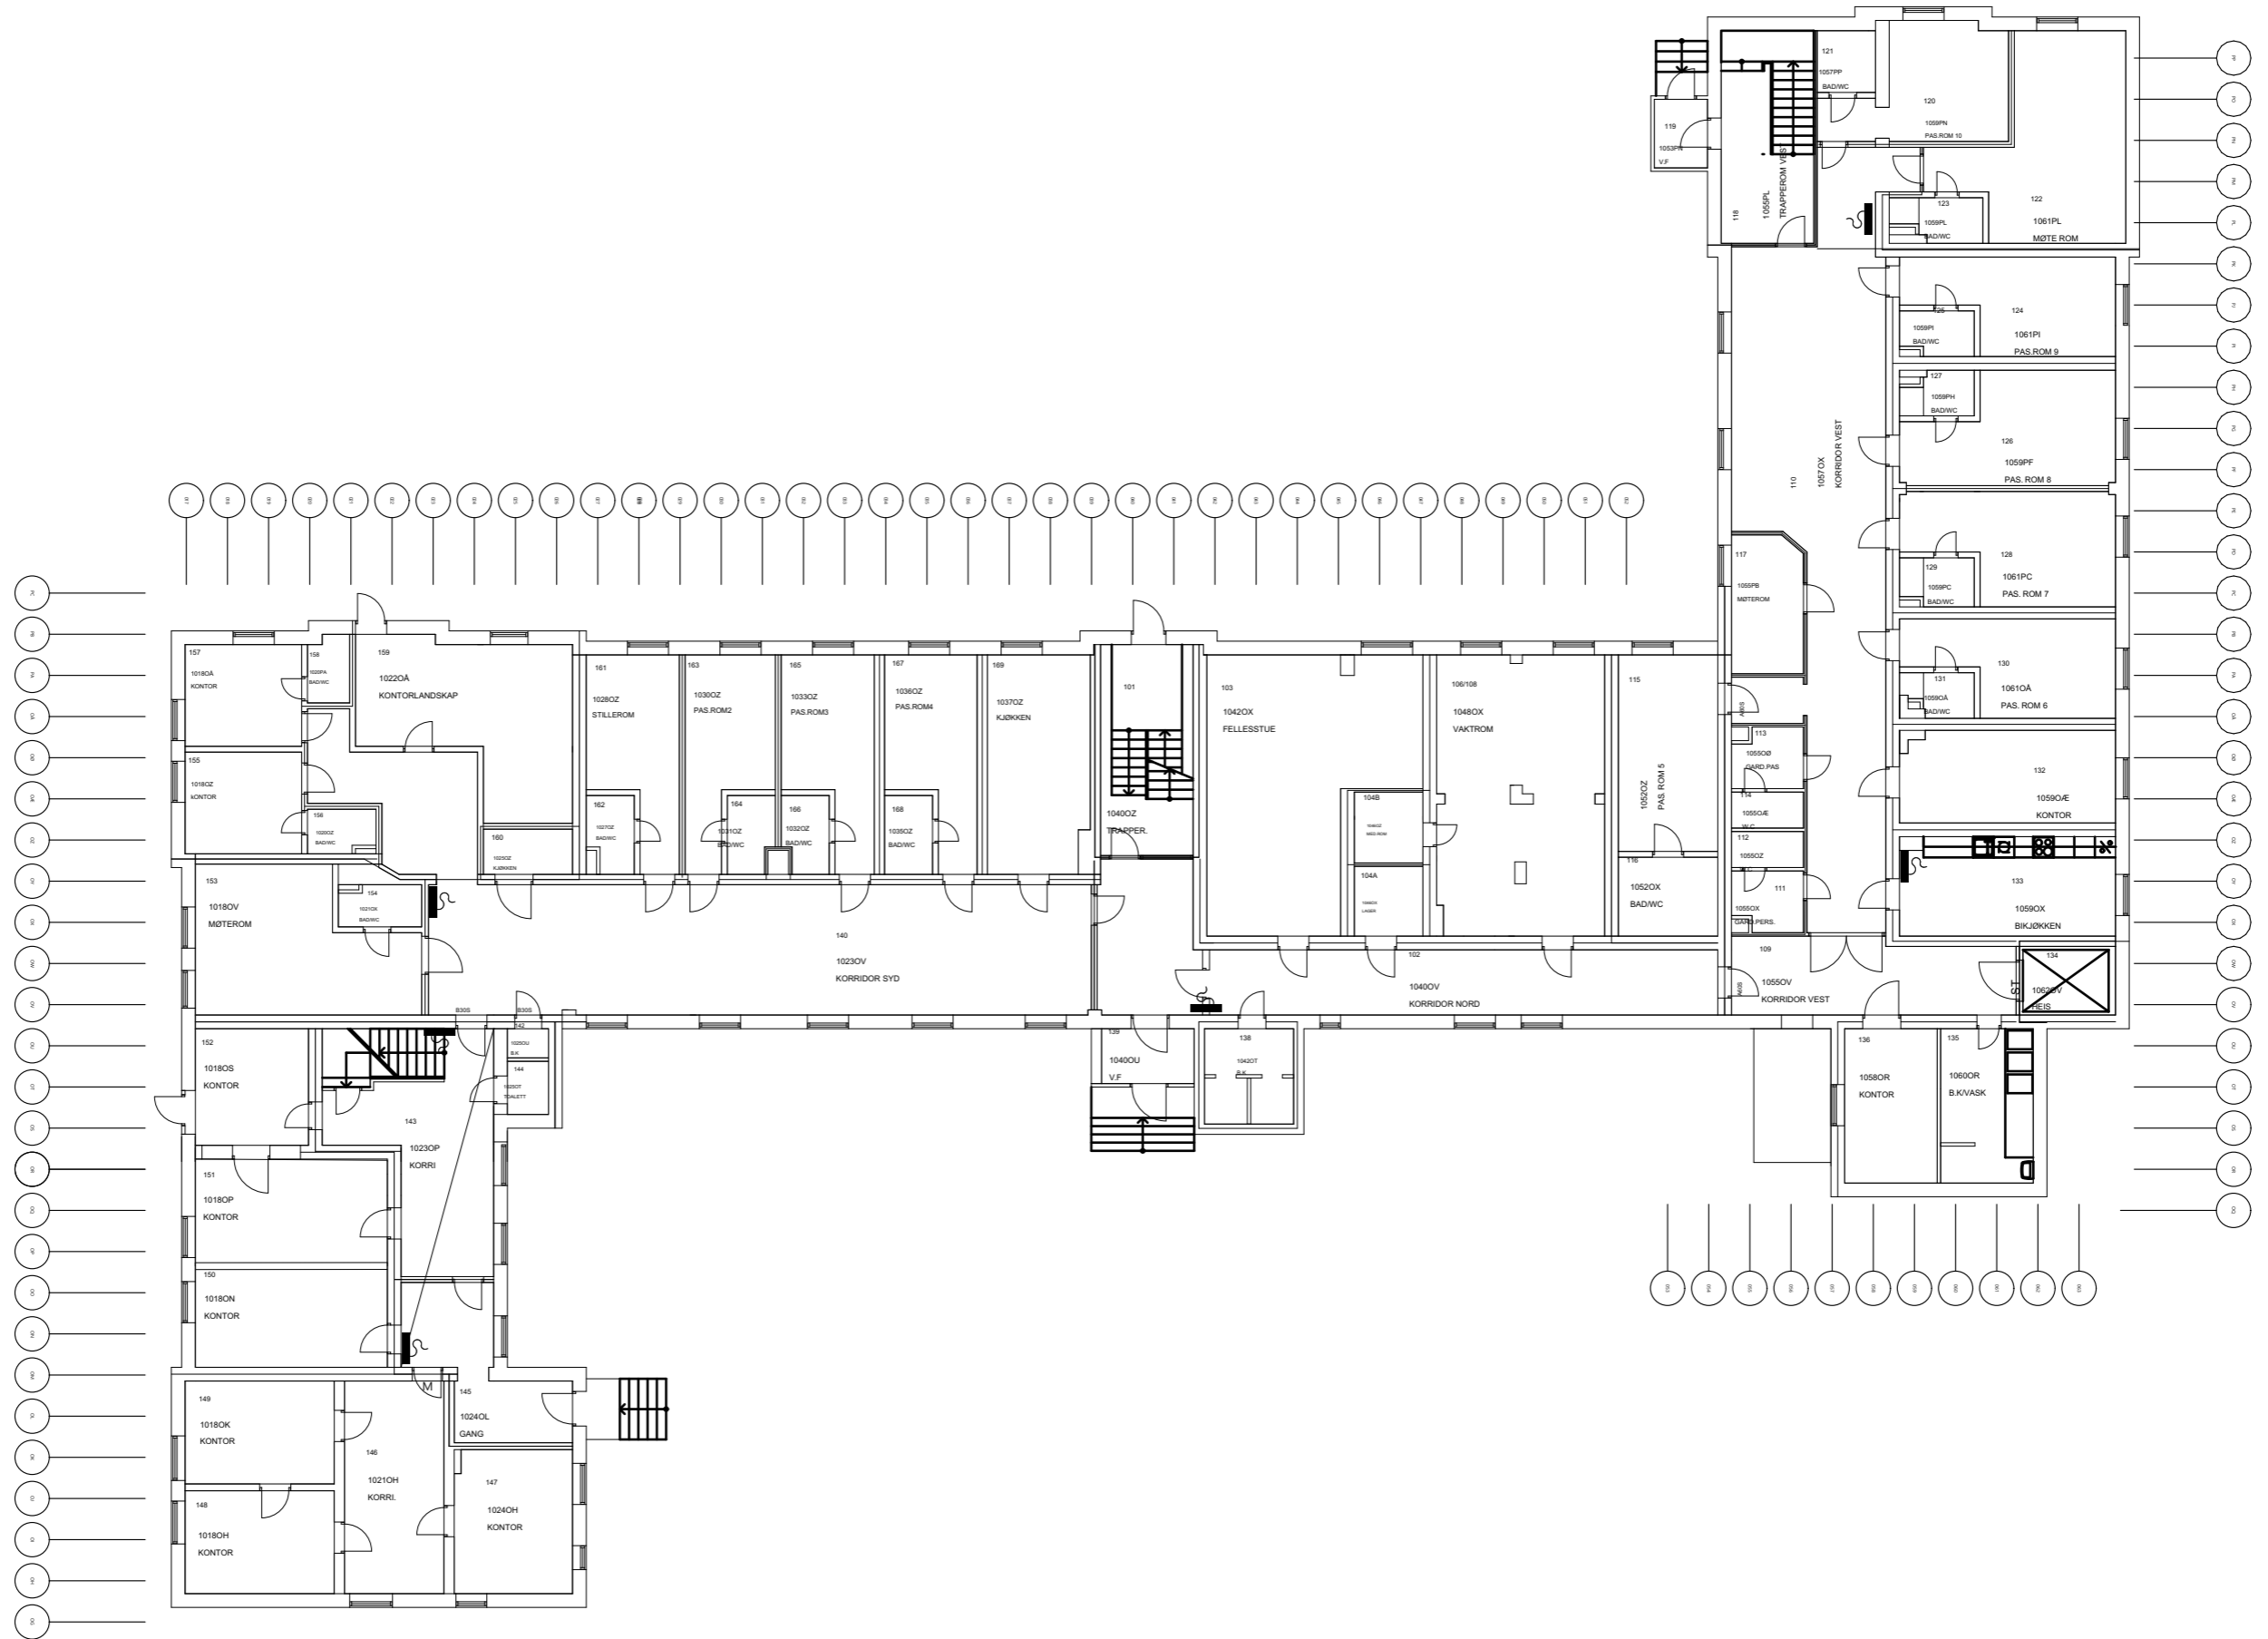


Bygg 002, 1 etg plan (Eksisterende)

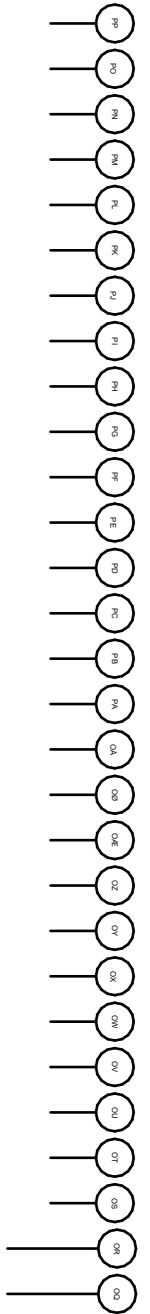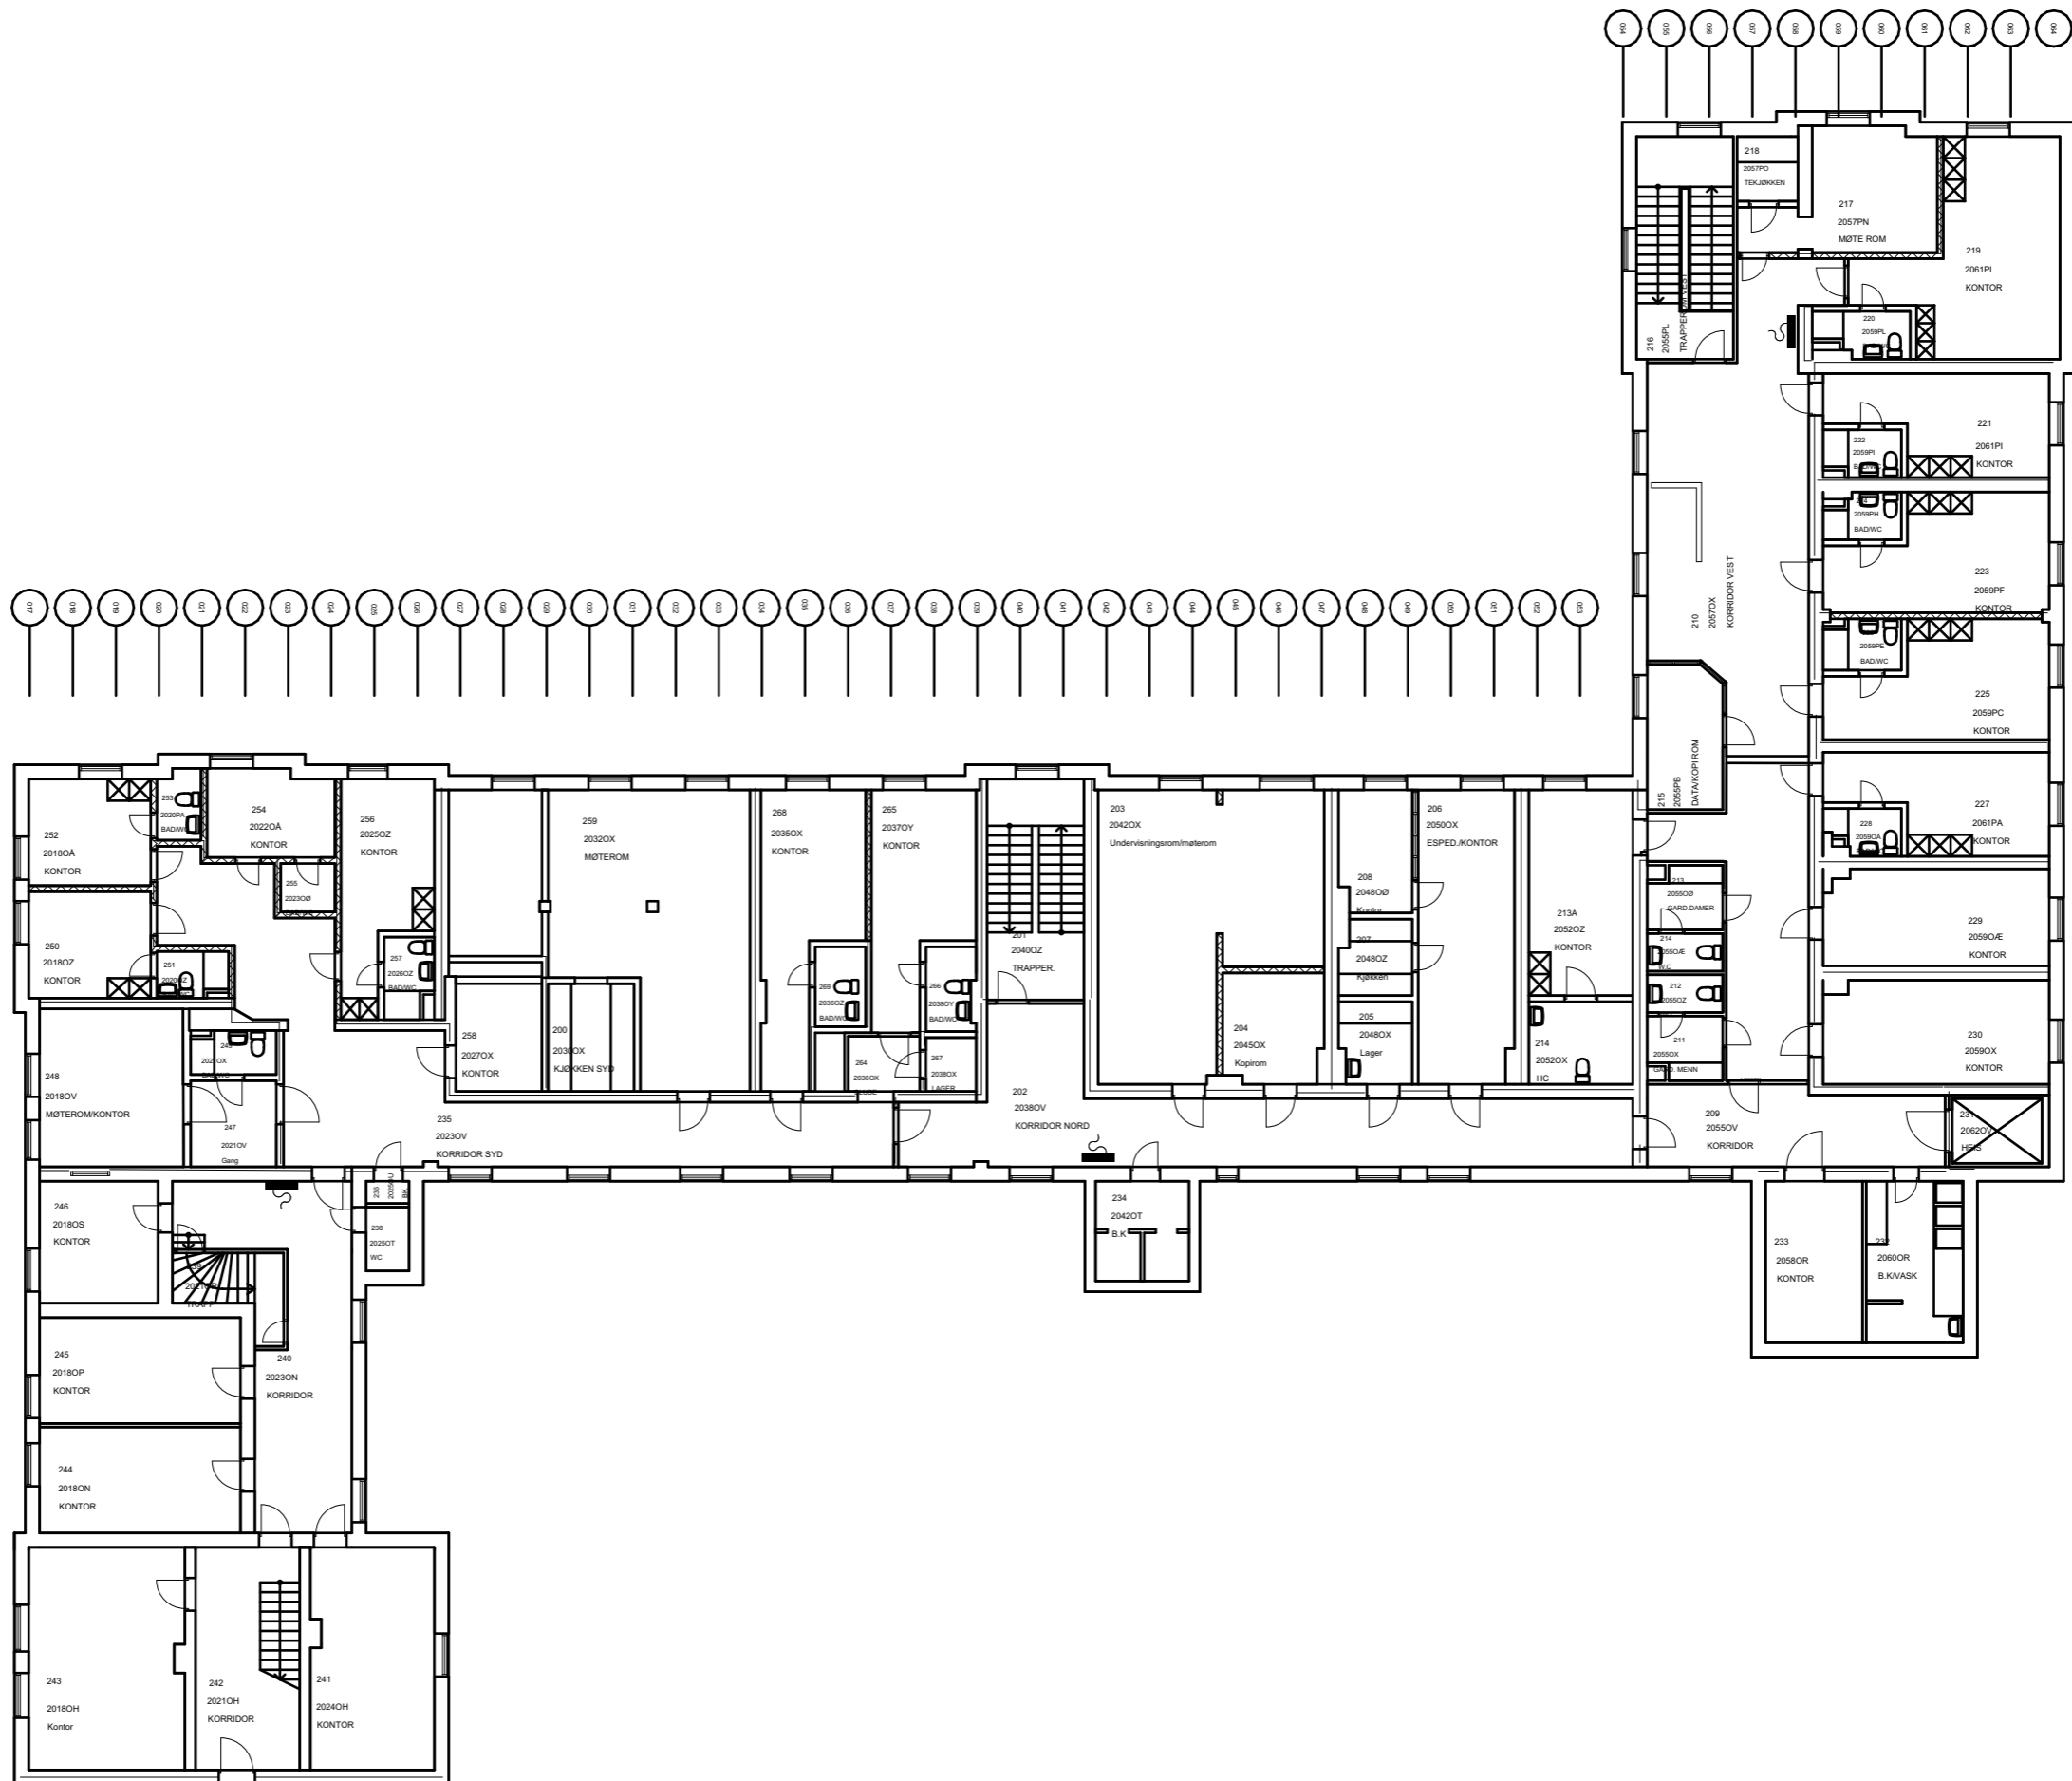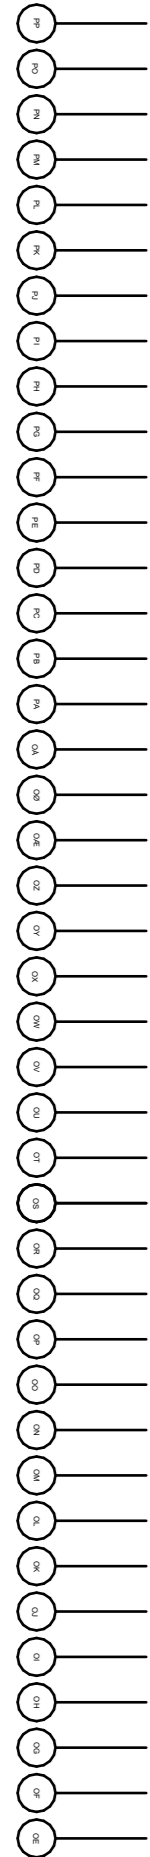

Bygg 002, 2 etg plan (Eksisterende)

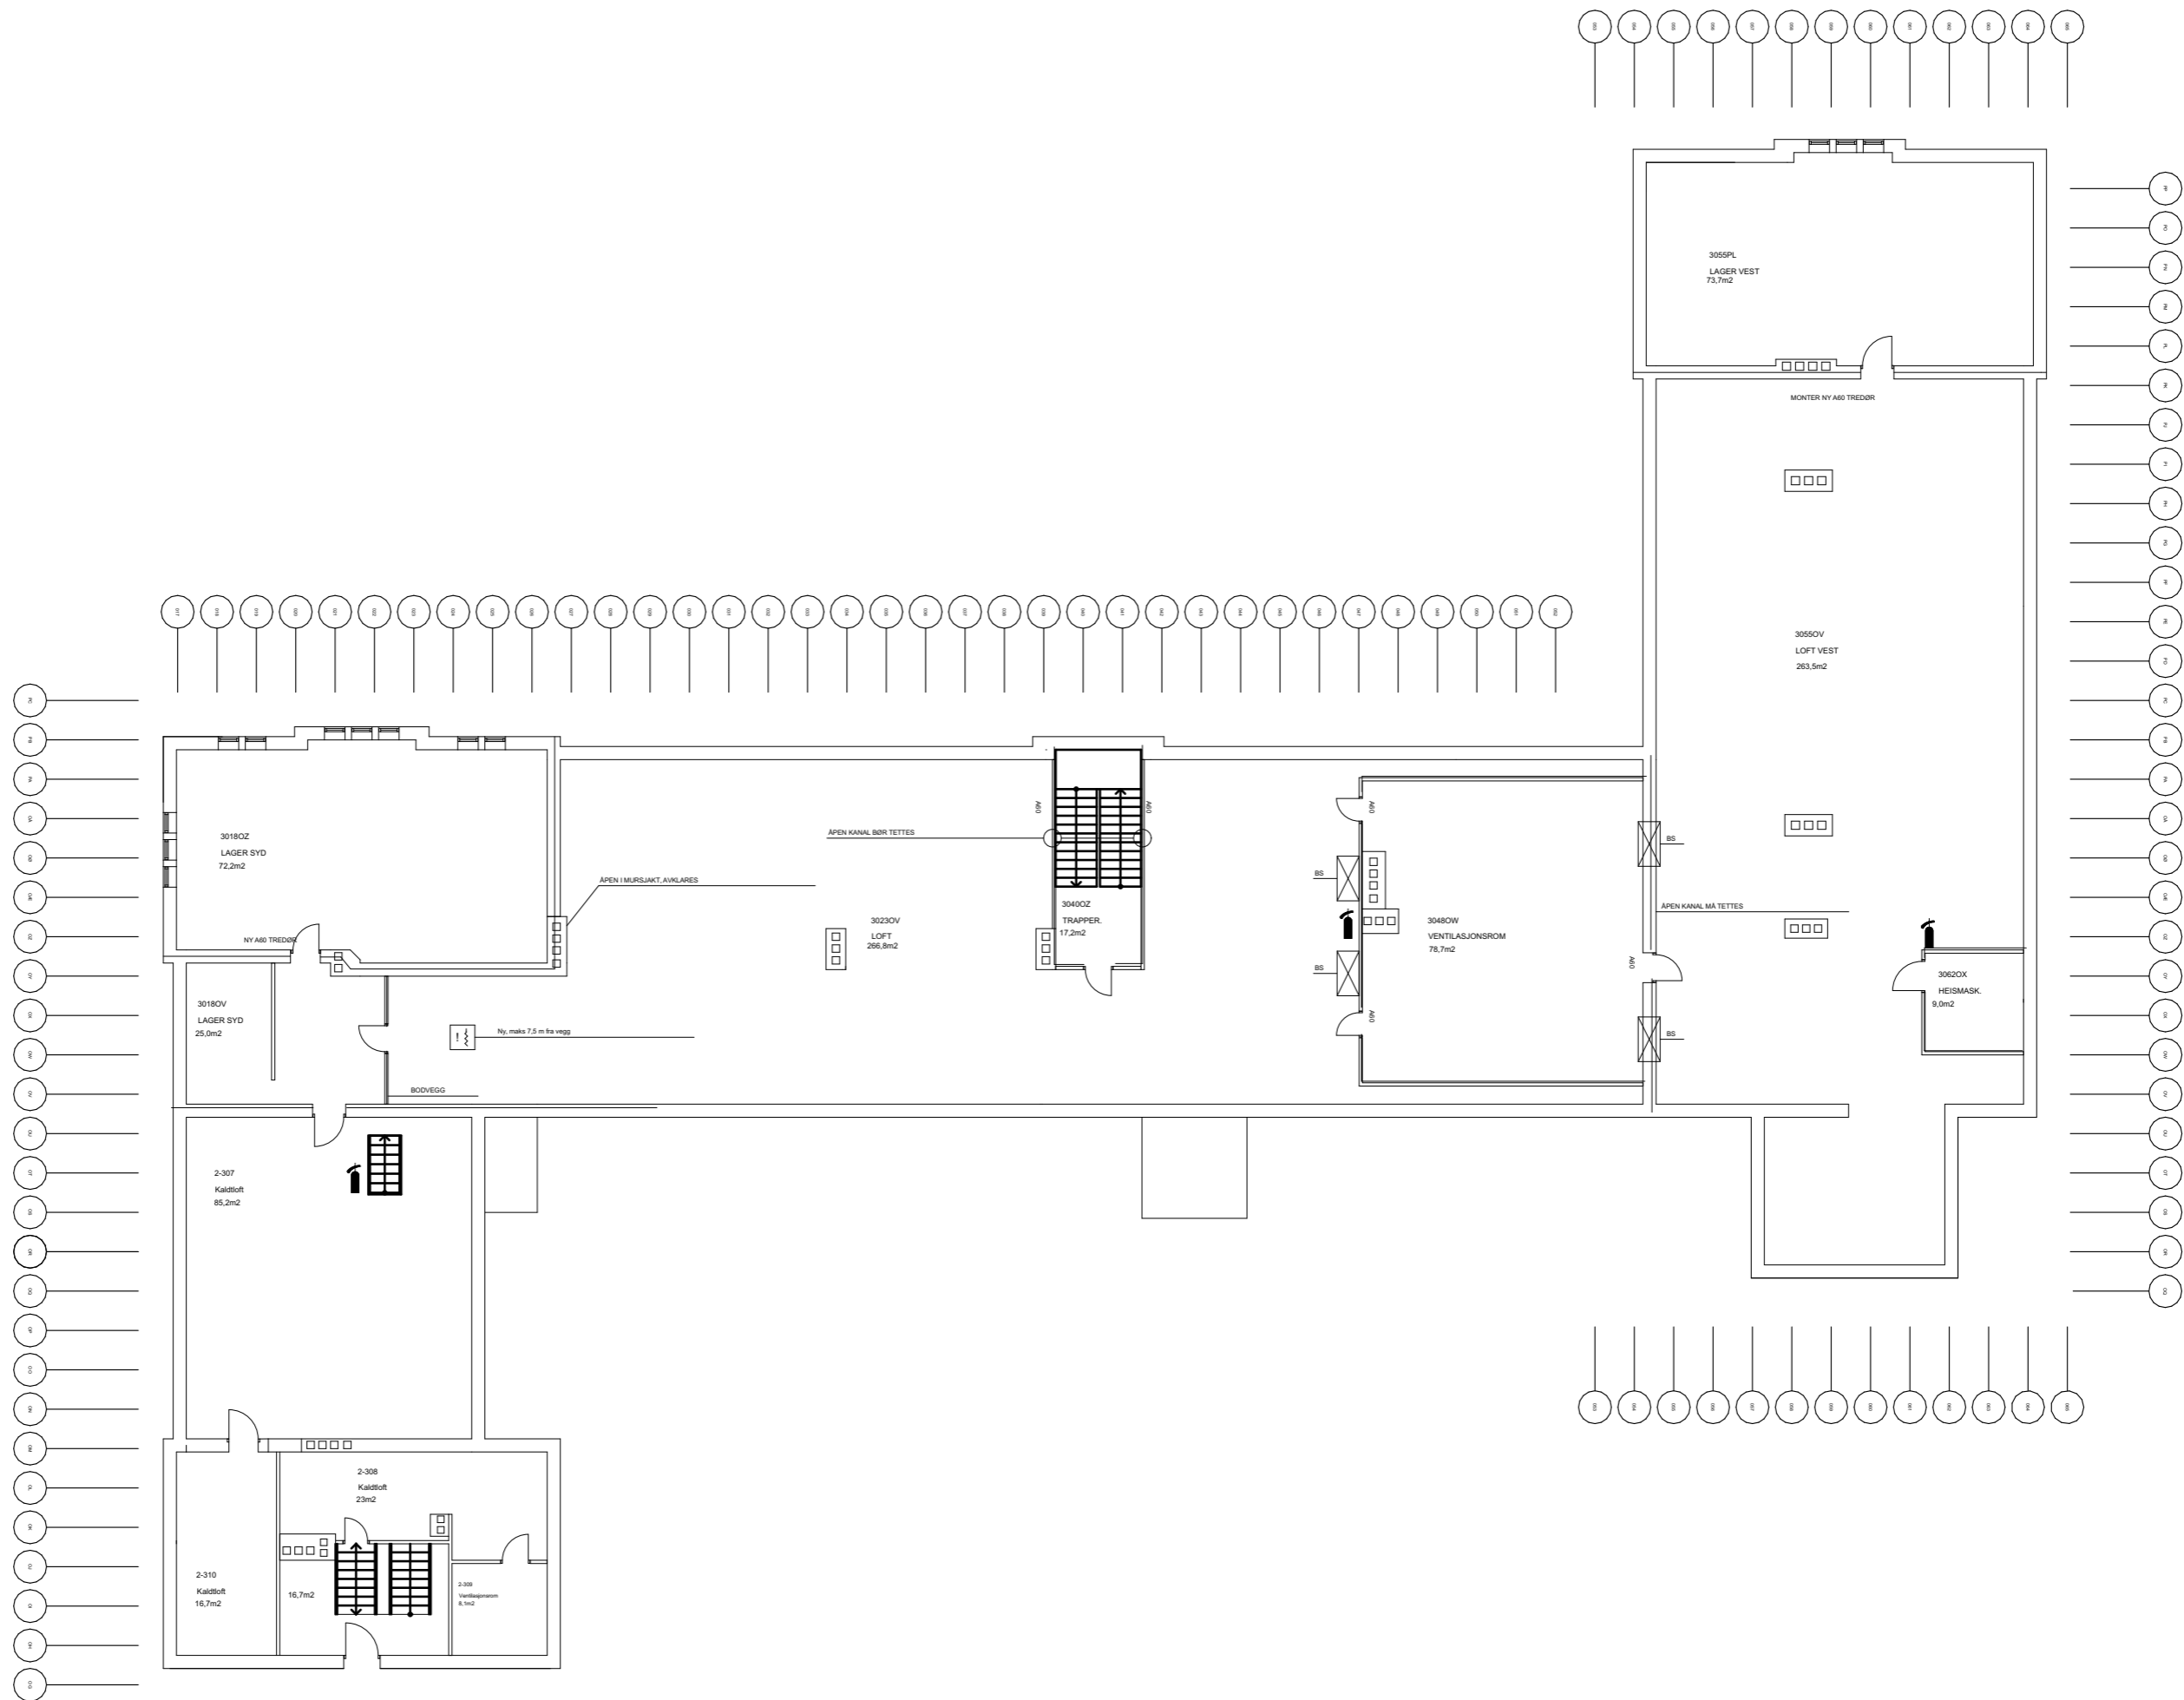

Bygg 002, 3 etg plan (Eksisterende)

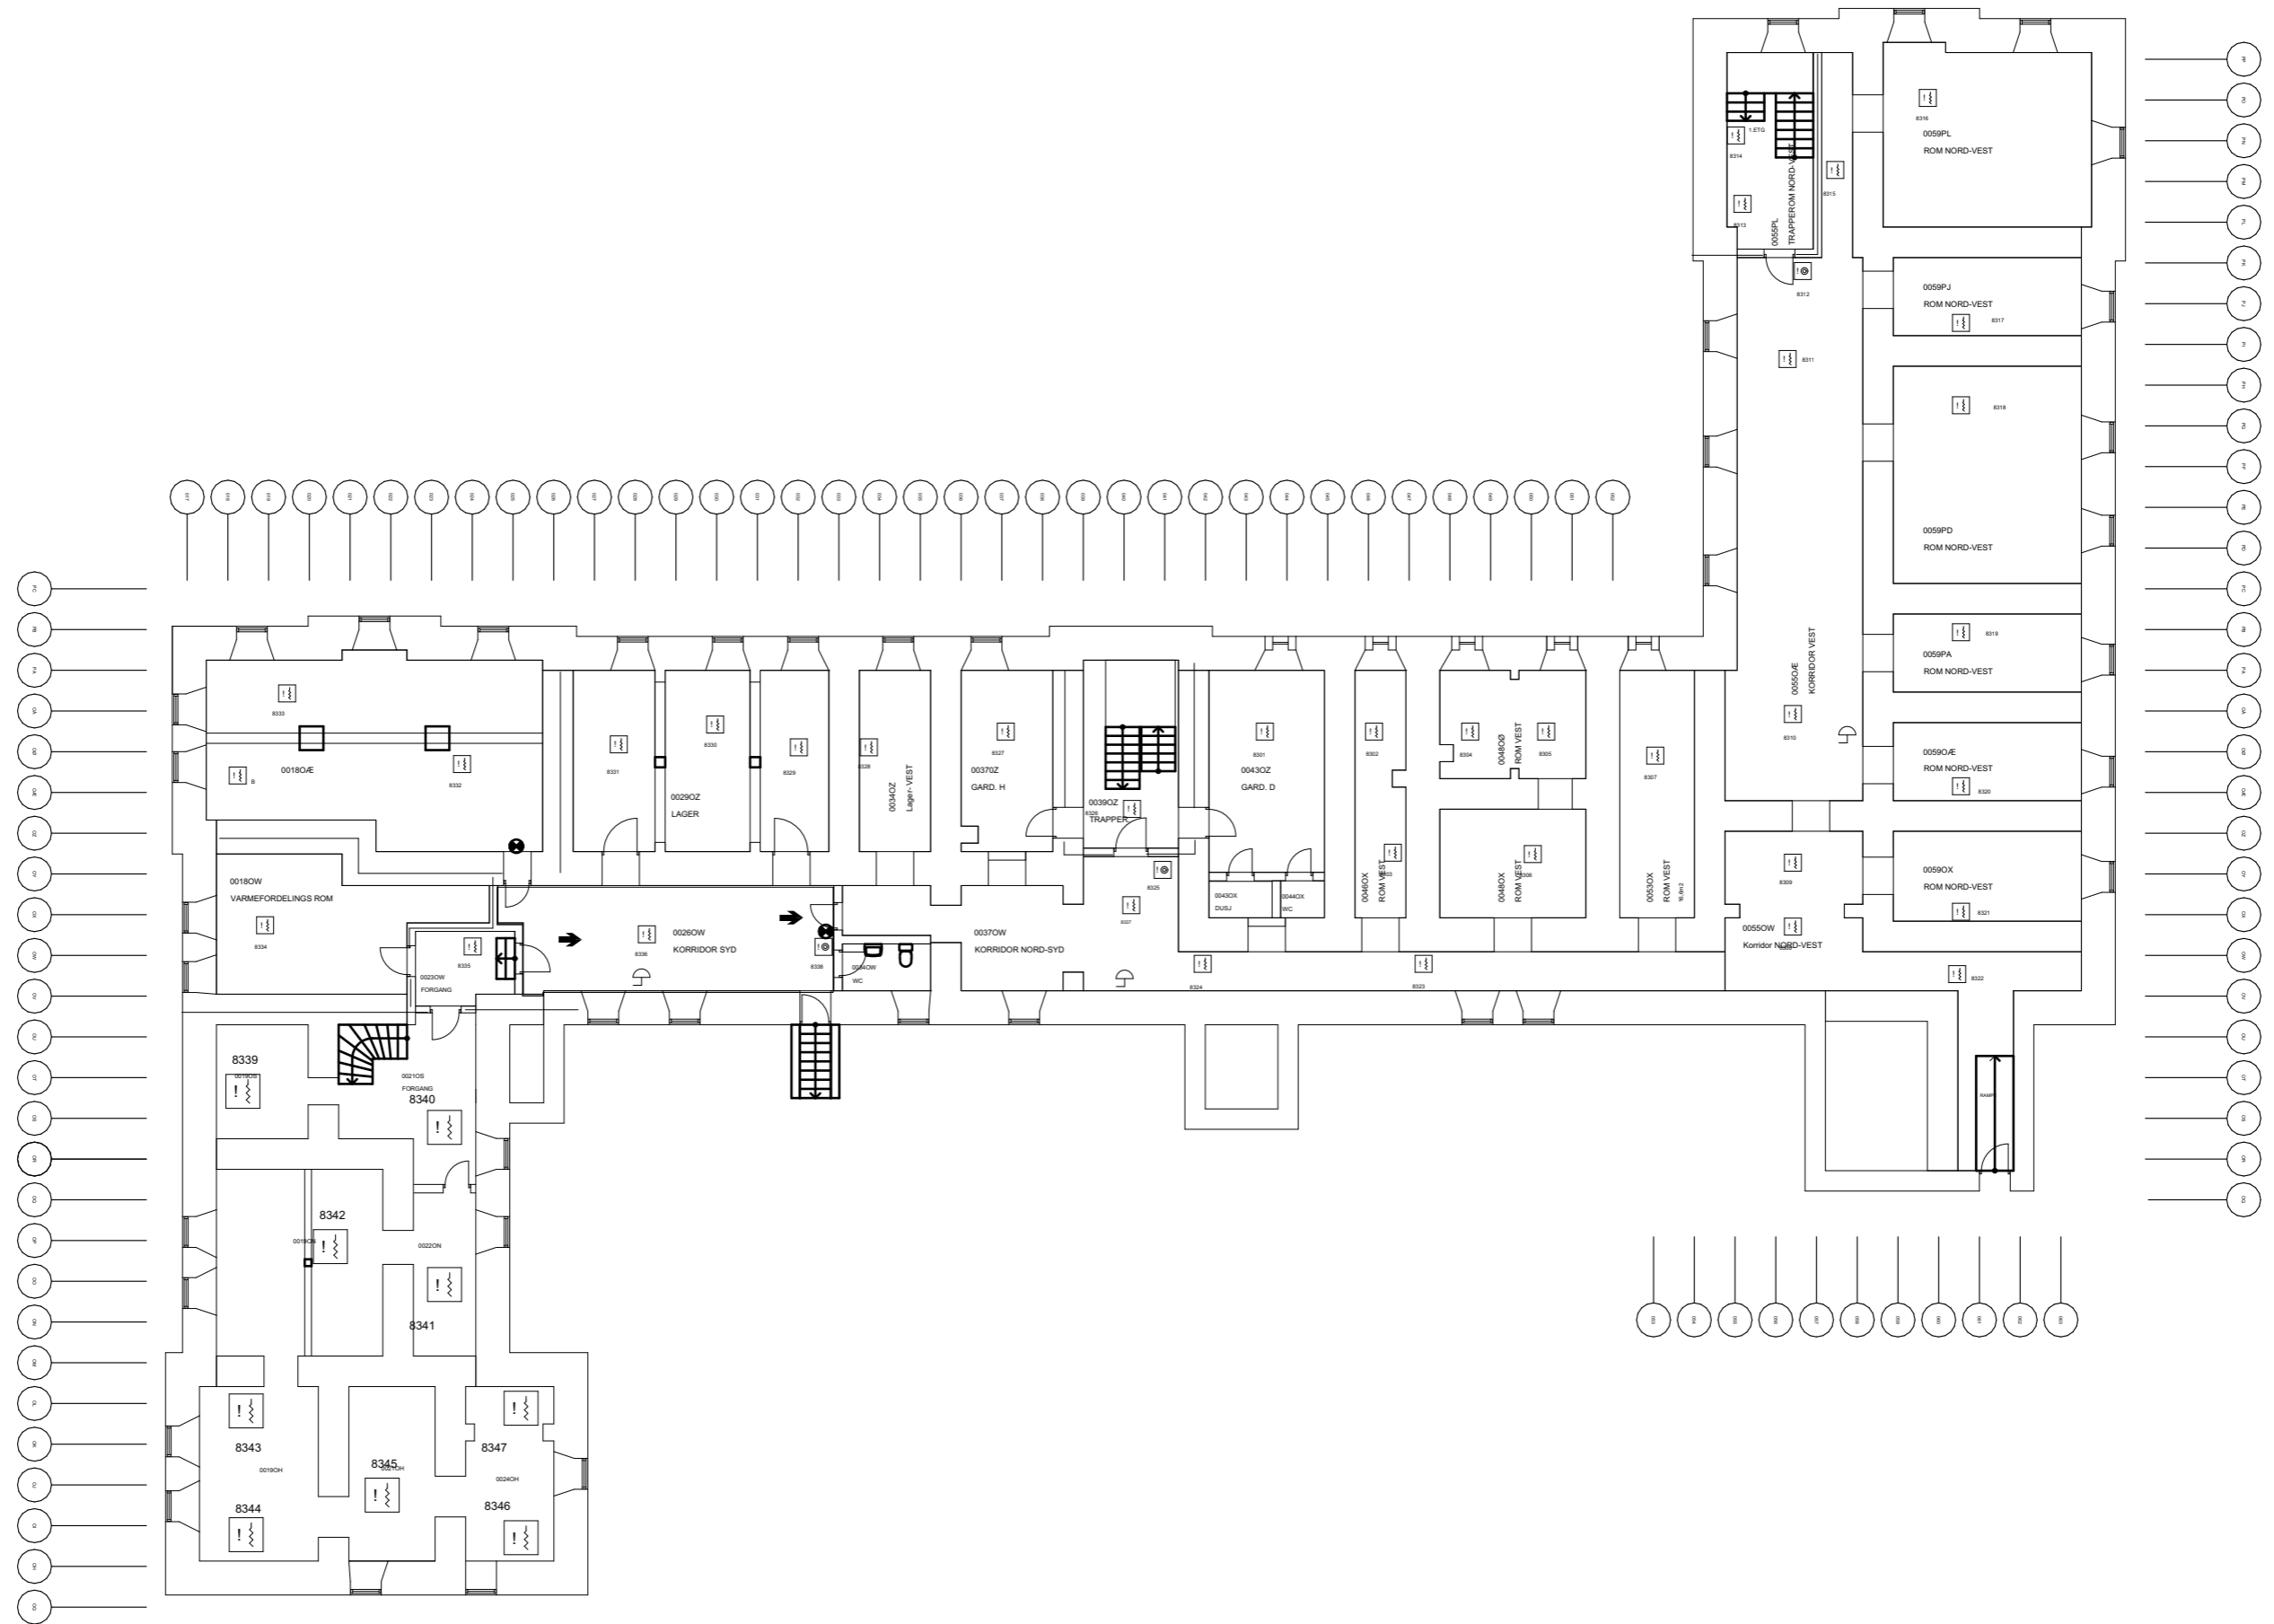


Bygg 002, K. etg plan (Eksisterende)



Grunnlags skisse, ikke for utførelse

- ABUP
- KPH stab
- Disp.
- ADM.

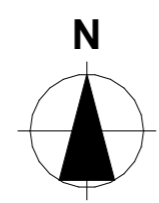

Rev	Nr	Beskrivelse	Dato	Sign	Kontr	Godkj

Filnavn: 1350028974-834 - bygg 2 - modell.pln

Lokaliseringsfigur

Fase Forprosjekt

Dimensjonerende visjon bygg 2 - 2 etasje		Målestokk: 1:200	Format: A3
Henning Larsen		Tegner	Kontroll
Henning Larsen Kystveien 2, 4801 Arendal		Dokumentansvarlig HJBARD	Dato: 09.08.2024
02 A 200 29 001		Gnr./Bnr. 150/1768	Revisjon

SØNDRE SYKEHUS PT SØST kristiansand - Bygg 2 - fase 1

