



PLAN 1. ETG.

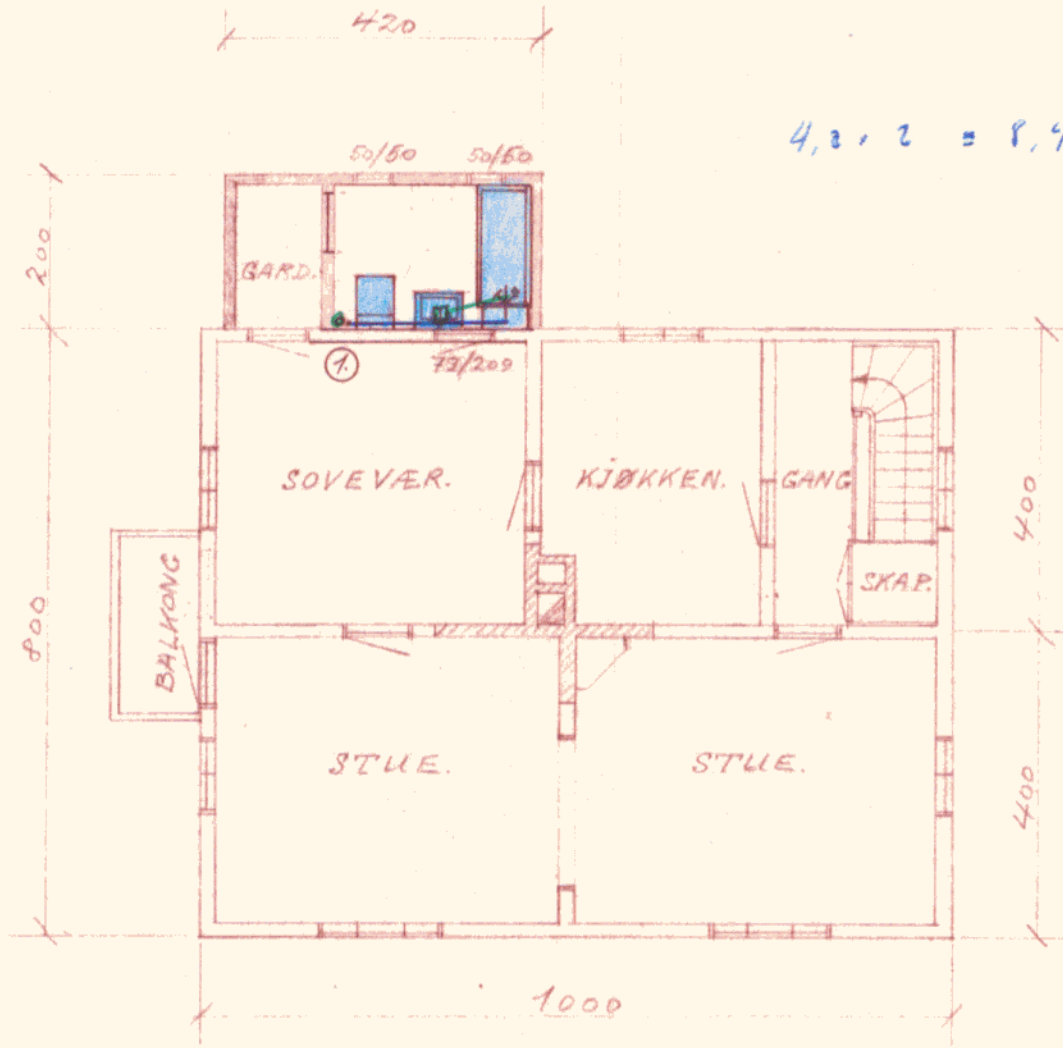


PLAN 2. ETG.

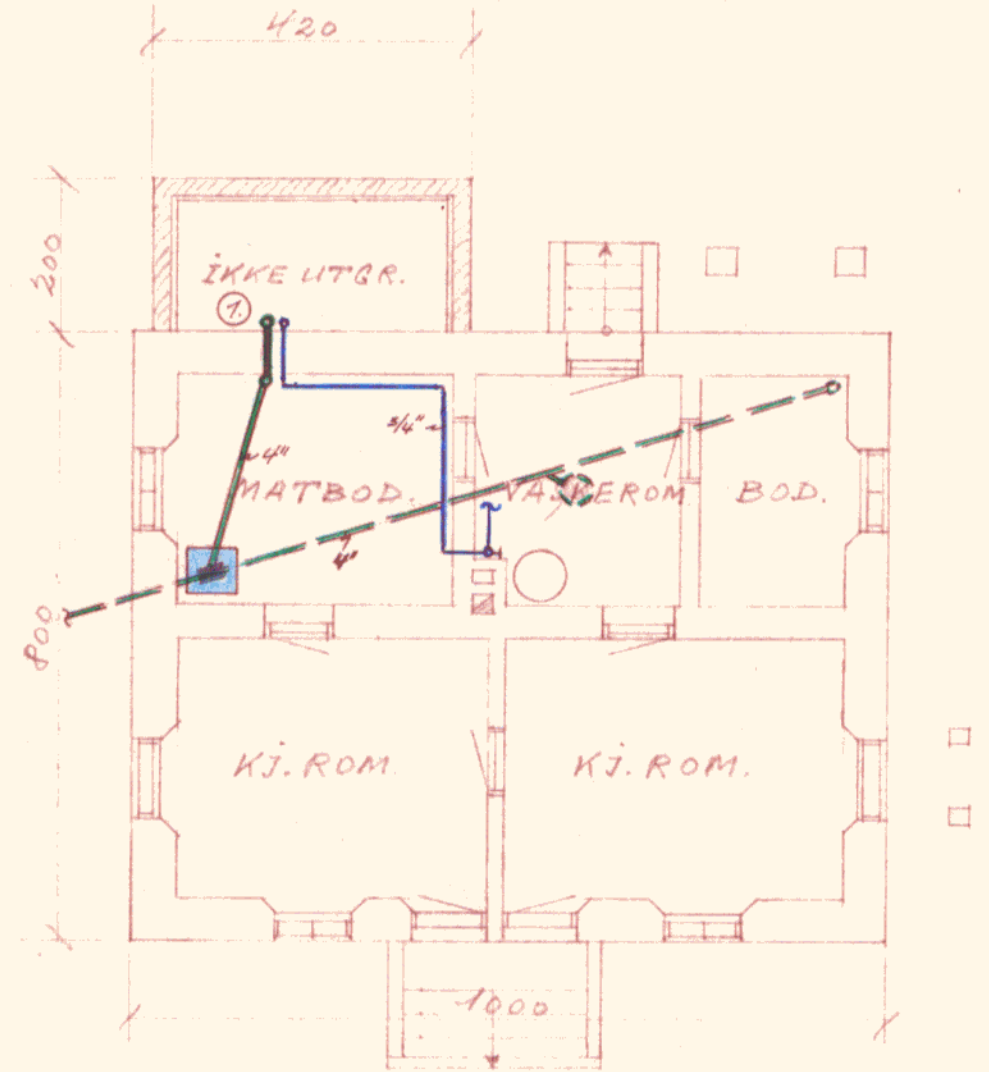

PLAN KJELLER.

— = ELDRE BEBYGGELSE.  
 — = NYBYGG.

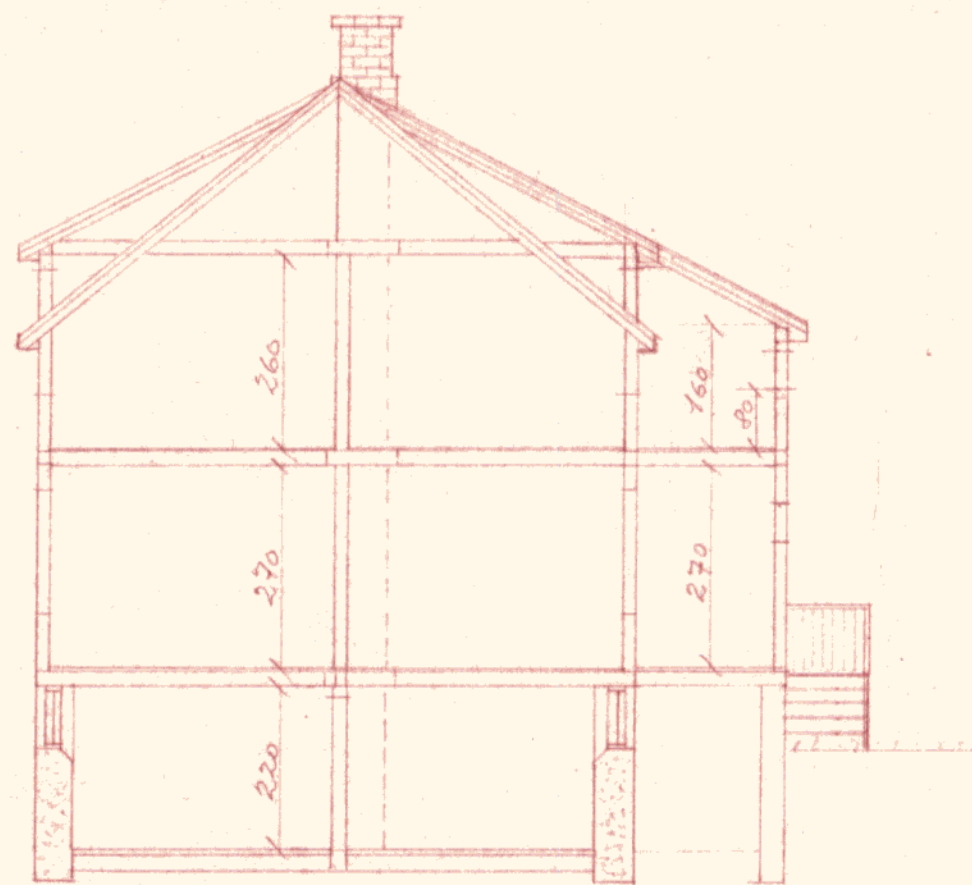

SNITT.



MOT NORD.



MOT VEST.



MOT SYD.



MOT ØST.

TILBYGG - G.NR. 83-B.NR. 72.  
 EIER: BORGHILD BELSETH.  
 BRYNSVEIEN 15, SANDVIKA.

PLANTEGN., SNITT OG FASADER.  
 M. = 1:100. 28/2-69. ARNE BY.

ideq  
 VARME- OG SANITÆRA/S  
 Peder Claussøns gate 2 - Tlf. 20 48 01  
 OSLO