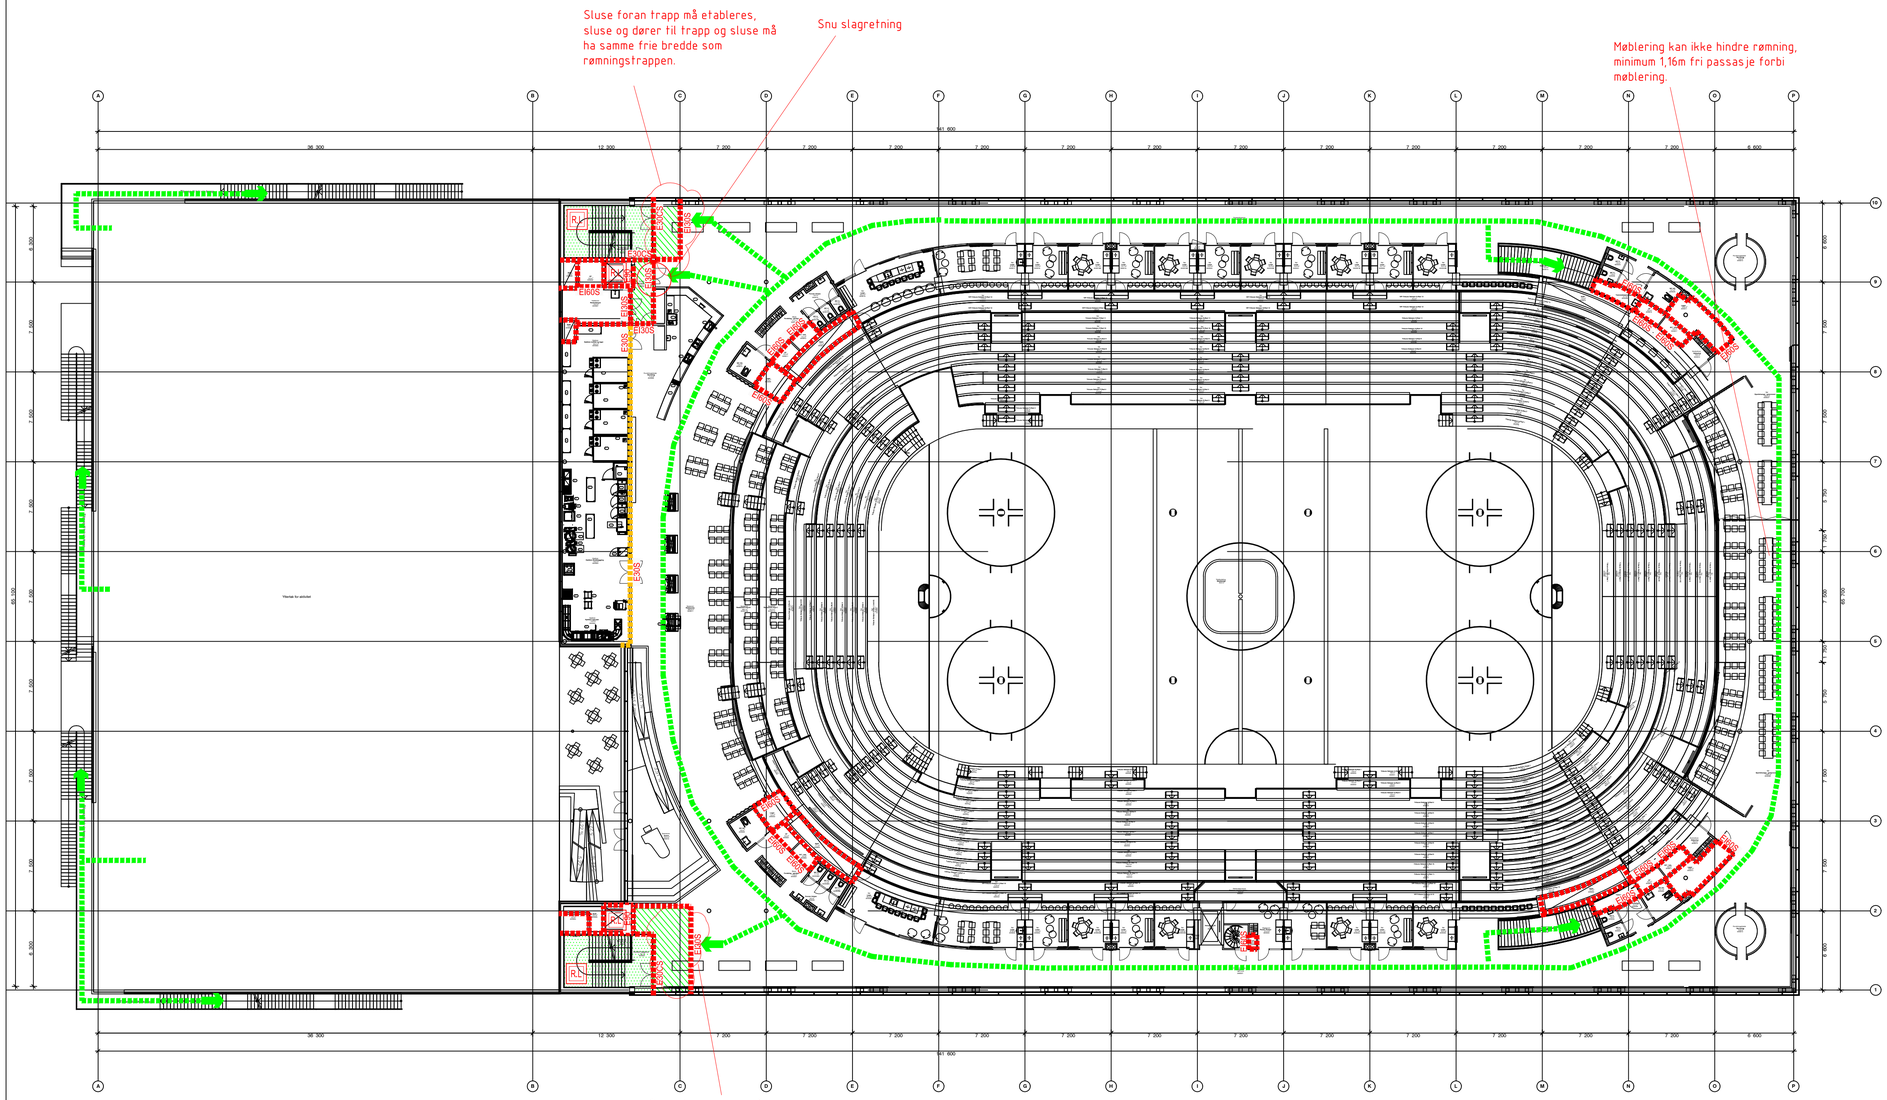

Branntekniske merknader

Branntegningen er ikke arbeidstegning, men et vedlegg til rapport: +BY5619A-F-81-00, som har forrang.

Tegningen viser krav til brannskillende konstruksjoner. Sjakter som ikke er inntegnet som branncelle skal tettes i dekket. For krav til bæring, se rapport.

Risikoklasse: 2 (tekniske rom) og 5
Brannklasse: 3

Følgende branntekniske tiltak er lagt til grunn for prosjekteringen:

- Fulldekkende sprinkleranlegg, med unntak av transformator/nettsatsjon
- Røykventilert isflate i arenaen
- Ledesystem iht. NS 3926
- Brannalarmanlegg, kategori 2, med direktevarsling til nødalarmeringsentral
- Talevarsling

Underlag fra ARK datert: 22.09.2020

Branntekniske symboler

- Branncelle EI 60 A2-s1,d0 [A60]
- Røykskille E 30 [F30]
- Rømningstrapp
- Rømningssluse
- Rømningstrasé
- Rømningsretning
- E30S — Dør: E 30S
- E30CS — Dør: E30CS
- EI30S — Dør: EI30S
- EI60S — Dør: EI60S
- E90 — Dør: E90
- RL — Røykluke/røykvifte

Rev	Nr	Beskrivelse	Dato	Sign.	Kontr
Rev	01	Forprosjekt - nytt underlag fra ARK og nytt titlefelt	14.10.2020	EMR	GSBH
Rev	00	Optimalisseringsfase	16.04.2020	EMR	GSBH

Prosjekt: **CAMPUS - Arena Fredrikstad**
FMV veist
1671 Fredrikstad

Tegningsprodusent: **Multiconsult**
Nedre Skøyen vei 2
0276 Oslo

Multiconsult

Anl.	Bygg	Fase	Prosjektnummer
423	2	0	IN10962

Konsulentnummer tegningsprodusent: **33426**

Byggherre: **Fredrikstad Kommmune**
Bryggerveien 2
1607 Fredrikstad

Opprettet av: **EMR**
Utført av: **EMR**
Kontrollert av: **GSBH**
Godkjent av: **KOF**

Tegningsnavn: **Arena**
H3. Etasje
Branntegning

Filtrert: **+BY5619A-H3-F-200-20-01 Branntegning plan 3**
Målestokk - format: **1:250 @ A1**
Dato: **16.04.2020**

Lokalisering

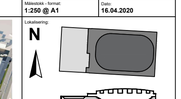

BY5619	A	H3	F	200	20	01	3	X
BY nummer	Byggnummer	Etasje	Fag	System	Tegningstype	Løpenummer	Fase	Revisjon	Status

Griff Arkitektur LINK ARKITEKTUR Multiconsult

Målestokk 1:250

0m 5 10 15 20 25 30 35 40 45 50 55 60