


NY FOLKESKOLE I KRISTIANSUND.


BEARBEJDET KONKURRANCEUTKAST MOTTO: „UNGDOM”

BLAD NR. 6.

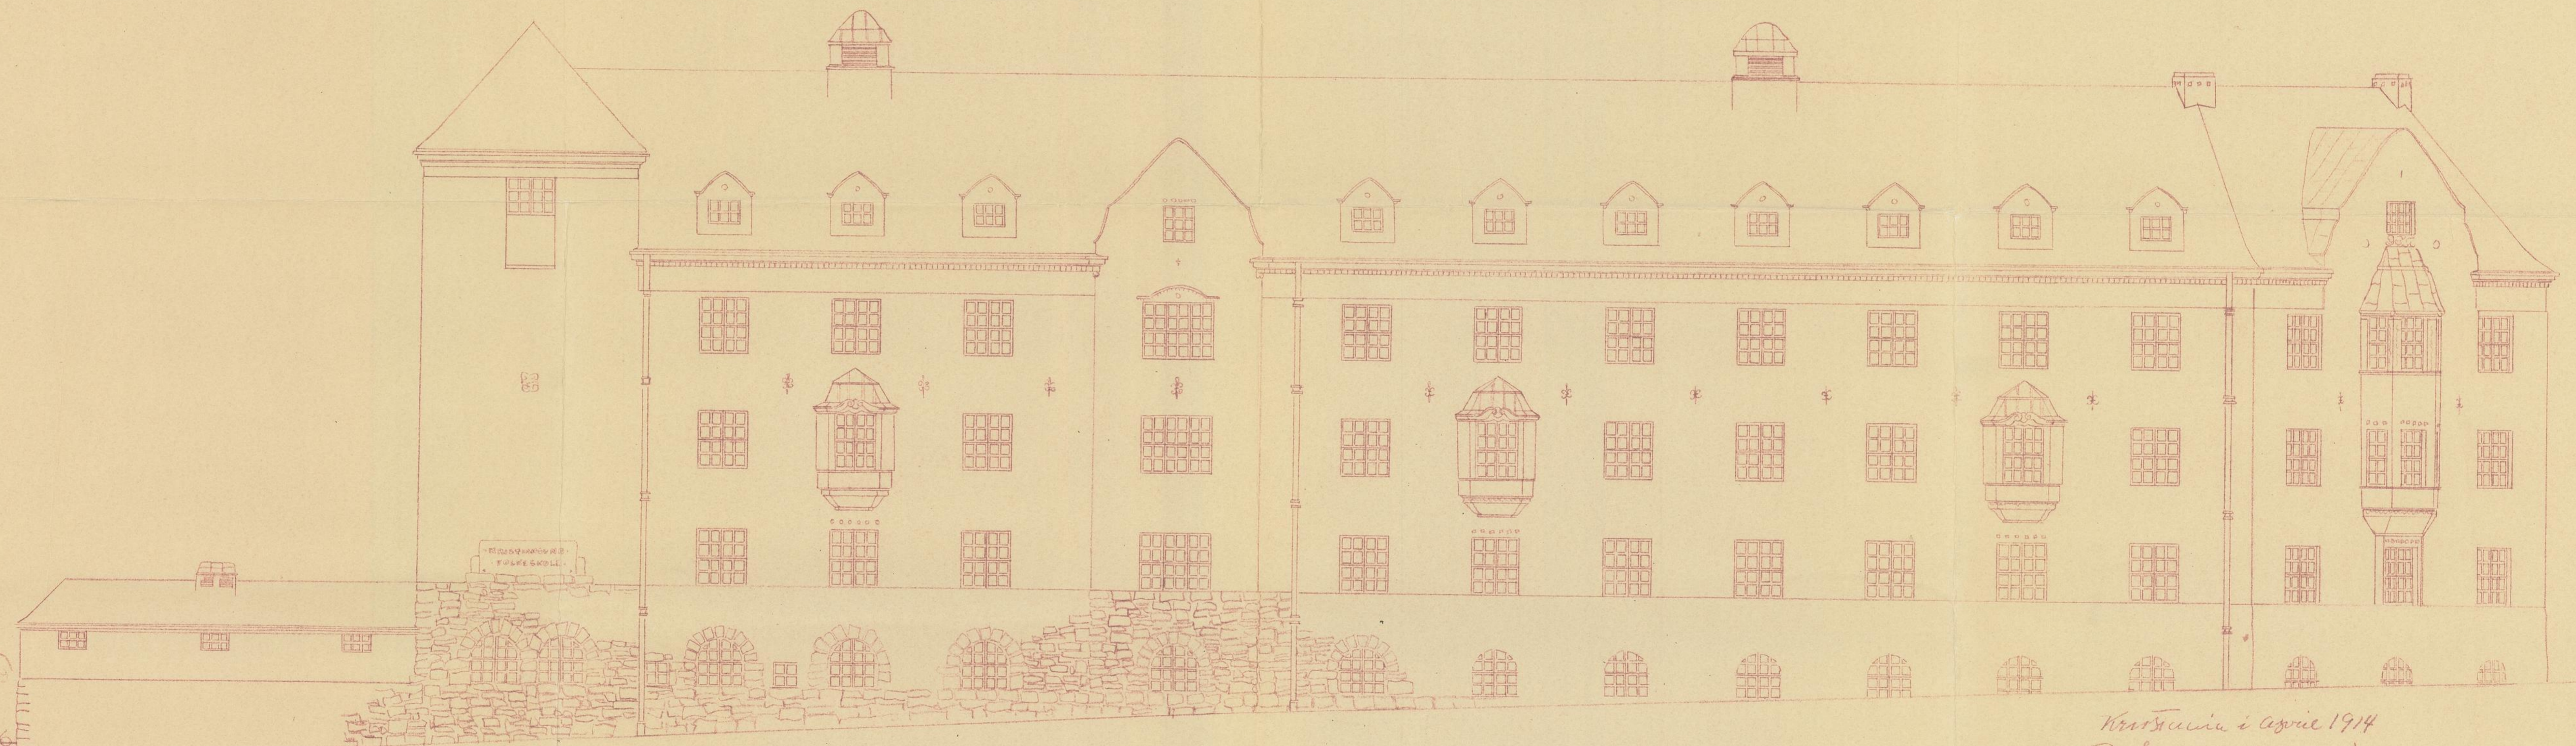

FASADE MOT DR. WERRINGS GATE.

*Kristiansund i April 1914
Tilskrevet Kristofor Laurin*

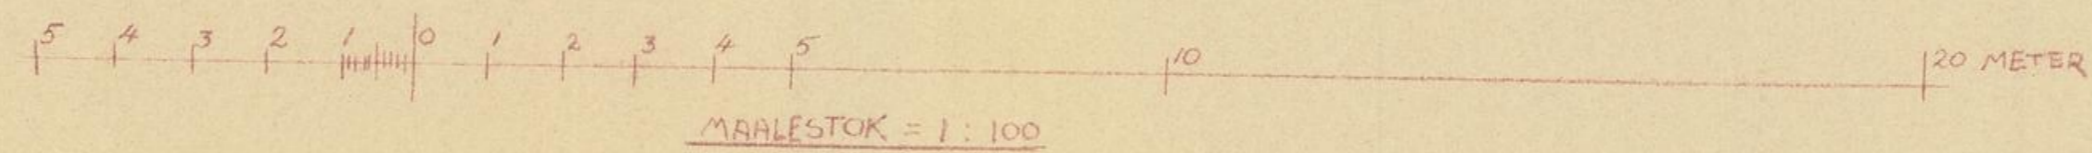


*Kopiert i juli 1960
S. Ryther*

KIRKELANDETS NYE FOLKESKOLE

KRISTIANSD. N.

LOFTSPLAN

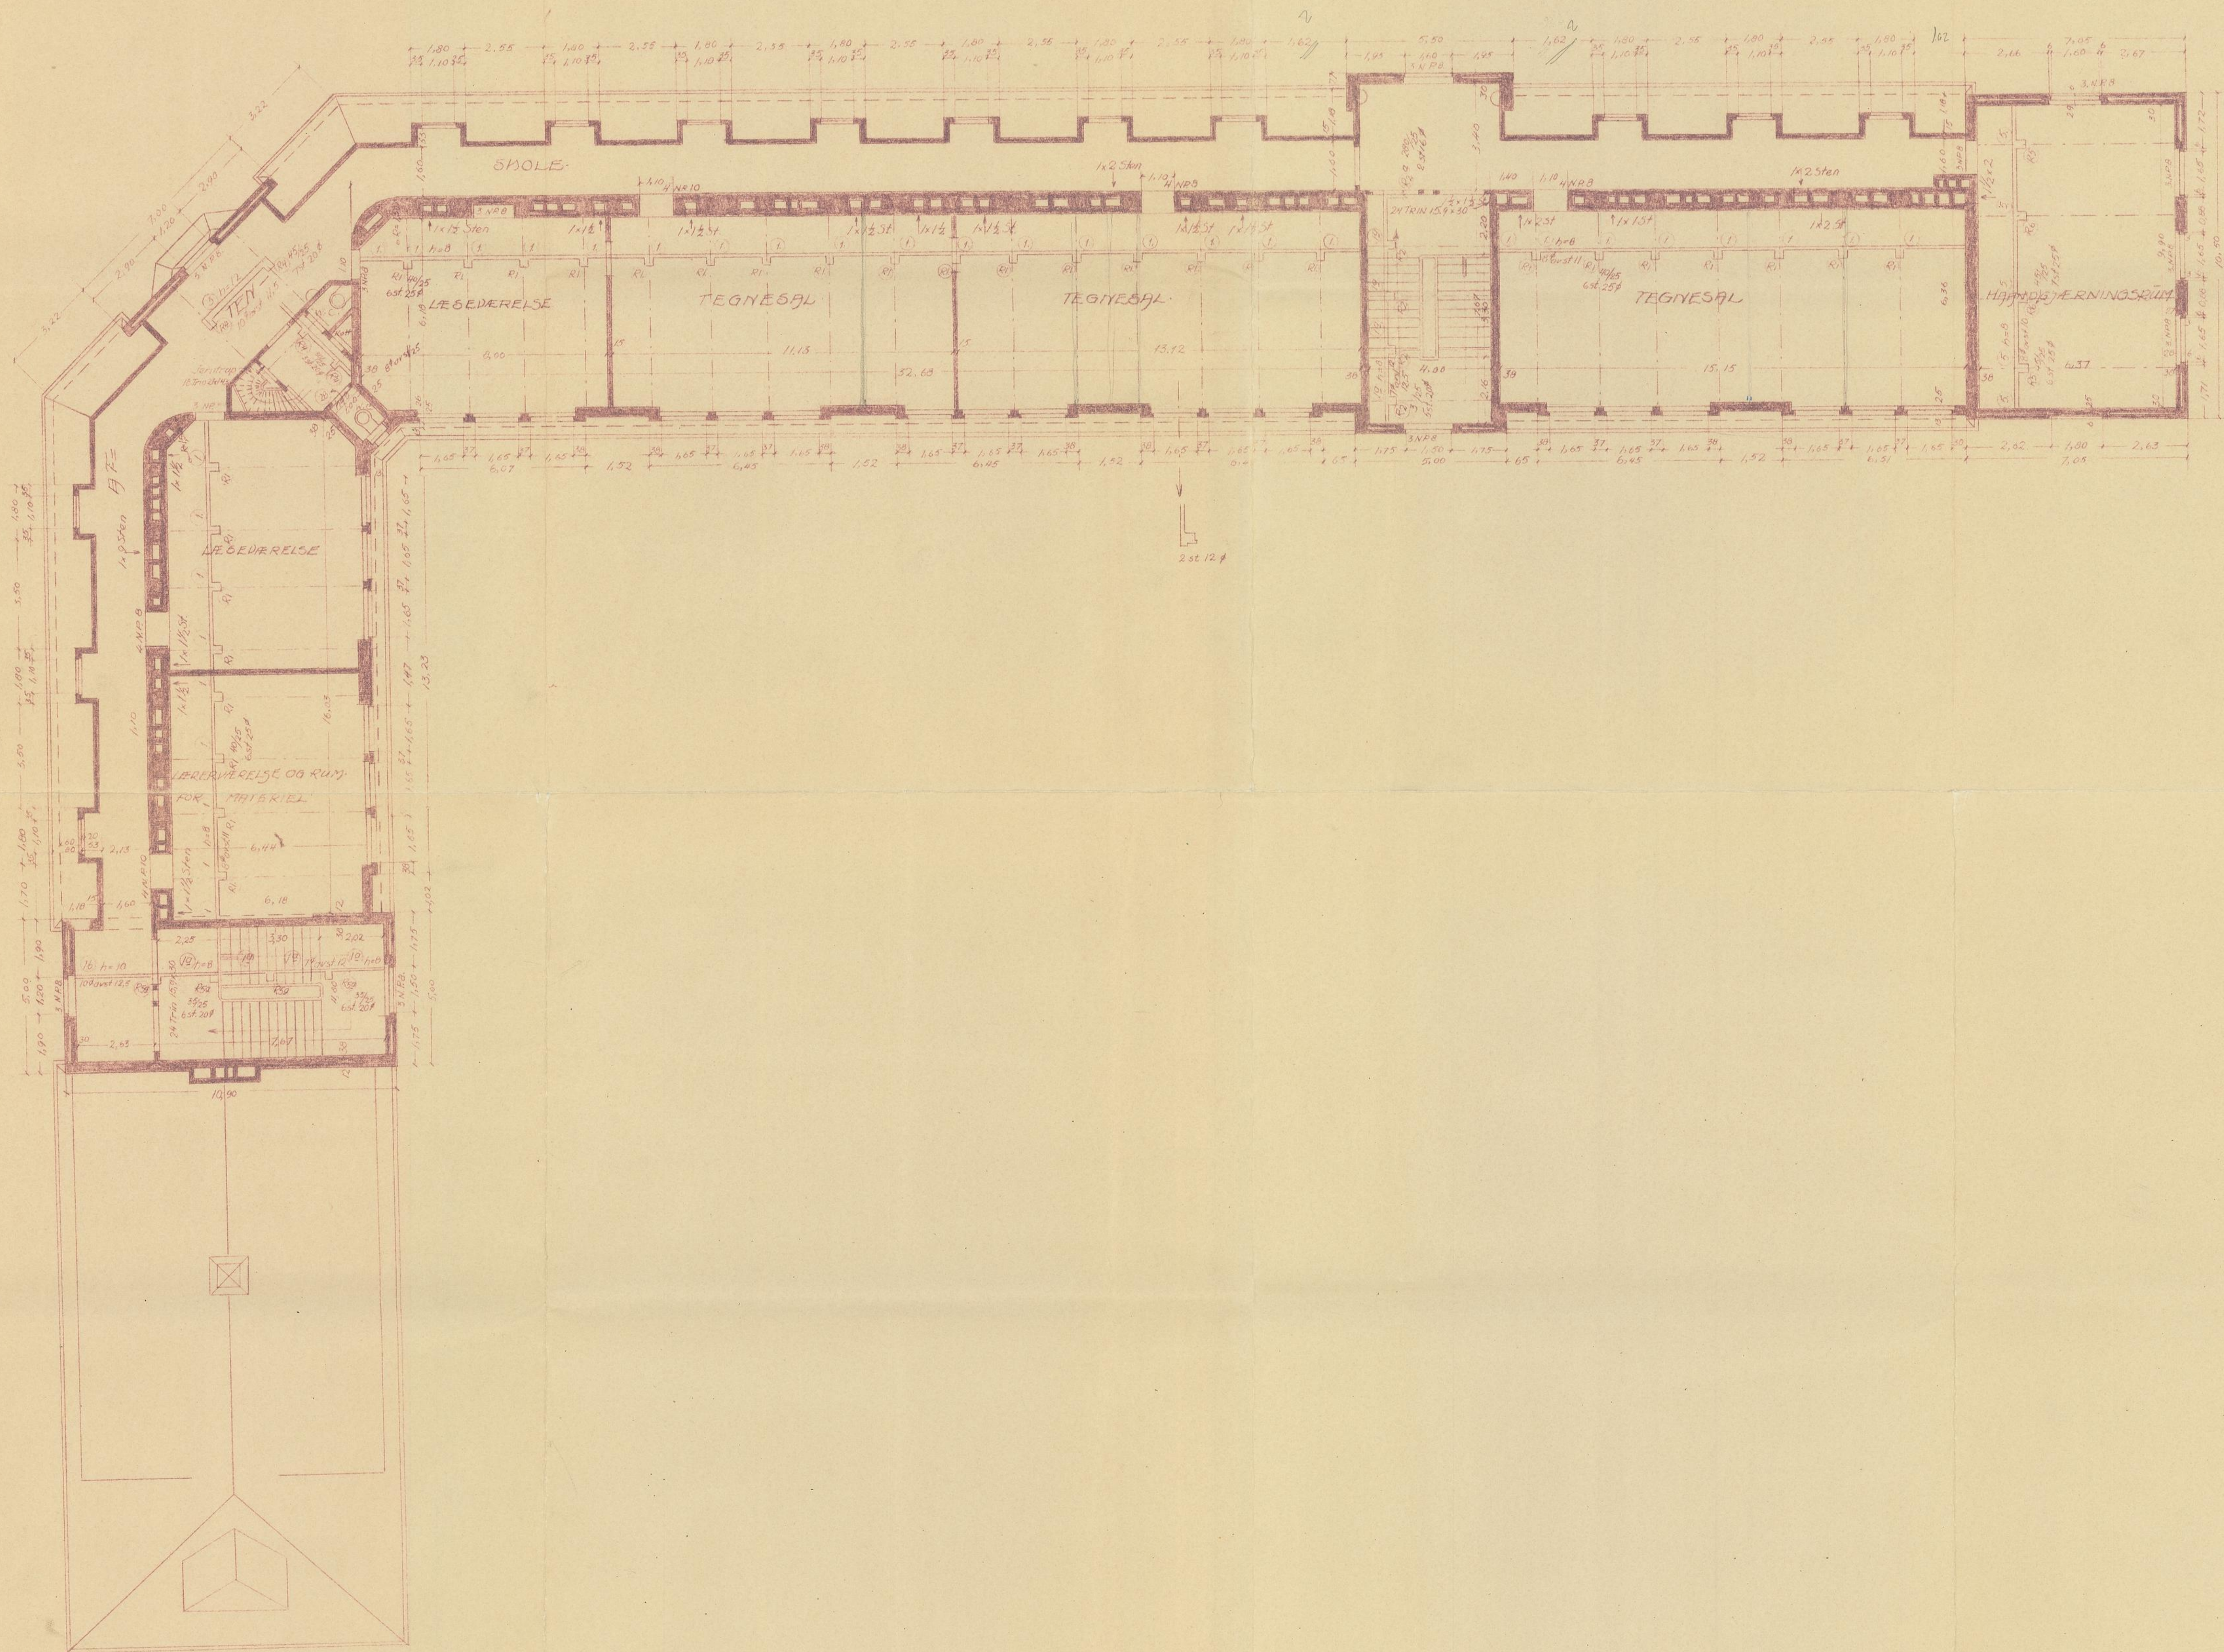


Loftplan


Kop i juli 1960
S. Røtter

B. LANGE KRISTOFER LANGE
ARKITEKT

KRISTIANIA DEN 28^{de} november 1915


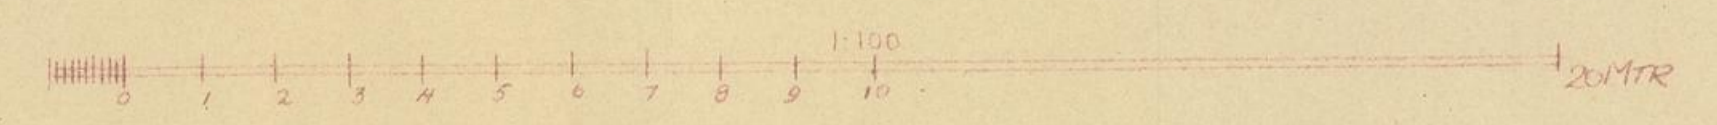

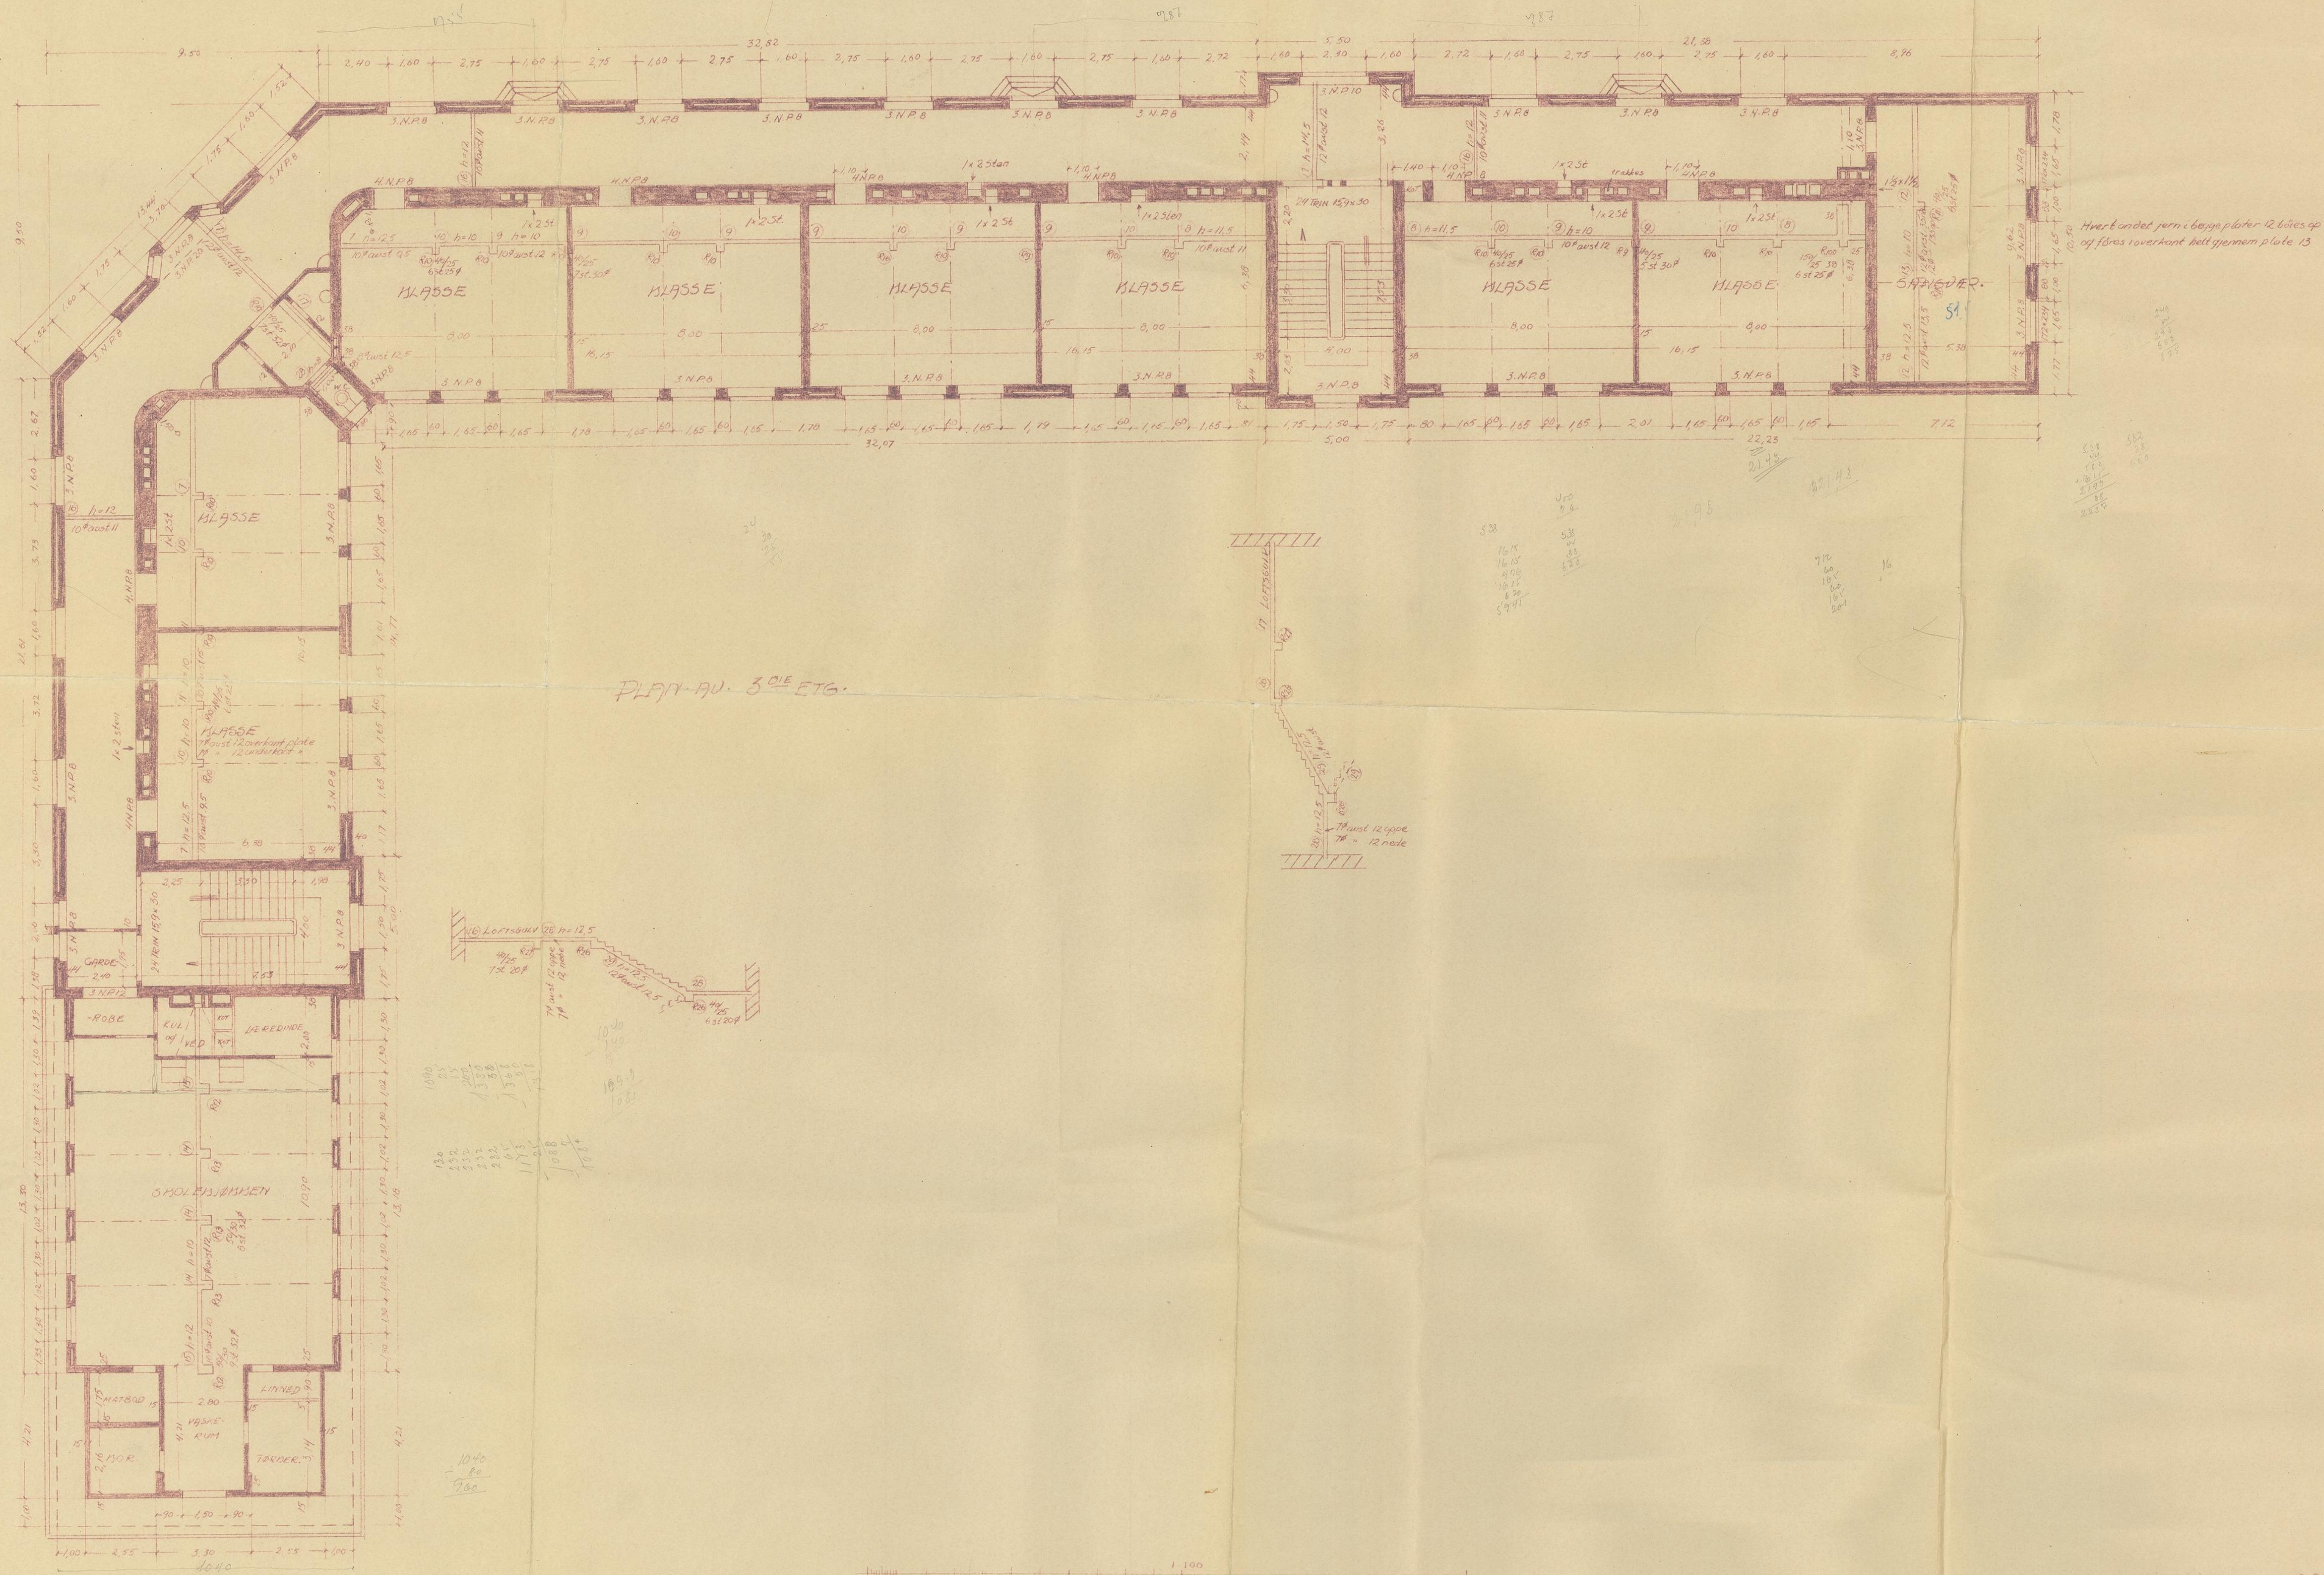


PLAN - AU. 3^{DE} ETC.

Kopi juli 1960
S. Ryther




KRISTIANSUND DEN 28^{de} november 1915


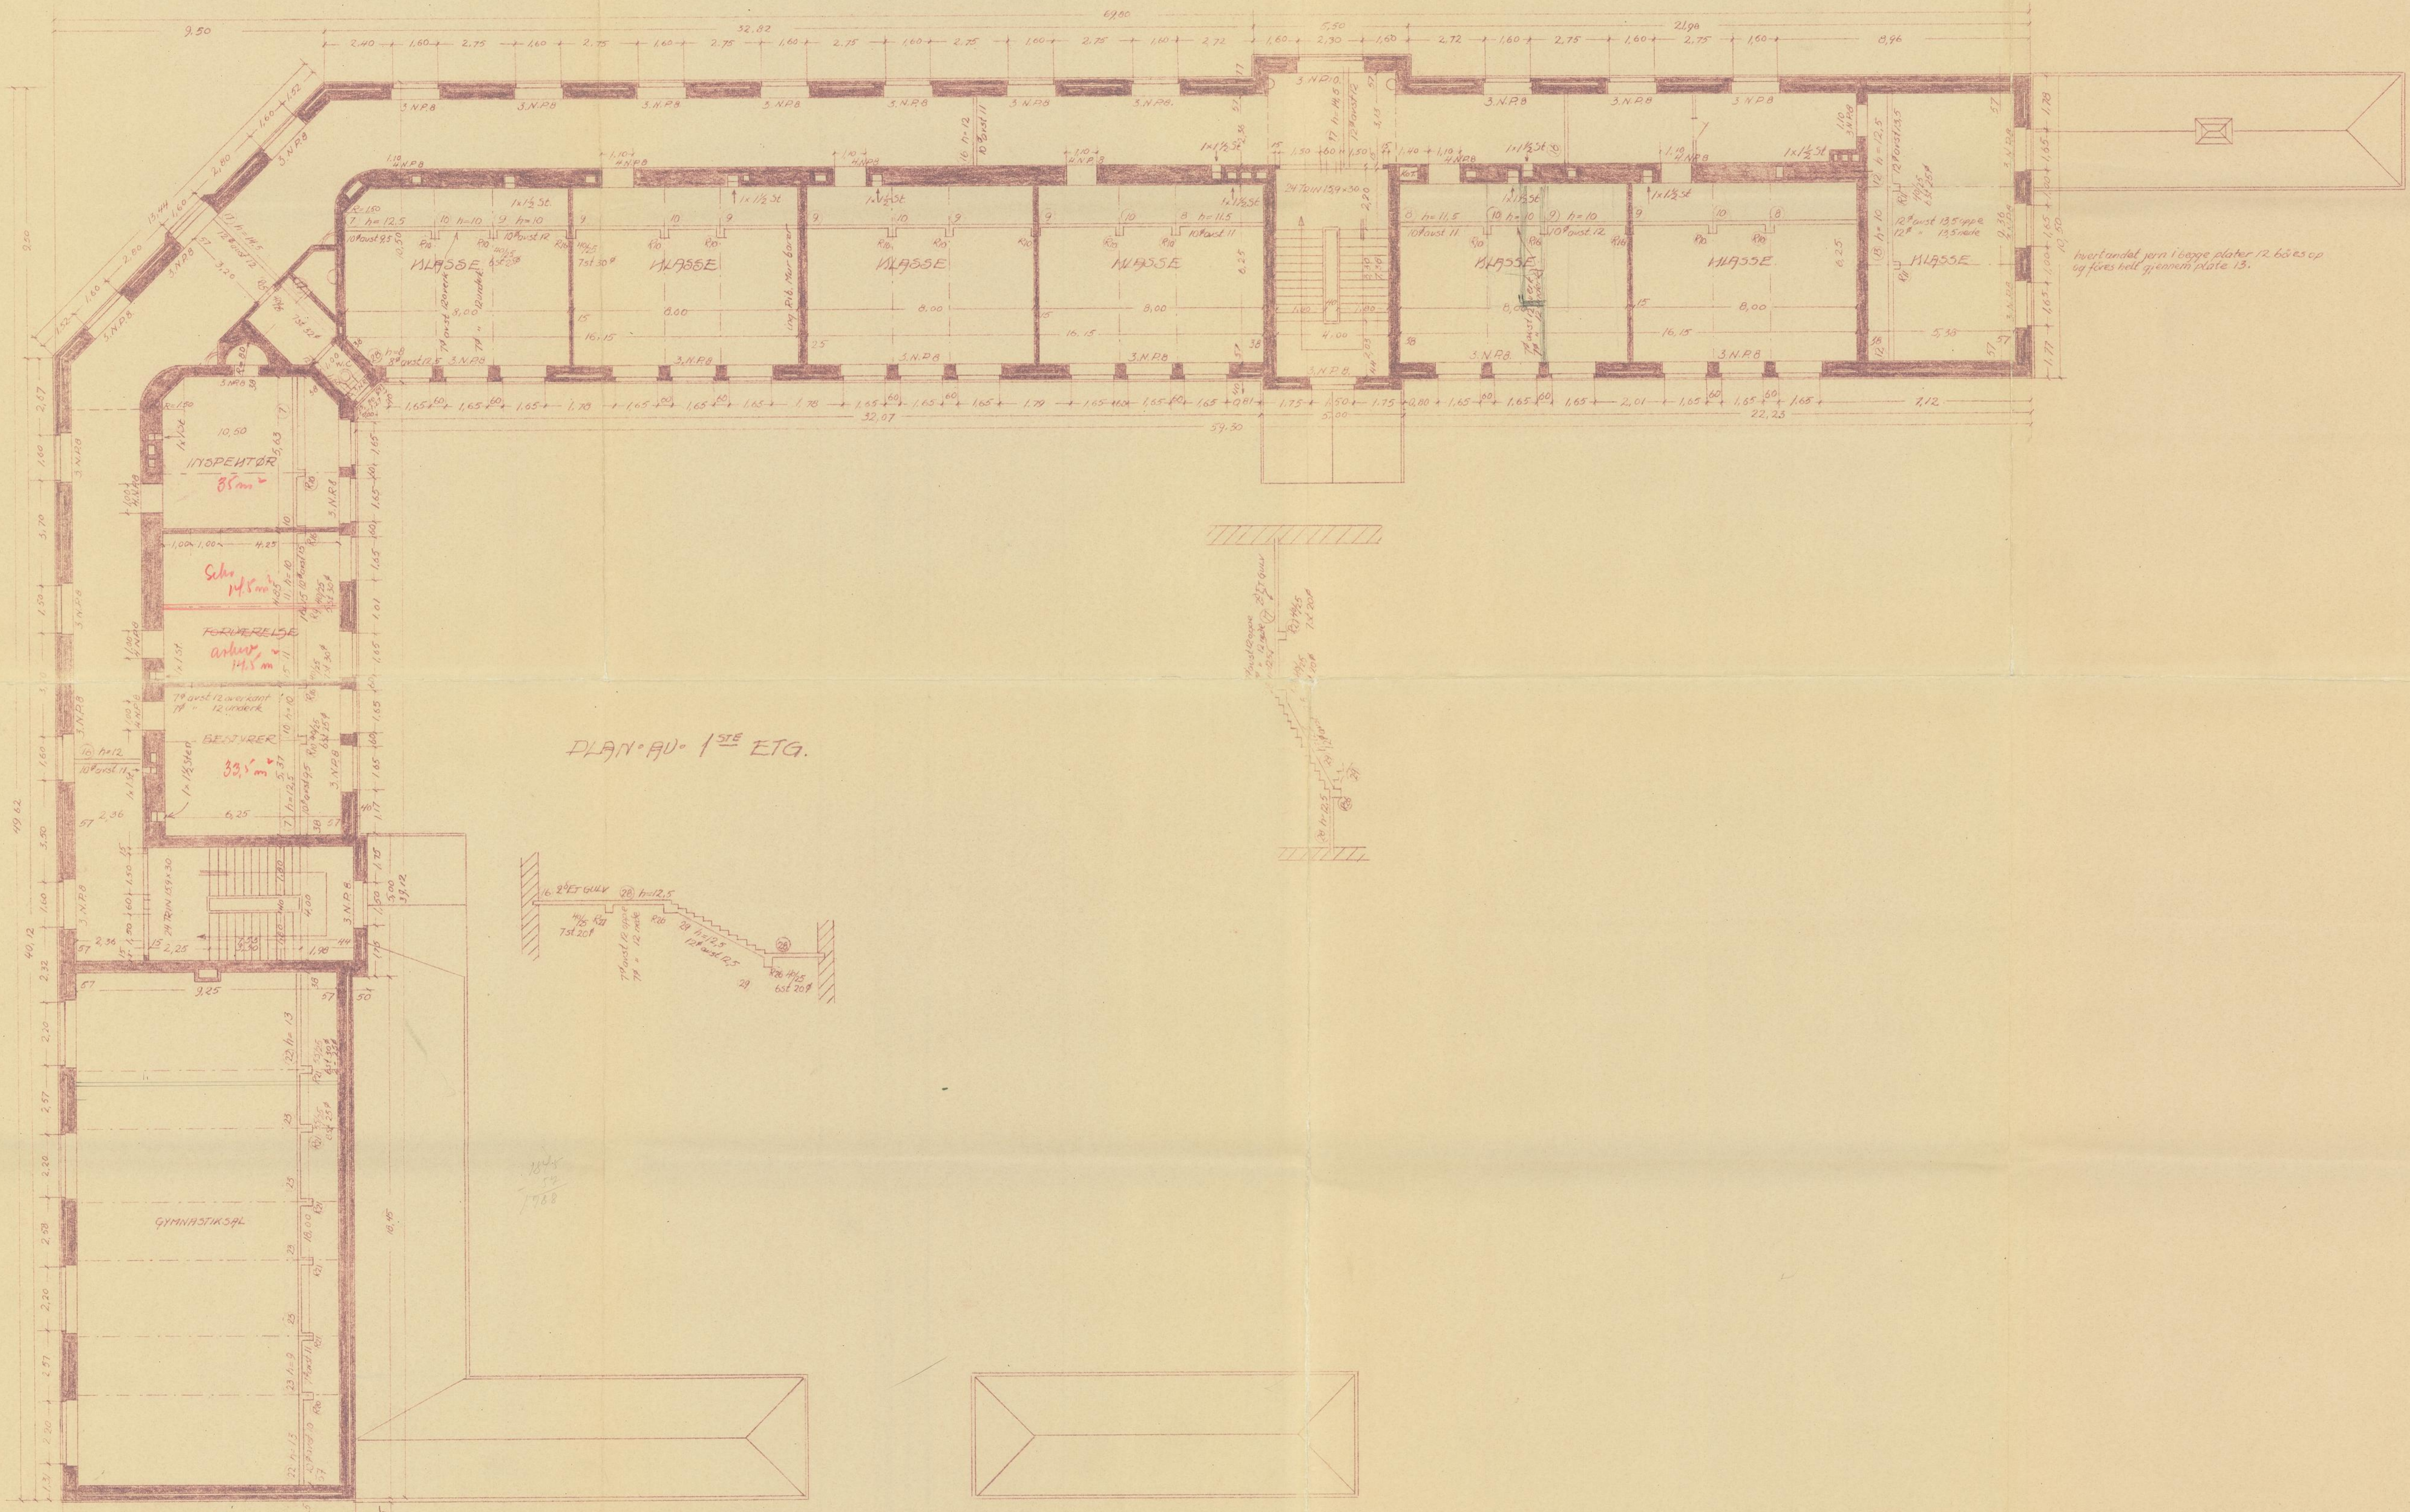

PLAN AV 1^{STE} ETG.

hvert andal paa 1' og 2' plater 12 botes op og fores helt gennem plater 13.

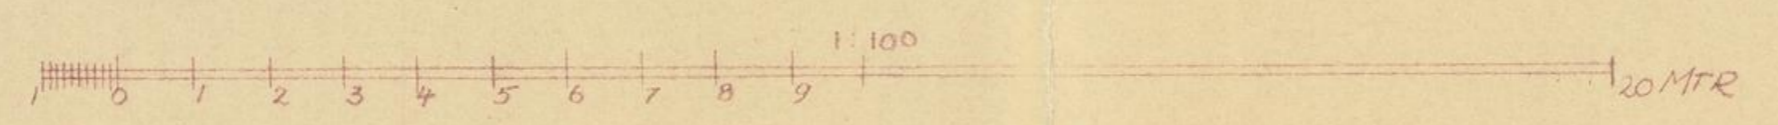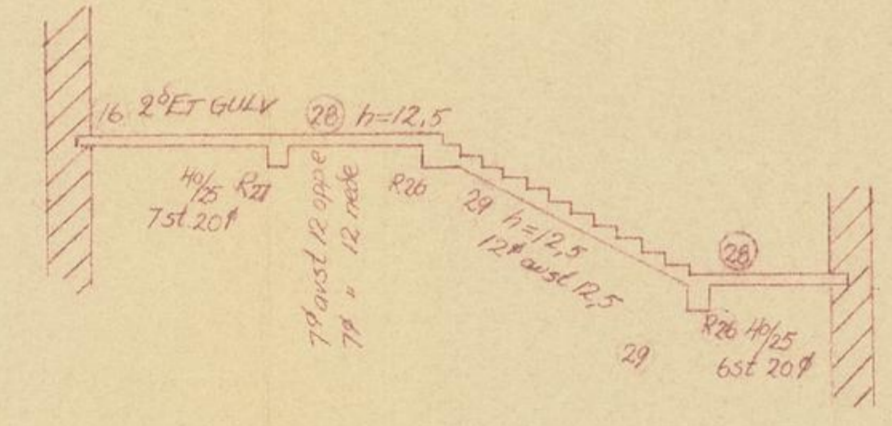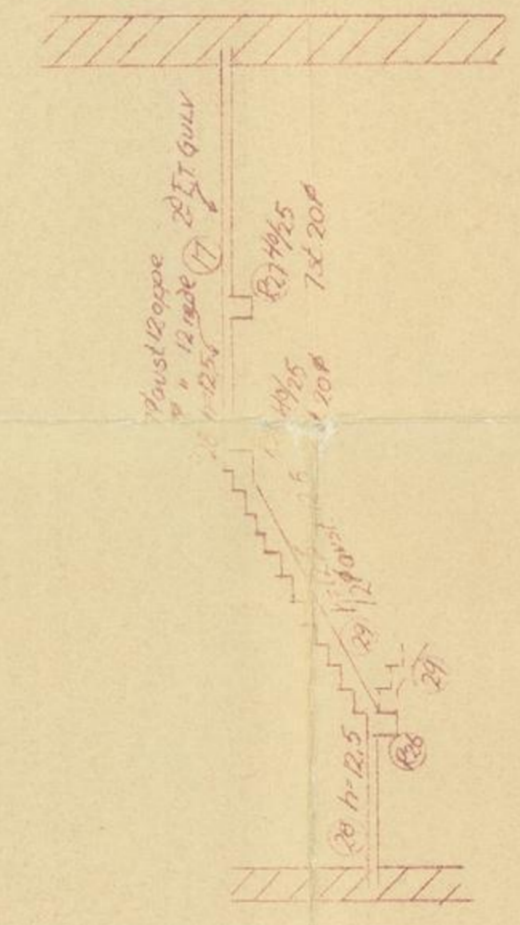

Kop i juli 1960
S. Ryther

KRISTIANIA-DET 28^{de} november 1915
D. og Gyrotoke Sæuger