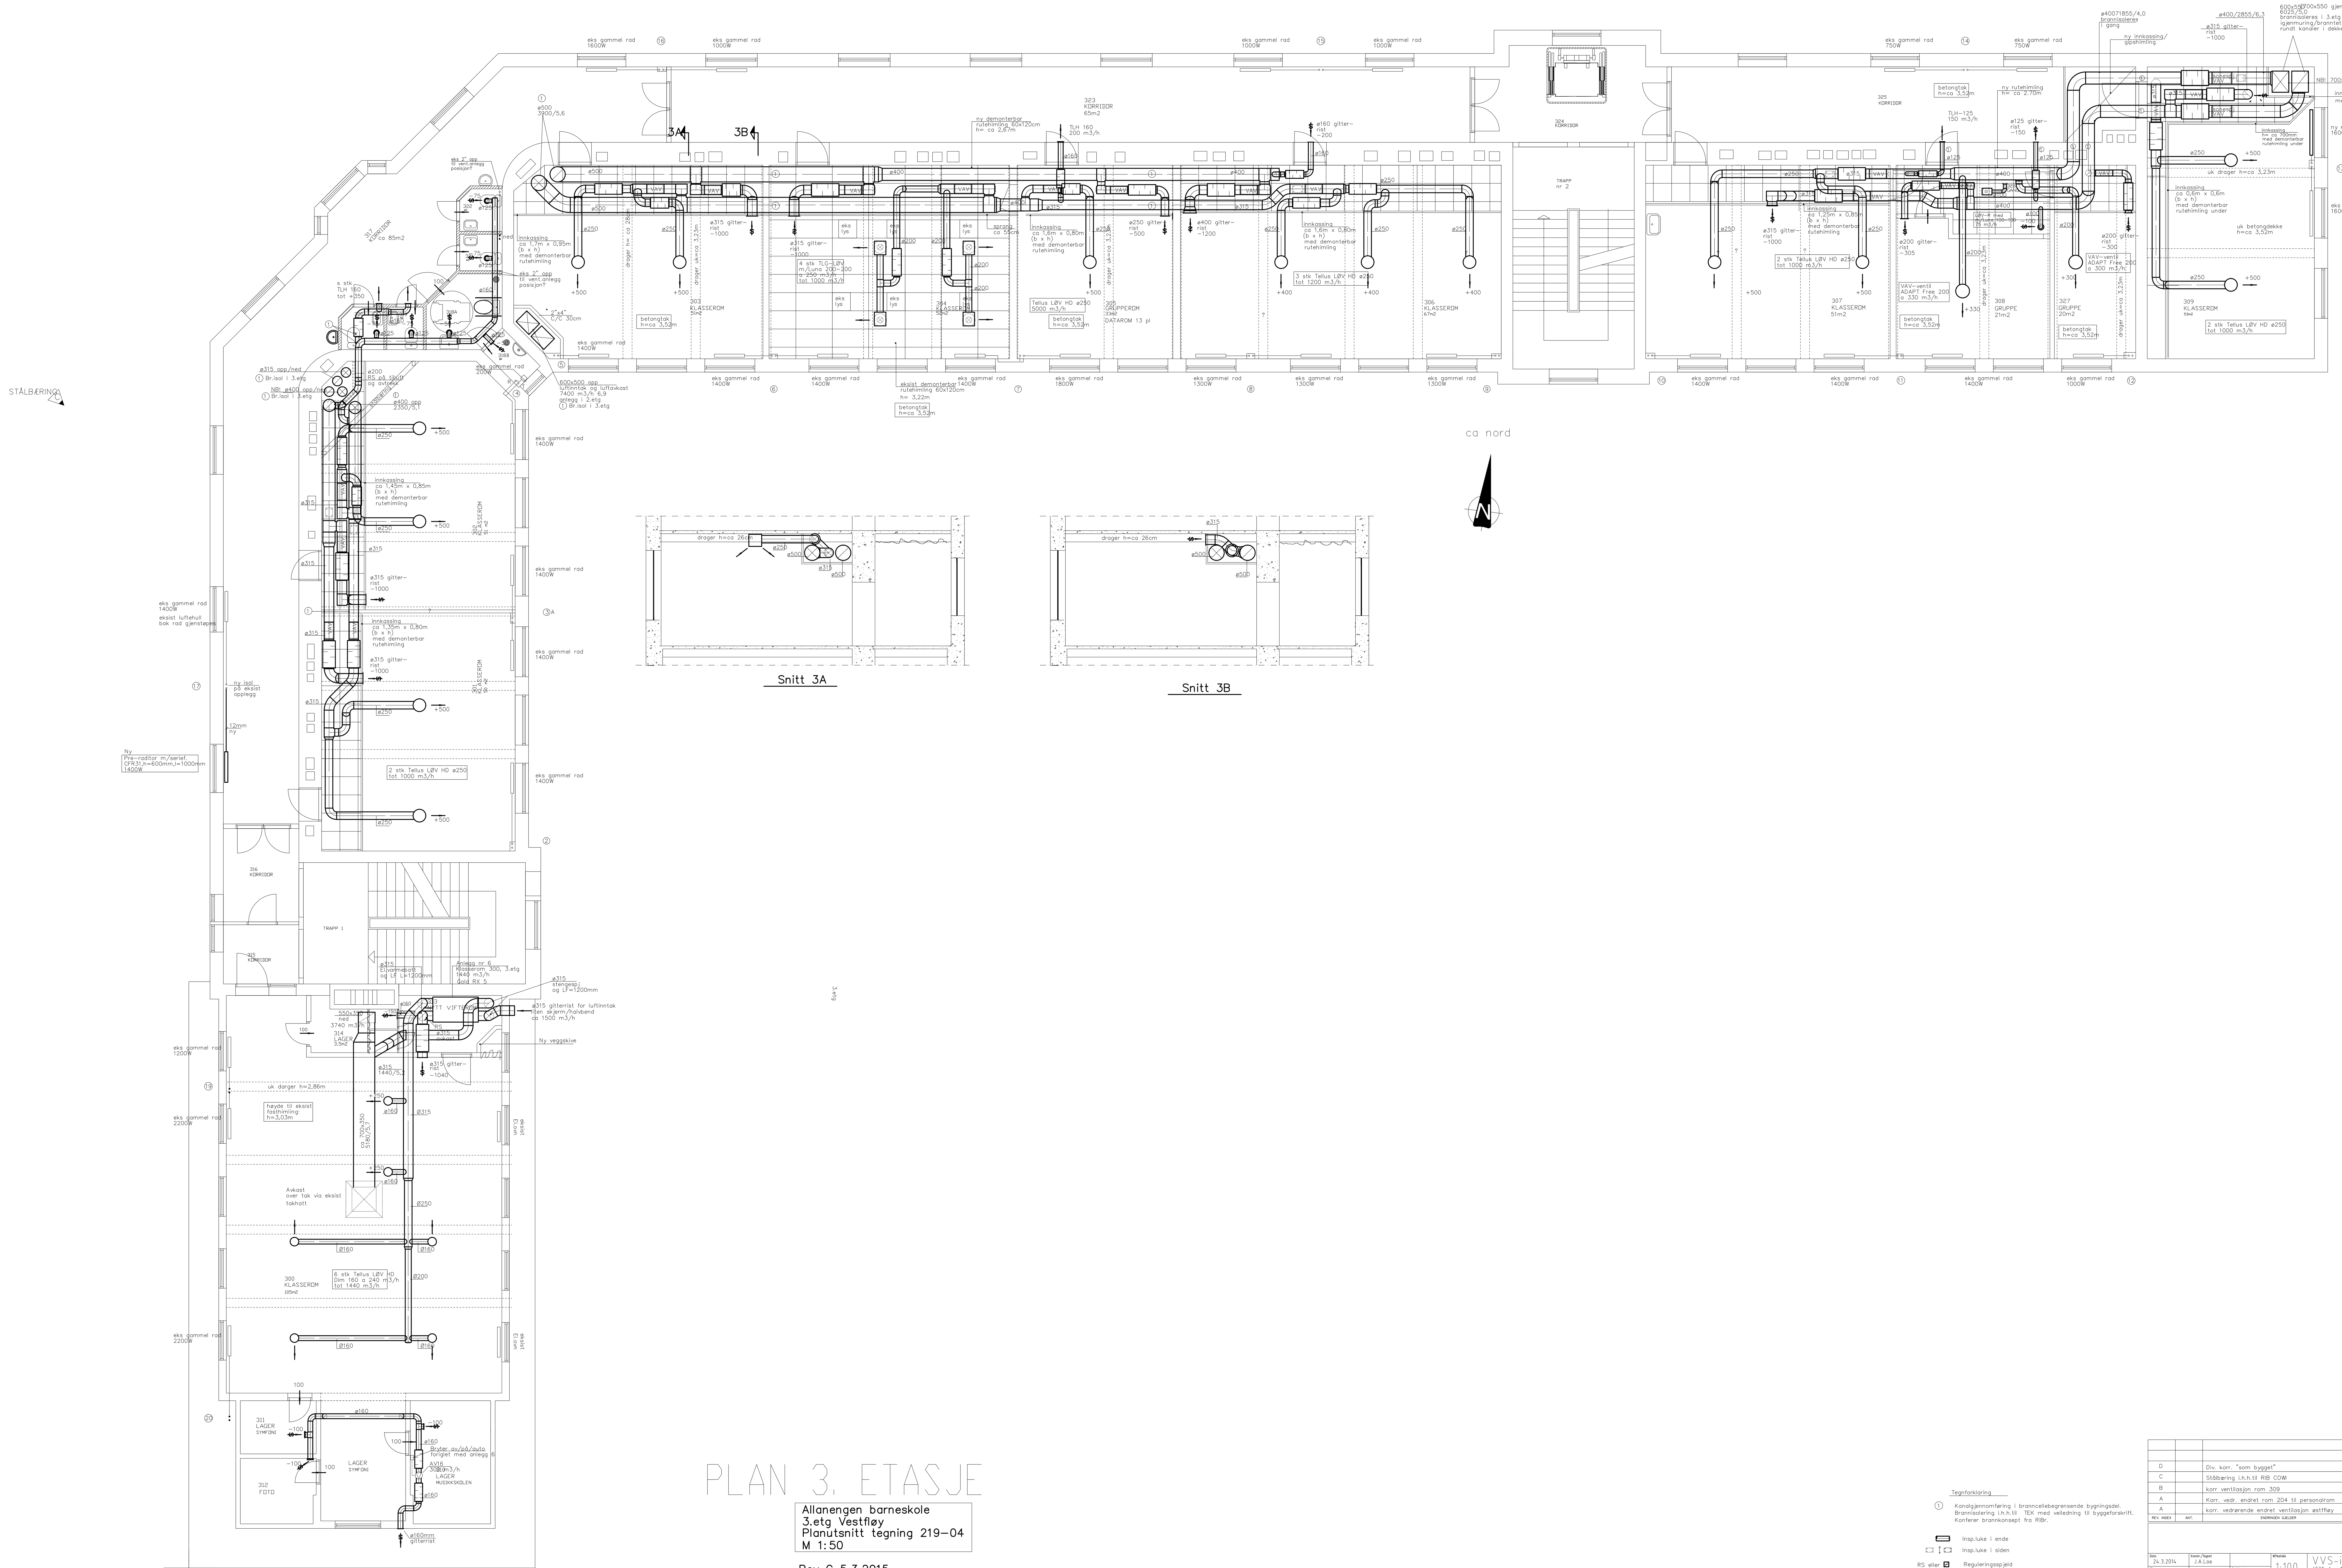

PLAN 3. ETASJE

Allanengen barneskole
3.etg Vestfløy
Planutsnitt tegning 219-04
M 1:50

Rev C 5.3.2015
Plott 9.7.2015

Tegnforklaring

(1) Kanalgjennomføring i branncellebegrensende bygningsdel. Brannisolering i.h.h.til TEK med veiledning til byggeforskrift. Konferer brannkonsept fra RiBr.

Insp.luke i ende

Insp.luke i siden

RS eller ☒ Reguleringsspjeld

Pil gjennom dør angir spalt i dør/dørkarm

NB!
Konferer stedlige forhold og brannkonsept før bestilling og montering.

REV. INDEX	ANT.	ENDRINGEN GJELDER	SIGN	DATO
D		Div. korr. "som bygget"	jal	17.11.15
C		Stålbæring i.h.h.til RIB COWI	jal	5.3.15
B		korr ventilasjon rom 309	jal	14.11.14
A		Korr. vedr. endret rom 204 til personalrom	jal	27.10.14
A		korr. vedrørende endret ventilasjon østffløy	jal	27.10.14

Dato: 24.3.2014	Konstr./Tegnet: J.A.Loe		Målestokk: 1:100	VVS-ing J A Loe 6530 Aver°y Tlf: 99696177
Filnavn: vvs17.dwg		Godkjent:		
Kristiansund kommune **Allanengen barneskole** **Ventilasjons- og varmeanlegg, Plan 3.etg**			Erstatning for:	Erstattet av:
				219-04
Henvisning:	Index:	Beregning:		