PLAN LOFT

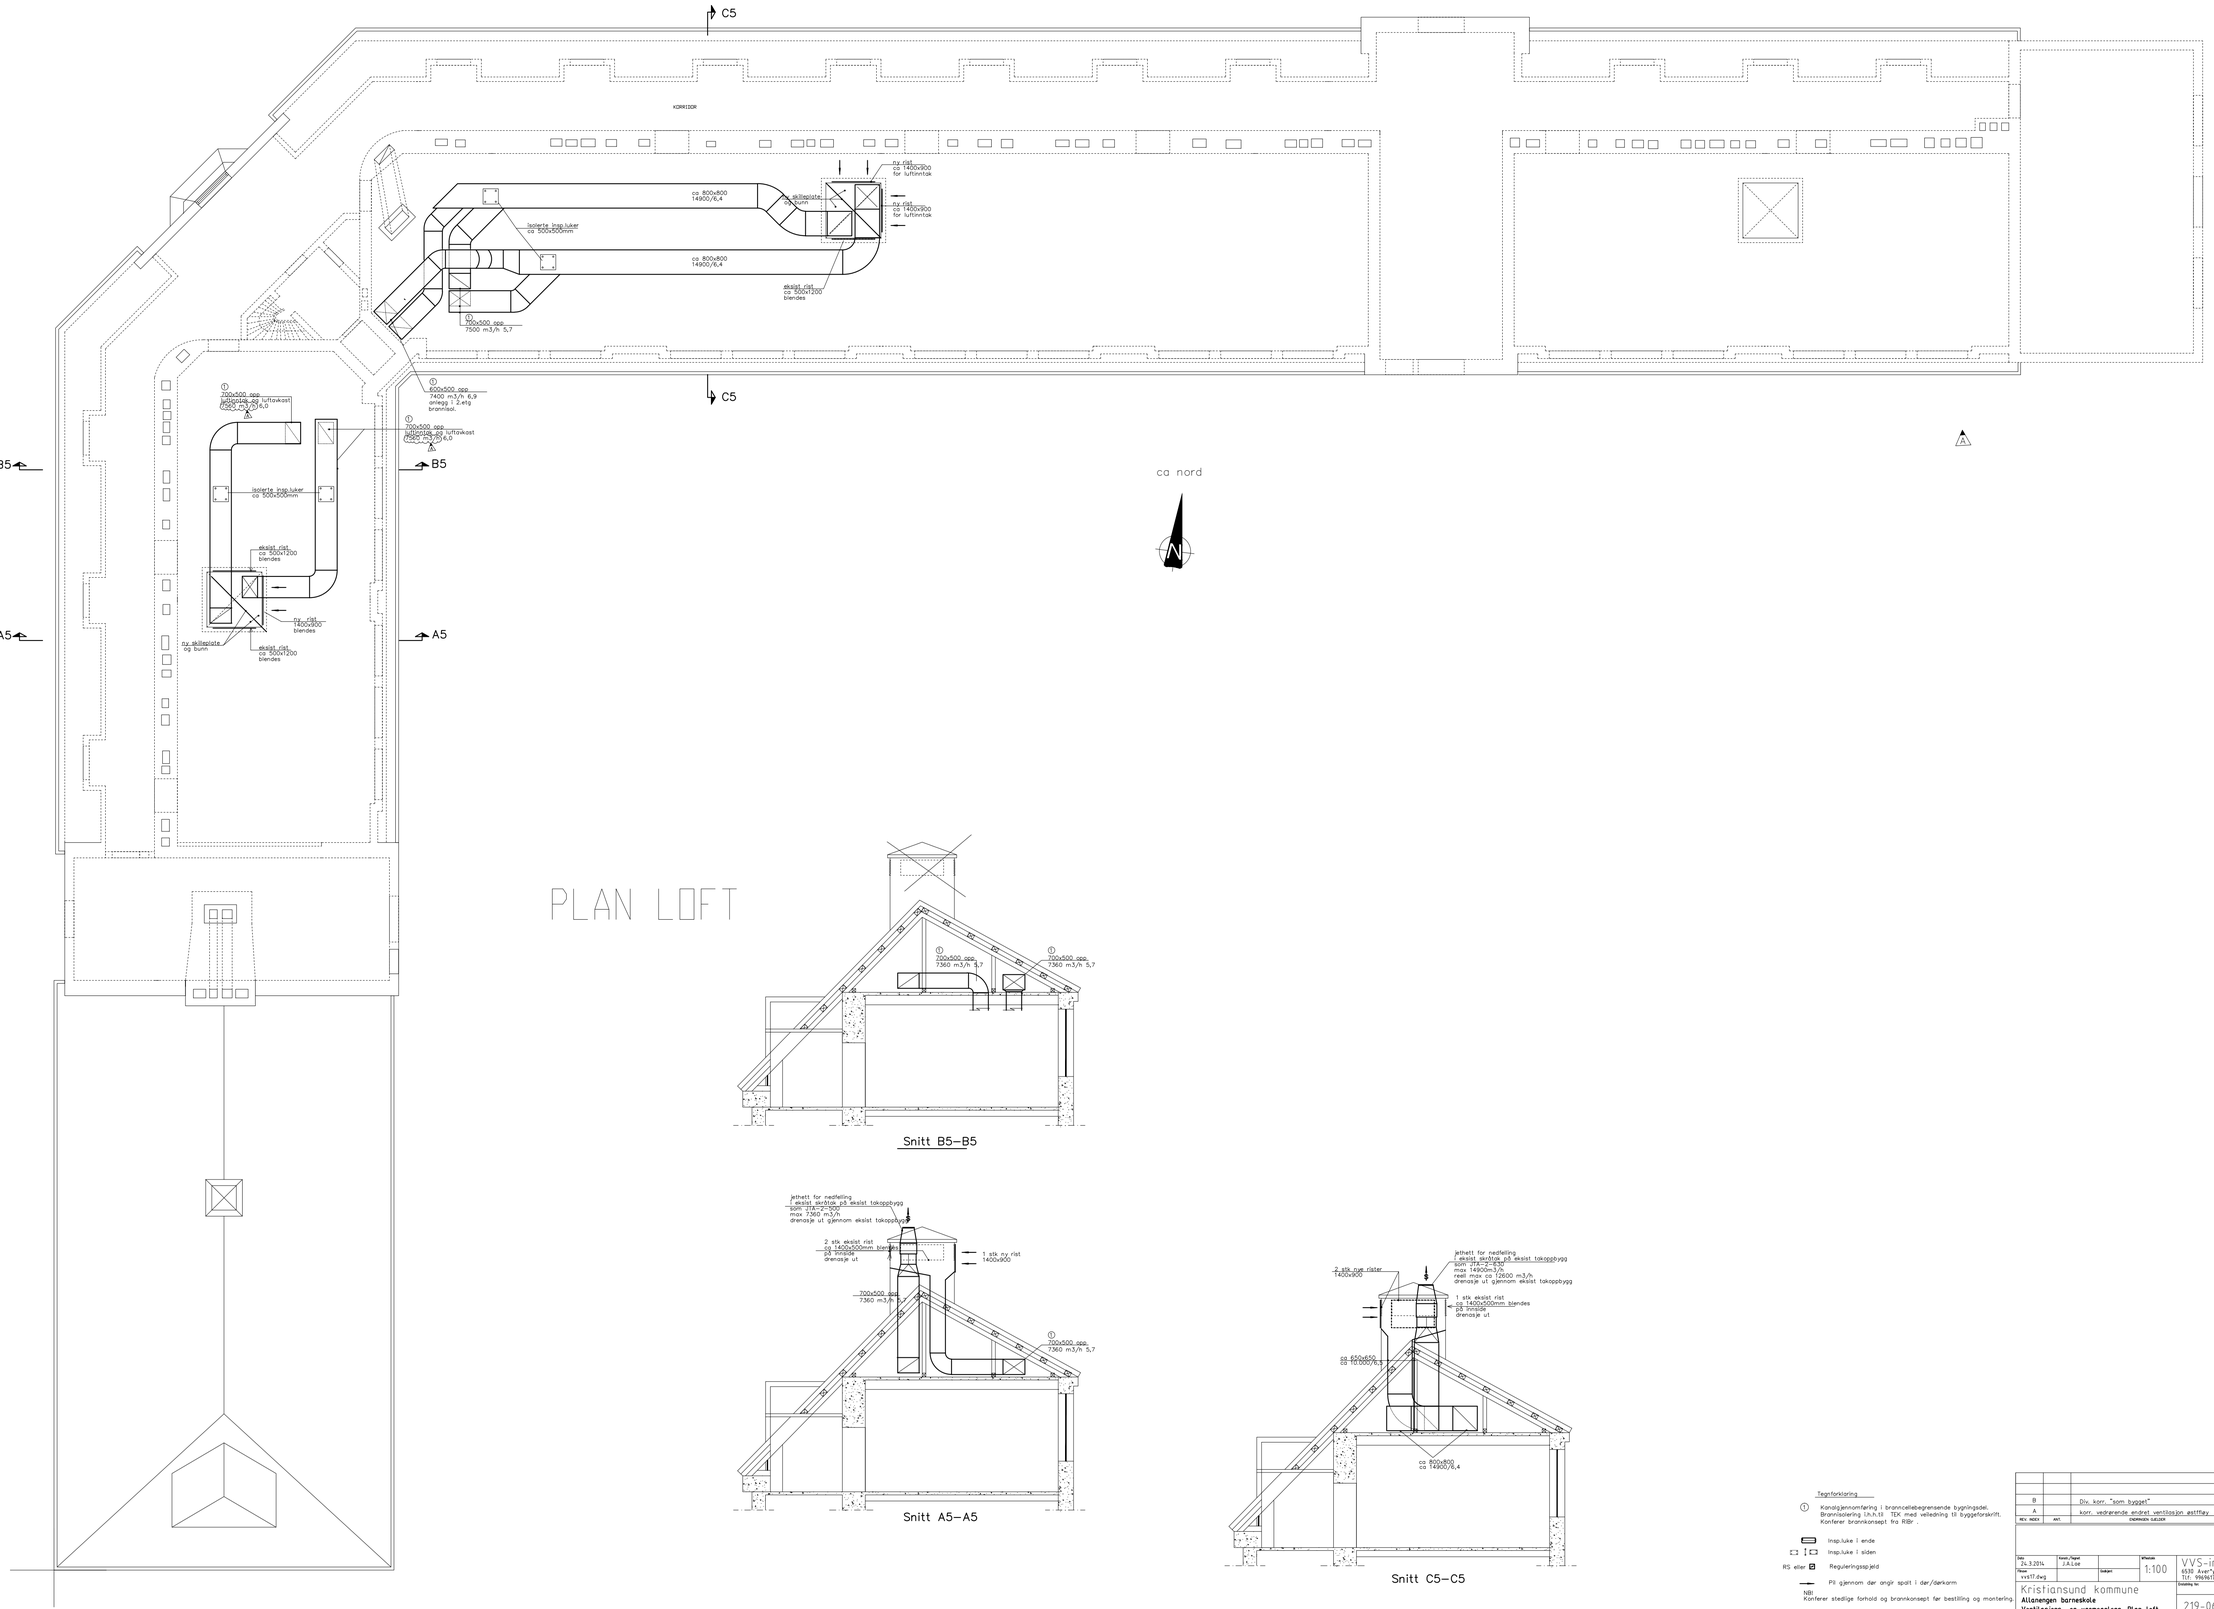

Snitt B5–B5

Snitt A5–A5

Snitt C5–C5

Tegnforklaring

① Kanaligjennomføring i branncellebegrensende bygningsdel. Brannisolering i h.h.t. TEK med veiledning til byggeforskrift. Konferer brannkonsept fra RIBr .

Insp.luke i ende

Insp.luke i siden

RS eller Reguleringsspjeld

På gjennom dør angir spalt i dør/dørkarm

NB! Konferer stedlige forhold og brannkonsept før bestilling og montering.

REV.	INDEX	ANT.	ENDRINGEN GJELDER	SIGN	DATO
	B		Div. korr. "som bygget"	jpl	17.11.15
	A		korr. vedrørende endret ventilasjon østfløy	jpl	27.10.14

Dato 24.3.2014 | Konstr./Tegnet J.A.Loe | Sjekket | Målestokk 1:100

Filnavn vvs17.dwg

VVS-ing J A Loe
6530 Averøy
Tlf. 99696177

Kristiansund kommune

Allanengen barneskole

Ventilasjons- og varmeanlegg, Plan loft

Godkjenning for | Endrelse nr.

219-06

Kontrollerog | Index | Beregning