


Permeatskøyfe
25mm Pex

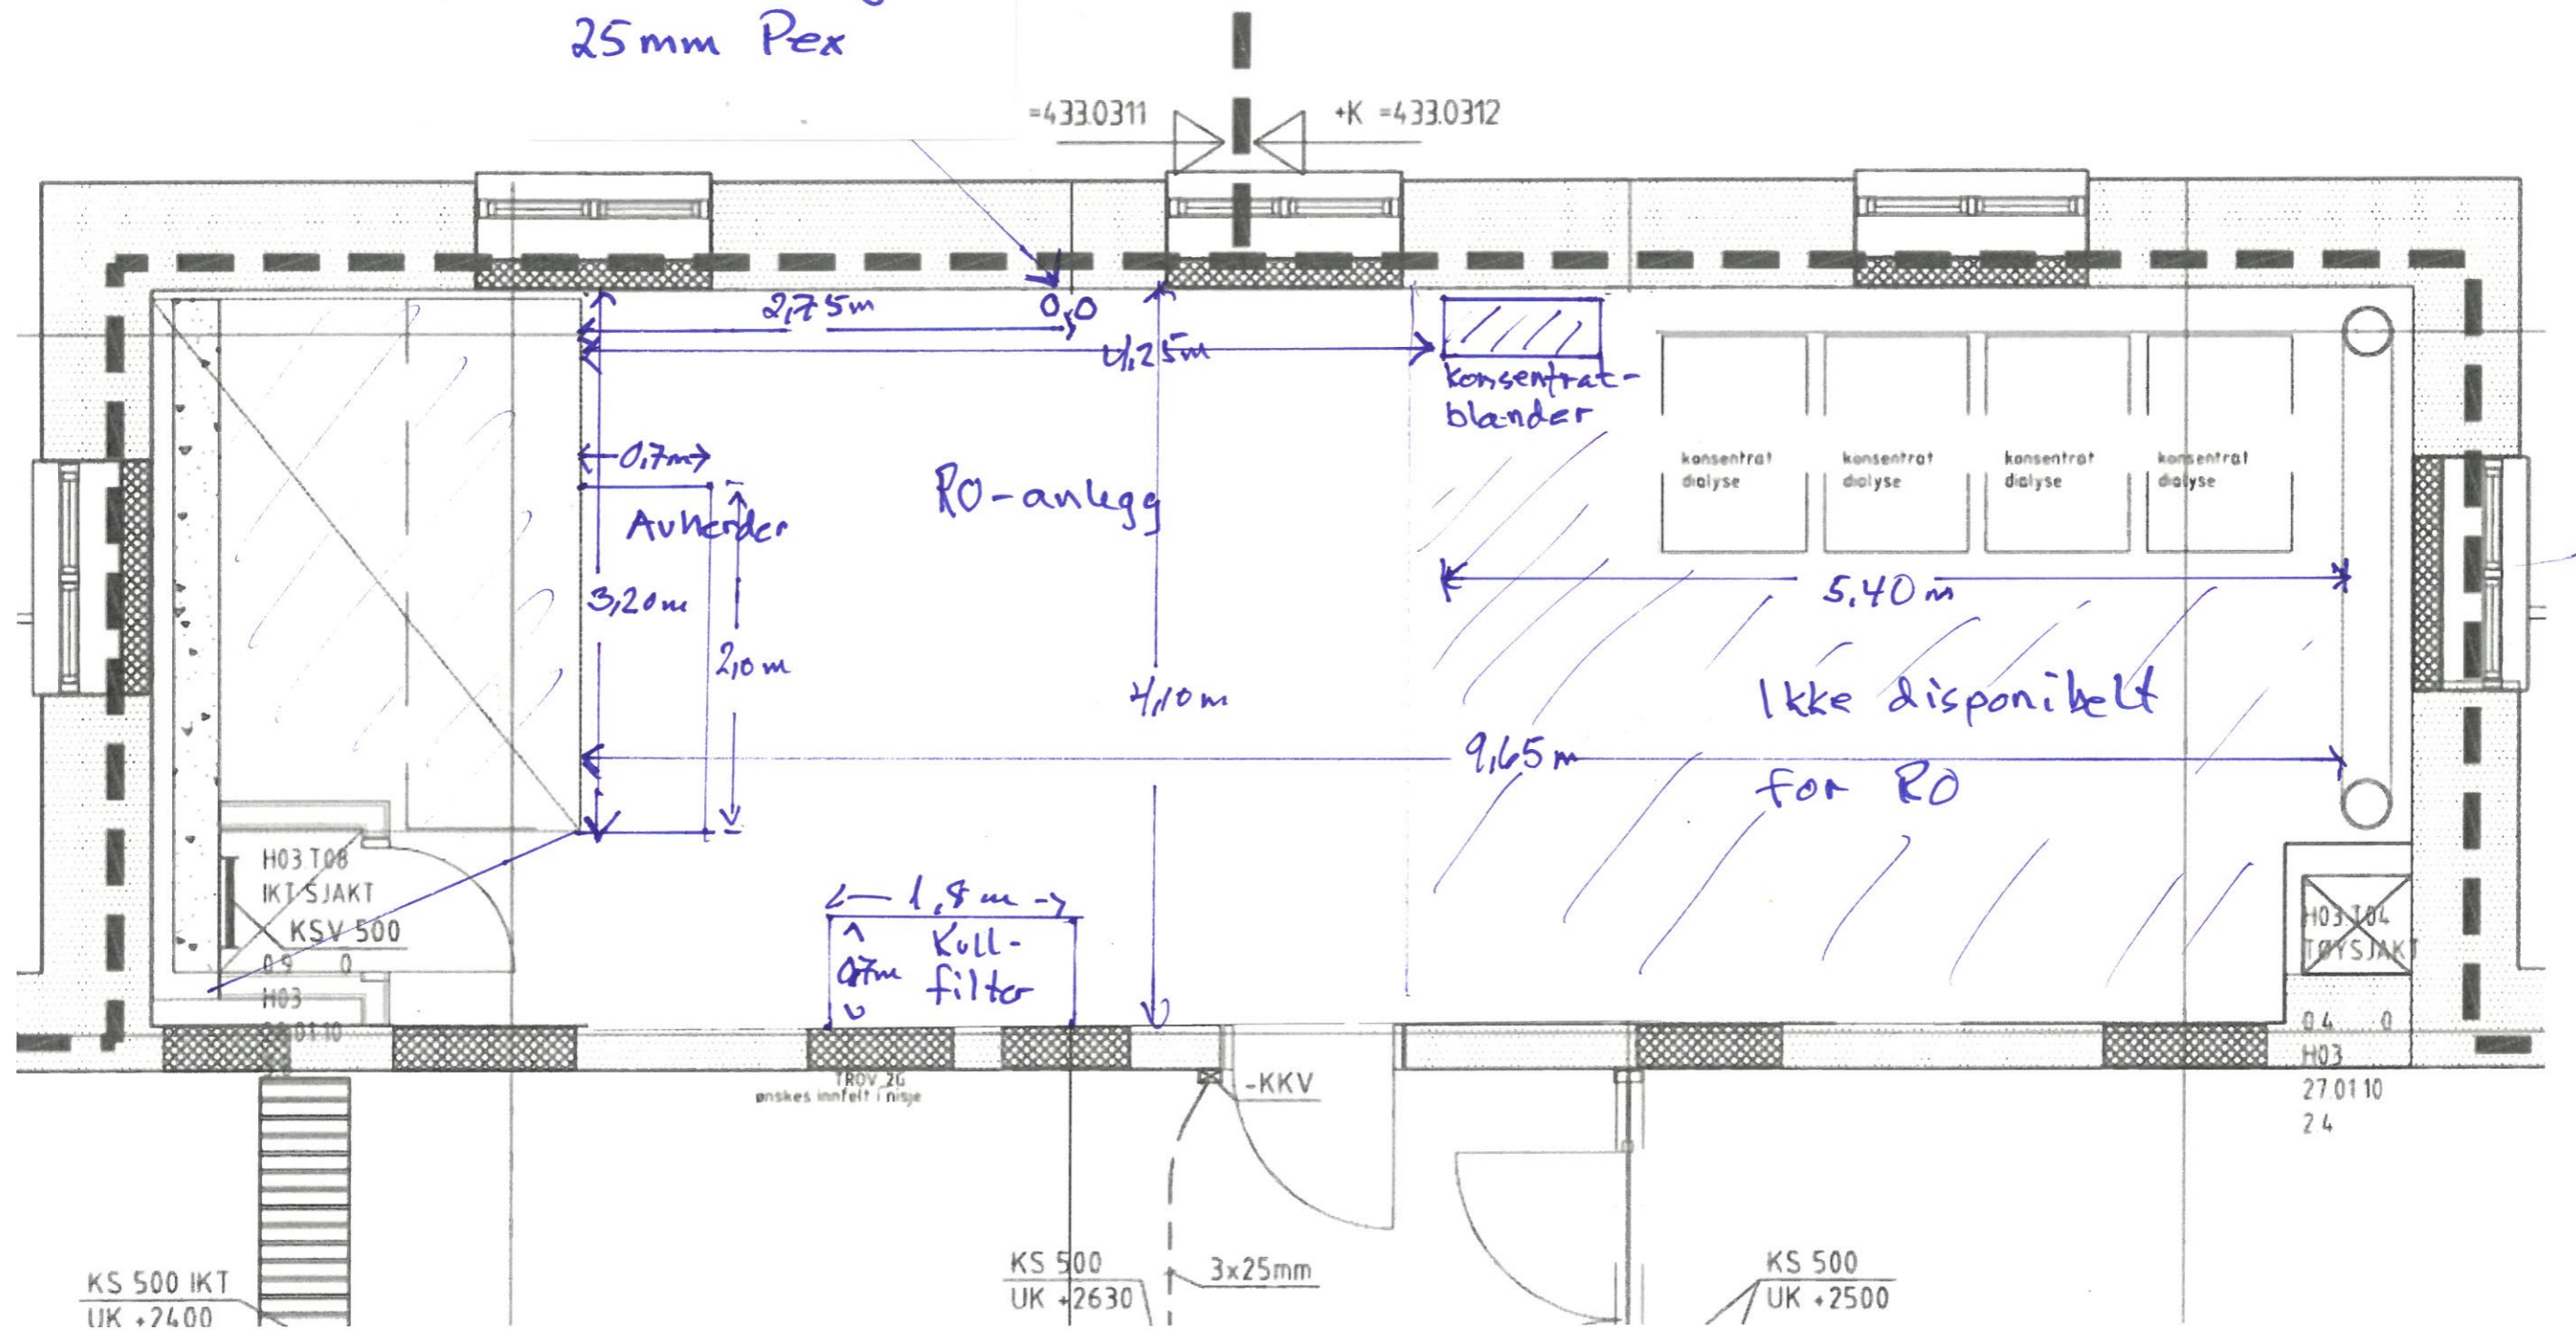

Skisse rom
vannrensaneanlegg
Badø