



**Snitt 4E**  
1 : 50

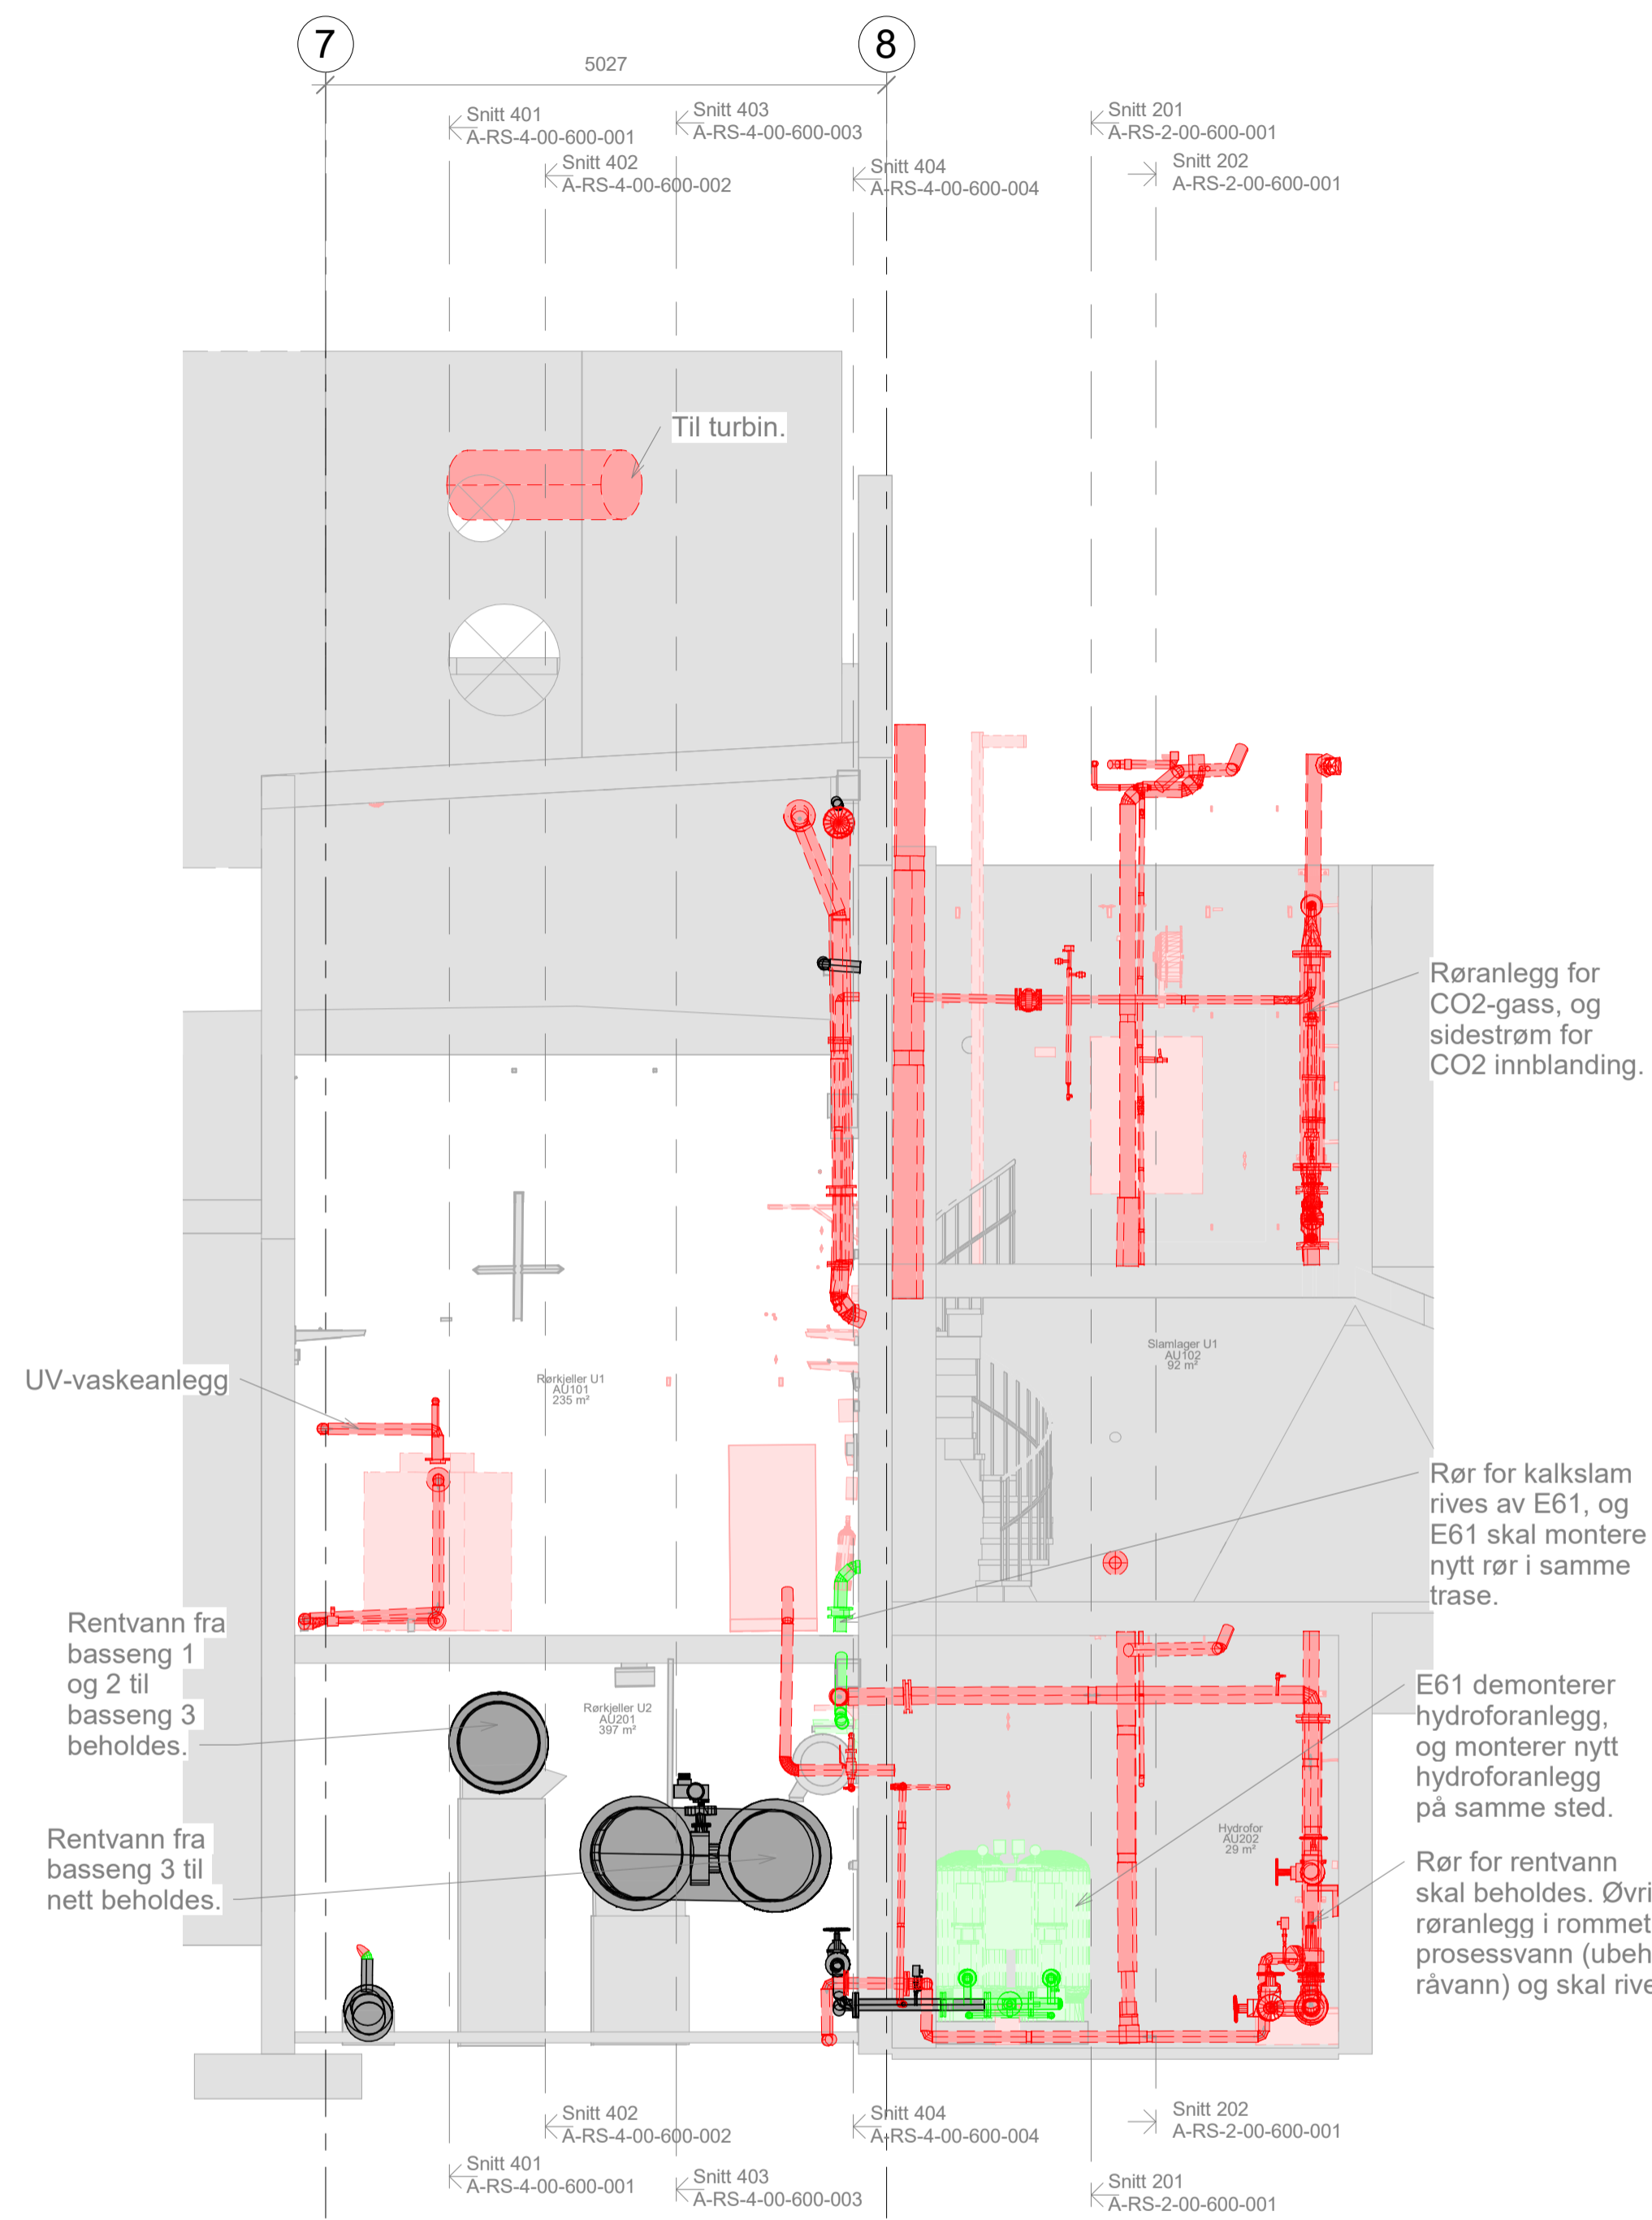

**Snitt 4F**  
1 : 50

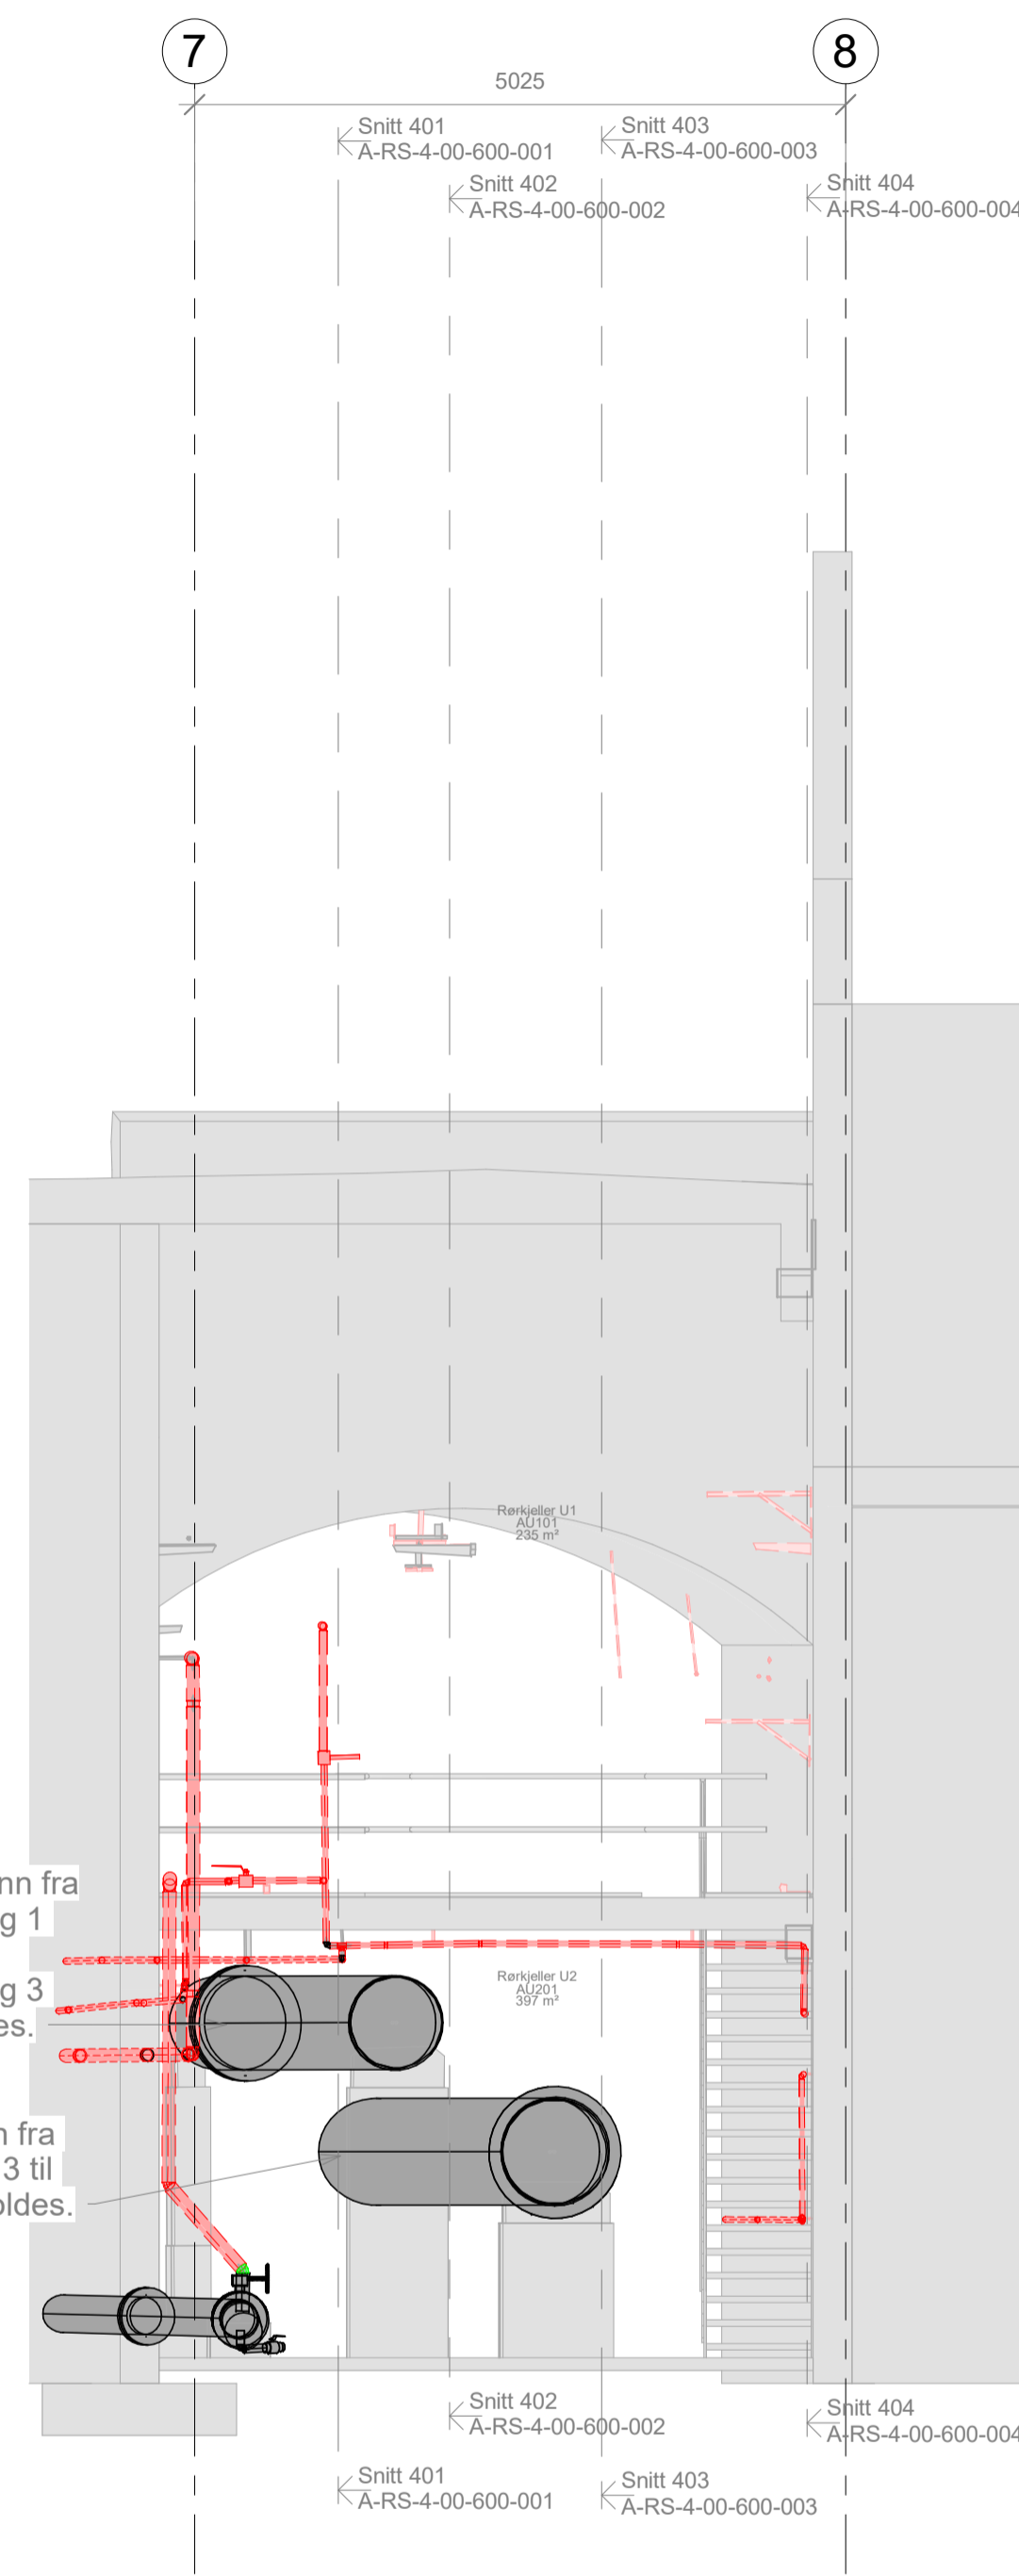

**Snitt 4G**  
1 : 50

Teiingsnummer: **A-RS-4-00-600-006** Revisjon: **B02**

Løkasjonsfig:  
 Det som skal rives av E21 er markert med rød stiplest strek.  
 Det som skal rives av E61 er markert med grønn stiplest strek.  
 Det som skal rives av E41 er markert med lyseblå stiplest strek.  
 Det som skal beholdes er markert med heltrukket svart strek.

Rev.	Revisjon	Dato	MM	TM	Rev. dato	Teig.	Rev.
B02	Konstruksjon	01.09.23	MM	TM			
B01	Konstruksjon	01.09.22	MM	TM			
	Rev. Tekst				Rev. dato	Teig.	Rev.

**asplan viak** BERGEN KOMMUNE  
 Espeland VBA  
 Bergen Kommune VA-etaten

**Snitt 4E til 4G**

Oppdragsleder: Koordinatssystem: Målestokk:  
 613898-02 Høydedatum: A1

Tegn. nr. **A-RS-4-00-600-006** Rev. **B02**  
 Byggingen: Fag Type Sone E6 Bygningstype: Layer

#Bkuberegneskaper\_Oppdrag=013898-02;Revisjon=B02;Revisjonsdato=01.09.23;Revisjonskommentar=A-beredslegning;Tittel=Snitt 4E til 4G;Dokumentnavn=A-RS-4-00-600-006#