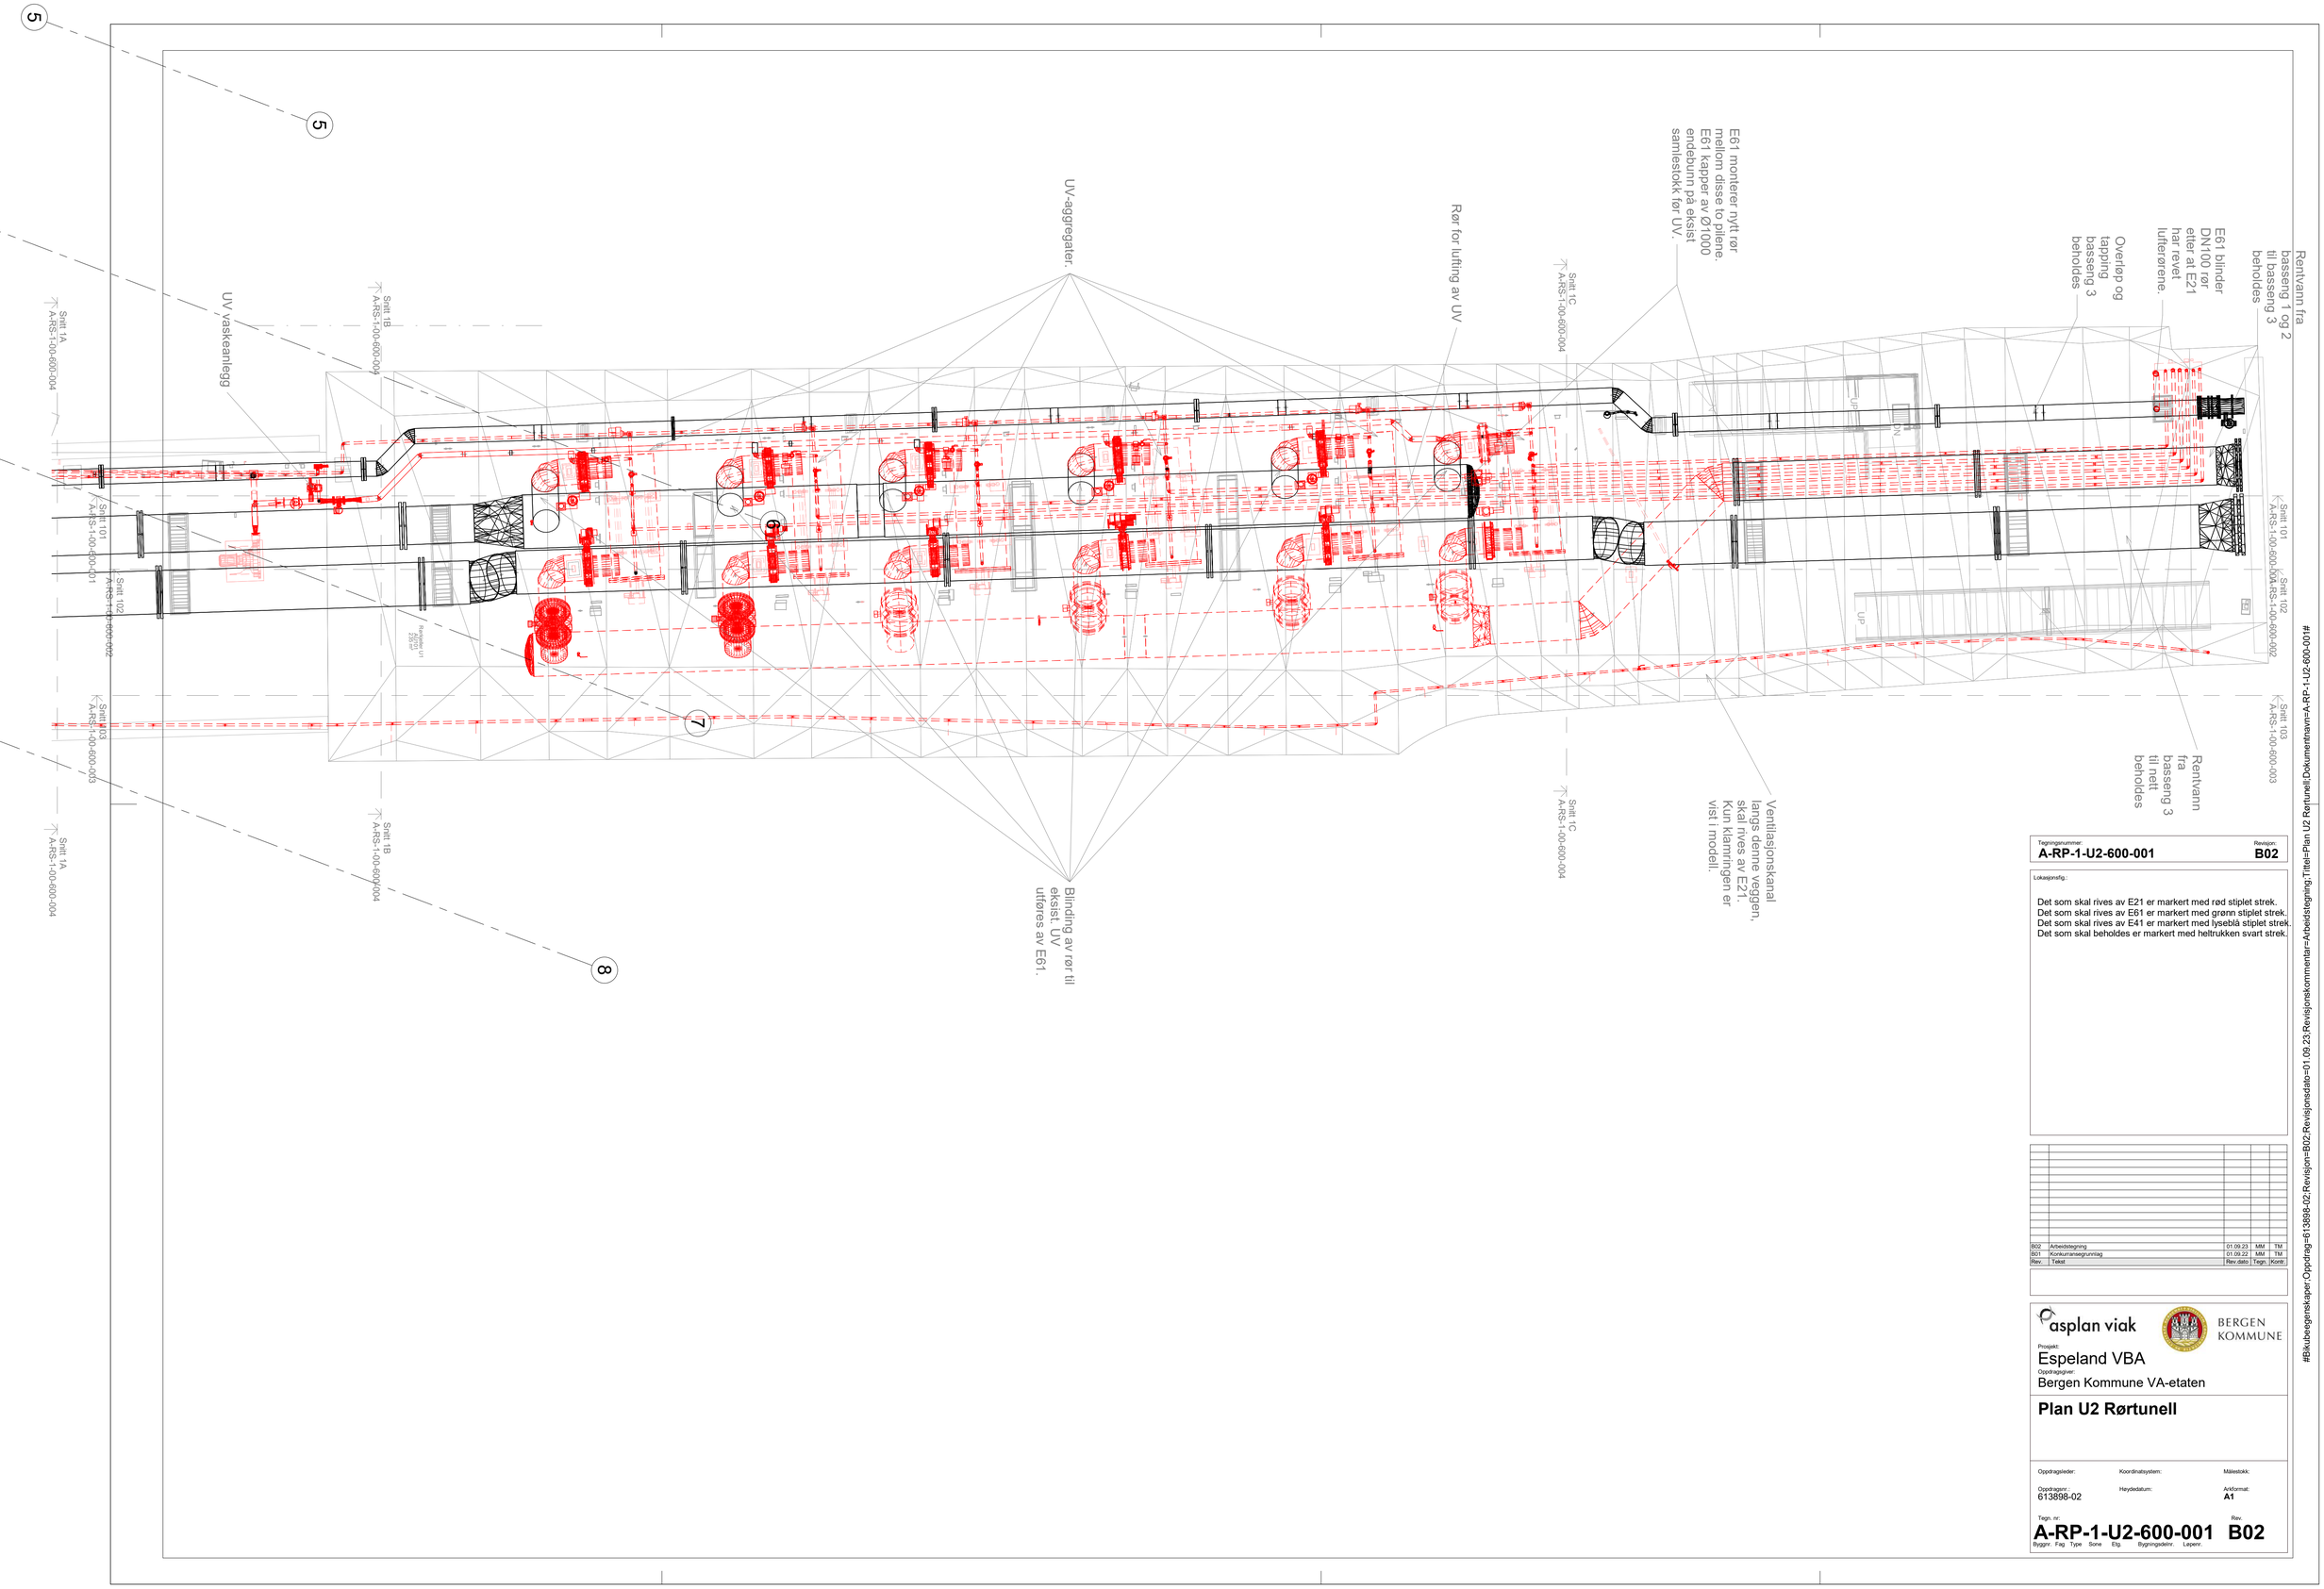

Tegningsnummer: **A-RP-1-U2-600-001** Revisjon: **B02**

Lokasjonsfig.:

Det som skal rives av E21 er markert med rød stiplet strek.
Det som skal rives av E61 er markert med grønn stiplet strek.
Det som skal rives av E41 er markert med lyseblå stiplet strek.
Det som skal beholdes er markert med heltrukken svart strek.

Rev.	Tekst	Rev.dato	Tegn.	Kontr.
B02	Arbeidstegning	01.09.23	MM	TM
B01	Konkurransegrunnlag	01.09.22	MM	TM

asplan viak

BERGEN KOMMUNE

Prosjekt:
Espeland VBA

Oppdragsgiver:
Bergen Kommune VA-etaten

Plan U2 Rørtunell

Oppdragsleder: Koordinatsystem: Målestokk:

Oppdragsnr.: 613898-02 Høydedatum: Arkformat: **A1**

Tegn. nr: **A-RP-1-U2-600-001** Rev. **B02**

Byggnr. Fag Type Sone Etg. Bygningsdelnr. Løpenr.

#Bikubeegenskaper:Oppdrag=613898-02;Revisjon=B02;Revisjonsdato=01.09.23;Revisjonskommentar=Arbeidstegning;Tittel=Plan U2 Rørtunell;Dokumentnavn=A-RP-1-U2-600-001#