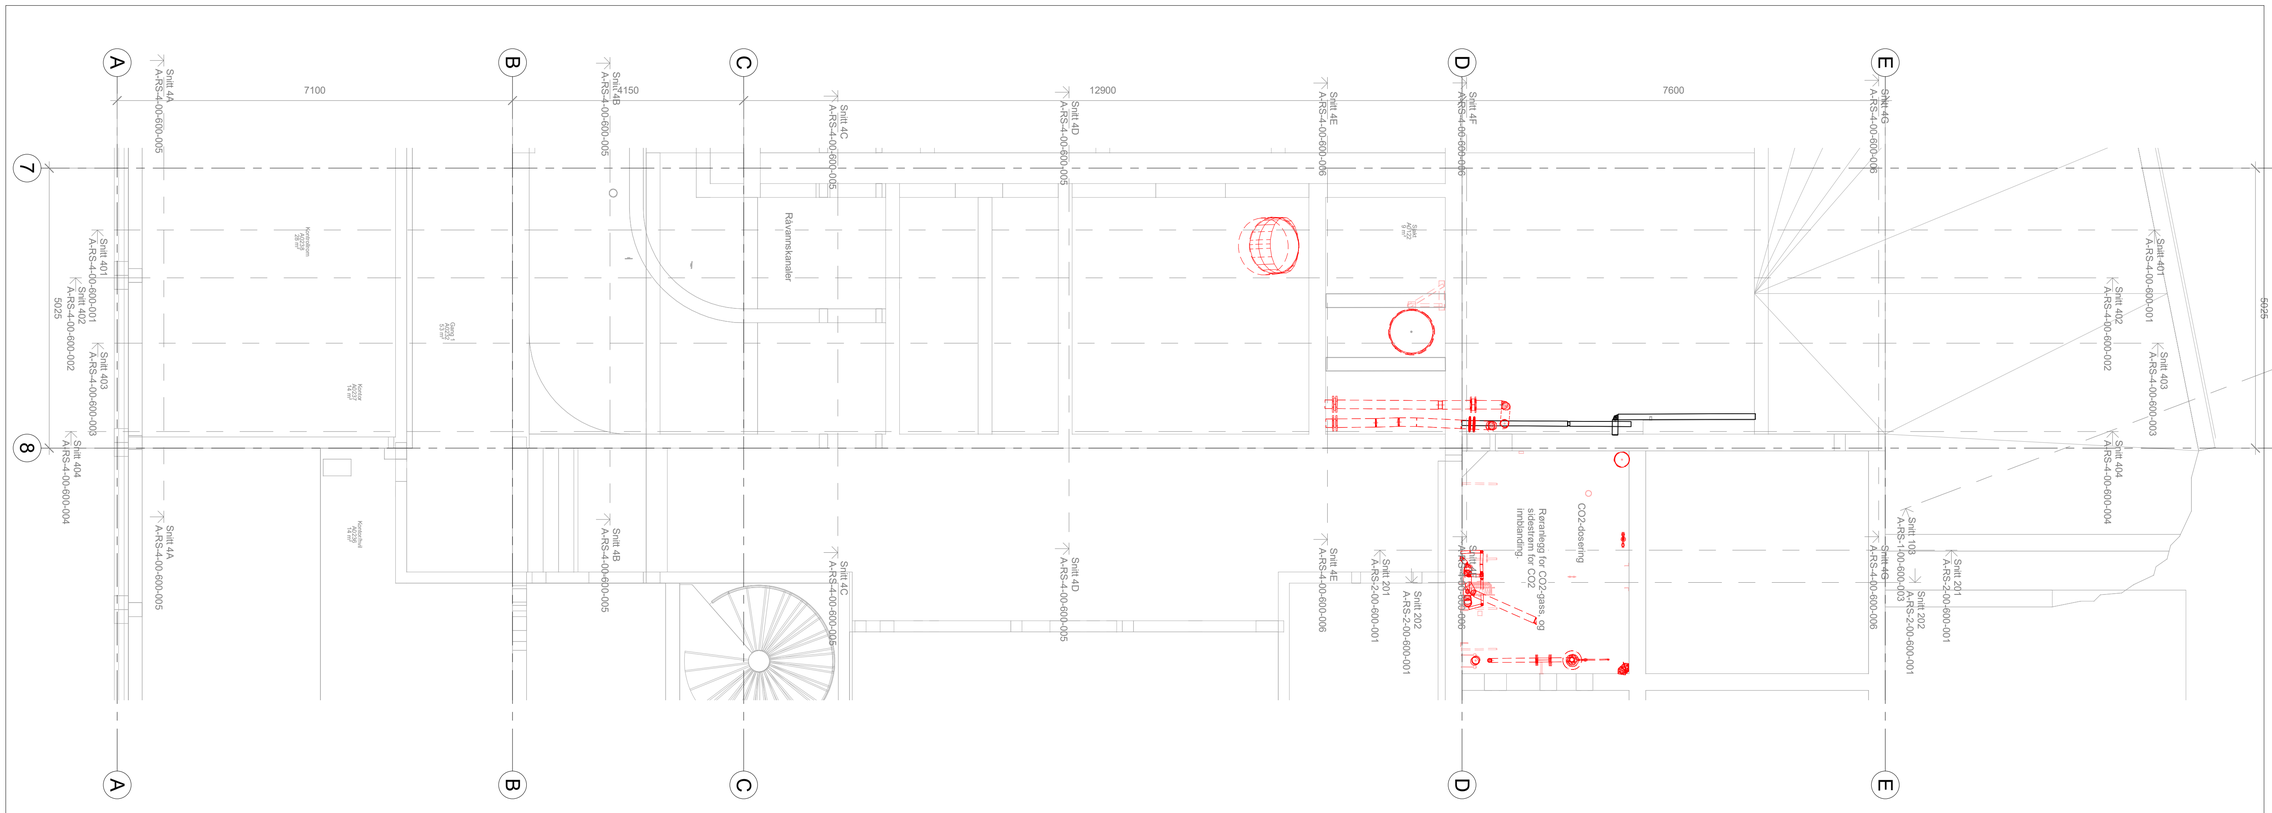
7
8
A
B
C
D
E
7100
4150
12900
7600
5625
Snitt 4A
A-RS-4-00-600-005
Snitt 4B
A-RS-4-00-600-005
Snitt 4C
A-RS-4-00-600-005
Snitt 4D
A-RS-4-00-600-005
Snitt 4E
A-RS-4-00-600-006
Snitt 4F
A-RS-4-00-600-006
Snitt 4G
A-RS-4-00-600-006
Snitt 401
A-RS-4-00-600-001
Snitt 402
A-RS-4-00-600-002
Snitt 403
A-RS-4-00-600-003
Snitt 404
A-RS-4-00-600-004
Snitt 103
A-RS-1-00-600-003
Snitt 10B
A-RS-1-00-600-003
Snitt 201
A-RS-2-00-600-001
Snitt 202
A-RS-2-00-600-001
Snitt 201
A-RS-2-00-600-001
Snitt 202
A-RS-2-00-600-001
Snitt 401
A-RS-4-00-600-001
Snitt 402
A-RS-4-00-600-002
5625
Snitt 403
A-RS-4-00-600-003
Snitt 404
A-RS-4-00-600-004
Snitt 4A
A-RS-4-00-600-005
Snitt 4B
A-RS-4-00-600-005
Snitt 4C
A-RS-4-00-600-005
Snitt 4D
A-RS-4-00-600-005
Snitt 4E
A-RS-4-00-600-006
Snitt 4F
A-RS-4-00-600-006
Snitt 4G
A-RS-4-00-600-006
Rømningsvei
Rømningsvei
Rømningsvei