#Bilkubeegenskaper:Oppdrag=613898-02;Revisjon=B02;Revisjonsdato=01.09.23;Revisjonskommentar=Arbeidstegning;Tittel=Plan U2 Rørkjeller;Dokumentnavn=A-RP-4-U2-600-001#

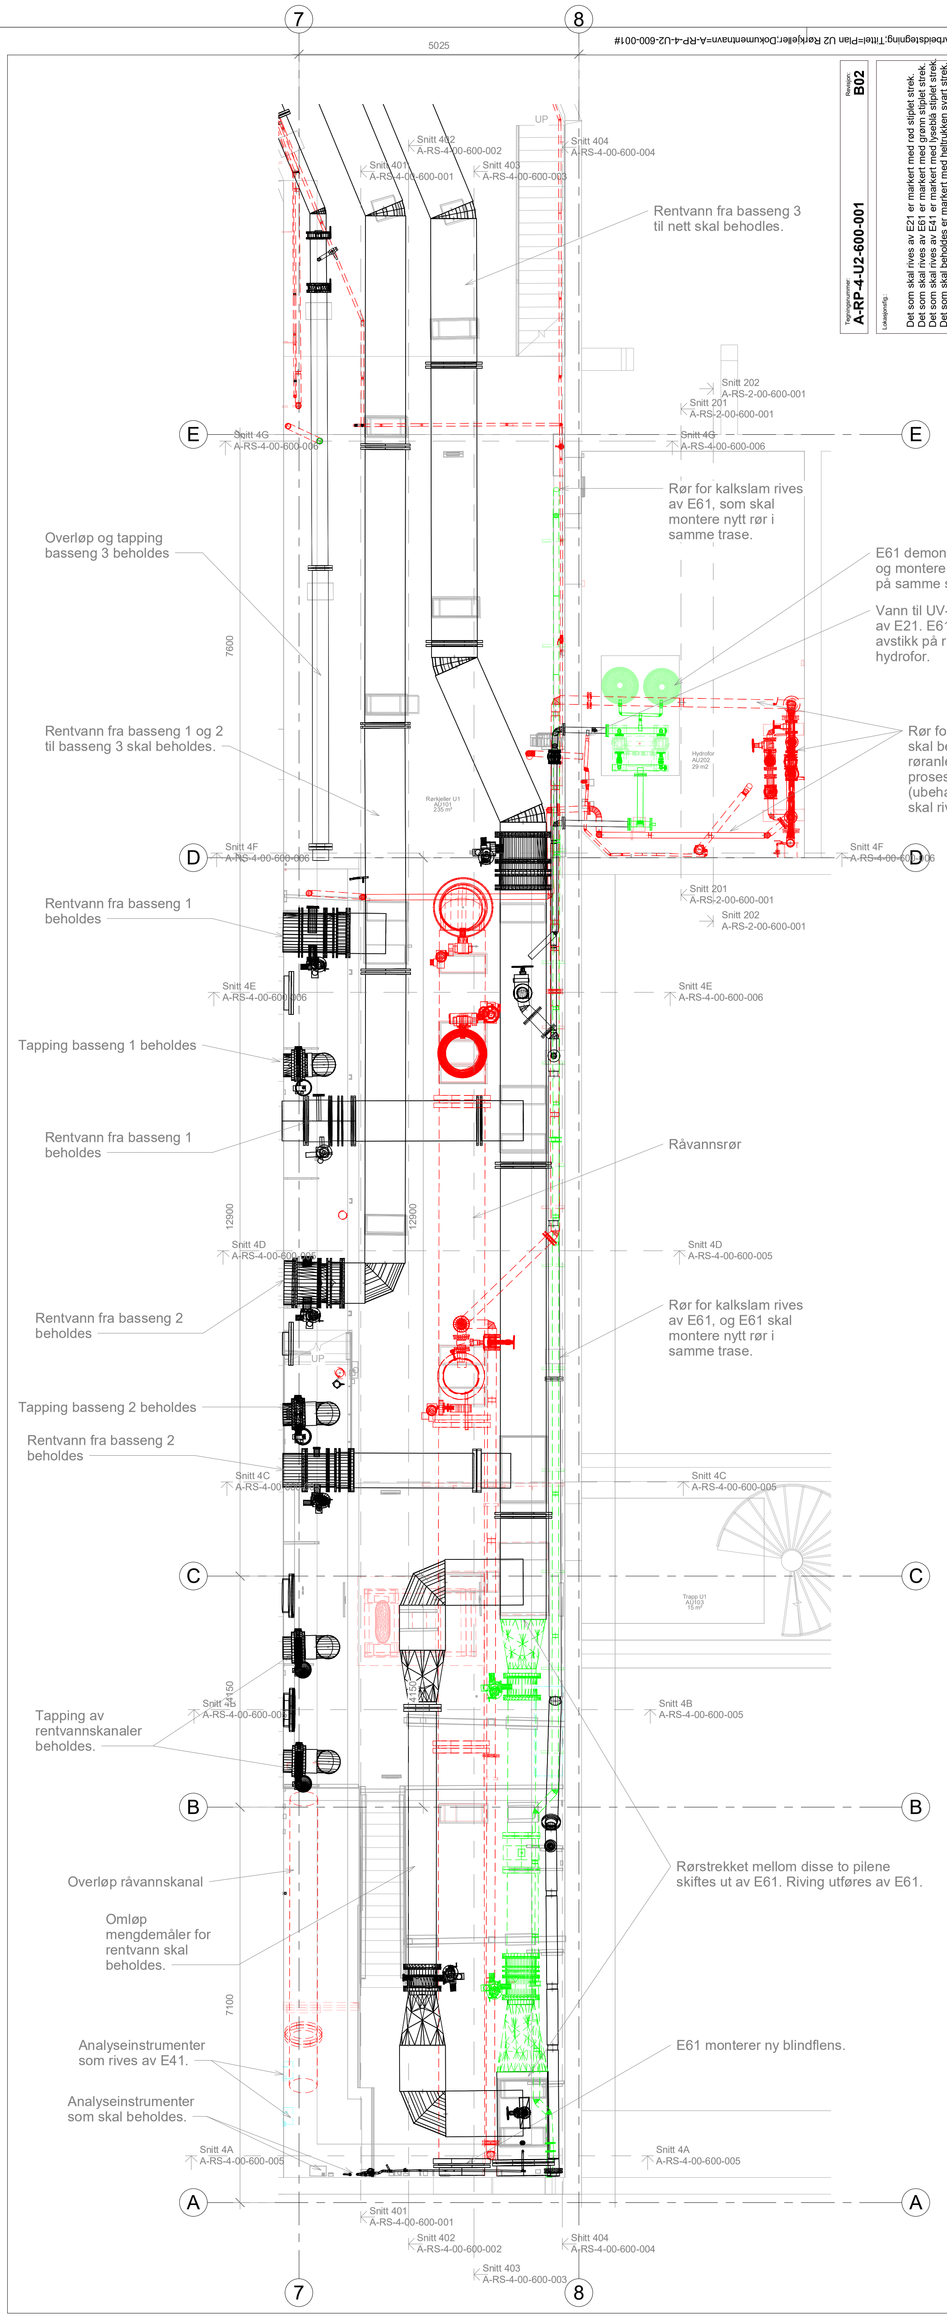

Tegningsnummer: **A-RP-4-U2-600-001**

Revisjon: **B02**

Lokasjonlig:

Det som skal rives av E21 er markert med rød stiplet strek.
Det som skal rives av E61 er markert med grønn stiplet strek.
Det som skal rives av E41 er markert med blå stiplet strek.
Det som skal beholdes er markert med heltrukken svart strek.

Rev.	Endringsbeskrivelse	Dato	Tegn.	Kontr.
B02	Arbeidstegning	01.09.23	KM	TM
B01	Utstedelsesgrunnlag	01.02.23	TM	TM

BERGEN KOMMUNE

asplan viak

Prosjekt: Espeland VBA

Oppdragsgiver: Bergen Kommune VA-etaten

Plan U2 Rørkjeller

Oppdragsleder: Koordinatsystem: Målestokk:

Oppdragsnr.: 613898-02 Høydesystem: Arkformat: A1

Tegn. nr. **A-RP-4-U2-600-001** Rev. **B02**

Tilgjen. - Fag - Type - Sone - Etg. - Utgivelsesnr. - Løpenr.