


Snitt 201
1 : 50

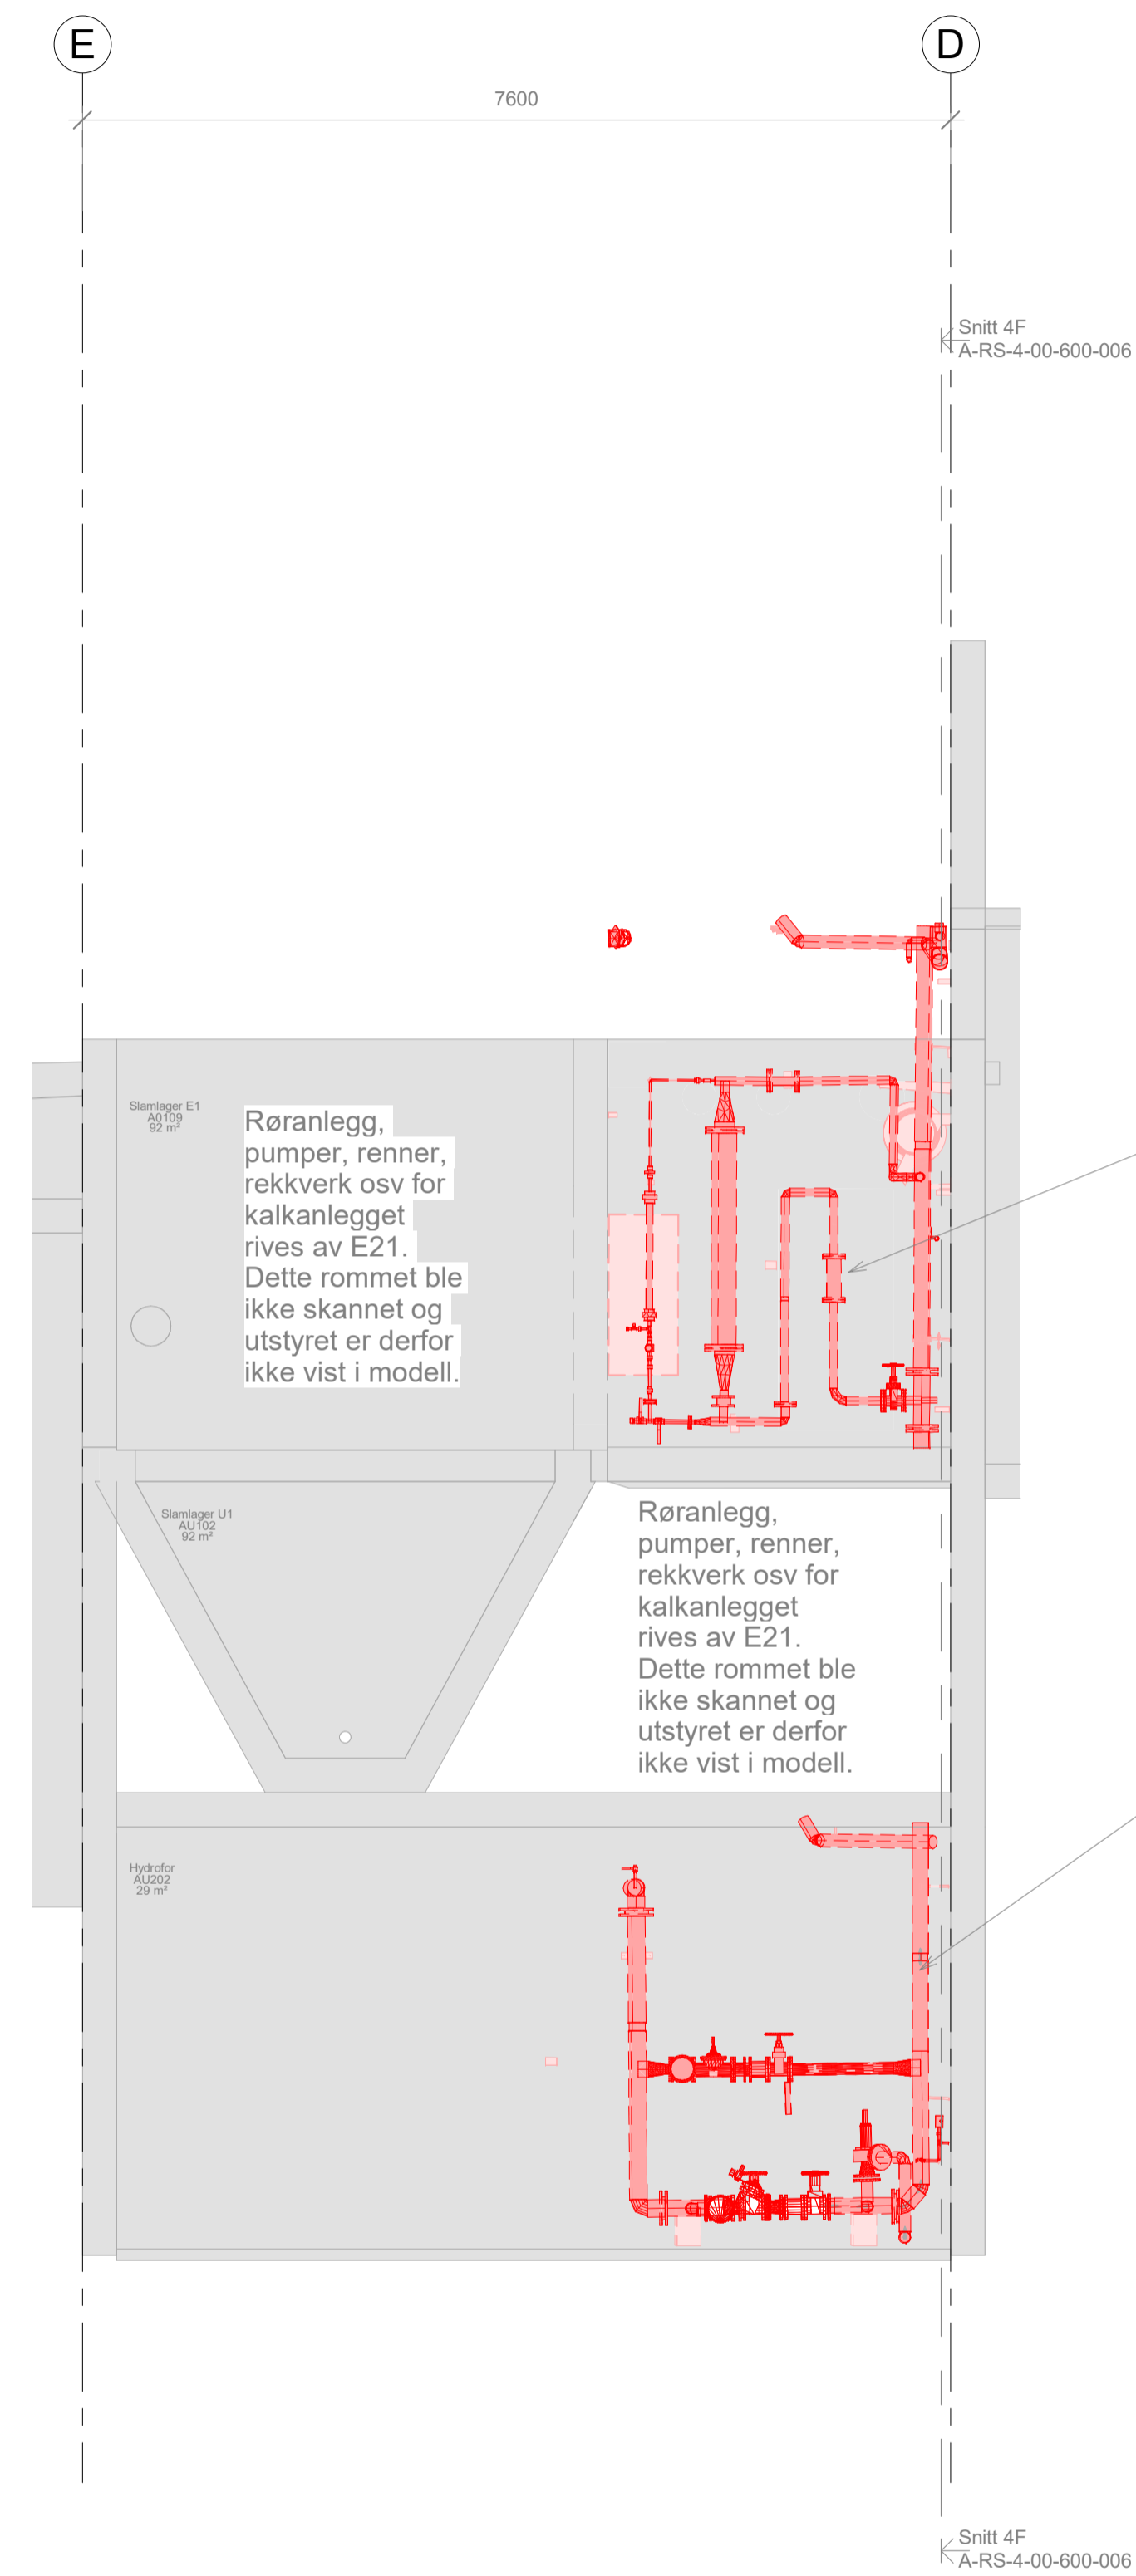

Snitt 202
1 : 50

Teikningsnummer: **A-RS-2-00-600-001** Revisjon: **B02**

Lokasjonsteg:
Det som skal rives av E21 er markert med rød stiplet strek.
Det som skal rives av E61 er markert med grønn stiplet strek.
Det som skal rives av E41 er markert med lyseblå stiplet strek.
Det som skal beholdes er markert med heltrukket svart strek.

| Rev. | Tekst | Rev dato | Tegn. | Kontroll |
|------|-----------------------|----------|-------|----------|
| B02 | Arbeidslagring | 01.09.23 | MM | TM |
| B01 | Konstruksjonsgrunnlag | 01.09.22 | MM | TM |

asplan viak BERGEN KOMMUNE
 Espeland VBA
 Bergen Kommune VA-etaten
Snitt 201 og 202

Oppdragsleder: 613898-02
 Koordinatssystem: A1
 Målestokk: A1
 Tegning nr: **A-RS-2-00-600-001**
 Rev: **B02**

#Bkuberegneskaper_Oppdrag=613898-02;Revisjon=B02;Revisjonsdato=01.09.23;Revisjonskommentar=Arbeidslagring;Tittel=Snitt 201 og 202;Dokumentnavn=A-RS-2-00-600-001#