


A 7100 B 4150 C 12900 D 7600 E

Snitt 4A A-RS-4-00-600-005 Snitt 3A A-RS-3-00-600-002 Snitt 4C A-RS-4-00-600-005 Snitt 4D A-RS-4-00-600-005 Snitt 4E A-RS-4-00-600-006 Snitt 4F A-RS-4-00-600-006 Snitt 4G A-RS-4-00-600-006

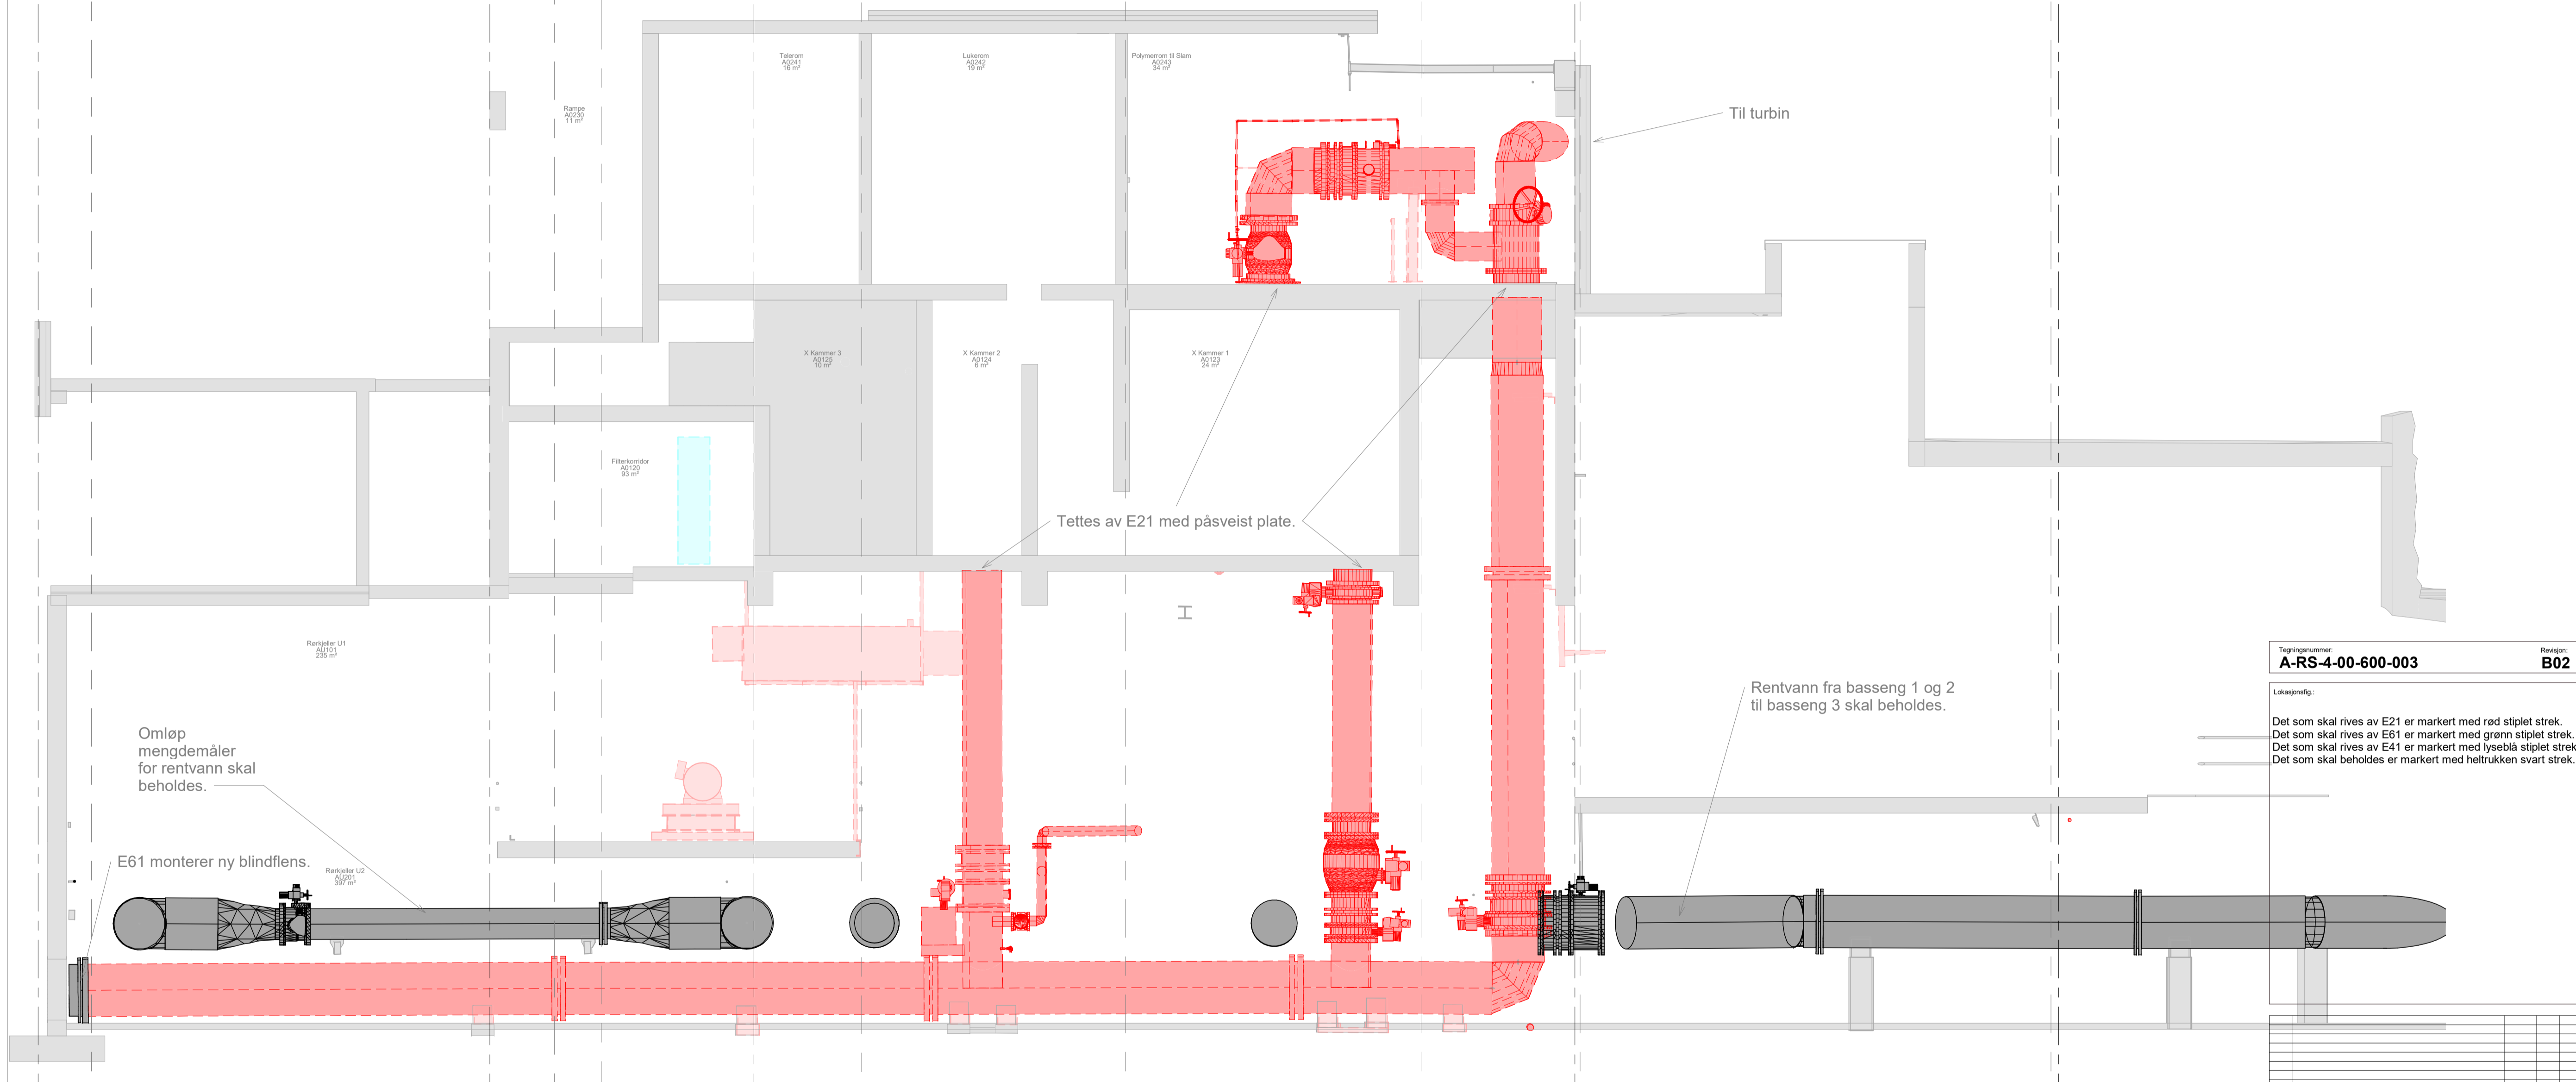

Snitt 4A A-RS-4-00-600-005 Snitt 4B A-RS-4-00-600-005 Snitt 4C A-RS-4-00-600-005 Snitt 4D A-RS-4-00-600-005 Snitt 4E A-RS-4-00-600-006 Snitt 4F A-RS-4-00-600-006 Snitt 4G A-RS-4-00-600-006

Snitt 3A A-RS-3-00-600-002

Teppingsnummer: **A-RS-4-00-600-003** Revisjon: **B02**

Løkasjonsfig:
 Det som skal rives av E21 er markert med rød stiplet strek.
 Det som skal rives av E61 er markert med grønn stiplet strek.
 Det som skal rives av E41 er markert med lyseblå stiplet strek.
 Det som skal beholdes er markert med heltrukket svart strek.

Rev.	Text	Rev. dato	Tepp.	Kontroll.
B02	Arbeidslagning	01.09.23	MM	TM
B01	Konstruksjonsgrunnlag	01.09.22	MM	TM

Espeland VBA
 Bergen Kommune VA-etaten

Snitt 403

Oppdragsleder: 613898-02
 Koordinatssystem:
 Målestokk:
 Oppdragsnr.: 613898-02
 Høydedatum:
 Arkformat: A1

Tepp. nr.: **A-RS-4-00-600-003** Rev: **B02**
 Byggn. Fag Type Sone Etg. Bygningstype. Løper.

#Bku:begeerreskaper,Oppdrag=613898-02;Revisjon=B02;Revisjonsdato=01.09.23;Revisjonskommentar=A;Arbeidslagning;Tittel=Snitt 403;Dokumentnavn=A-RS-4-00-600-003#