




Snitt 4A
1 : 50

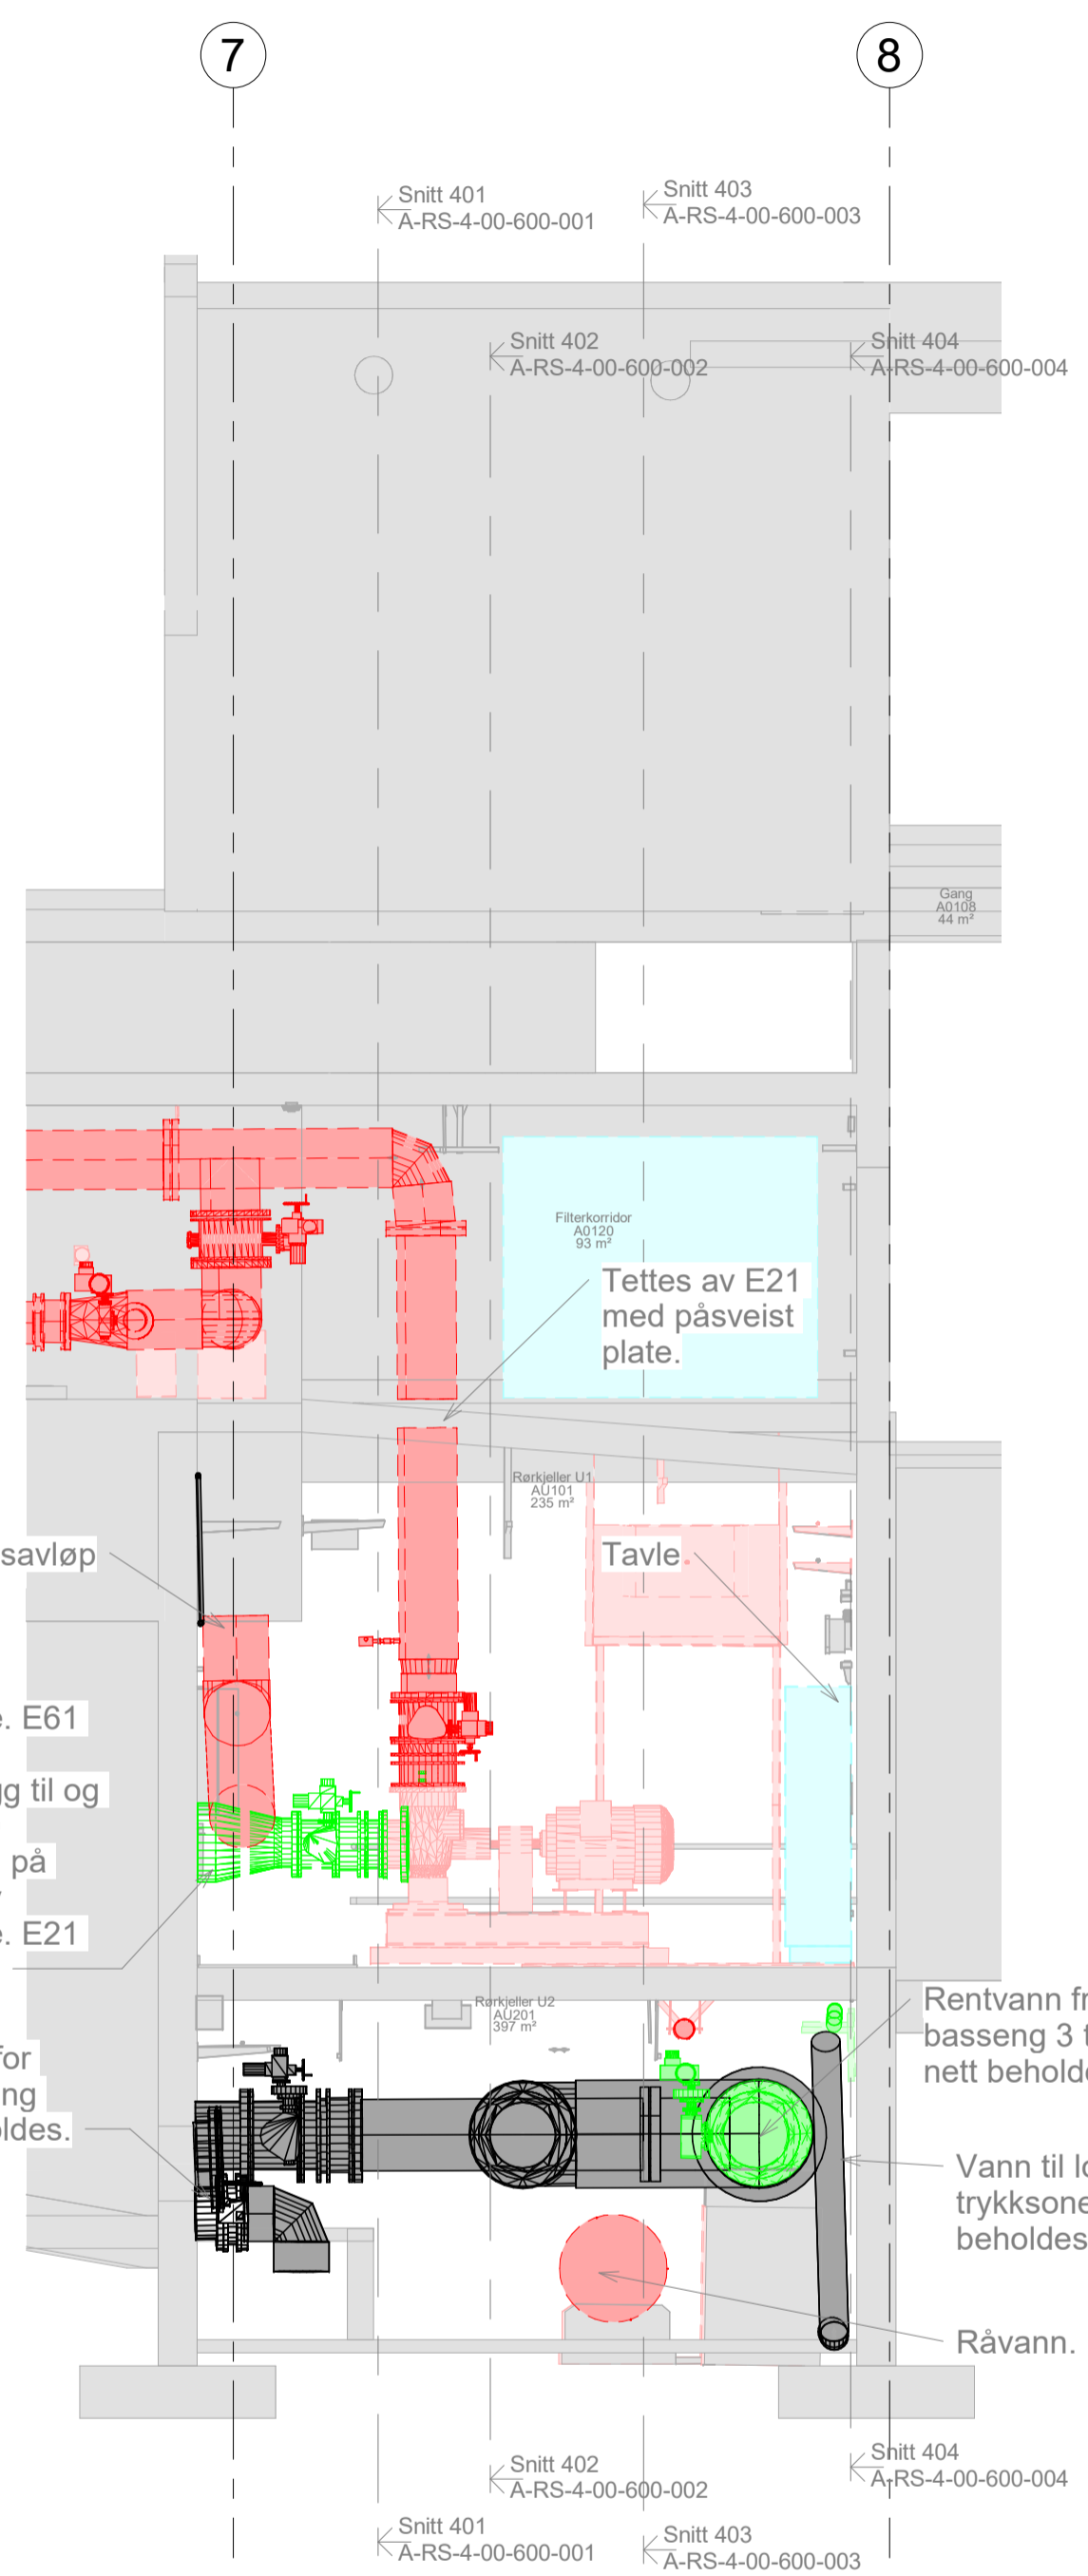

Snitt 4B
1 : 50

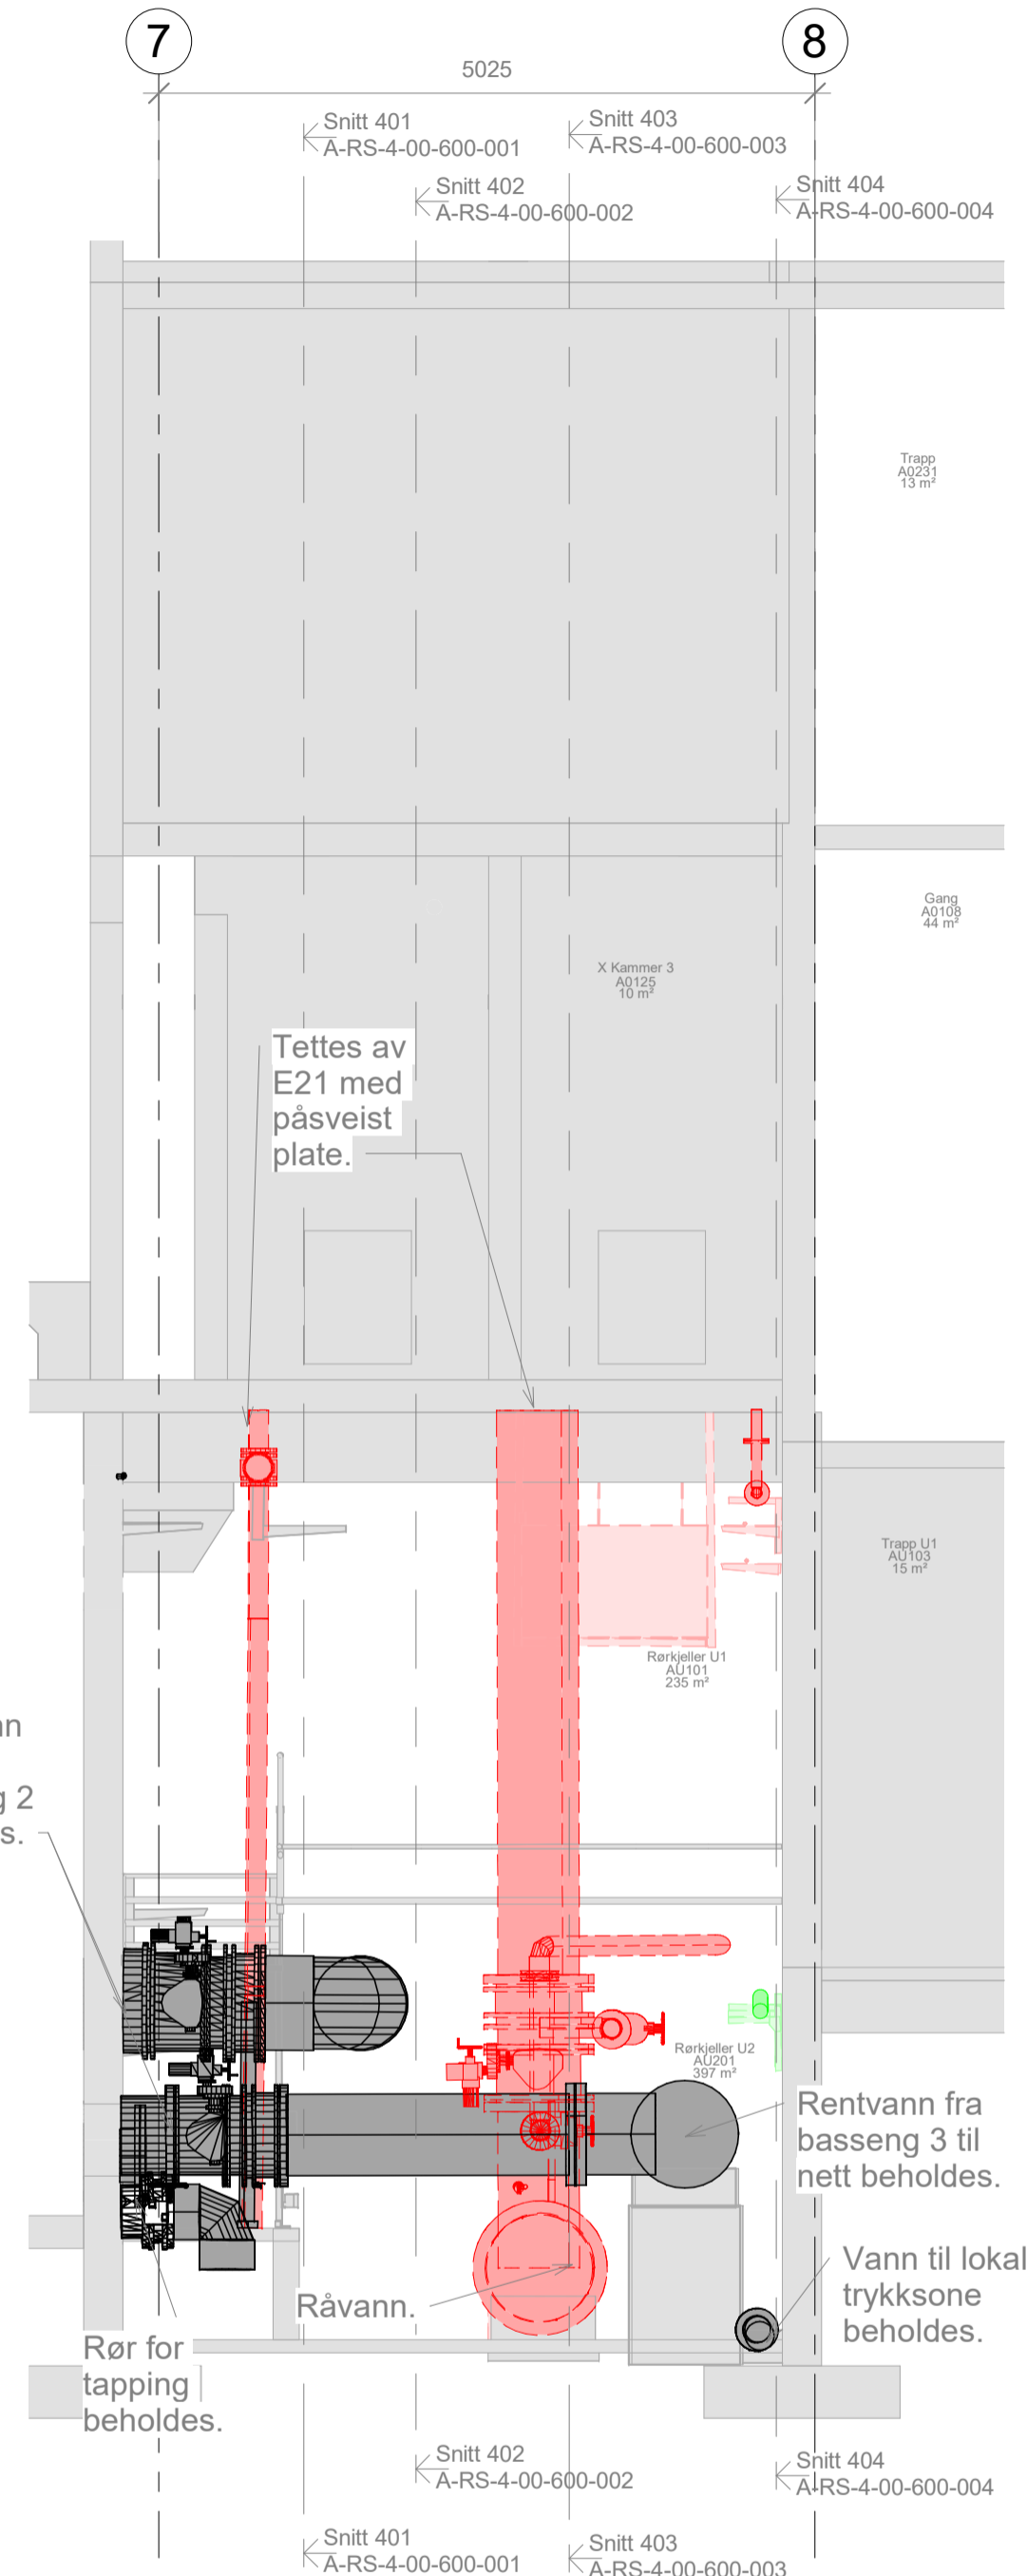

Snitt 4C
1 : 50

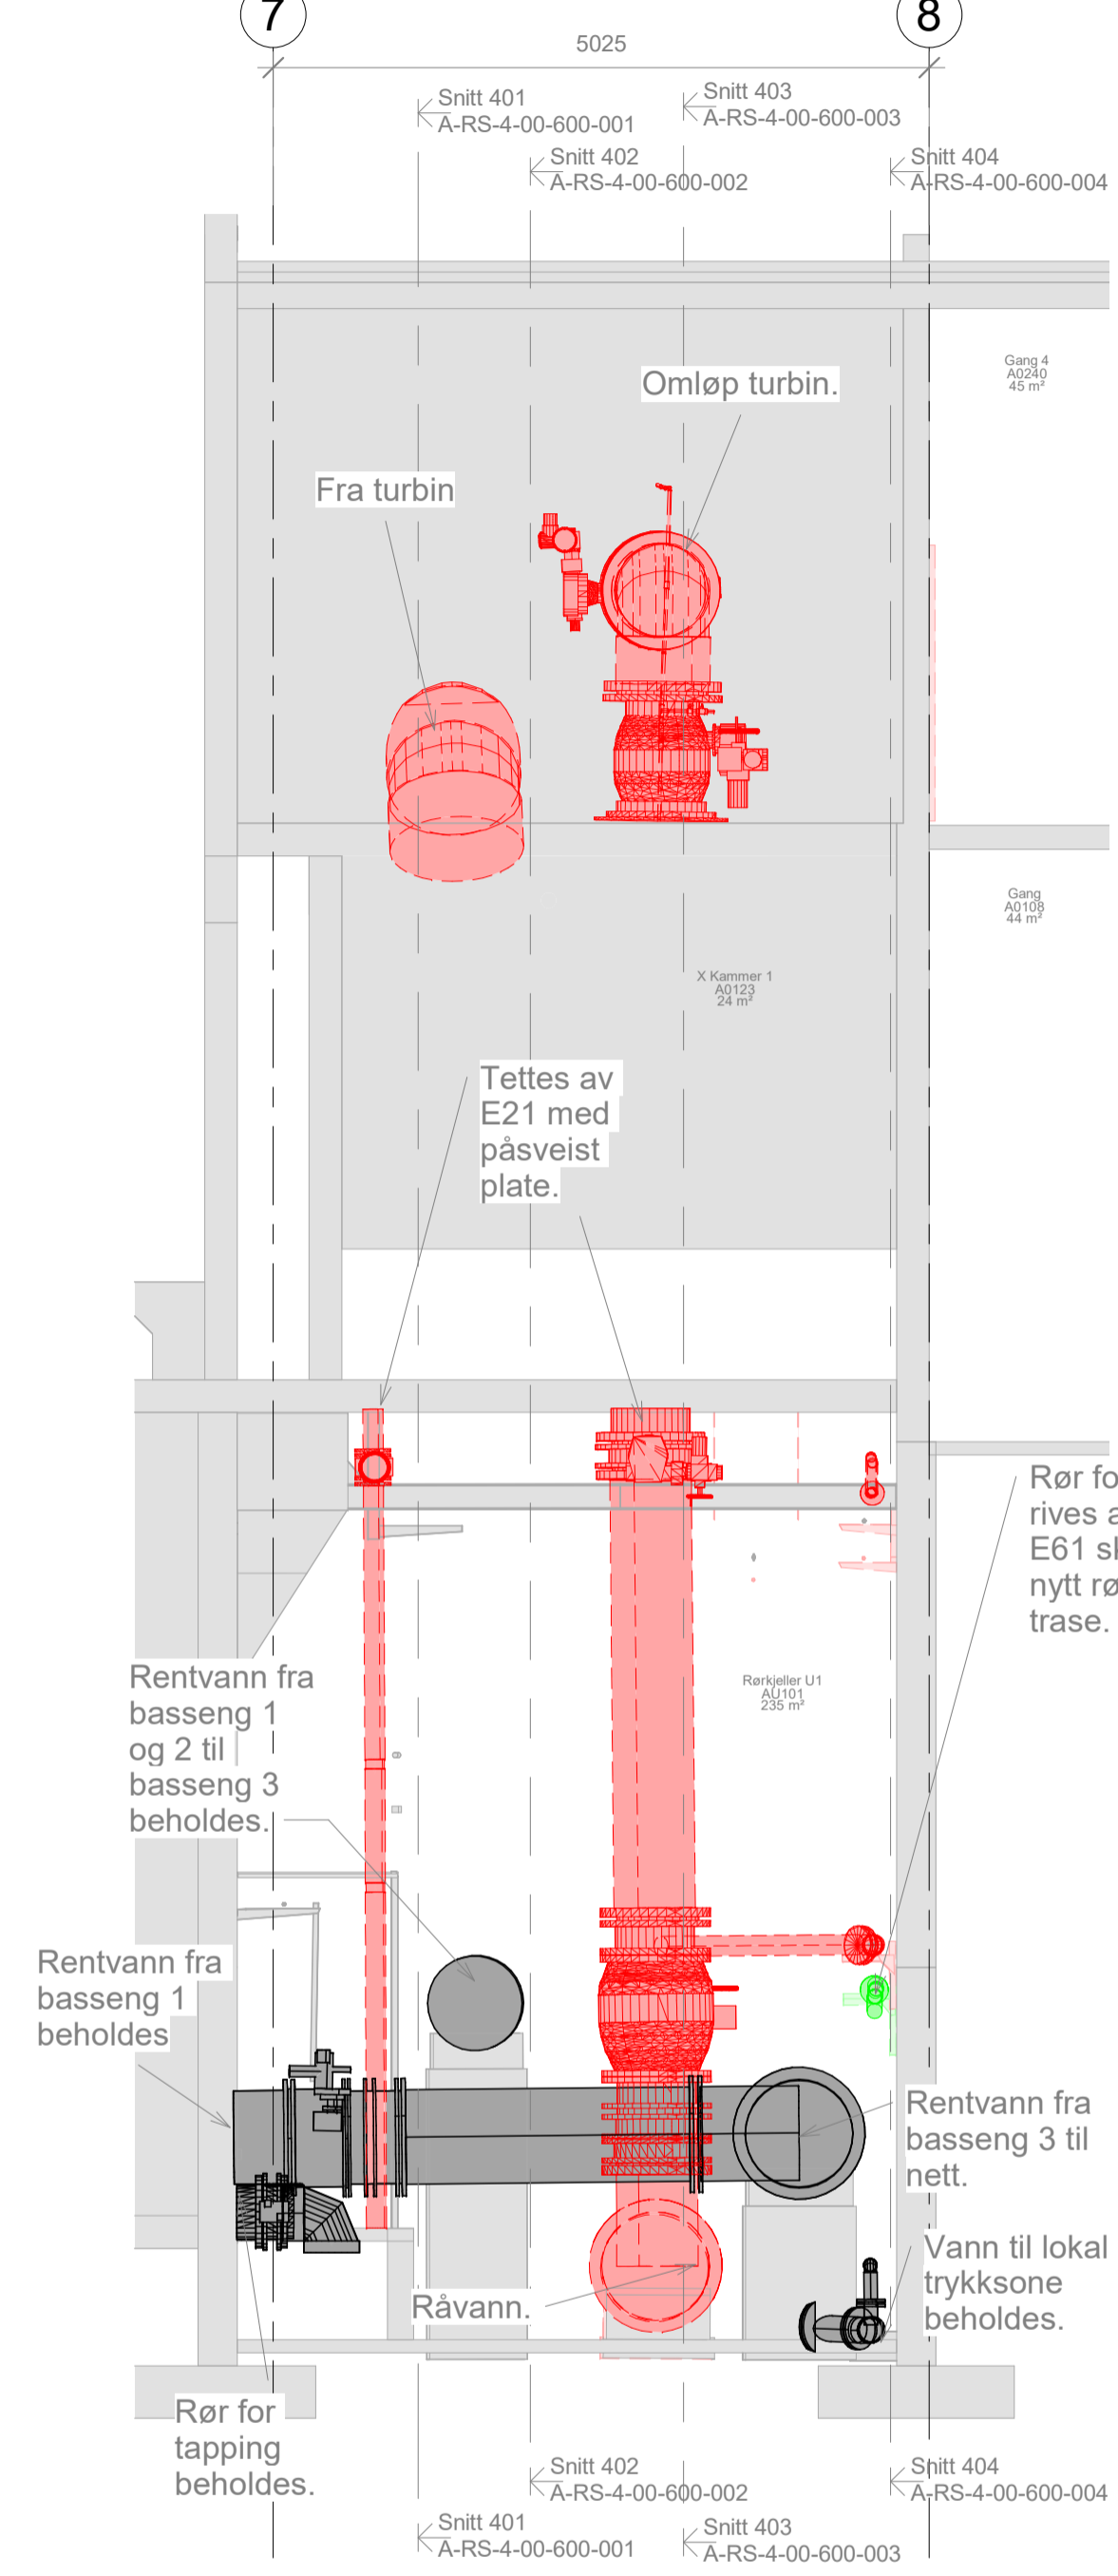

Snitt 4D
1 : 50

Prosjektnummer: **A-RS-4-00-600-005** Revisjon: **B02**

Løsningsnr:
Det som skal rives av E21 er markert med rød stiplet strek.
Det som skal rives av E61 er markert med grønn stiplet strek.
Det som skal rives av E41 er markert med lyseblå stiplet strek.
Det som skal beholdes er markert med heltrukket svart strek.

Rev.	Revisjon	Dato	MM	TM
B02	Arbeidsdrøining	01.09.23	MM	TM
B01	Konstruksjonsgrunnlag	01.09.22	MM	TM
Rev.	Tekst	Rev dato	Trag.	Kontr.



Prosjekt: **Espeland VBA**
Oppdragsgiver: **Bergen Kommune VA-etaten**

Snitt 40 til 4D

Oppdragsleder: Koordinatssystem: Målestokk:
Oppdragsnr.: 613898-02 Høydedatum: Arkivformat: **A1**

Tegn. nr.: **A-RS-4-00-600-005** Rev: **B02**
Tegn: Fag Type Sone Eg. Tegningsliste: Løpnr.

#Bkuberegneskaper_Oppdrag=013898-02;Revisjon=B02;Revisjonsdato=01.09.23;Revisjonskommentar=Arbeidsdrøining;Tittel=Snitt 40 til 4D;Dokumentnavn=A-RS-4-00-600-005#