


LEANG EN B3  
 INNSTØPING AV RØR UNDER KULVERT MELLOM B3 OG B7  
 Skisse betong og armering

# GH203

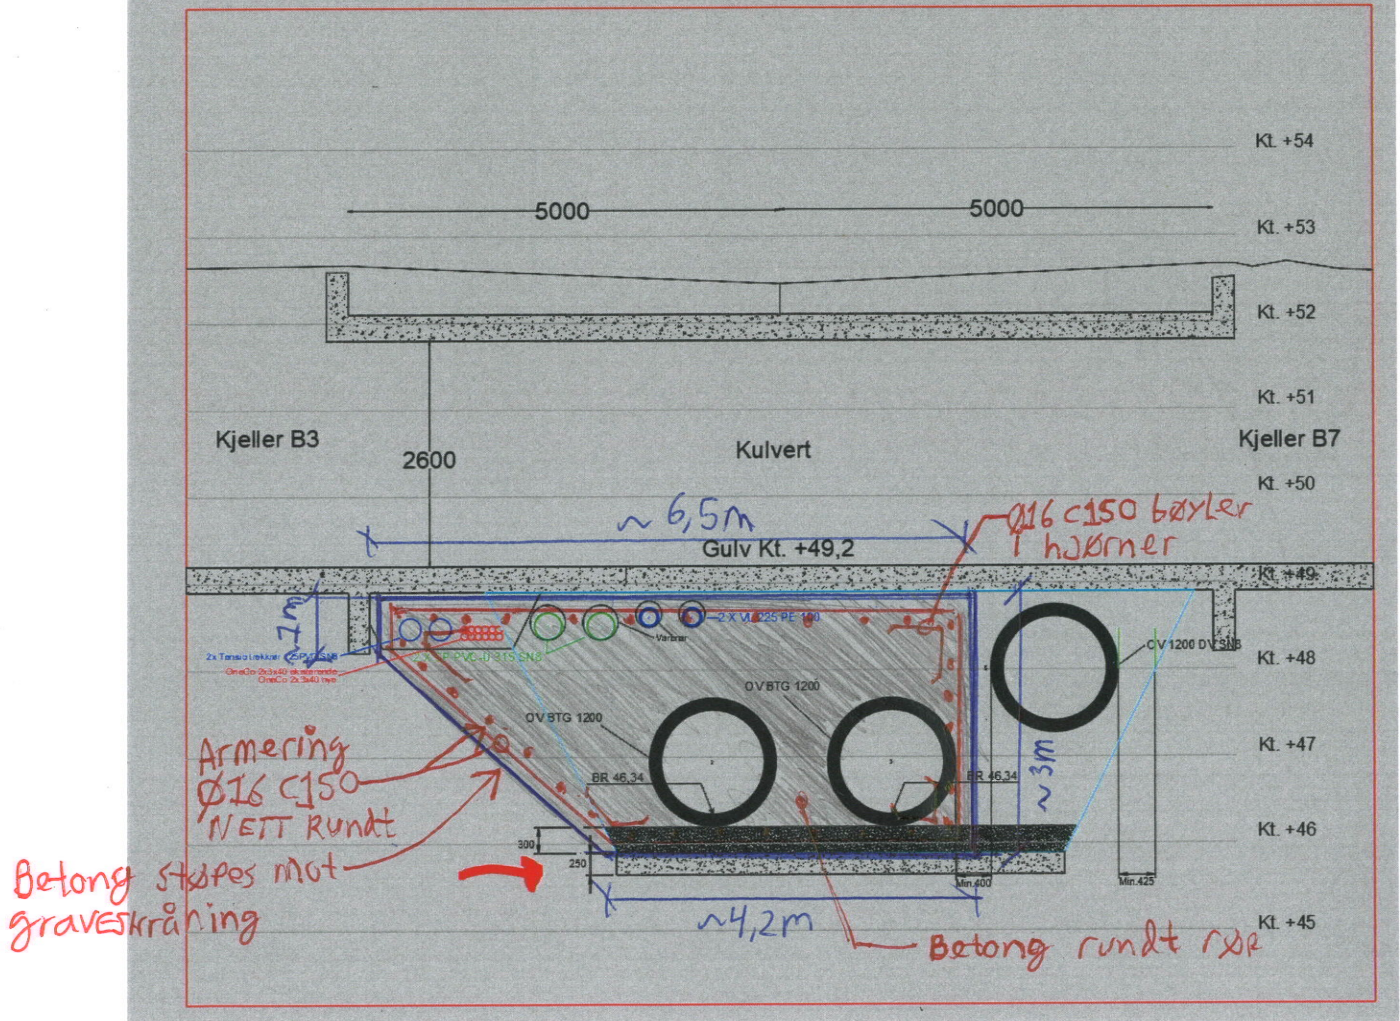

Betong: B30 M60

Eksponeeringsklasse XC2

Lengde: ca 8m

$$\text{Volum} \approx 4,2\text{m} \cdot 3\text{m} + 7\text{m} \cdot (6,5\text{m} - 4,2\text{m}) + \frac{1}{2} \cdot 2\text{m} \cdot (6,5\text{m} - 4,2\text{m}) = 17\text{m}^3/\text{m}$$

⇒ 136m<sup>3</sup> totalt

Armering

285 kg/m

⇒ 2280 kg totalt

OLinn 24.09.24

Ol Kyr 24.09.24

NORCONSULT Norge AS