


oppført i samsvar med tegningene.

Øvre Rendal 16/11-71

Kommuneteknikeren

Olle Heimstøl

Registrert den	16/12-70
J. nr.	131/600/70
Hedmark fylkesformannsgenemad	Hamar.

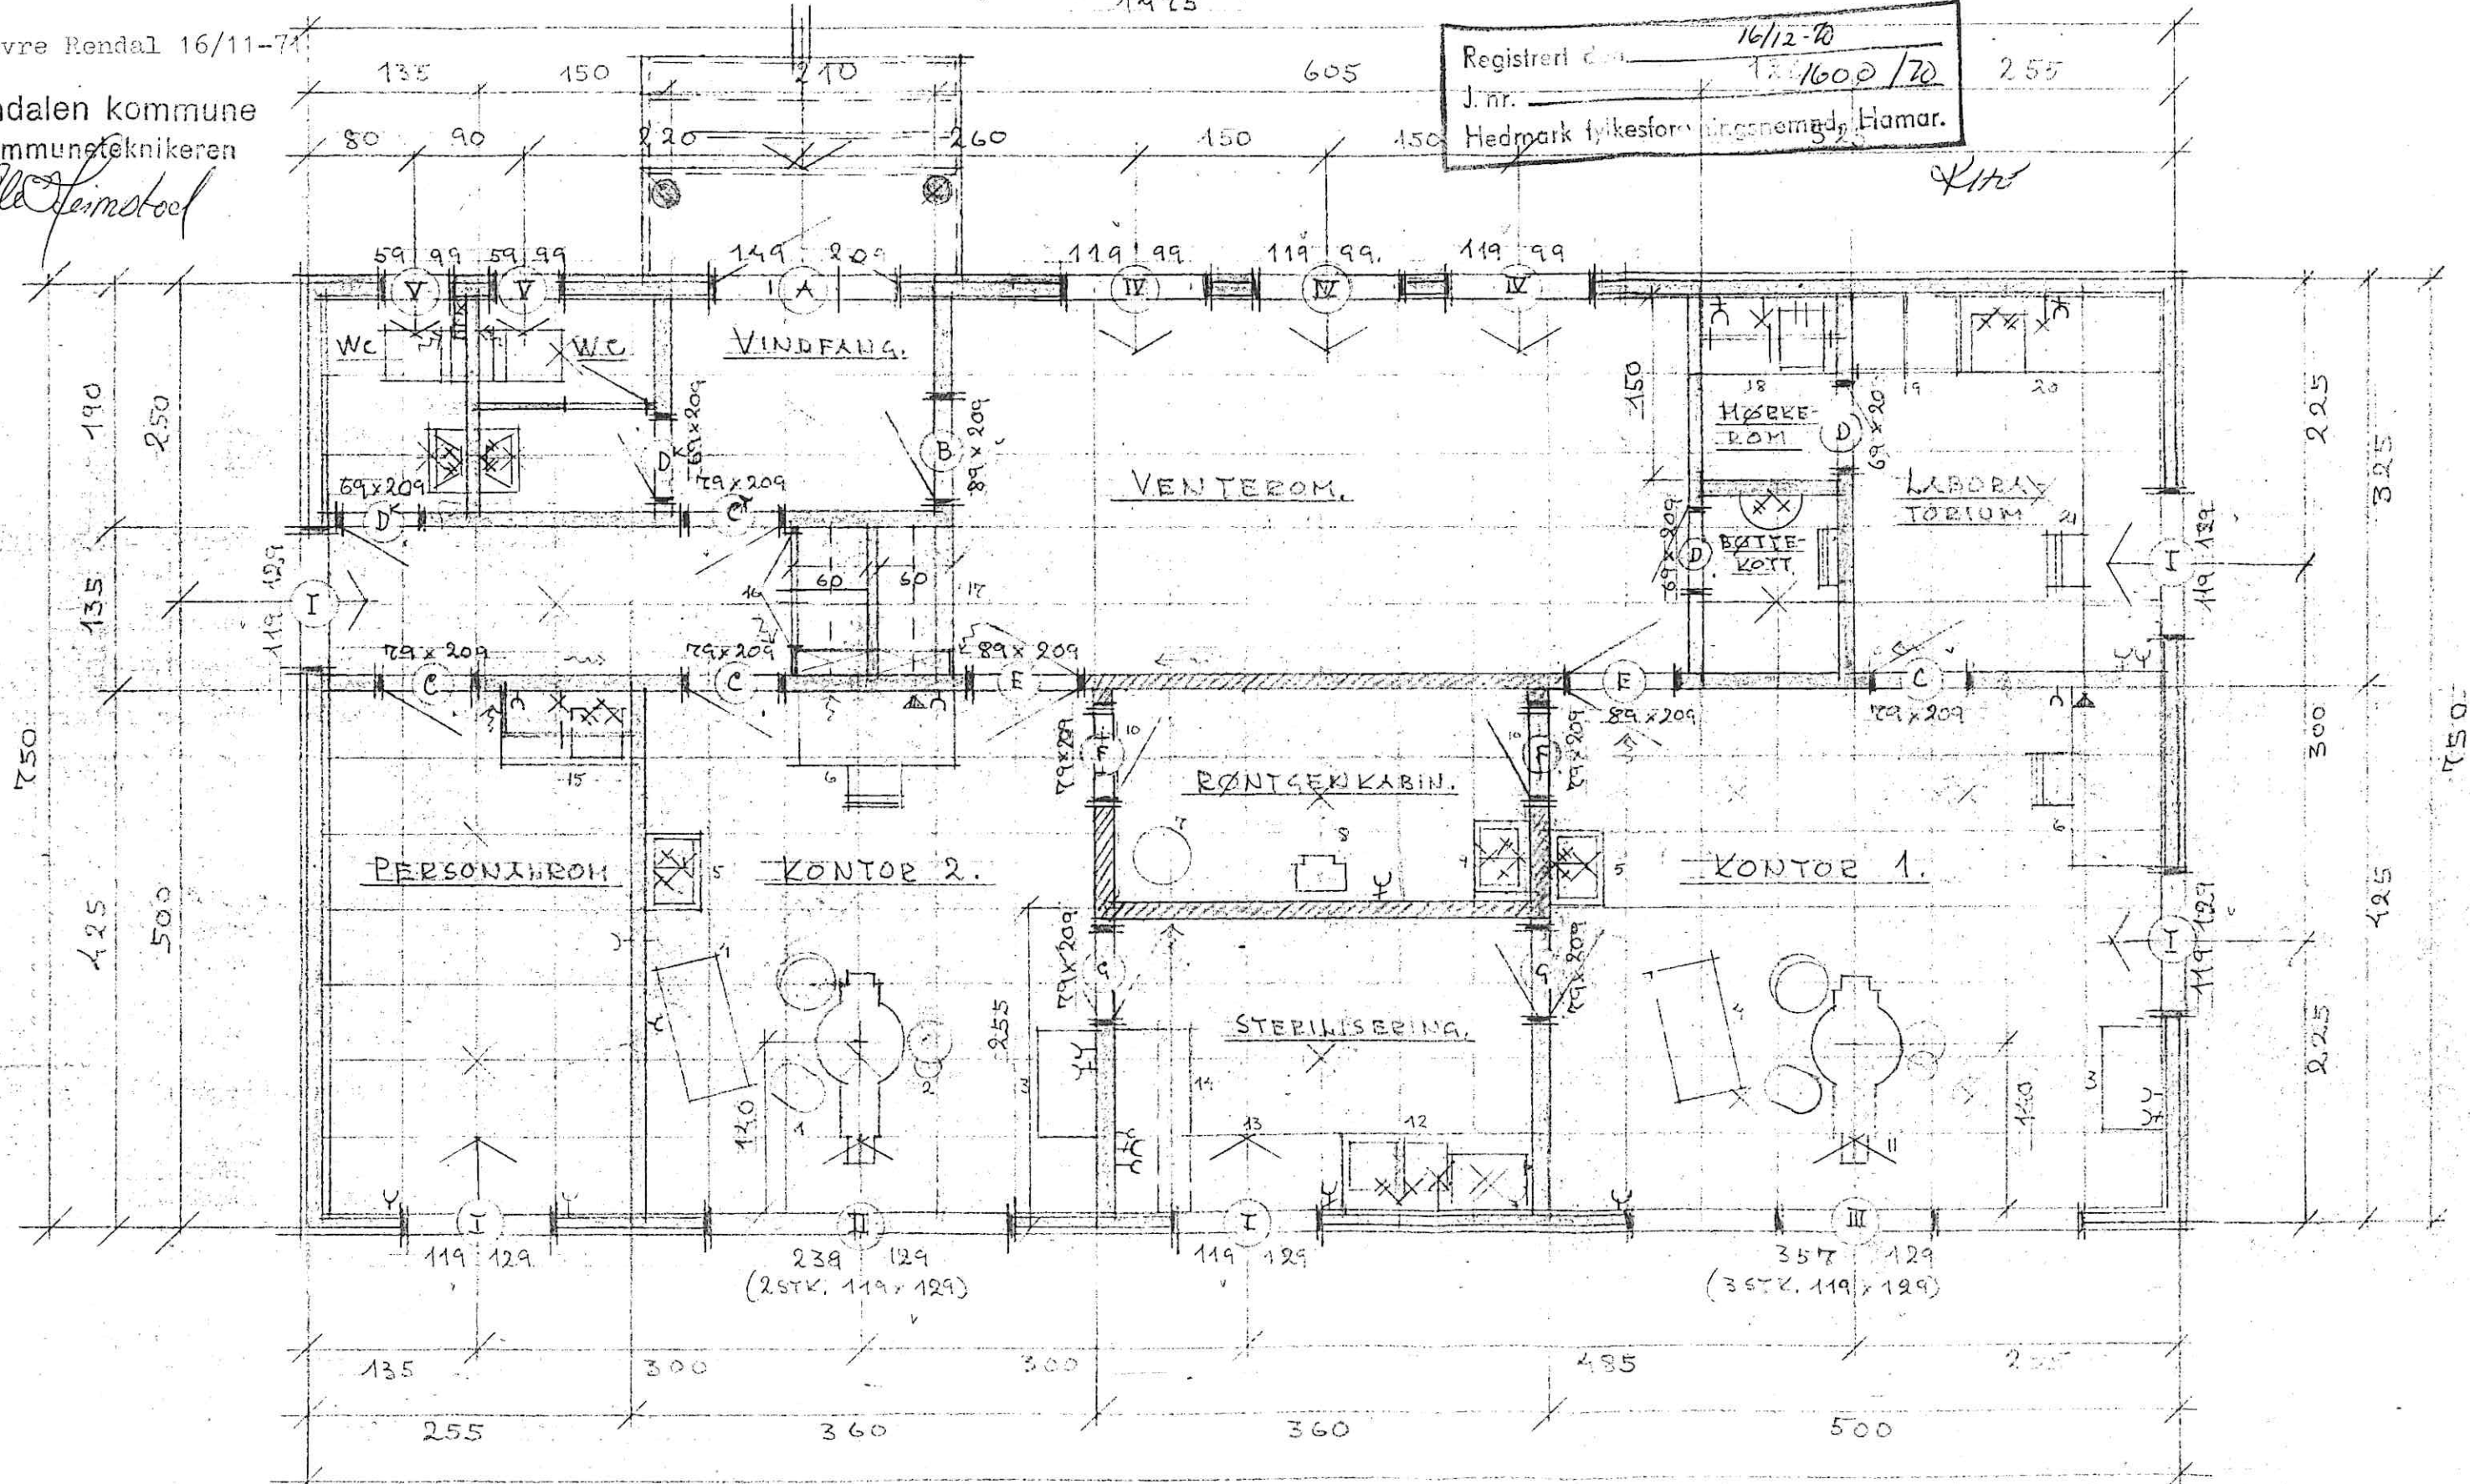

PLAN AV 1STE ETASJE.

 PLAN AV 1STE ETASJE.
 MÅL: 1/50.
 LÅNERNUM 15/12-61. 7/9-70.

