Eksisterende situasjon

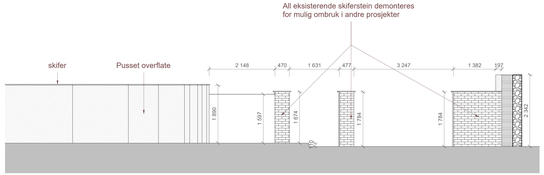

Oppriss fra nord Nordre Portal - Eksisterende situasjon

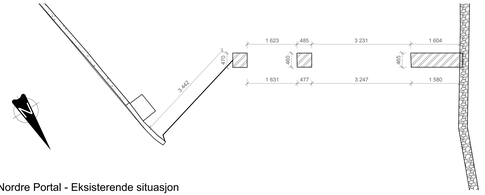

Plan Nordre Portal - Eksisterende situasjon

Eksisterende og ny situasjon

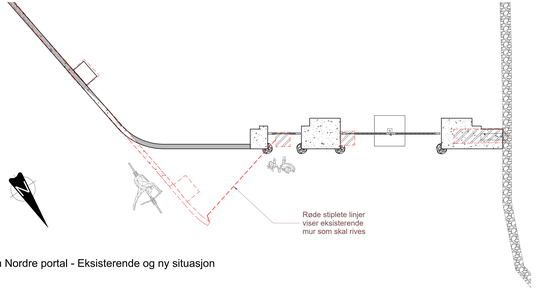

Plan Nordre portal - Eksisterende og ny situasjon

Ny situasjon

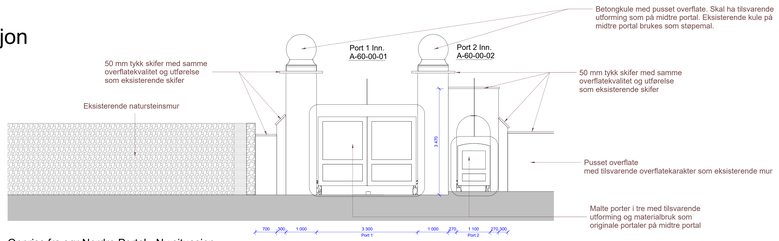

Oppriss fra sør Nordre Portal - Ny situasjon

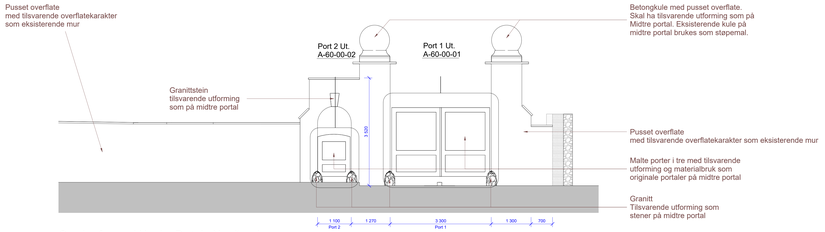

Oppriss fra nord Nordre Portal - Ny situasjon

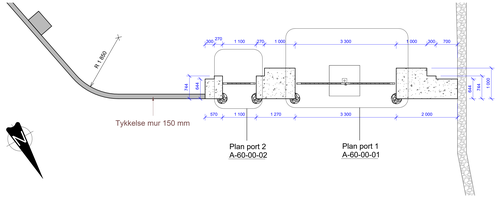

Plan Nordre Portal - Ny situasjon

Historisk foto fra 1917

Historisk foto fra 1917

Foto fra 2022

Nordre portal rekonstrueres basert på historiske fotos. Plasseringen av selve portalen blir der dagens port står. Overgang mellom ny portal og mur tilpasses siktlinjer mellom gående og syklende.

Rev.	Dato	Beskrivelse	Utarbeidet	Fagansvarlig	Godkjent
F01	2024-02-02	Anbudstegning	ajber	rolan	karkn

Dette dokumentet er utarbeidet av Norconsult AS som det er det oppdraget som foreligge nederfor. Oppdragsveileder tilhører Norconsult AS. Dokumentet må bare benyttes til det formål som oppdragsbeskrivelse, og må ikke kopieres eller gjøres tilgjengelig på annen måte eller i ytterre utstrekning enn formålet tilsier.

Akasia Kirke og Gravplass AS

Målestokk: (gjelder A1 ARKD) 1:50

Rehabilitering av mur Solheim gravplass
Nordre Portal
Gnr/Bnr:159/38
Fjøsangerveien 65A
ANBUDSTEGNING

Norconsult

Oppdragsnummer	Tegningsnummer	Revisjon
52204156	A-10-00-02	F01