


X:\nonoppdrag\Bergens\220402204156\BIM\VA - Tiltak\Gjeldende tegning_8_recover.dwg - MagTot - Plottet: 2024-06-25, 10:49:11 - LAYOUT = Ved driftsbygg - XREF = Eksisterende VA_2D_2024-04-23_ibm_driftsbygg_Planlagt VA - VERSJON 5 - FERDIG, Planlagt VA - VERSJON 4 - FERDIG, Planlagt VA - VERSJON 4 - UFERDIG, Planlagt VA - Versjon 3 - Tykk, planlagt VA - Versjon 3 - Tykk, planlagt VA - Versjon 2, planlagt VA - Eksisterende VA_2D_01_03_IKKE_OPPDATERT_ML_UTGAR, Kartgrunnlag\NTM5

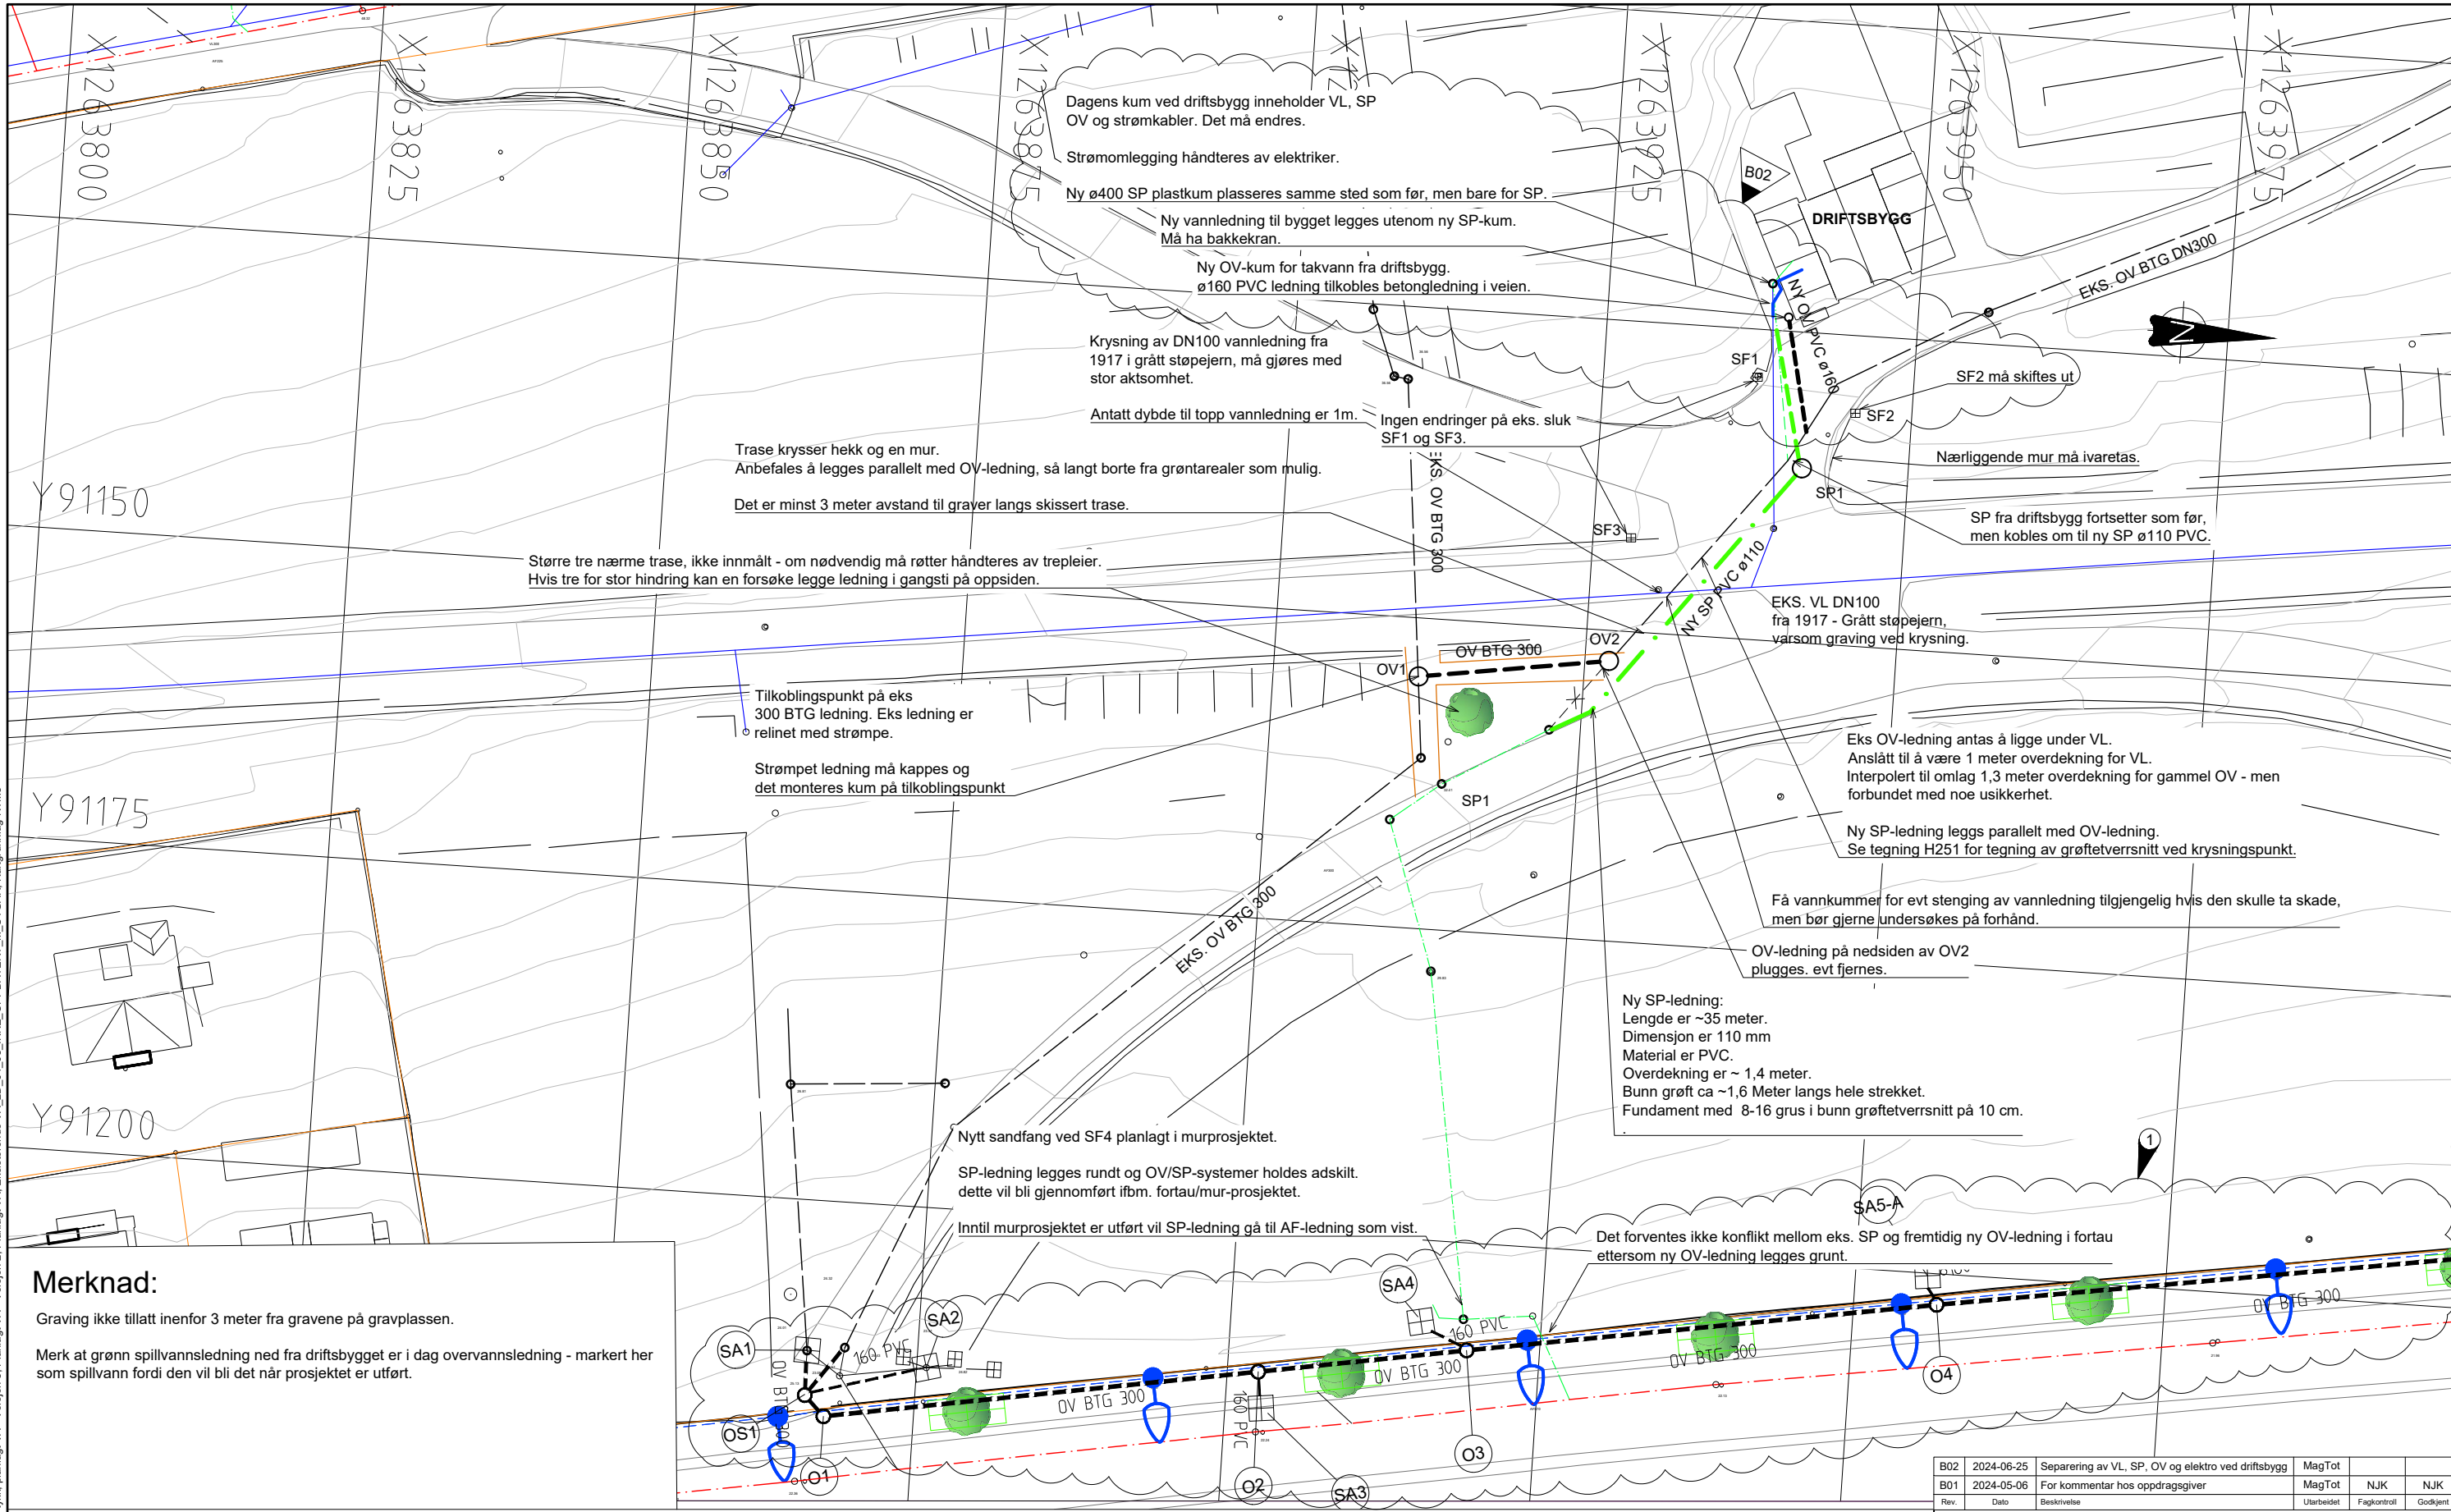

Merknad:

Graving ikke tillatt innenfor 3 meter fra gravene på gravplassen.
Merk at grønn spillvannsledning ned fra driftsbygget er i dag overvannsledning - markert her som spillvann fordi den vil bli det når prosjektet er utført.

Tegnforklaring	Eksisterende	Planlagt	Utgår
Vannledning	—	—	
Avløp felles	- - - - -		
Spillvannsledning	- · - · - ·		
Overvannsledning	- - - - -	- - - - -	*

	Eksisterende	Planlagt
Kum	○	○
Sandfang/sluk	⊞	⊞

1 Dette angår et annet prosjekt med ny overvannsledning i fortau ved mur langs Solheim gravplass. Dette er ikke relevant for "SP-fra driftsbygg"-prosjektet og inkluderes her bare for å illustrere helheten i dette tiltaket, men kan i hovedsak ignoreres.

Rev.	Dato	Beskrivelse	Utarbeidet	Fagkontroll	Godkjent
B02	2024-06-25	Separering av VL, SP, OV og elektro ved driftsbygg	MagTot		
B01	2024-05-06	For kommentar hos oppdragsgiver	MagTot	NJK	NJK

Dette dokumentet er utarbeidet av Norconsult AS som del av det oppdraget som fremgår nedenfor. Opphavsretten tilhører Norconsult AS. Dokumentet må bare benyttes til det formål som oppdragsavtalen beskriver, og må ikke kopieres eller gjøres tilgjengelig på annen måte eller i større utstrækning enn formålet tilsier.

Bergen Vann			Målestokk (gjelder A1)
			1:250
Solheim gravplass - SP fra driftsbygg			
Oversiktstegning			
Separering av spillvann og overvann ved driftsbygg			
Norconsult	Oppdragsnummer	Tegningsnummer	Revisjon
	52209991	H250	B02