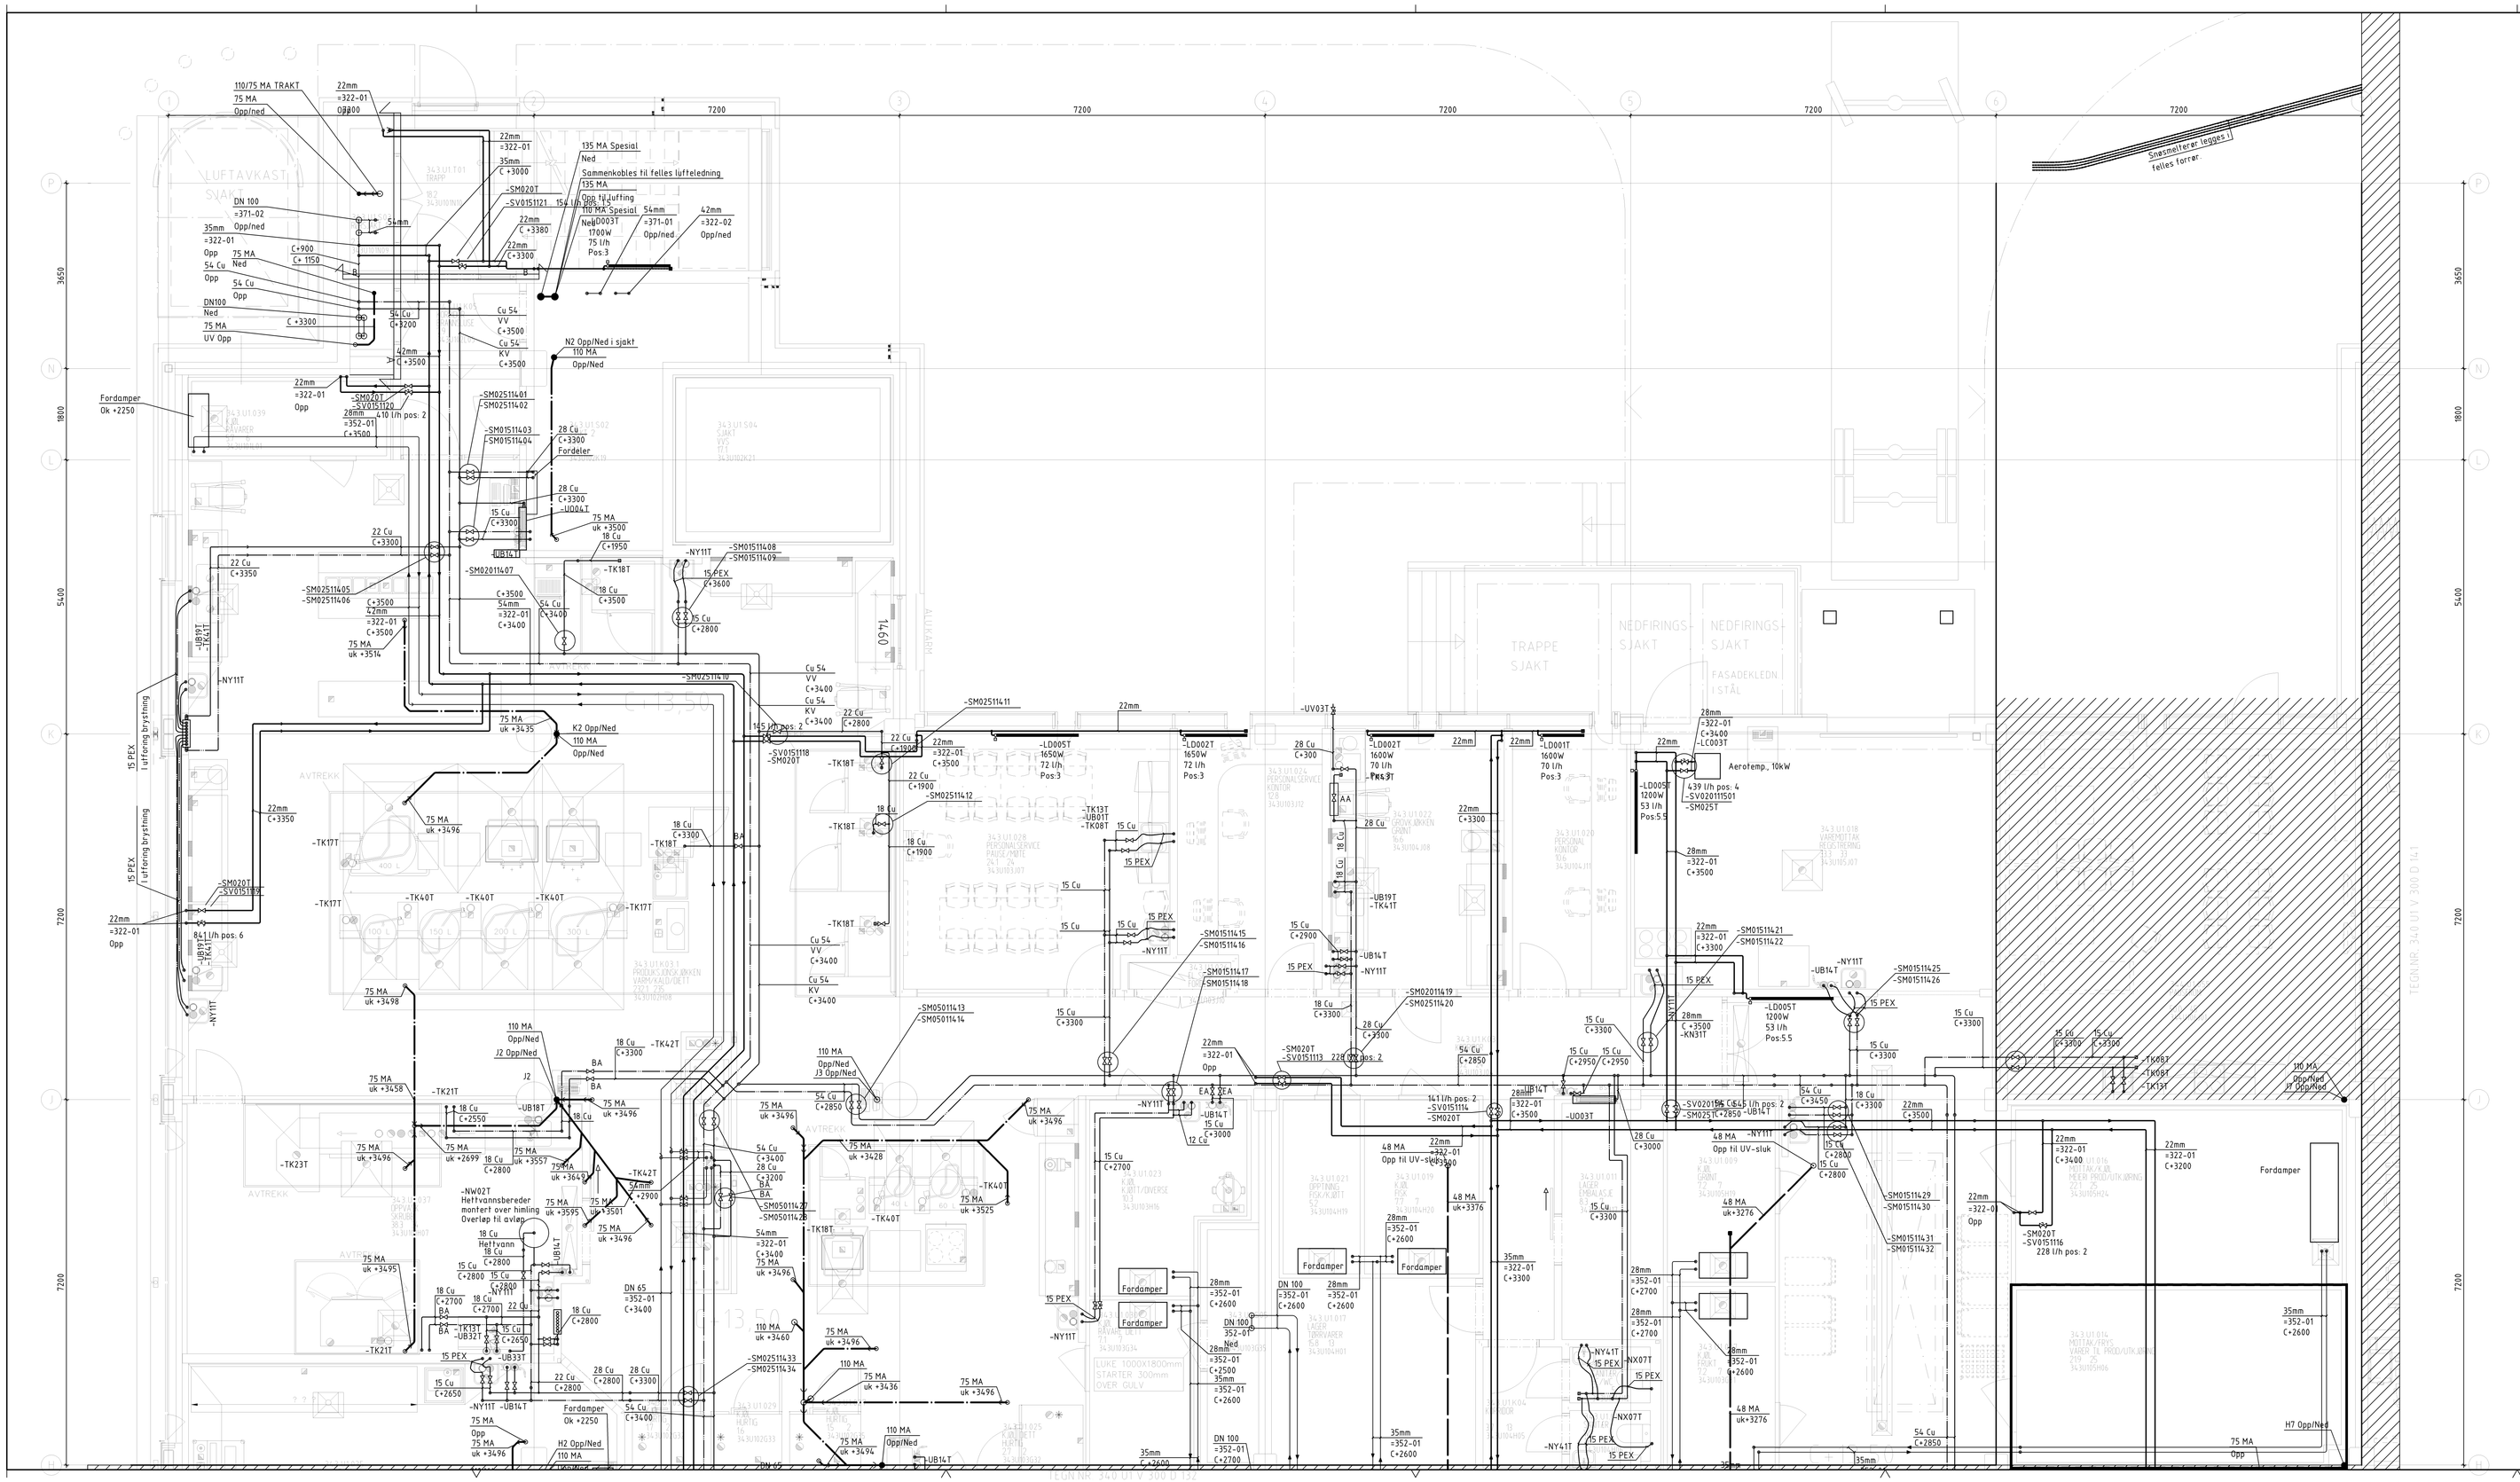


## MERKNADER

RØRDIMENSJONER SANITÆR RØR-I-RØR (RIR):

| | |
|---|---|
| Klosett | 15mm PEX |
| Servanter i små WC rom ($Z_{m_1}$) | 15mm PEX |
| Vegg- og benkbatteri | 15mm PEX |
| Vaskemaskiner | 15mm PEX |
| Dekon./instrumentvaskemaskin | 15mm PEX |
| Ismaskin | 15mm PEX |
| Oppvaskmaskiner | 15mm PEX |
| Div. dispensere, kaffetraktere, tappeventiler etc. | 8mm PEX |
| Badekar | 22mm PEX |

For komplett ventiloversikt kjøling kjøkken, se skjema 34000V5601040

- koter i kjøkken og sterilsentral refereres til f.g. +13.50

## HENVISNINGER

Tilkn. av utstyr entreprise 020-3010, kfr. underlag fra leverandør.

| | | | |
|---|---|---|---|
| AA–D | 02.11.09 | JoSe | SOM BYGGET |
| 09–B | 29.09.09 | JoSe | EA320 |
| 08–B | 08.05.09 | JoSe | INNTEGNET UTVENDIGE SNØSMELTEKURSER |
| 07–B | 12.02.09 | JoSe | INNTEGNET NYE TAKSLUK - KFR. BEST. NCC |
| 06–B | 05.09.08 | JoSe | MERKING |
| 05–B | 20.06.08 | JoSe | MERKET VENTILER |
| 04–B | 01.10.07 | Jose | EGEN SPRINKLERTEGN, REV. KJØLEKURS, SERV, TILBAKESLAGSSIKRING |
| 03–B | 20.04.07 | JoSe | ARBEIDSTEGNING |
| 02–D | 15.03.07 | JoSe | REVIDERT FORELØPIG ARBEIDSTEGNINGER FOR TFK OG EGJ |
| 01–D | 31.01.07 | KH | MIDLERTIDIG ARBEIDSTEGNING FOR TFK OG EGJ |

TEGNINGSNUMMER/FILREFERANSE (BENYTTES VED ELEKTRONISK OVERFØRING AV TEGNINGER)

| | | | | | |
|---|---|---|---|---|---|
| ☐ PLANTEGNING ENTREPRISE | ☐ SNITT | ☐ DETALJ | ☐ ENDRET ENTREPRISE | ☐ SNITT | ☐ DETALJ |

PROSJEKT FOR NYTT UNIVERSITETSSYKEHUS I TRONDHEIM

PROSJEKTADMINISTRASJON: Helsebygg Midt-Norge

HELSEFORETAK: HELSE MIDT-NORGE


ARKITEKTER MSAS
HELSEBYGG MIDT-NORGE 7498 TRONDHEIM
TEL. 73 86 20 00 - FAX. 73 86 20 01


TEAM ST.OLAV
TEAM ST OLAV ANS, PB 5787 MAJORSTUEN, N-0306 OSLO

AKUTTEN OG HJERTE-LUNGE-SENTERET 343 SØR
PLAN 1. UNDERETASJE, AKSE H-P/1-7
RØRTEKNISKE ANLEGG

| | | | |
|---|---|---|---|
| DRIFT | 1:50 | 340 U1 V 300 D 131 | A4-D |

DATO: 31.01.07 TEGN: OAS KONTR: KH PROSJ.NR: 115073