


Omstøpt kanal for ny høyspent trasé

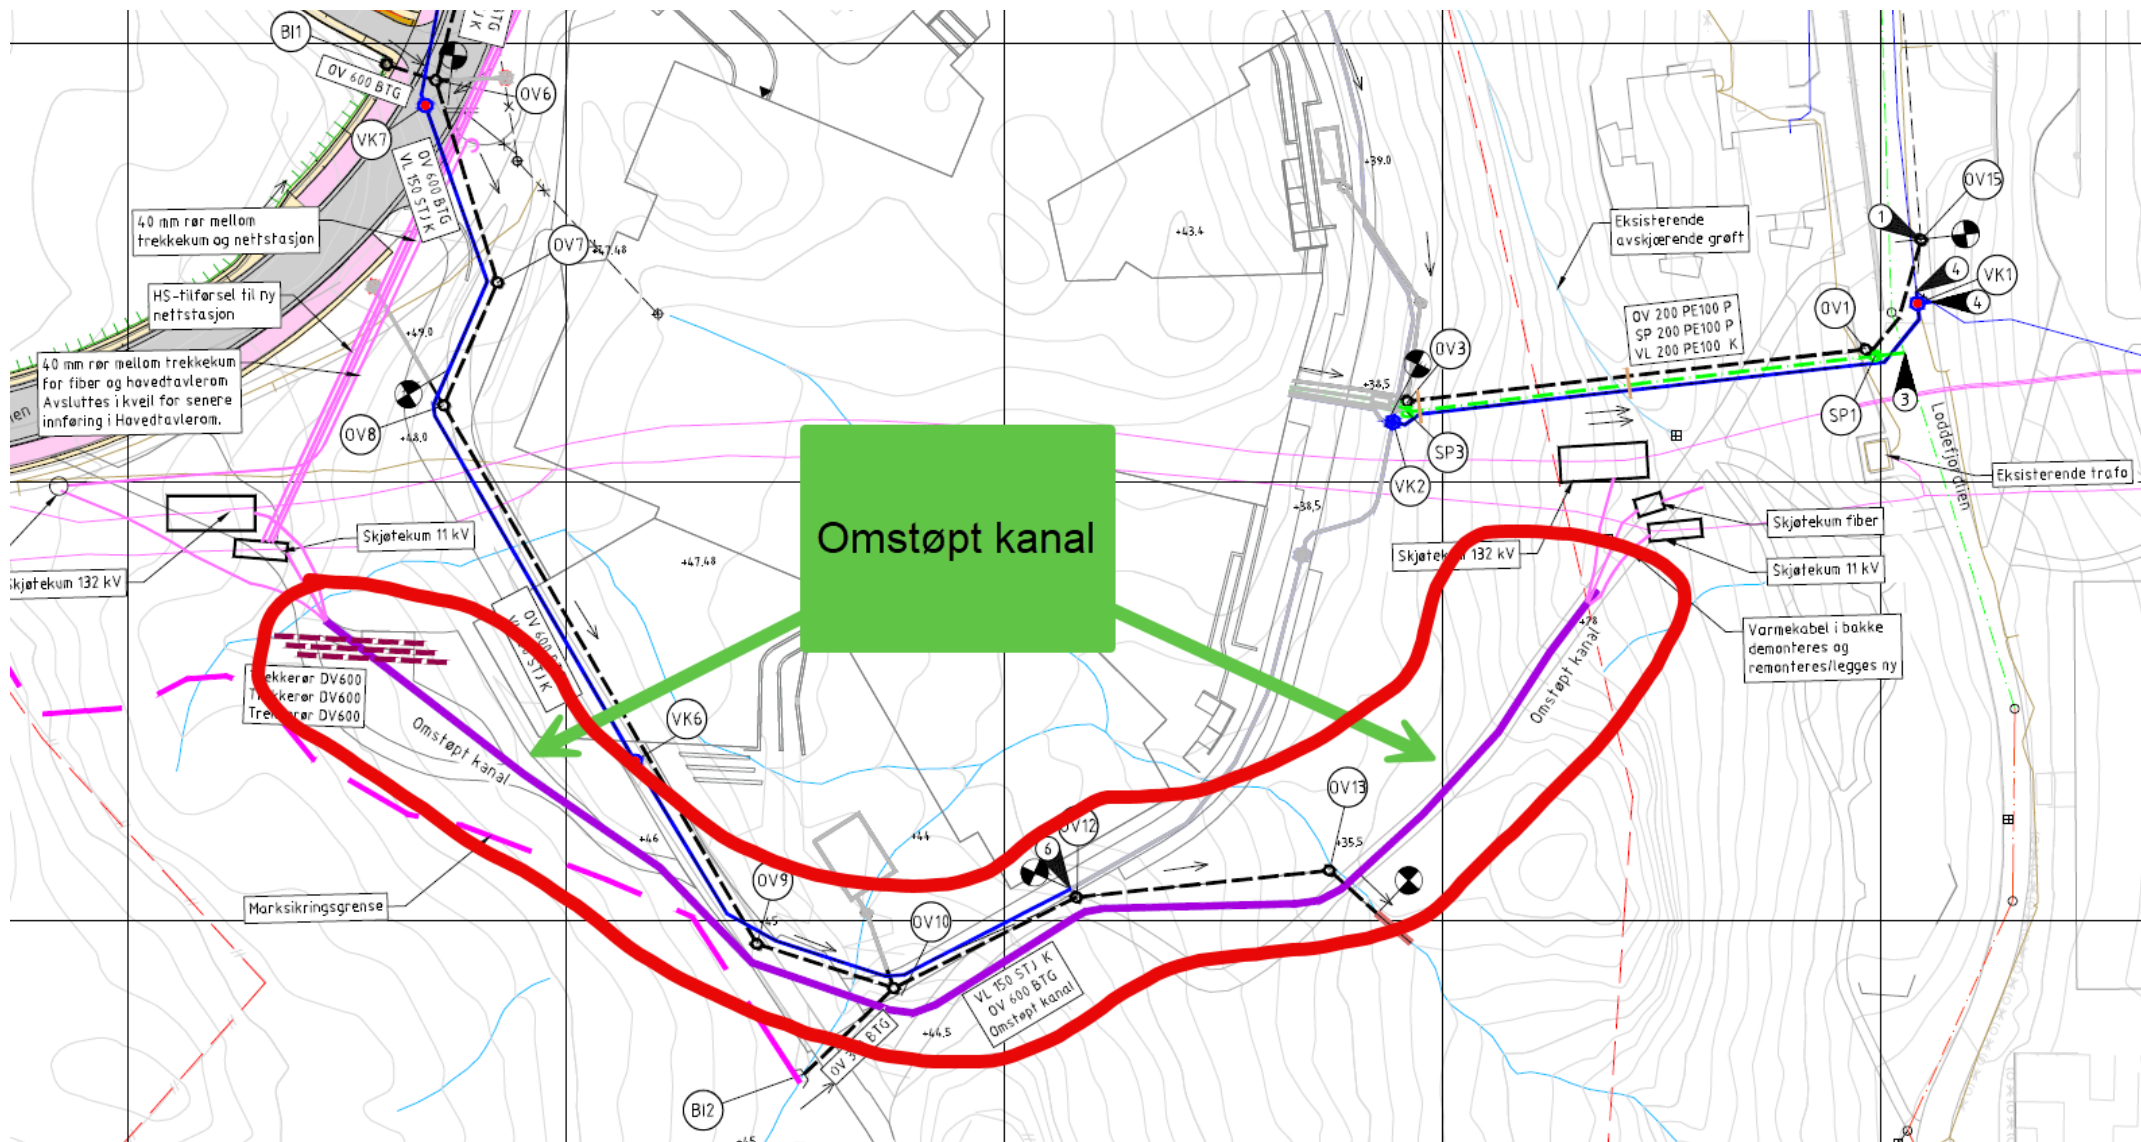

Etablering av skjøtekummer

