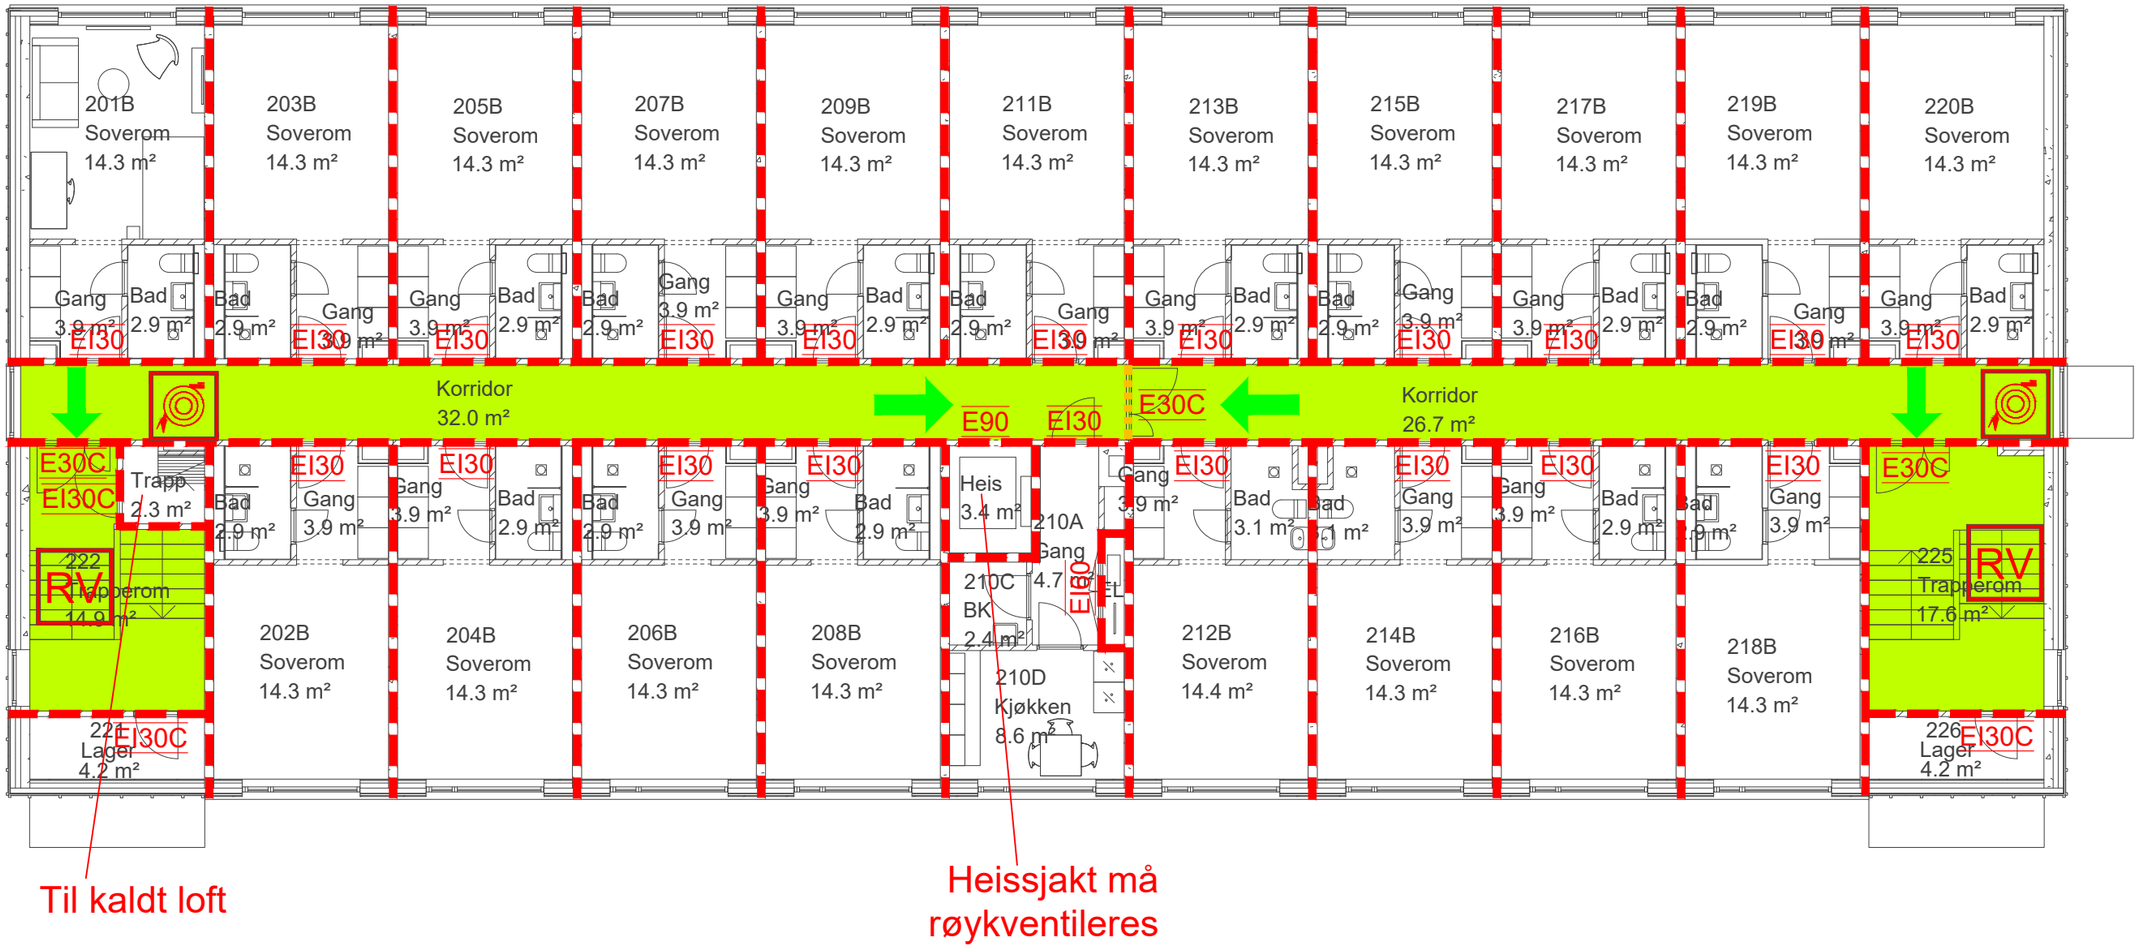

Annet:

Tegningen er å anse som konsepttegning og skal leses sammen med brannkonseptet. Den har ikke status som byggetegning.

Denne branntegningen er utarbeidet med utgangspunkt i eksisterende branntegning fra Scandiaconsult, datert 1999-09-07 (revisjon 01). Norconsult har kun supplert med nødvendige endringer i forbindelse med tiltaket. Branntekniske krav og løsninger som ikke påvirkes av tiltaket er videreført fra eksisterende branntegning.
Se brannkonsept for beskrivelse av hvilke endringer som inngår i tiltaket.

Symboler:

- Rømningsretning
- Brannslange
- RV — Røykventilasjon - luke / vindu

Nye branndører:

E30C	E 30-CSa [F 30 S]
EI30	EI_2 30-Sa [B 30]
EI30C	EI_2 30-CSa [B 30 S]
EI60	EI_2 60-Sa [B 60]
E90	E 90 [F 90]

Alle dører, luker etc. i brannklassifiserte konstruksjoner må være klassifisert Sa.

Eksisterende konstruksjoner:

- E 30 [F 30]
- EI 60 [B 60]

Eksisterende konstruksjoner er ikke verifisert da dette faller utenfor tiltaket.

Skravurer:

- Rømningsvei

Informasjon:

Risikoklasse: 6
Brannklasse: 2
Dører i rømningsvei skal ha fri bredde på minimum 1,16 meter
Dører til rømningsvei skal ha fri bredde på minimum 0,86 meter

Branntekniske installasjoner:

- Brannalarmanlegg, kategori 2
- Ledesystem
- Brannslanger

Fase	Rev.nr	Beskrivelse	Dato	Sign.	Kontroll
E	02	Tilbudsfase	02.07.2024	ANNHAA	TONLIL
E	01	Tilbudsfase	10.06.2024	ANNHAA	TONLIL

FORSVARSBYGG

Prosjekterende: Norconsult

Prosjektnummer klient: 52404209

Tegningen gjelder:
Terningmoen leir
Kvarter 0039
Branntegning
Plan 2. etasje
Vedlegg til rapport F-001

Målestokk: 1:100 (A3)
Prosjektnummer
Dato: 02.07.2024
Godkjent: JANBAK
Sign.: ANNHAA
Kontroll: TONLIL

Tegningsnummer:

Gradering	Inventarkode	Etasje	Fag	Systemkode	Tegn.type	Løpenr	Fase	Rev.nr
UGRADERT	0039	02	F	200	20	01	E	02

"X:\nor\oppdrag\Haman\524\04\52404209\BIM\Brann\Modell\Branntegning\F-20-XX-01.dwg - AnnHaa - Plottet: 2024-07-02, 09:07:38 - LAYOUT = F-20-02-01 - XREF = 0039_plan L_B1: 0039_plan 2_B1: 0039_plan 1_B1: 0039_plan K_B1: 0039 - Plan loft_B: 0039 - Plan 2_B: 0039 - Plan 1_B: 0039 - Plan kjeller_B"