
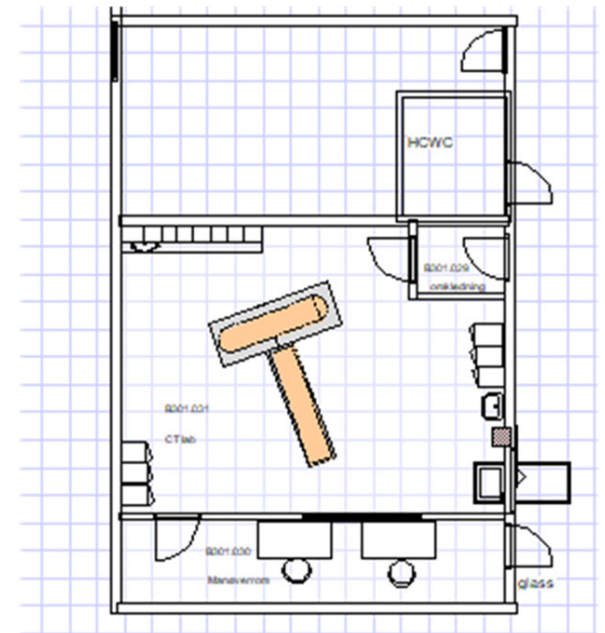


# Skisse av ny CT lab med grove rom mål.

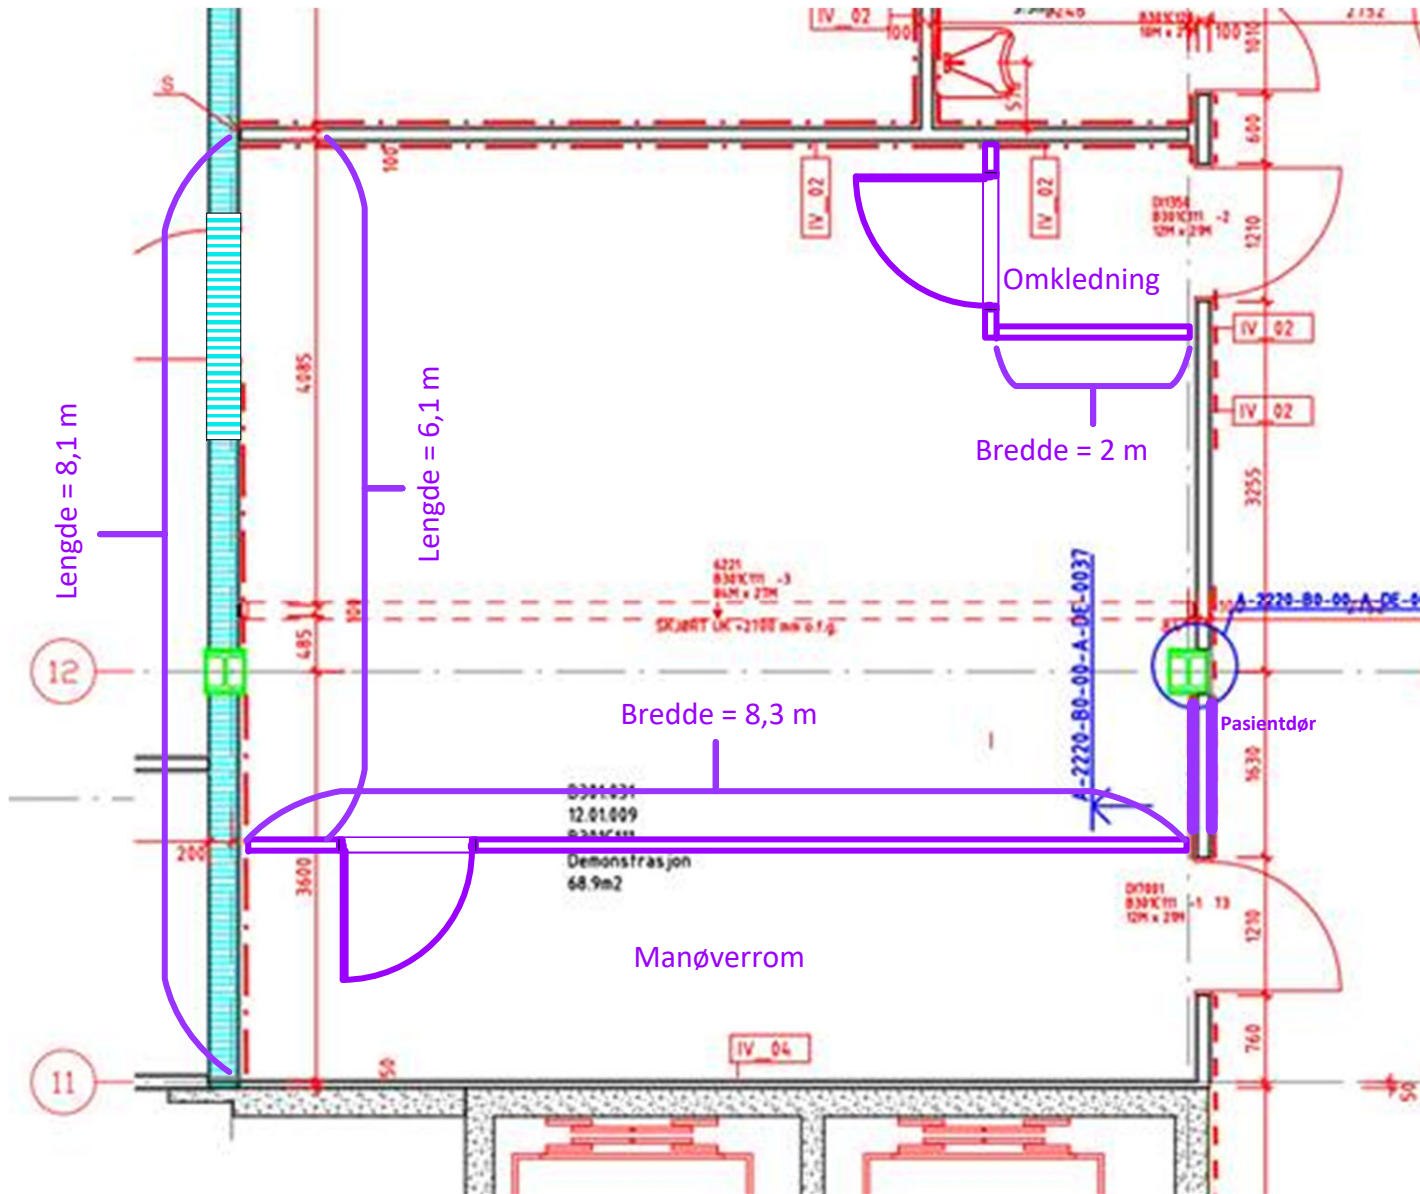

Skisse av mulig plassering i rommet