


# Rapport fra inspeksjon

Dato: <b>28.02.2019</b>	Oppdragsgivers referanse:	Avrenning	Operatør <b>BH</b>	Streknummer: <b>4</b>	Ledningsidentitet: <b>4488</b>
Tilstede	Inspeksjonsbil	Kameratype	Meter start:	Standard: <b>145/2005</b>	Skadepoeng: <b>22</b>

Fra gate/vei : Til gate/vei : Beliggenhet : Ledningstype:	<b>Lars Meyers Gt</b>	Fra kart: Til kart: Medie nr: Lagingsmedie:	Oppstrøms: Nedstrøms Insp. retning: Insp lengde (m) :	<b>3994</b> <b>3923</b> <b>Medstrøms</b> <b>49,94 m</b>
--	-----------------------	--	--	--

Rengjort: Formål: Type foring : Foringsmateriale :	<b>Rengjort</b> <b>Investeringsplanlegging</b>	Insp metode: Vannreg tiltak: Dimensjon: Rørmateriale:	<b>Rørinnspeksjon med videokamera</b>  <b>300 mm</b> <b>Betong</b>
---	---	--	---

Anmerkning : **Rør har ujevn bunn, motfall mot skjøter.**

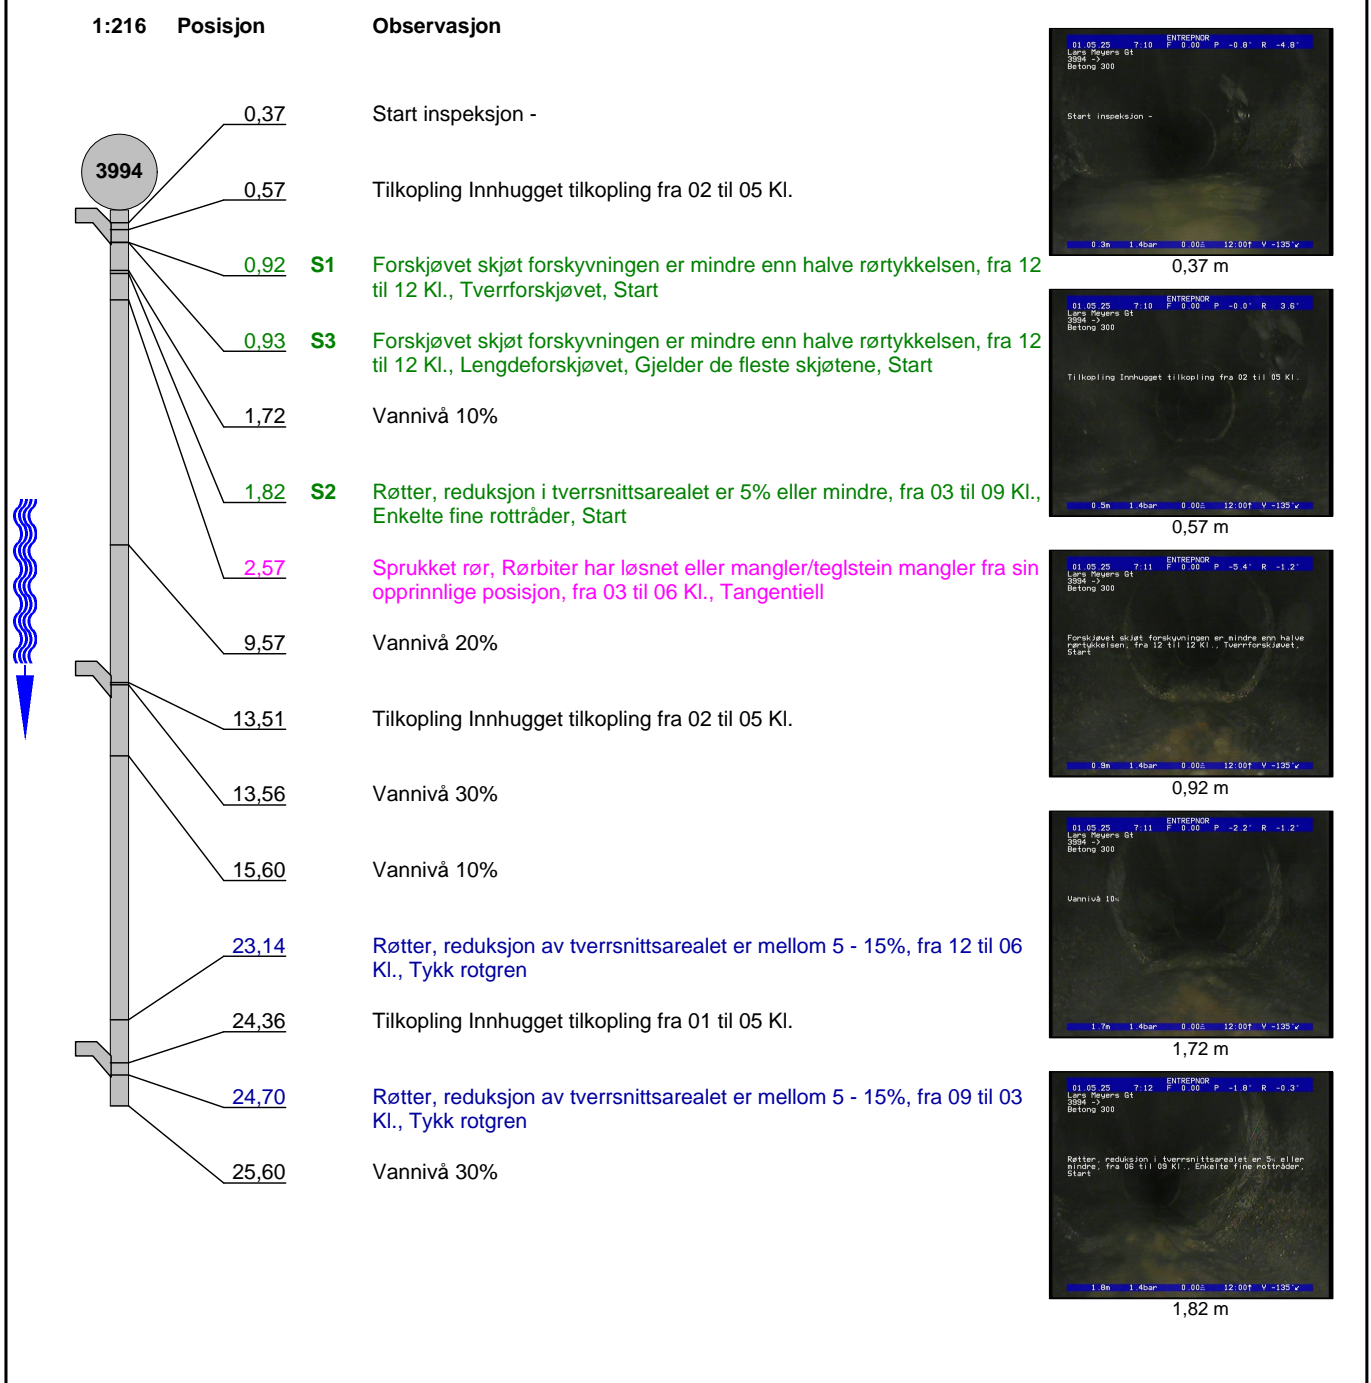


## Rapport fra inspeksjon

Dato : <b>28.02.2019</b>	Oppdragsgivers referanse :	Avrenning :	Operatør : <b>BH</b>	Streknummer : <b>4</b>	Ledningsidentitet : <b>4488</b>
Tilstede :	Inspeksjonsbil :	Kameratype :	Meter start:	Oppstrøm: <b>3994</b>	Nedstrøm: <b>3923</b>

**1:216 Posisjon**

**Observasjon**

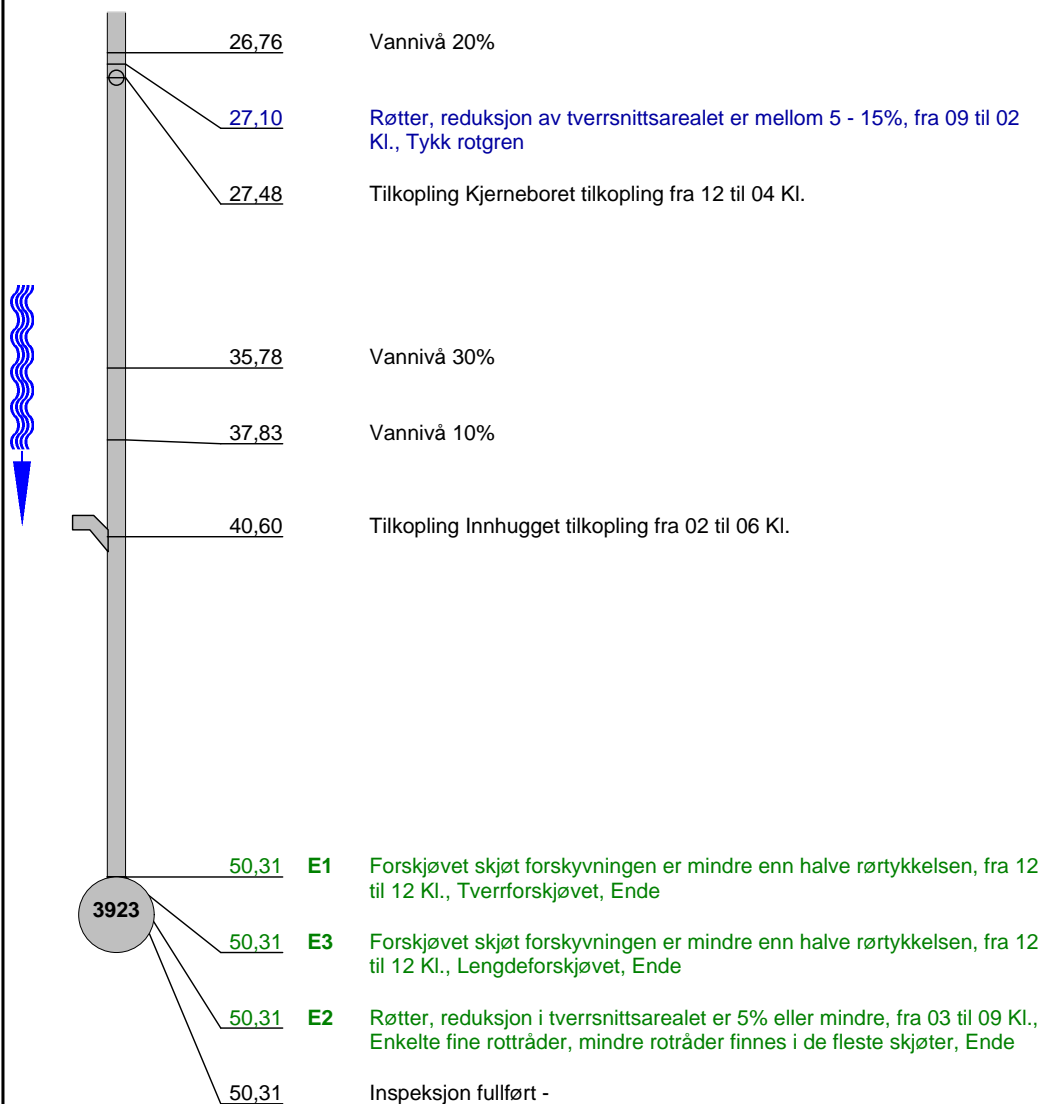

## Foto fra inspeksjon

Dato :  
**28.02.2019**

Oppdragsgivers referanse :

Fra gate/vei:  
**Lars Meyers Gt**

Streknummer :  
**4**

Ledningsidentitet:  
**4488**



Foto: 4\_1\_Nr (SO\_Counter)\_28022019\_095017.JPG  
0,37m, Start inspeksjon -



Foto: 4\_1\_Nr (SO\_Counter)\_28022019\_095050.JPG  
0,57m, Tilkopling Innhugget tilkopling fra 02 til 05 Kl.



Foto: 4\_1\_Nr (SO\_Counter)\_28022019\_095116.JPG  
0,92m, Forskjøvet skjøt forskyvningen er mindre enn halve rørtykkelsen, fra 12 til 12 Kl., Tverrforskjøvet, Start



Foto: 4\_1\_Nr (SO\_Counter)\_28022019\_095131.JPG  
1,72m, Vannivå 10%

## Foto fra inspeksjon

Dato :  
**28.02.2019**

Oppdragsgivers referanse :

Fra gate/vei:  
**Lars Meyers Gt**

Streknummer :  
**4**

Ledningsidentitet:  
**4488**



Foto: 4\_1\_Nr (SO\_Counter)\_28022019\_095219.JPG  
1,82m, Røtter, reduksjon i tverrsnittsarealet er 5% eller mindre, fra 03 til 09 Kl., Enkelte fine rottråder, Start



Foto: 4\_1\_Nr (SO\_Counter)\_28022019\_095314.JPG  
2,57m, Sprukket rør, Rørbiter har løsnet eller mangler/teglstein mangler fra sin opprinnlige posisjon, fra 03 til 06 Kl., Tangentiell



Foto: 4\_1\_Nr (SO\_Counter)\_28022019\_095322.JPG  
2,57m, Sprukket rør, Rørbiter har løsnet eller mangler/teglstein mangler fra sin opprinnlige posisjon, fra 03 til 06 Kl., Tangentiell



Foto: 4\_1\_Nr (SO\_Counter)\_28022019\_095519.JPG  
9,57m, Vannivå 20%



## Foto fra inspeksjon

Dato :  
**28.02.2019**

Oppdragsgivers referanse :

Fra gate/vei:  
**Lars Meyers Gt**

Streknummer :  
**4**

Ledningsidentitet:  
**4488**



Foto: 4\_1\_Nr (SO\_Counter)\_28022019\_095618.JPG  
13,51m, Tilkopling Innhugget tilkopling fra 02 til 05 Kl.



Foto: 4\_1\_Nr (SO\_Counter)\_28022019\_095630.JPG  
13,56m, Vannivå 30%



Foto: 4\_1\_Nr (SO\_Counter)\_28022019\_095650.JPG  
15,6m, Vannivå 10%



Foto: 4\_1\_Nr (SO\_Counter)\_28022019\_095926.JPG  
23,14m, Røtter, reduksjon av tverrsnittsarealet er mellom 5 - 15%, fra 12 til 06 Kl., Tykk rotgren

## Foto fra inspeksjon

Dato :  
**28.02.2019**

Oppdragsgivers referanse :

Fra gate/vei:  
**Lars Meyers Gt**

Streknummer :  
**4**

Ledningsidentitet:  
**4488**



Foto: 4\_1\_Nr (SO\_Counter)\_28022019\_100013.JPG  
24,36m, Tilkopling Innhugget tilkopling fra 01 til 05 Kl.

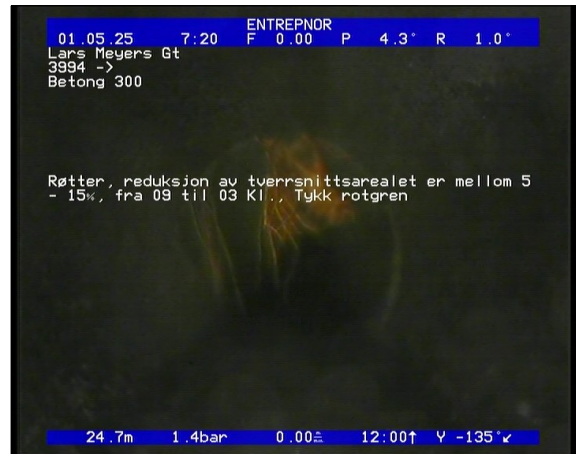


Foto: 4\_1\_Nr (SO\_Counter)\_28022019\_100033.JPG  
24,7m, Røtter, reduksjon av tverrsnittsarealet er mellom 5 - 15%, fra 09 til 03 Kl., Tykk rotgren



Foto: 4\_1\_Nr (SO\_Counter)\_28022019\_100047.JPG  
25,6m, Vannivå 30%



Foto: 4\_1\_Nr (SO\_Counter)\_28022019\_100118.JPG  
27,1m, Røtter, reduksjon av tverrsnittsarealet er mellom 5 - 15%, fra 09 til 02 Kl., Tykk rotgren

## Foto fra inspeksjon

Dato :  
**28.02.2019**

Oppdragsgivers referanse :

Fra gate/vei:  
**Lars Meyers Gt**

Streknummer :  
**4**

Ledningsidentitet:  
**4488**



Foto: 4\_1\_Nr (SO\_Counter)\_28022019\_100132.JPG  
27,48m, Tilkopling Kjerneboret tilkopling fra 12 til 04 Kl.



Foto: 4\_1\_Nr (SO\_Counter)\_28022019\_100250.JPG  
35,78m, Vannivå 30%



Foto: 4\_1\_Nr (SO\_Counter)\_28022019\_100310.JPG  
37,83m, Vannivå 10%



Foto: 4\_1\_Nr (SO\_Counter)\_28022019\_100346.JPG  
40,6m, Tilkopling Innhugget tilkopling fra 02 til 06 Kl.