

Street :
Tel:
Fax:
E-post:


Rapport fra inspeksjon

Dato: 24.04.2018	Oppdragsgivers referanse:	Avrenning Snøsmelting	Operatør TT	Strekknnummer: 7	Ledningsidentitet: 4552
Tilstede	Inspeksjonsbil	Kameratype	Meter start: 0,5	Standard: 145/2005	Skadepoeng: 286

Fra gate/vei : Til gate/vei : Beliggenhet : Ledningstype: Avløp felles	Lars Meyers gate	Fra kart: Til kart: Medie nr: Lagingsmedie:	Oppstrøms: 4053 Nedstrøms: 3994 Insp. retning: Medstrøms Insp lengde (m) : 38,64 m
Rengjort: Formål: Type foring : Foringsmateriale :	Rengjort Investeringsplanlegging	Insp metode: Vannreg tiltak: Dimensjon: Rørmateriale:	Rørinspeksjon med videokamera Ingen tiltak sirkulært 300/mm Betong
Anmerkning :	Lengde i kart 40.04		

1:162 Posisjon

Observasjon

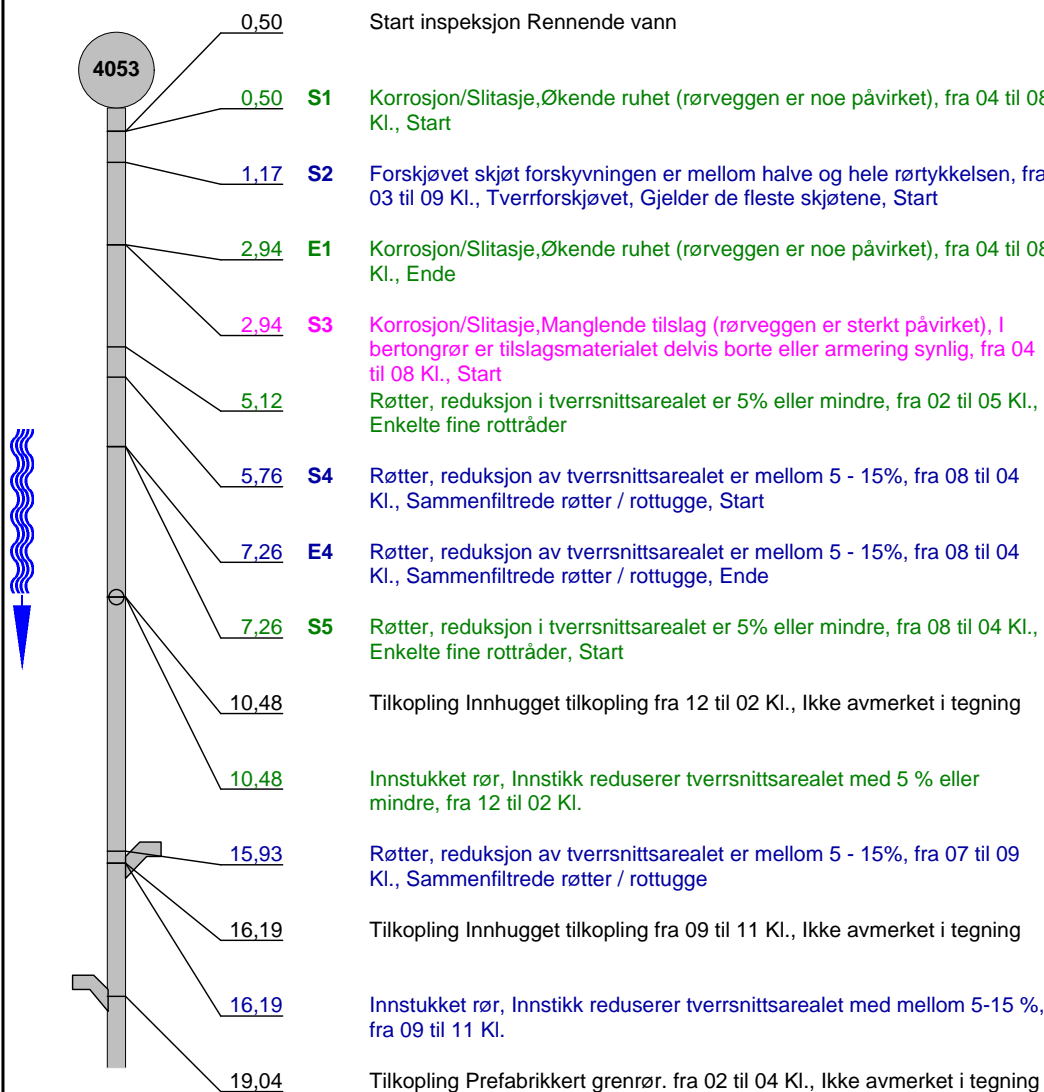

Rapport fra inspeksjon

Dato : 24.04.2018	Oppdragsgivers referanse :	Avrenning : Snøsmelting	Operatør : TT	Streknummer : 7	Ledningsidentitet : 4552
Tilstede :	Inspeksjonsbil :	Kameratype :	Meter start: 0,5	Oppstrøm: 4053	Nedstrøm: 3994

1:162 Posisjon

Observasjon

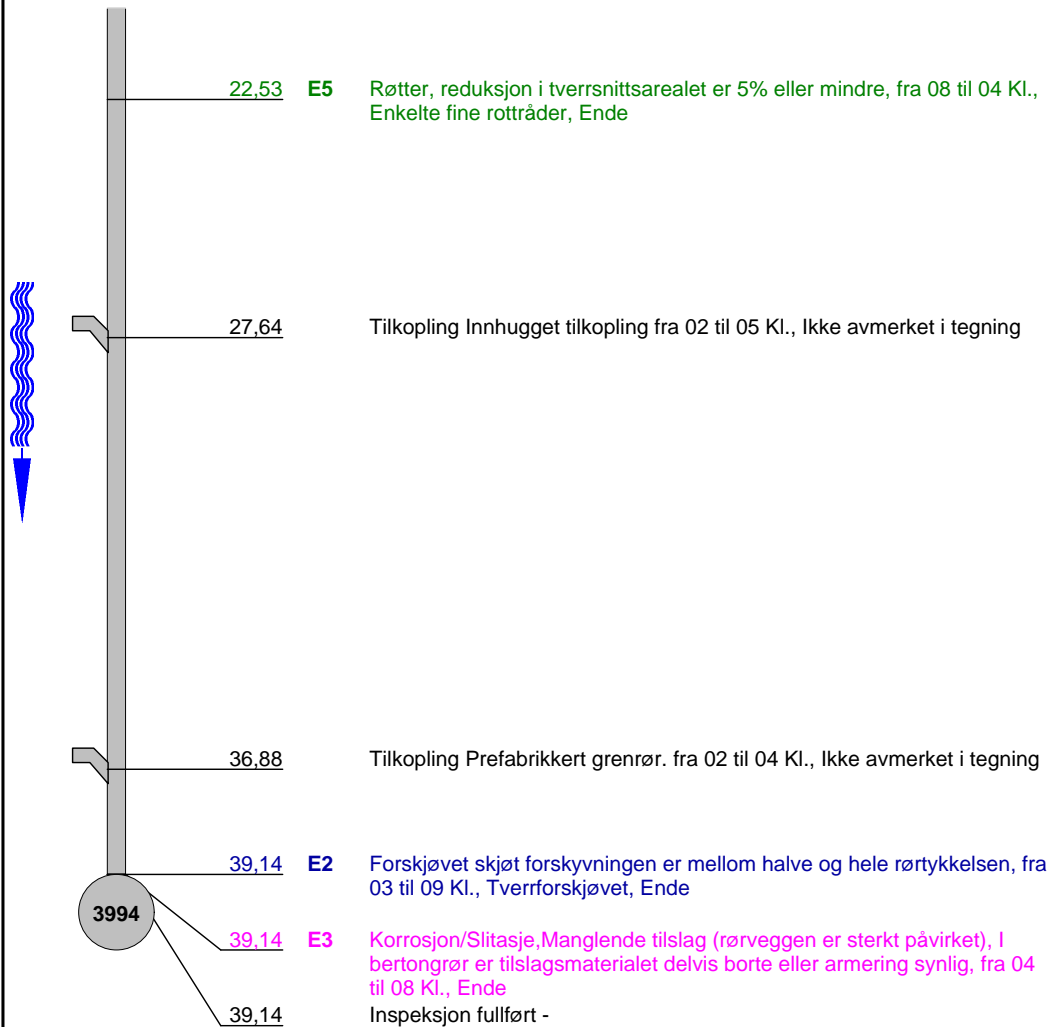


Foto fra inspeksjonDato :
24.04.2018

Oppdragsgivers referanse :

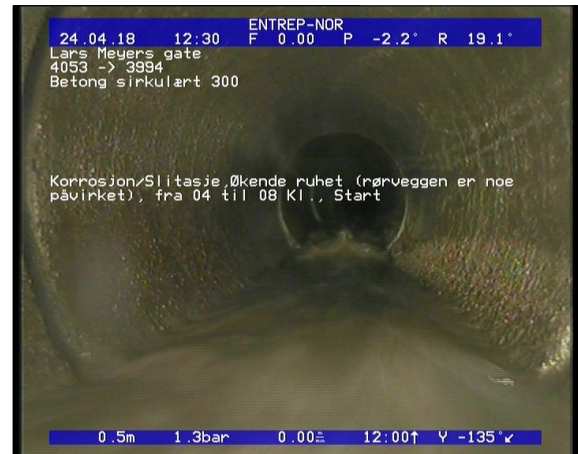
Fra gate/vei:
Lars Meyers gateStreknummer :
7Ledningsidentitet:
4552Foto: Start inspeksjon Rennende vann_1233370,5_SI.JPG
0,5m, Start inspeksjon Rennende vannFoto: Korrosjon/Slitasje, Økende ruhet (rørveggen er noe påvirket), fra 04 til 08 Kl., Start_1233590,5.JPG
0,5m, Korrosjon/Slitasje, Økende ruhet (rørveggen er noe påvirket), fra 04 til 08 Kl., StartFoto: Forskjøvet skjøt forskyvningen er mellom halve og hele rørtykkelsen, fra 03 til 09 Kl., Tverrforskjøvet, Gjelder de fleste skjøtene, Start
1,17m, Forskjøvet skjøt forskyvningen er mellom halve og hele rørtykkelsen, fra 03 til 09 Kl., Tverrforskjøvet, Gjelder de fleste skjøtene, StartFoto: Korrosjon/Slitasje, Manglende tilslag (rørveggen er sterkt påvirket), I bertongrør er tilslagsma.JPG
2,94m, Korrosjon/Slitasje, Manglende tilslag (rørveggen er sterkt påvirket), I bertongrør er tilslagsmaterialet delvis borte eller armering synlig, fra 04 til 08 Kl., Start

Foto fra inspeksjon

Dato :
24.04.2018

Oppdragsgivers referanse :

Fra gate/vei:
Lars Meyers gateStreknummer :
7Ledningsidentitet:
4552

Foto: Røtter, reduksjon i tverrsnittsarealet er 5 eller mindre, fra 02 til 05 Kl., Enkelte fine rottråder.JPG
5,12m, Røtter, reduksjon i tverrsnittsarealet er 5% eller mindre, fra 02 til 05 Kl., Enkelte fine rottråder



Foto: Røtter, reduksjon av tverrsnittsarealet er mellom 5 - 15%, fra 08 til 04 Kl., Sammenfiltrede røtter / rottugge, Start.JPG
5,76m, Røtter, reduksjon av tverrsnittsarealet er mellom 5 - 15%, fra 08 til 04 Kl., Sammenfiltrede røtter / rottugge, Start



Foto: Tilkopling Innhugget tilkopling fra 12 til 02 Kl., Ikke avmerket i tegning_12371810,48_TK.JPG
10,48m, Tilkopling Innhugget tilkopling fra 12 til 02 Kl., Ikke avmerket i tegning

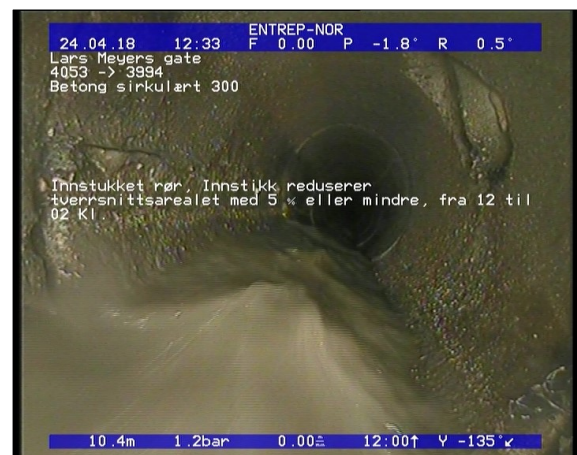


Foto: Innstykhet rør, Innstikk reduserer tverrsnittsarealet med 5 eller mindre, fra 12 til 02 Kl._1.JPG
10,48m, Innstykhet rør, Innstikk reduserer tverrsnittsarealet med 5 % eller mindre, fra 12 til 02 Kl.

Foto fra inspeksjon

Dato :
24.04.2018

Oppdragsgivers referanse :

Fra gate/vei:
Lars Meyers gateStreknummer :
7Ledningsidentitet:
4552

Foto: Røtter, reduksjon av tverrsnittsarealet er mellom 5 - 15, fra 07 til 09 Kl., Sammenfiltrede rø.JPG
15,93m, Røtter, reduksjon av tverrsnittsarealet er mellom 5 - 15%, fra 07 til 09 Kl., Sammenfiltrede røtter / rottugge



Foto: Tilkopling Innhugget tilkopling fra 09 til 11 Kl., Ikke avmerket i tegning_12385316,19_TK.JPG
16,19m, Tilkopling Innhugget tilkopling fra 09 til 11 Kl., Ikke avmerket i tegning



Foto: Innstukket rør, Innstikk reduserer tverrsnittsarealet med mellom 5-15, fra 09 til 11 Kl., 1239.JPG
16,19m, Innstukket rør, Innstikk reduserer tverrsnittsarealet med mellom 5-15 %, fra 09 til 11 Kl.



Foto: Tilkopling Prefabrikkert grennrør, fra 02 til 04 Kl., Ikke avmerket i tegning_12394619,04_TK.JPG
19,04m, Tilkopling Prefabrikkert grennrør, fra 02 til 04 Kl., Ikke avmerket i tegning

Foto fra inspeksjon

Dato :
24.04.2018

Oppdragsgivers referanse :

Fra gate/vei:
Lars Meyers gateStreknummer :
7Ledningsidentitet:
4552

Foto: Tilkopling Innhugget tilkopling fra 02 til 05 Kl., Ikke avmerket i tegning_12405627,64_TK.JPG
27,64m, Tilkopling Innhugget tilkopling fra 02 til 05 Kl., Ikke avmerket i tegning



Foto: Tilkopling Prefabrikkert grenrør. fra 02 til 04 Kl., Ikke avmerket i tegning_12414236,88_TK.JPG
36,88m, Tilkopling Prefabrikkert grenrør. fra 02 til 04 Kl., Ikke avmerket i tegning



Foto: Inspeksjon fullført -_12420639,14_IF.JPG
39,14m, Inspeksjon fullført -