


Rapport fra inspeksjon

Dato: 22.01.2018	Oppdragsgivers referanse:	Avrenning Ingen avrenning	Operatør TT	Streknummer: 14	Ledningsidentitet: 3190
Tilstede	Inspeksjonsbil	Kameratype	Meter start: 0,5	Standard: 145/2005	Skadepoeng: 185

Fra gate/vei : Til gate/vei : Beliggenhet : Ledningstype: Avløp felles	Jakob Gjærdes vei	Fra kart: Til kart: Medie nr: Lagringsmedie:	Oppstrøms: 2794 Nedstrøms: 2791 Insp. retning: Motstrøms Insp lengde (m) : 36,81 m
Rengjørt: Formål: Type foring : Foringsmateriale :	Rengjørt Investeringsplanlegging	Insp metode: Vannreg tiltak: Dimensjon: Rørmateriale:	Rørinspeksjon med videokamera Ingen tiltak sirkulært 225/mm Betong
Anmerkning :	Lengde i kart 38.89		

1:198 Posisjon

Observasjon

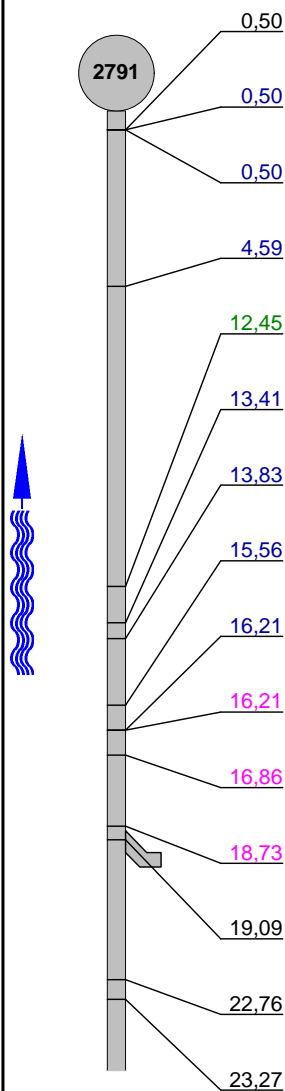

- Start inspeksjon Rennende vann
- S1** Korrosjon/Slitasje Synlig tilslag (rørveggen er betydelig påvirket), I betongrør er tilslagsmaterialet tydelig blottlagt, fra 04 til 08 Kl., Start
- S2** Forskjøvet skjøt forskyvningen er mellom halve og hele rørtykkelsen, fra 03 til 09 Kl., Tverrforskjøvet, Gjelder de fleste skjøtene, Start
- Sprukket rør, sprekkene er åpne/løse teglstein, fra 12 til 12 Kl., Tangentiell
- S3** Utfelling/Belegg, reduksjon i tverrsnittsarealet er 5% eller mindre, fra 09 til 03 Kl., Utfelling, Gjelder de fleste skjøtene, Start
- Sprukket rør, sprekkene er åpne/løse teglstein, fra 12 til 12 Kl., Kompleks
- Sprukket rør, sprekkene er åpne/løse teglstein, fra 03 til 09 Kl., Tangentiell
- S4** Sprukket rør, sprekkene er åpne/løse teglstein, fra 12 til 12 Kl., Kompleks, Start
- E4** Sprukket rør, sprekkene er åpne/løse teglstein, fra 12 til 12 Kl., Kompleks, Ende
- Sprukket rør, Rørbiter har løsnet eller mangler/teglstein mangler fra sin opprinnlige posisjon, fra 12 til 12 Kl., Kompleks
- Sprukket rør, Rørbiter har løsnet eller mangler/teglstein mangler fra sin opprinnlige posisjon, fra 06 til 11 Kl., Tangentiell
- Sprukket rør, Rørbiter har løsnet eller mangler/teglstein mangler fra sin opprinnlige posisjon, fra 02 til 03 Kl., Kompleks
- Tilkopling Prefabrikkert grenrør. fra 09 til 11 Kl., Ikke avmerket i tegning
- Vannivå 20%
- Vannivå 10%



Rapport fra inspeksjon

Dato : 22.01.2018	Oppdragsgivers referanse :	Avrenning : Ingen avrenning	Operatør : TT	Streknummer : 14	Ledningsidentitet : 3190
Tilstede :	Inspeksjonsbil :	Kameratype :	Meter start: 0,5	Oppstrøm: 2794	Nedstrøm: 2791

1:198 Posisjon Observasjon



Foto fra inspeksjon

Dato :
22.01.2018

Oppdragsgivers referanse :

Fra gate/vei:
Jakob Gjørdes veiStreknummer :
14Ledningsidentitet:
3190Foto: Start inspeksjon Rennende vann_22012018_0,5_SI.JPG
0,5m, Start inspeksjon Rennende vannFoto: Korrosjon/Slitasje Synlig tilslag (rørveggen er betydelig påvirket), I betongrør er tilslagsmat.JPG
0,5m, Korrosjon/Slitasje Synlig tilslag (rørveggen er betydelig påvirket), I betongrør er tilslagsmaterialet tydelig blottlagt, fra 04 til 08 Kl., StartFoto: Forskjøvet skjøt forskyvningen er mellom halve og hele rørtykkelsen, fra 03 til 09 Kl., Tverrfø.JPG
0,5m, Forskjøvet skjøt forskyvningen er mellom halve og hele rørtykkelsen, fra 03 til 09 Kl., Tverrforskjøvet, Gjelder de fleste skjøtene, StartFoto: Sprukket rør, sprekken er åpneløse teglstein, fra 12 til 12 Kl., Tangentiell_22012018_4,59_SR.JPG
4,59m, Sprukket rør, sprekken er åpne/løse teglstein, fra 12 til 12 Kl., Tangentiell

Foto fra inspeksjon

Dato :
22.01.2018

Oppdragsgivers referanse :

Fra gate/vei:
Jakob Gjærdes veiStreknummer :
14Ledningsidentitet:
3190

Foto: Sprukket rør, sprekkene er åpneløse teglstein, fra 12 til 12 Kl., Tangentiell_22012018_4,59_SR.JPG
4,59m, Sprukket rør, sprekkene er åpne/løse teglstein, fra 12 til 12 Kl., Tangentiell



Foto: Utfelling/Belegg, reduksjon i tverrsnittsarealet er 5 eller mindre, fra 09 til 03 Kl., Utfelli.JPG
12,45m, Utfelling/Belegg, reduksjon i tverrsnittsarealet er 5% eller mindre, fra 09 til 03 Kl., Utfelling, Gjelder de fleste skjøtene, Start



Foto: Sprukket rør, sprekkene er åpneløse teglstein, fra 12 til 12 Kl., Kompleks_22012018_13,41_SR2.JPG
13,41m, Sprukket rør, sprekkene er åpne/løse teglstein, fra 12 til 12 Kl., Kompleks



Foto: Sprukket rør, sprekkene er åpneløse teglstein, fra 12 til 12 Kl., Kompleks_22012018_13,41_SR2.JPG
13,41m, Sprukket rør, sprekkene er åpne/løse teglstein, fra 12 til 12 Kl., Kompleks

Foto fra inspeksjon

Dato :
22.01.2018

Oppdragsgivers referanse :

Fra gate/vei:
Jakob Gjørdes veiStreknummer :
14Ledningsidentitet:
3190

Foto: Sprukket rør, sprekke er åpne/løse teglstein, fra 03 til 09 Kl., Tangentiell_22012018_13,83_S.JPG
13,83m, Sprukket rør, sprekke er åpne/løse teglstein, fra 03 til 09 Kl., Tangentiell



Foto: Sprukket rør, sprekke er åpne/løse teglstein, fra 12 til 12 Kl., Kompleks, Start_22012018_15, JPG
15,56m, Sprukket rør, sprekke er åpne/løse teglstein, fra 12 til 12 Kl., Kompleks, Start



Foto: Sprukket rør, sprekke er åpne/løse teglstein, fra 12 til 12 Kl., Kompleks, Start_22012018_15, JPG
15,56m, Sprukket rør, sprekke er åpne/løse teglstein, fra 12 til 12 Kl., Kompleks, Start



Foto: Sprukket rør, Rørbiter har løsnet eller manglerteglstein mangler fra sin opprinnlige posisjon, fra 02 til 03 Kl., Kompleks, Start_22012018_16,21, JPG
16,21m, Sprukket rør, Rørbiter har løsnet eller mangler/teglstein mangler fra sin opprinnlige posisjon, fra 12 til 12 Kl., Kompleks

Foto fra inspeksjon

Dato :
22.01.2018

Oppdragsgivers referanse :

Fra gate/vei:
Jakob Gjørdes veiStreknummer :
14Ledningsidentitet:
3190

Foto: Sprukket rør, Rørbiter har løsnet eller manglerteglstein mangler fra sin opprinnlige posisjon,.JPG
16,21m, Sprukket rør, Rørbiter har løsnet eller mangler/teglstein mangler fra sin opprinnlige posisjon, fra 12 til 12 Kl., Kompleks



Foto: Sprukket rør, Rørbiter har løsnet eller manglerteglstein mangler fra sin opprinnlige posisjon,.JPG
16,86m, Sprukket rør, Rørbiter har løsnet eller mangler/teglstein mangler fra sin opprinnlige posisjon, fra 06 til 11 Kl., Tangentiell



Foto: Sprukket rør, Rørbiter har løsnet eller manglerteglstein mangler fra sin opprinnlige posisjon,.JPG
18,73m, Sprukket rør, Rørbiter har løsnet eller mangler/teglstein mangler fra sin opprinnlige posisjon, fra 02 til 03 Kl., Kompleks



Foto: Tilknytning Prefabrikkert grennrør. fra 09 til 11 Kl., Ikke avmerket i tegning_22012018_19,09_TK.JPG
19,09m, Tilknytning Prefabrikkert grennrør. fra 09 til 11 Kl., Ikke avmerket i tegning

Foto fra inspeksjonDato :
22.01.2018

Oppdragsgivers referanse :

Fra gate/vei:
Jakob Gjærdes veiStreknummer :
14Ledningsidentitet:
3190

Foto: Tilkopling Prefabrikkert grenrør. fra 09 til 11 Kl., Ikke avmerket i tegning_22012018_19,09_TK.JPG
19,09m, Tilkopling Prefabrikkert grenrør. fra 09 til 11 Kl., Ikke avmerket i tegning



Foto: Tilkopling Prefabrikkert grenrør. fra 06 til 12 Kl._22012018_36,91_TK.JPG
36,91m, Tilkopling Prefabrikkert grenrør. fra 06 til 12 Kl.



Foto: Inspeksjon fullført - _22012018_37,31_IF.JPG
37,31m, Inspeksjon fullført -