

Street :
Tel:
Fax:
E-post:

Rapport fra inspeksjon

Dato: 24.01.2018	Oppdragsgivers referanse:	Avrenning Ingen avrenning	Operatør TT	Streknummer: 14	Ledningsidentitet: 3245
Tilstede	Inspeksjonsbil	Kameratype	Meter start: 0,5	Standard: 145/2005	Skadepoeng: 100

Fra gate/vei : Til gate/vei : Beliggenhet : Ledningstype: Avløp felles	Fra kart: Til kart: Medie nr: Lagingsmedie:	Oppstrøms: 2850 Nedstrøms: 2770 Insp. retning: Motstrøms Insp lengde (m) : 26,63 m
--	--	---

Rengjørt: Rengjørt Formål: Investeringsplanlegging Type foring : Foringsmateriale :	Insp metode: Rørinspeksjon med videokamera Vannreg tiltak: Ingen tiltak Dimensjon: sirkulært 225/mm Rørmateriale: Betong
--	---

Anmerkning : **Lengde i kart 22.30**

1:225 Posisjon

Observasjon

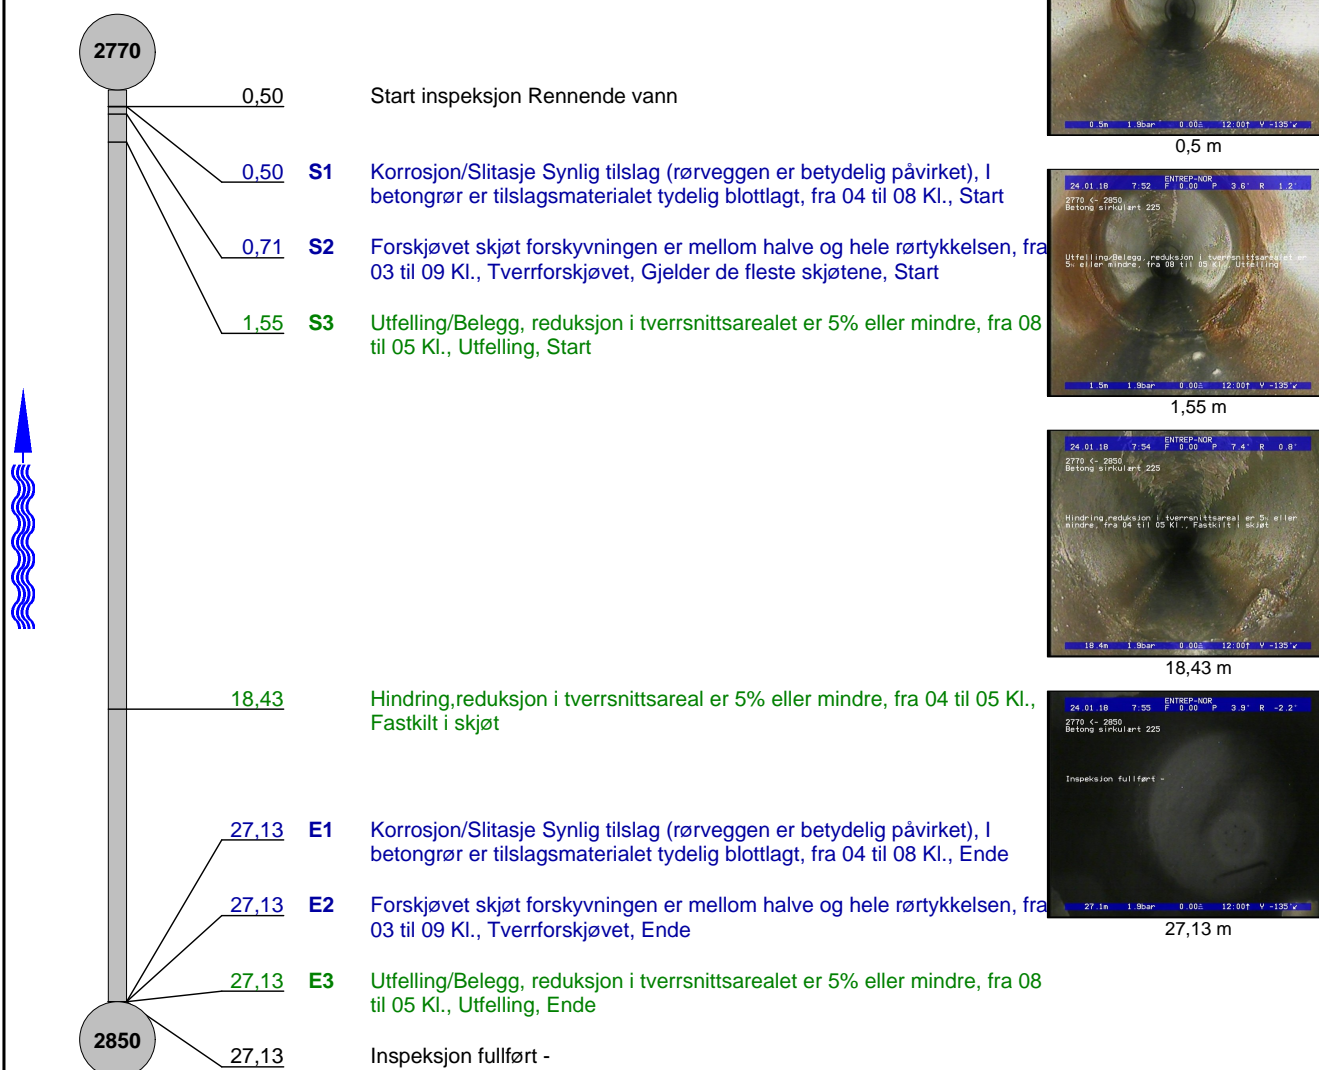


Foto fra inspeksjonDato :
24.01.2018

Oppdragsgivers referanse :

Fra gate/vei:

Streknummer :
14Ledningsidentitet:
3245Foto: Start inspeksjon Rennende vann_0655440,5_SI.JPG
0,5m, Start inspeksjon Rennende vannFoto: Utfelling/Belegg, reduksjon i tverrsnittsarealet er 5 eller mindre, fra 08 til 05 Kl., Utfelli.JPG
1,55m, Utfelling/Belegg, reduksjon i tverrsnittsarealet er 5% eller mindre, fra 08 til 05 Kl., Utfelling, StartFoto: Hindring, reduksjon i tverrsnittsareal er 5 eller mindre, fra 04 til 05 Kl., Fastkilt i skjøt_0.JPG
18,43m, Hindring, reduksjon i tverrsnittsareal er 5% eller mindre, fra 04 til 05 Kl., Fastkilt i skjøtFoto: Inspeksjon fullført -_06594527,13_IF.JPG
27,13m, Inspeksjon fullført -