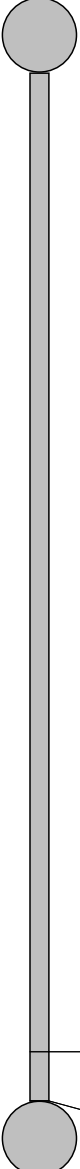


Strekkinspeksjon - 13.11.2024 - 1348

13.11.2024	Kamera	Avrenning	Lsid 1348	No 5
Prosjektnavn Gamle Nesnaveien	Lagringsmedium type	Inspeksjonsbil	Operatør Dominik N	Skadepoeng 6

By/Sted	Gamle Nesnaveien	Oppstrøms Kum	Ny kum	Rørlengde [mm]	1 000
Adresse/Gate		Opp. kum type		Total lengde [m]	35,90
Overlate forhold		Nedstrøms Kum	1119	Inspisert lengde [m]	1,73
Fra kart		Ned. kum type		Byggeår	
Diameter	225mm	Inspeksjonsformål		Inspeksjonsmetode	
Ledningstype		Inspeksjonsretning		Medstrøms	
Renoveringsmetode:		Rengjøring		Anmerkning/Generell komment	
Foringsmateriale:					
Rørmateriale	Betong				

1:264	m +	Kode	Observasjon	MPEG	Foto	Grad	Vann														
<div style="display: flex; align-items: center;"> <div style="margin-right: 20px;"> <p>Ny kum</p>  </div> <table border="0"> <tr> <td style="text-align: right; vertical-align: bottom;">34.17</td> <td style="vertical-align: bottom;">RØ4-T</td> <td style="vertical-align: bottom;">Reduksjon av tverrsnittsarealet er mer enn 30 %, tykk rotgren av 2 Kl. til 5 Kl.</td> <td style="vertical-align: bottom;">00:00:00</td> <td style="vertical-align: bottom;">13.11.2 024 135958</td> <td style="vertical-align: bottom;">4,00</td> <td style="vertical-align: bottom;">0 %</td> </tr> <tr> <td style="text-align: right; vertical-align: top;">35.90</td> <td style="vertical-align: top;">IF</td> <td style="vertical-align: top;">Inspeksjon fullført</td> <td style="vertical-align: top;">00:00:47</td> <td style="vertical-align: top;">13.11.2 024 135958</td> <td style="vertical-align: top;"></td> <td style="vertical-align: top;">0 %</td> </tr>
1119																					

Strekkbilder - 13.11.2024 - 1348

By/Sted	Adresse/Gate	13.11.2024	Lsid	Nr.
	Gamle Nesnaveien		1348	5



13.11.2024 135958_Ny
kum_1119_13112024_020023_035.jpg, 00:00:00, 34.17m
Reduksjon av tverrsnittsarealet er mer enn 30 %, tykk rotgren
av 2 Kl. til 5 Kl.



13.11.2024 135958_Ny
kum_1119_13112024_020023_036.jpg, 00:00:47, 35.90m
Inspeksjon fullført