


22/13 HZ

100 METER

351. 21

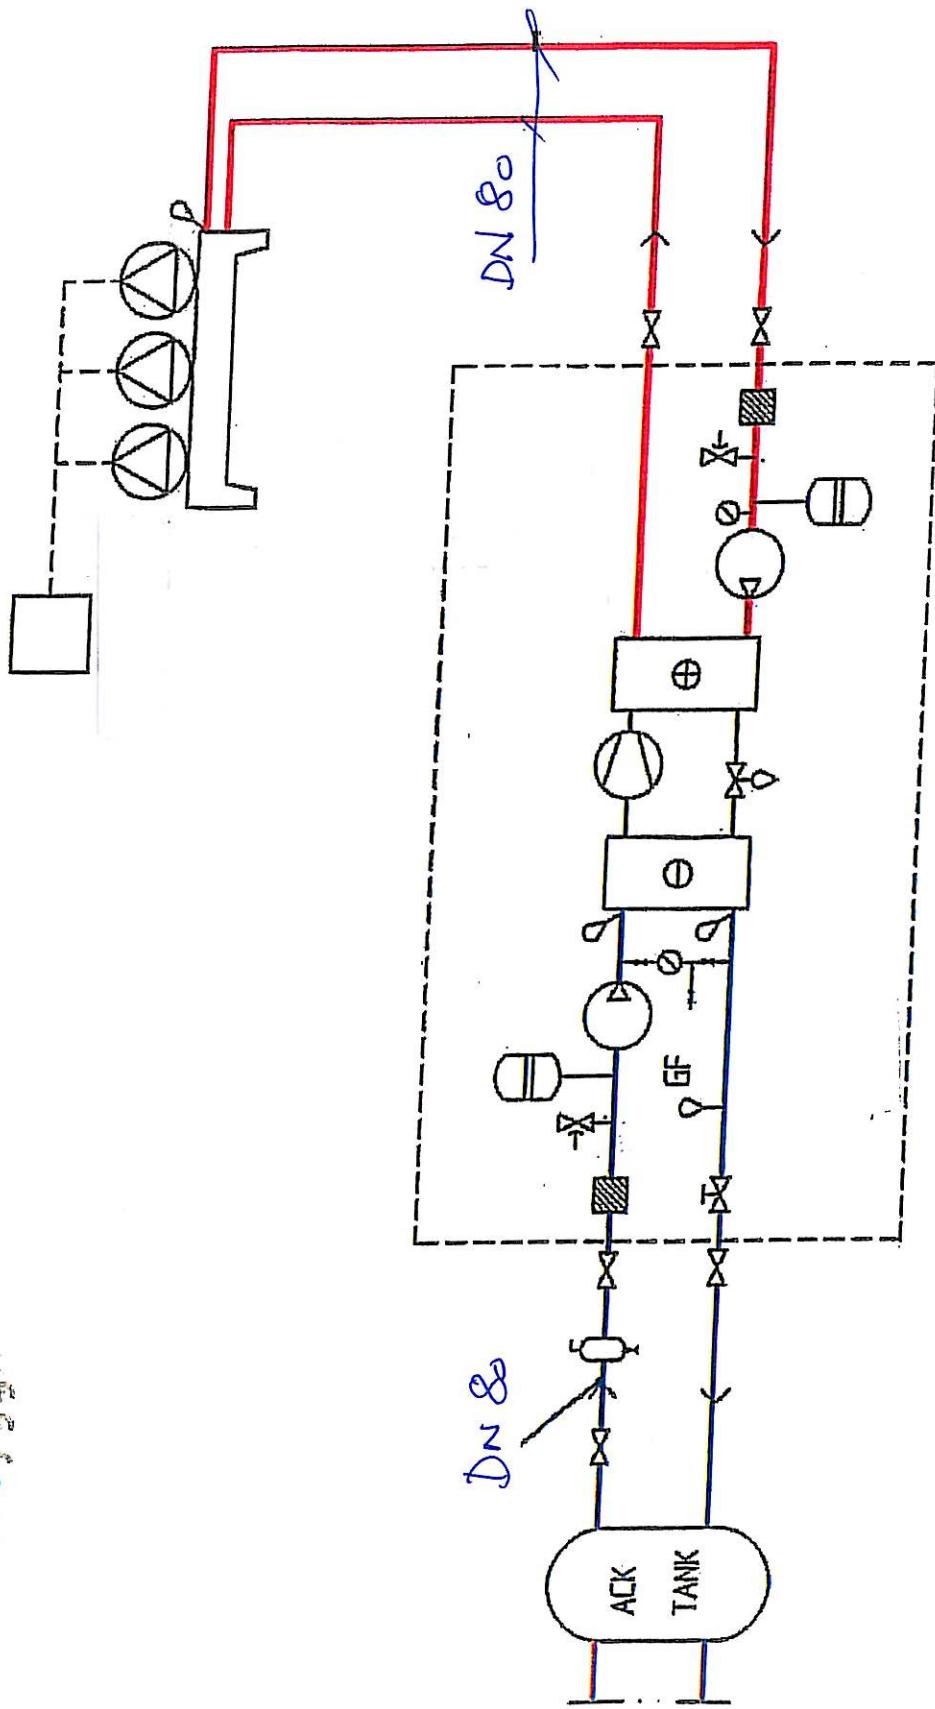

150 kW

Enkel systemskisse for prissetting av leveranse av kompletts isvannsmaskin
 Isvannsmaskin
 Tørrkjøler – frekvensregulerte vifter
 Isvannstank - isolert
 Lufter

Postadresse	Besøksadresse	Fakturaadresse	Telefon	E-postadresse	Org. nr.	Vedlegg
Postboks 405 Sentrum 0103 Oslo		Fakturasenteret Postboks 4394 2308 Hamar	Telefaks	post@forsvarsbygg.no Internett www.forsvarsbygg.no	975 930 662 Bankkonto	