


BRANNKONSULT  
 TOMTERVEIEN 60  
 1408 KRÅKSTAD  
 2010-10 *[Signature]*

PROSJEKT Filnavn	ANBUD Omsorgsboliger Øvre Langbråten	TEGN.NR. A10-1	SAK NR. M-1002	TEGN. TBJ	KONTR. JP	DATE 07.04.2010
TEGNING	Situasjonsplan	MAL	PROSJ. ANSV. JP	GODKJ. navn	REV. 30.09.2010	
BYGGERE	Råde kommune,	 <b>Arkitektteam</b> SIVILARKITEKTER - HELGERØDGT. 5A, 1515 MOSS TLF 69 274434 FAX 69 274435 E-mail: moss@arkitektteam.no				
ADRESSE	Skråtorpveien 2, 1640 Råde					
BYGGETOMT	Gnr/Bnr:56/31					
KOMMUNE	Råde Kommune					

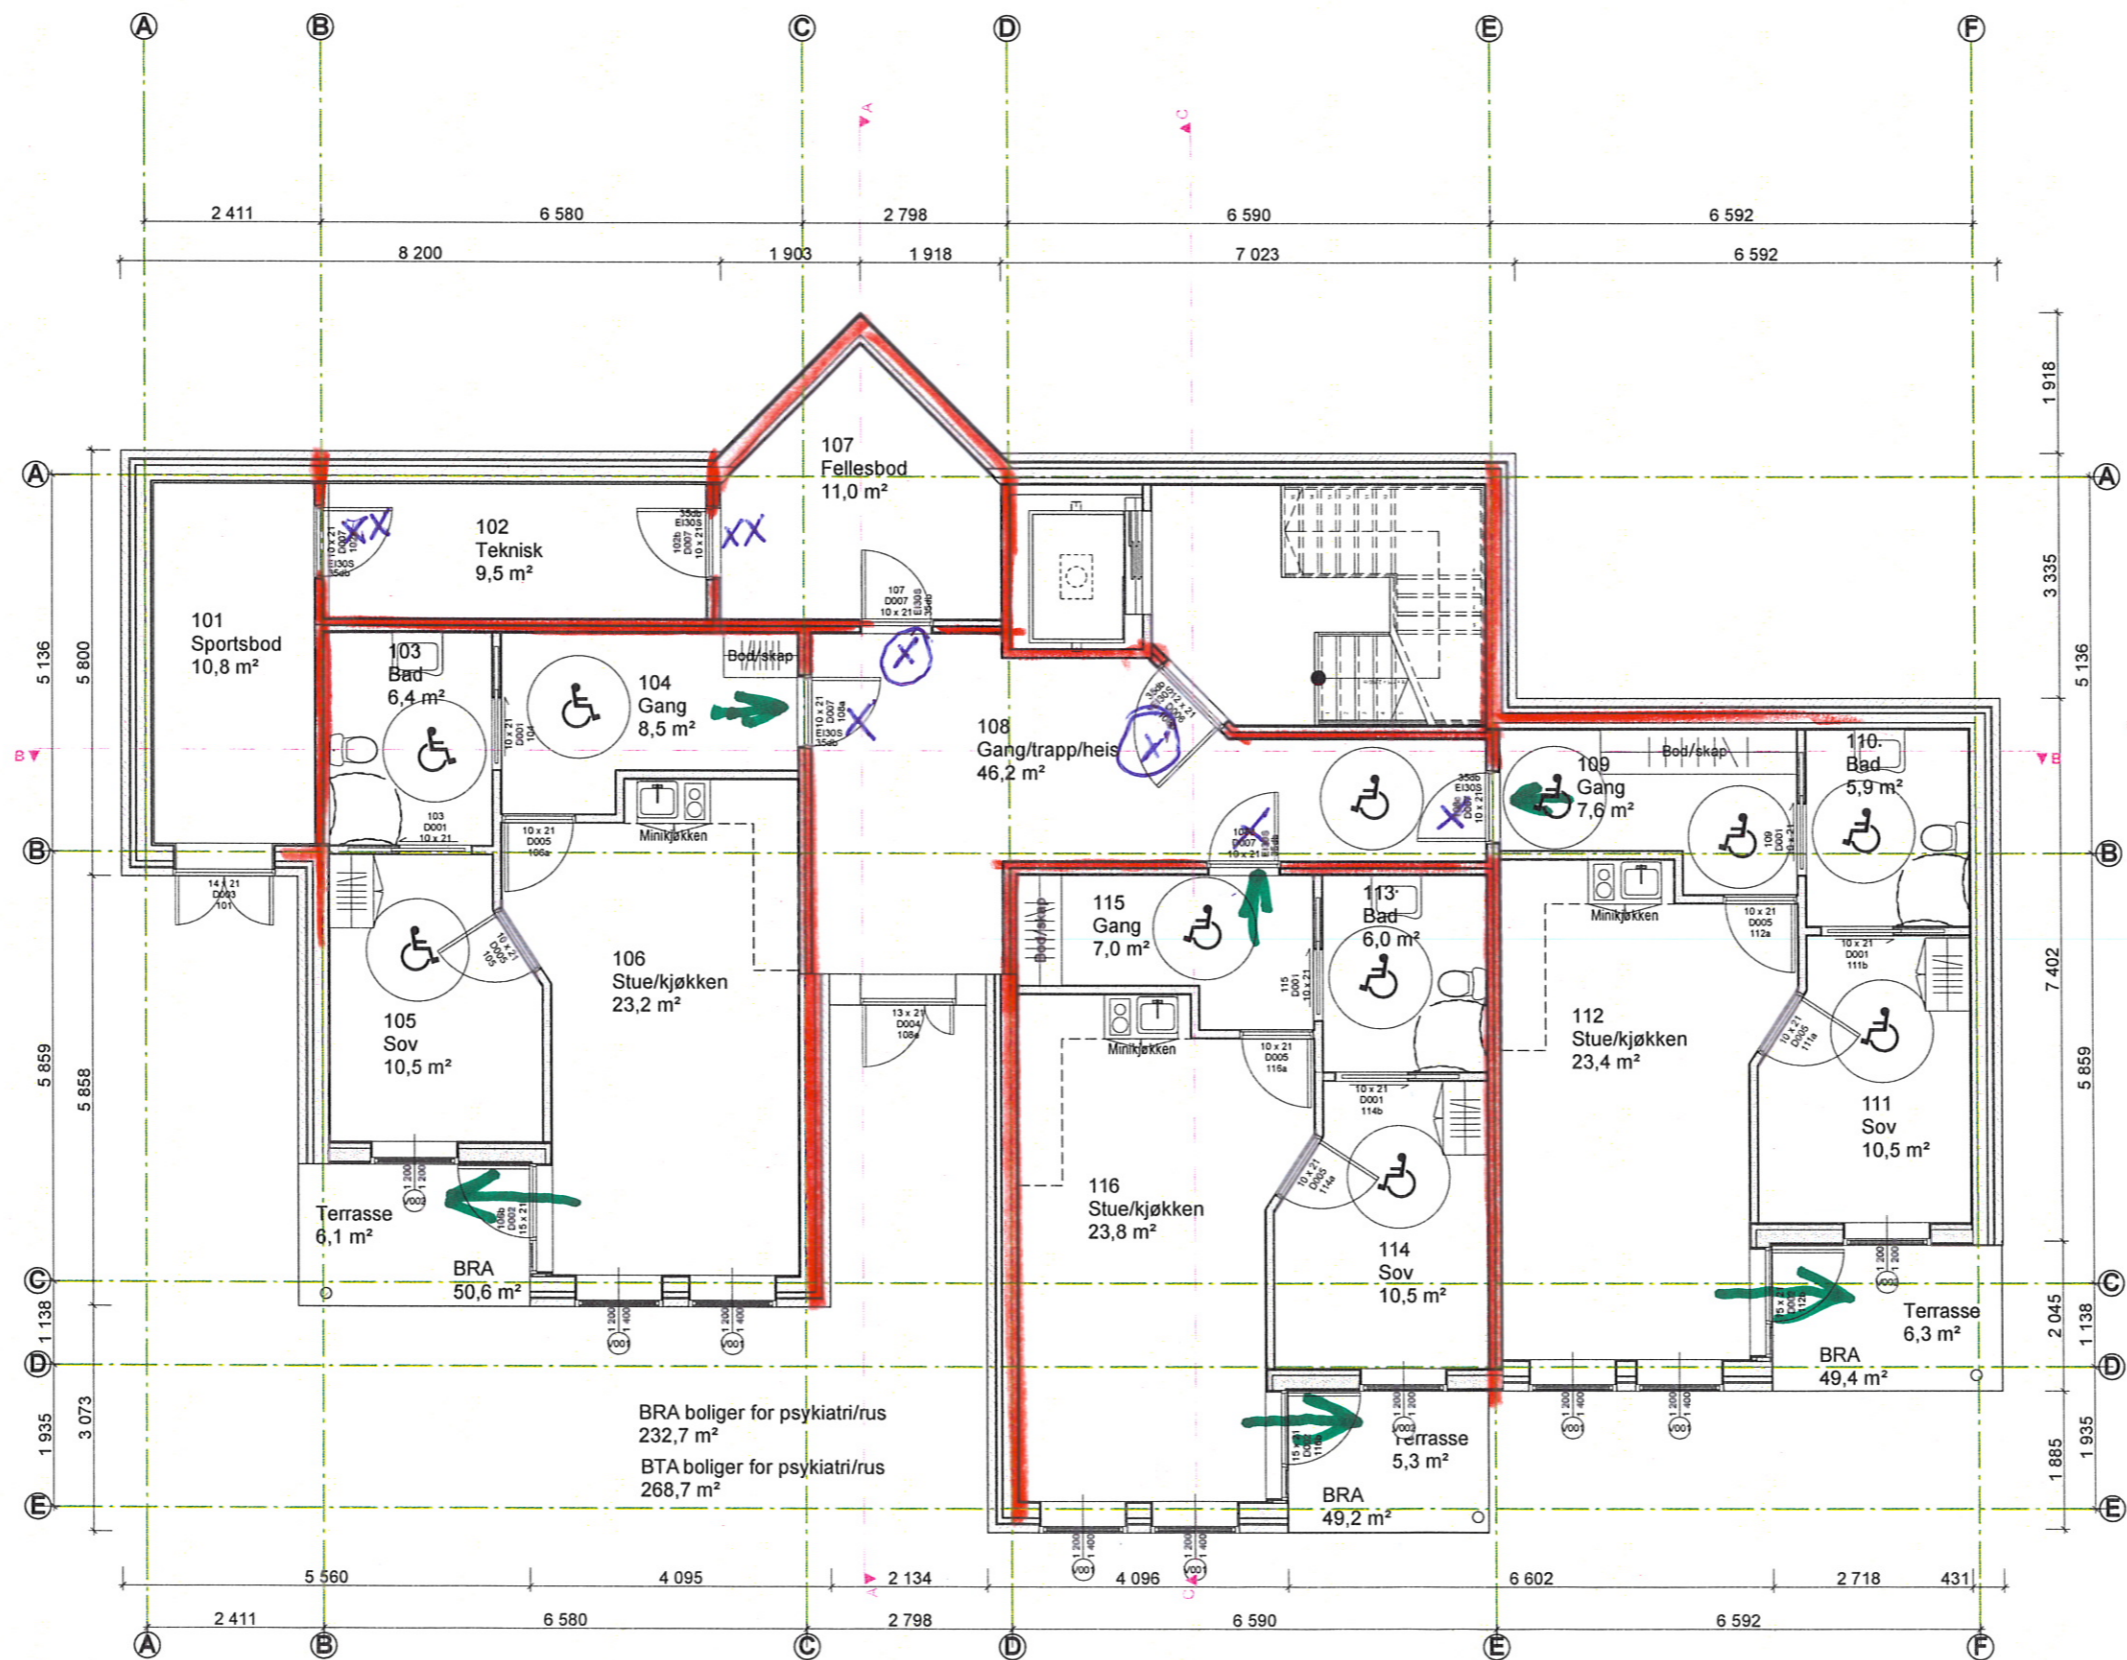

1. Etasje  
1:50

TEGNING NR.	REV.
A22-101	"Notat"
TITTEL	
Skisseforslag	
Plan Rus/psykiatri (1)	


*Vegg 060 (E160/p-32.do)*  
*⊗ Dør B30 (E1305/p-32.do)*  
*x Dør B30 (E1305/p-32.do)*  
*xx Dør AB05 (E1605C/A2-31.do)*

**BRANNKONSULT A/S**  
**TOMTERVEIEN 60**  
**1408 KRÅKSTAD**

*10/10-10 / [Signature]*

IND. DATO	REVISJON	TEGN. KONTR.	ODOKU
<small>           Avd Oslo Smedgata 32    Avd Moss - Hølgangsg. 5A            0651 OSLO                      1516 MOSS            TEL 24 07 12 80                TEL 62 27 44 34            FAX 24 07 12 81                FAX 62 27 44 35            oslo@brannkonsult.no        moss@brannkonsult.no         </small>			
TH	Råde kommune, Serbergtveien 2, 1540 Råde		
ARK			
RIB	"Rådg. ing. Bygg" - viken 02000 Stadelst. 77 51677		
RIV	"Rådg. ing. Værst."		
RIE	"Rådg. ing. Elektro"		

STATUS	Anbudstegninger Øvre L. psykiatri		
TITTEL	<b>Plan Rus/psykiatri (1)</b>		
SAK NR.	M-1002	MALETTIDSK	1:50
DATE		DATE	30.09.2010
SKISSEAVTELER	TEGNER	KONTROLLER	ODOKU
JP	TBJ	A	navn
TEGNING NR.			HEDEL
<b>A22-101</b>			"Notat"

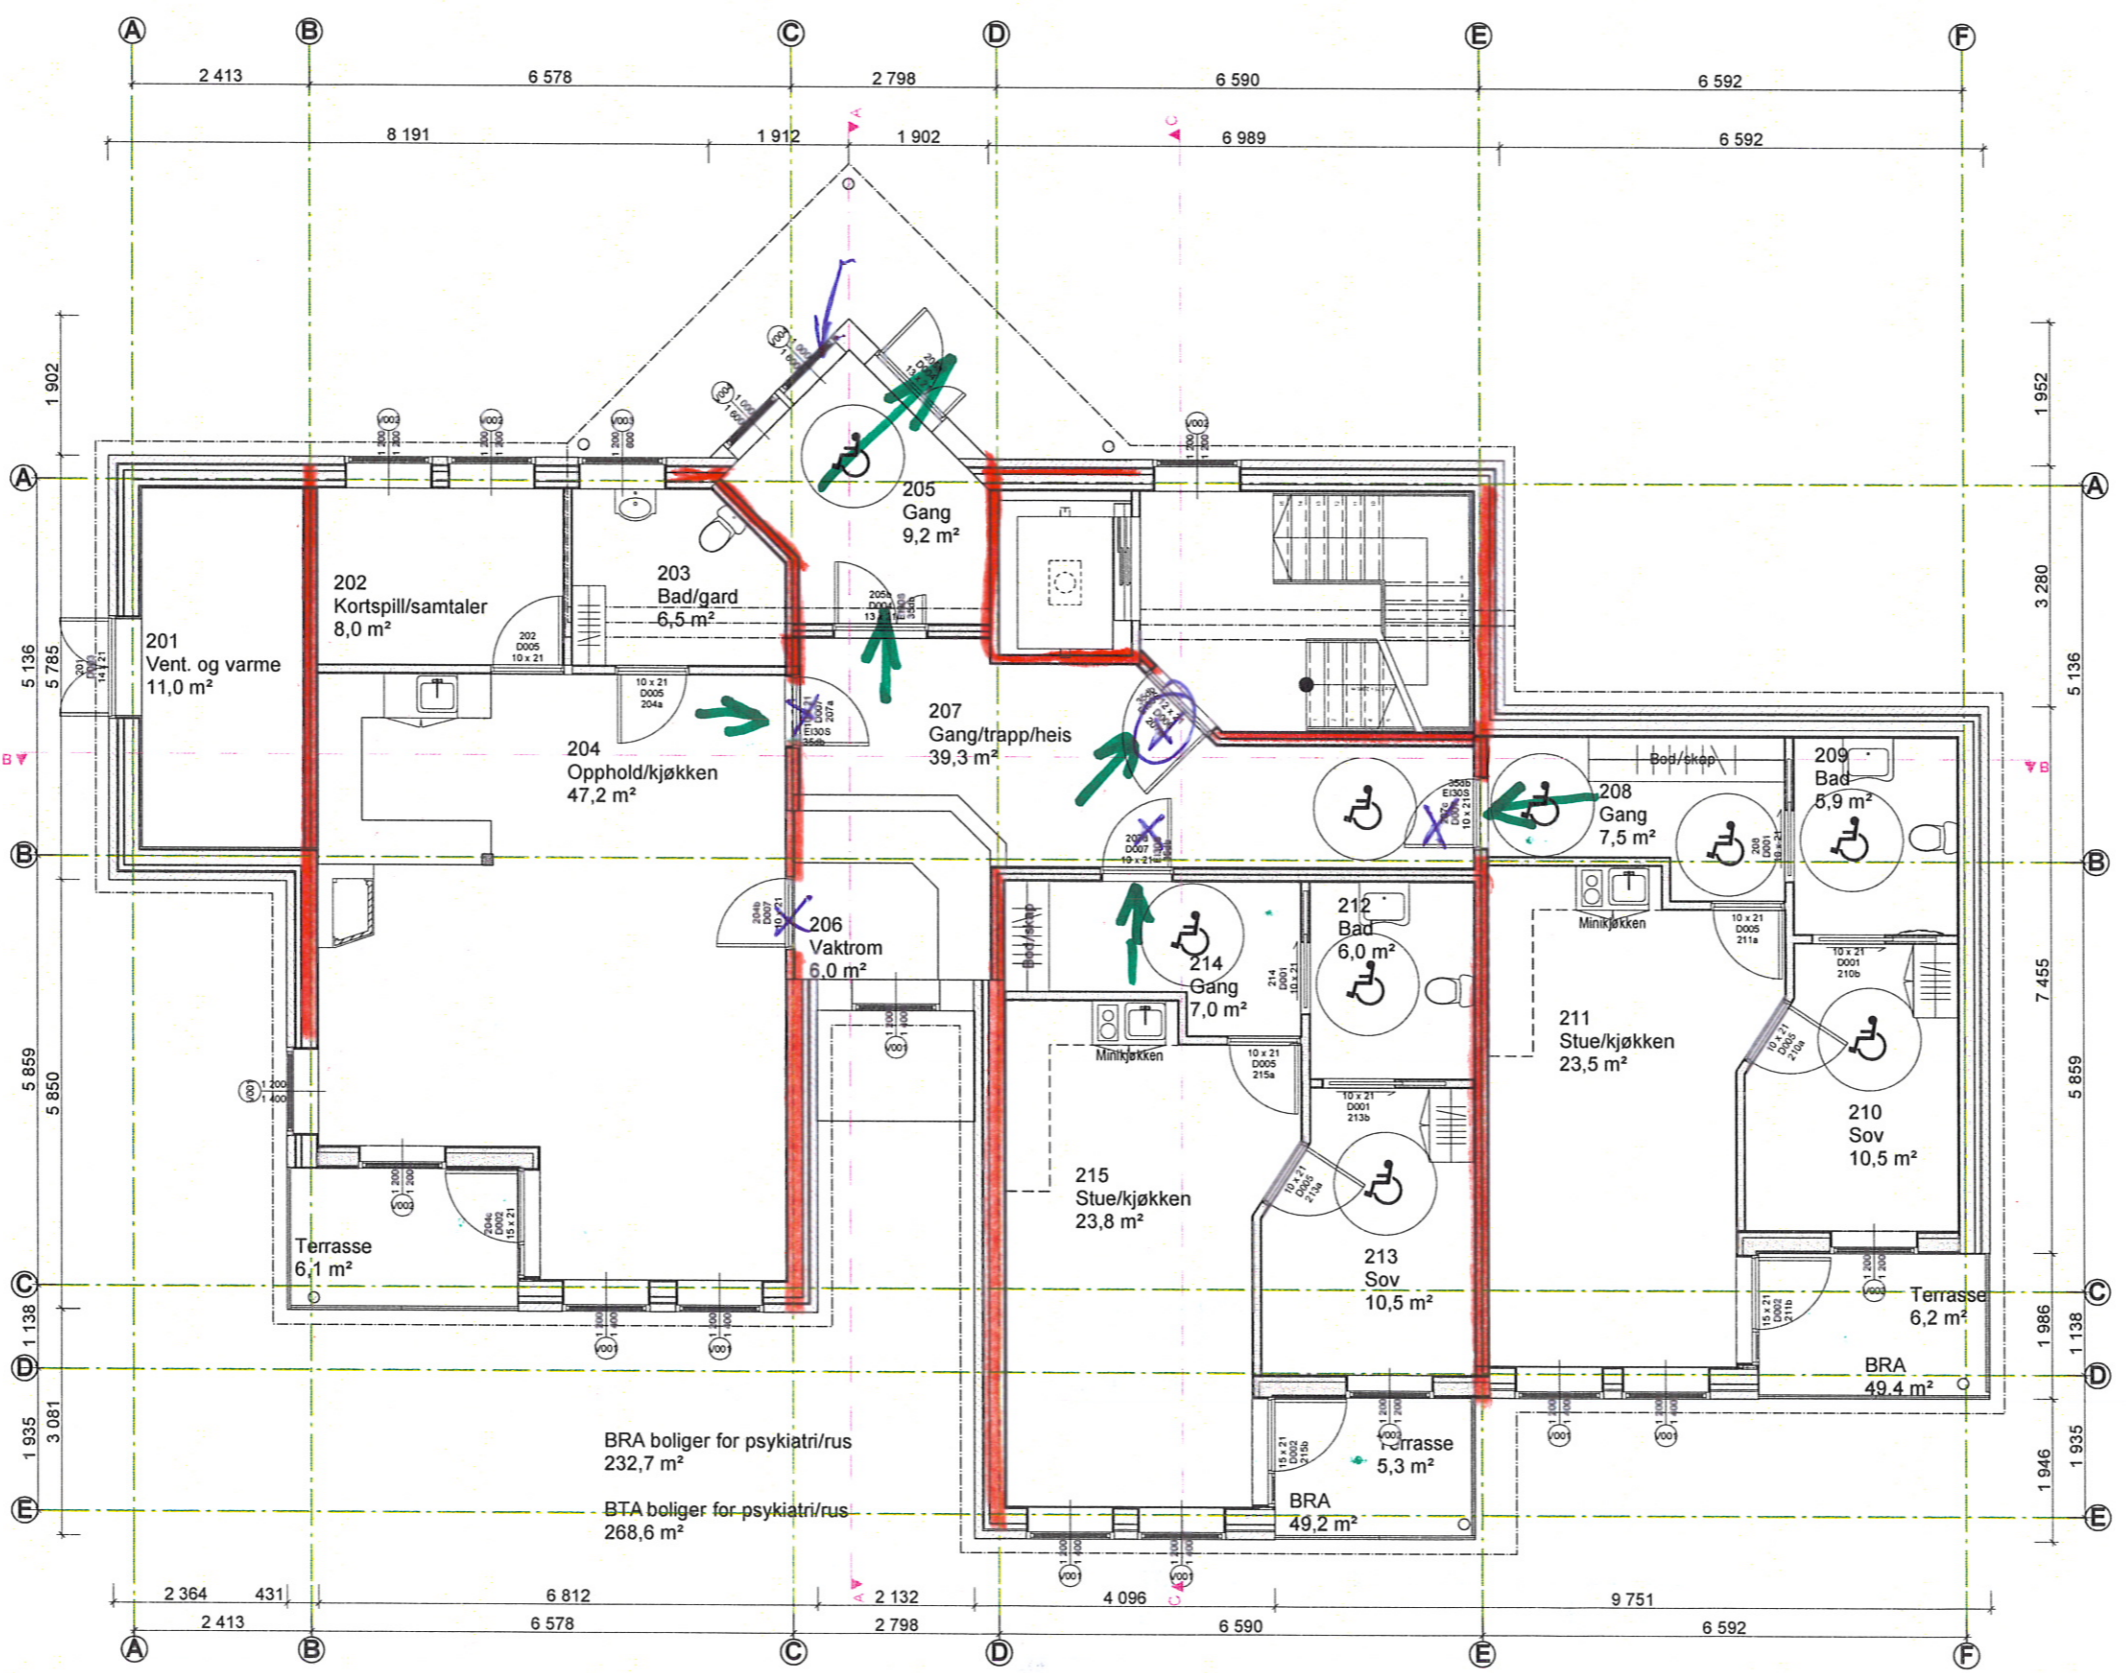

2. Etasje  
1:50

TEGNING NR <b>A22-102</b>	REV "Notat"
TITTEL Skisseforslag Plan 1	

*Vegg B300 (E160/p-32,do)*  
*⊗ Dør B305 (E1305C/p-32,do)*  
*x Dør B30 (E1305/p-32,do)*


**BRANNKONSULT A/S**  
**TOMTERVEIEN 60**  
**1408 KRÅKSTAD**  
*10/10-10 [Signature]*

NO. DATO	REVISJON	TEGN. KONTR.	ODOKU

TH	Råde kommune Skårpveien 2, 1640 Råde
RIB	"Rådsg. ing. Bygg" -veien 00000 Skadet if 77 56677
RIE	"Rådsg. ing. Elekt."

STATUS **Anbudstegninger Øvre L. psykiatri**

TITTEL <b>Plan 1</b>		
SKISSE NR M-1002	MAKSETID 1:50	DATO 30.09.2010
SKISSEHÅNDLER JP	TEKNET TBJ	ODOKU navn
TEGNING NR <b>A22-102</b>	REV "Notat"	

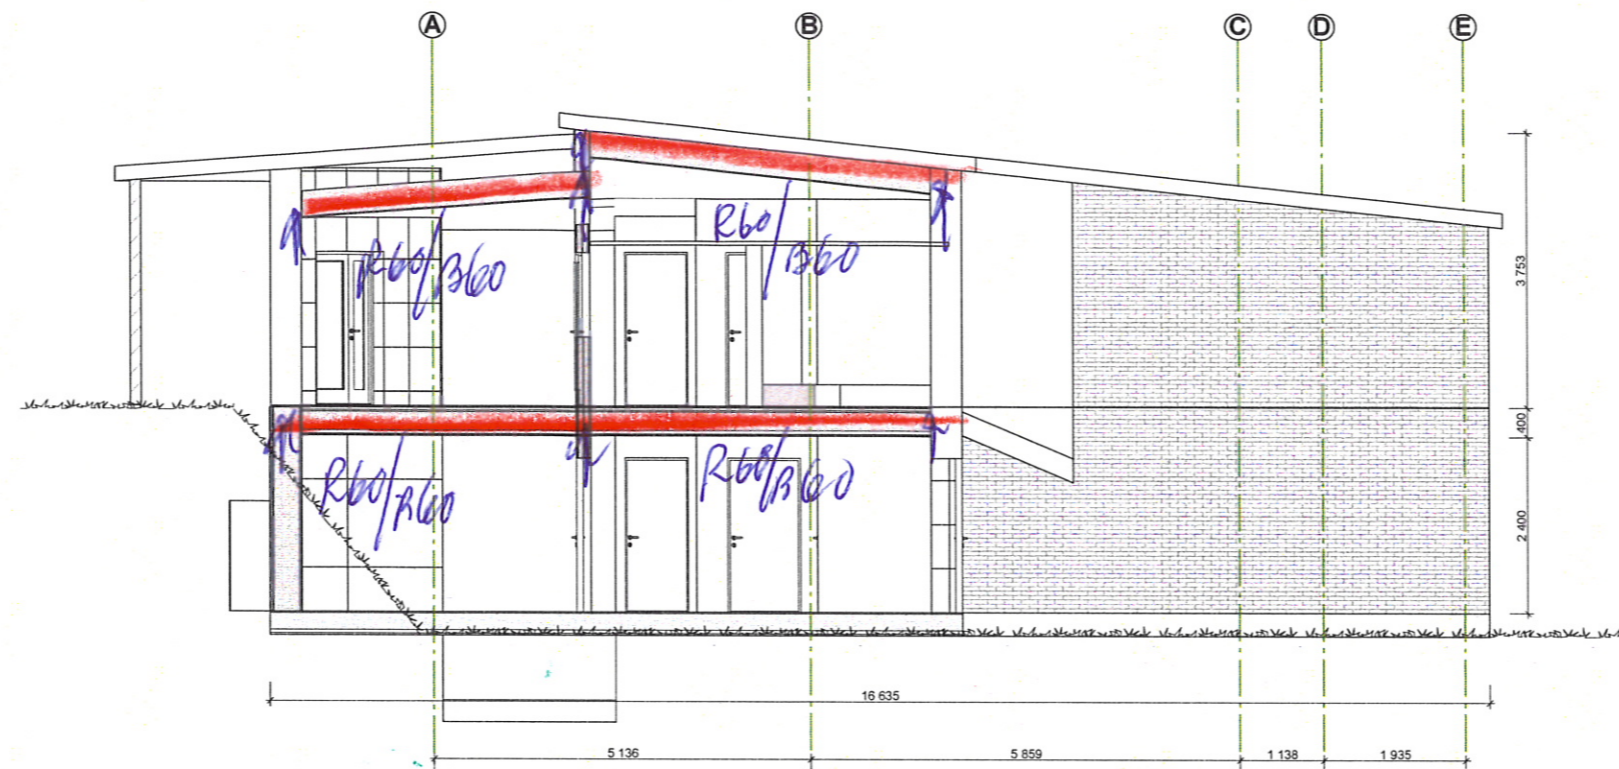


Snitt A-A  
1:50

*B60/R21 60 (0-52,10)*

TEGNING NR	REV
A30-101	"Notat"
TITTEL	
Skisseforslag	
Snitt	

**BRANNKONSULT A/S**  
**TOMTERVEIEN 60**  
**1408 KRÅKSTAD**

*10/10-10/10/10/10/10*


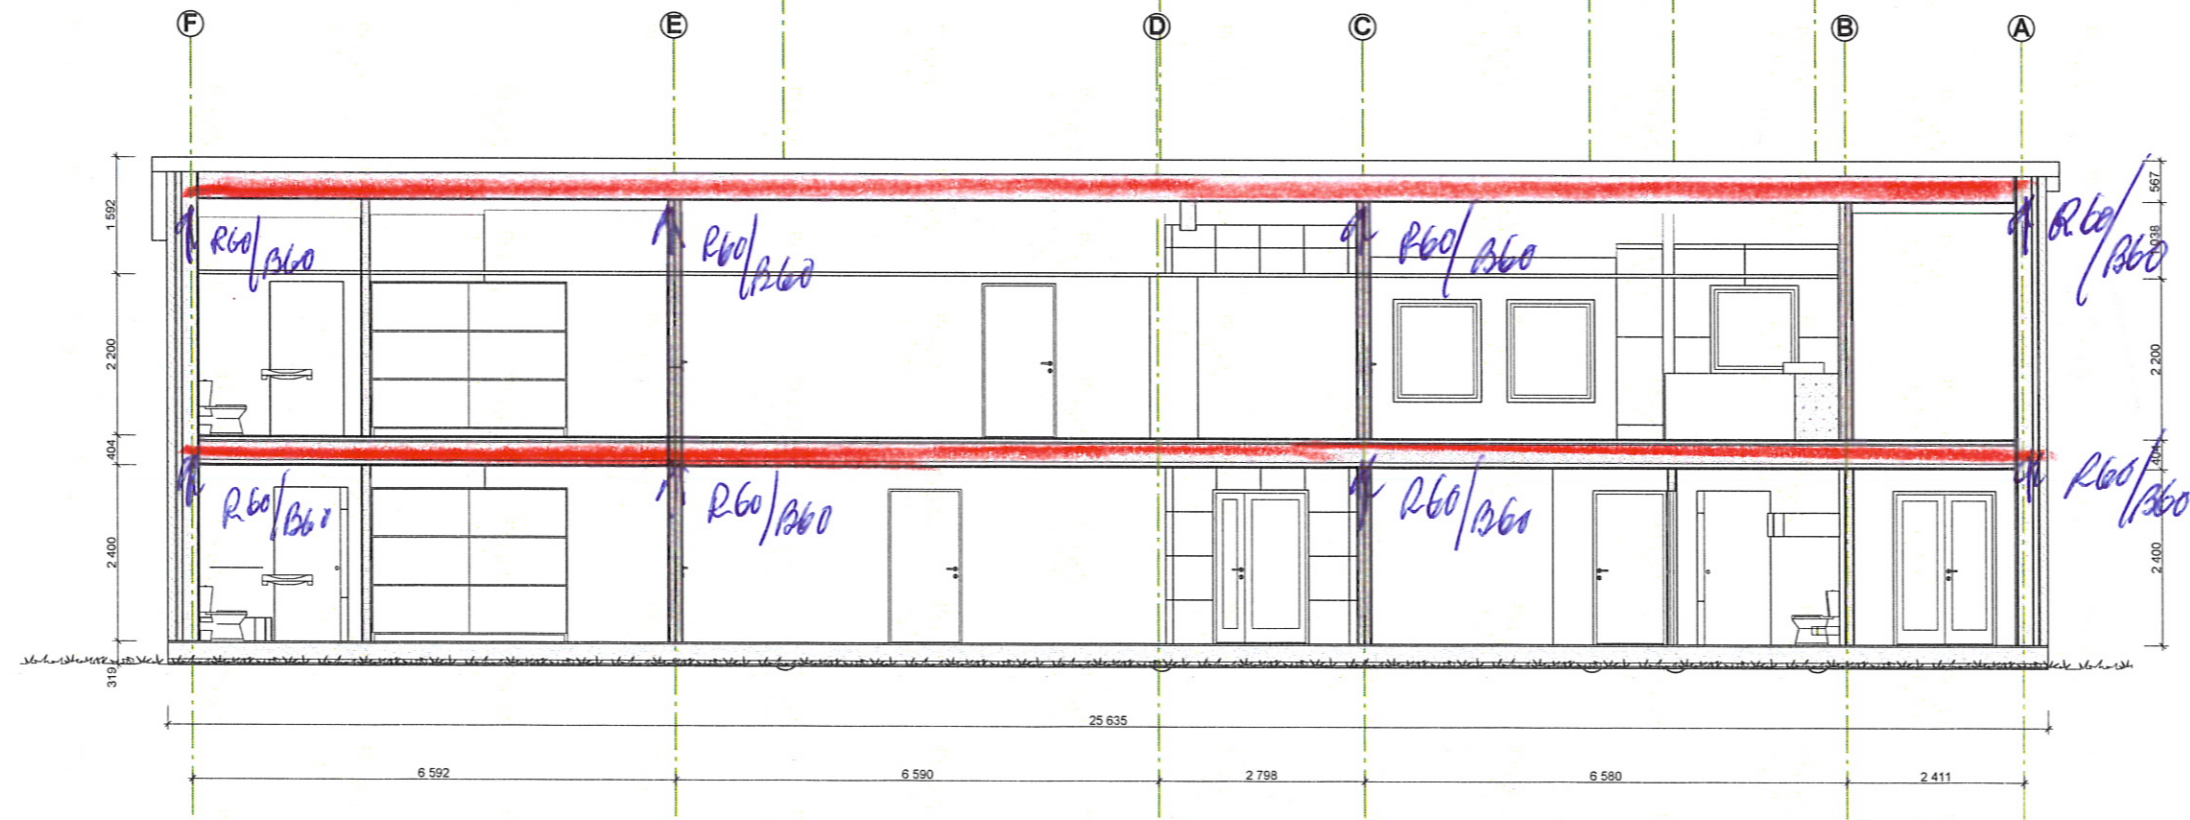


Snitt B-B  
1:50

NO	DATO	REVISJON	TEGN	KONTR	ODOKU

TH	Råde kommune, Skarpsveien 2, 1640 Råde
ARK	
RIB	"Råd og Bygg" -veien 0000 Skadet #77 1640 Råde
RIV	"Råd og Vert"
RIE	"Råd og Elektro"

STATUS	Anbudstegninger Øvre L. psykiatri
TITTEL	Snitt
SAK NR	M-1002
MALETTOKK	1:50
DATE	30.09.2010
SKRIBEVANDLER	TBJ
TEGNER	A
KONTROLLER	navn
ODOKU	
TEGNING NR	A30-101
REV	"Notat"

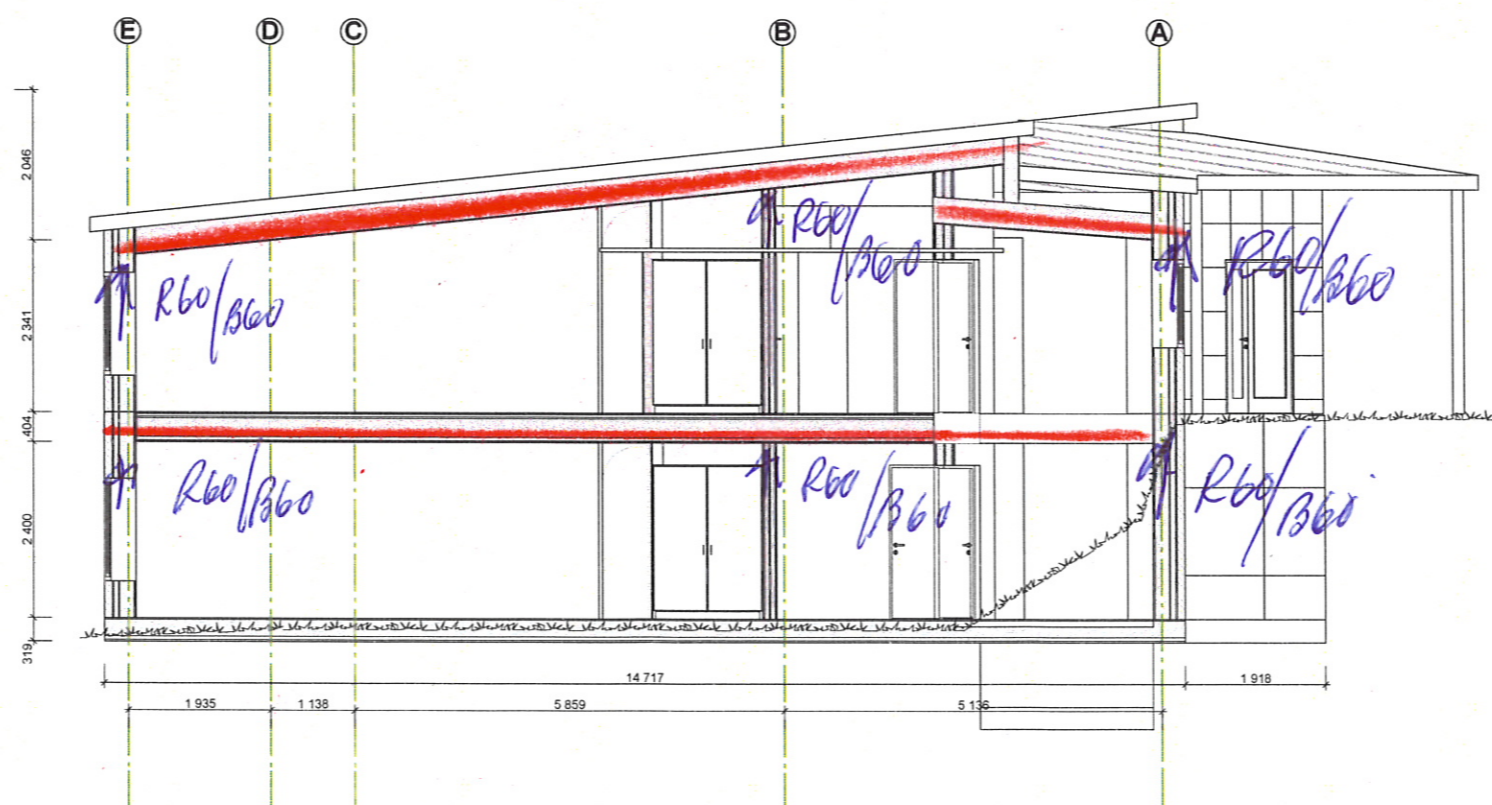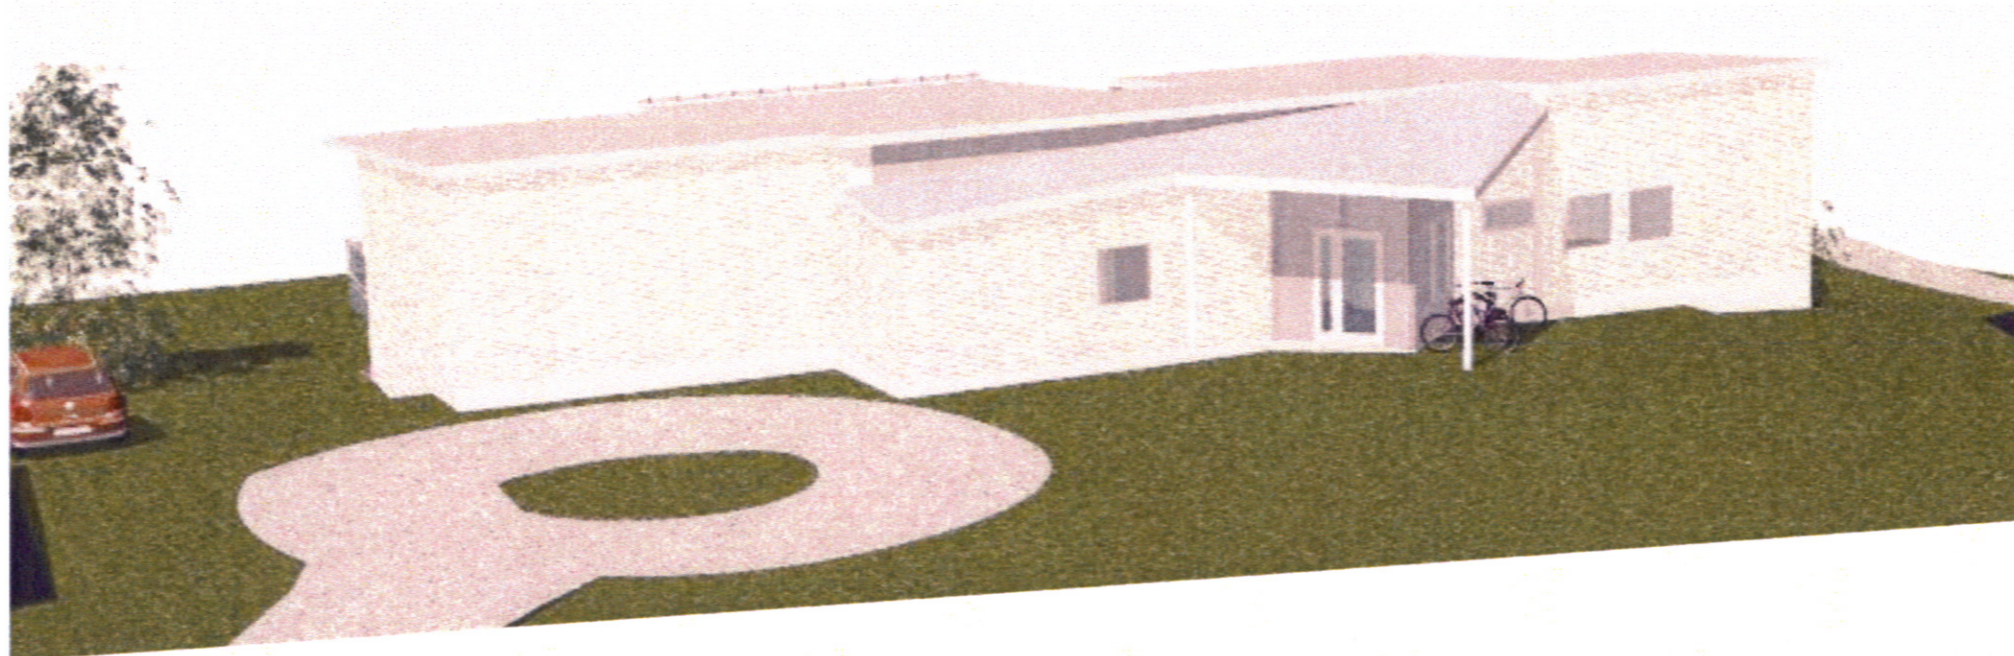

Snitt C-C  
1:50

*B60 (REI 60/D-s 2, do)*

**BRANNKONSULT A/S**  
TOMTERVEIEN 60  
1408 KRÅKSTAD

*19/10-10 / Kvaldahl*

TEGNING NR  
**A30-102**

REV.

"Notat"

TITTEL  
Skisseforslag  
Snitt

IND. DATO REVISJON TEGN. KONTR. GODKJ.


TH Råde kommune, Østtorvveien 2, 1640 Råde

ARK

RIB "Rådg. ing. Bygg" - veien 00000 Stedet, 7777 7777 no

RIV "Rådg. ing. Vent."

RIE "Rådg. ing. Elinst"

STATUS Anbudstegninger Øvre L.


psykiatri

TITTEL **Snitt**


SAK NR M-1002, SKALA 1:50, DATO 30.09.2010

SAKSRHENDLER TBJ, TEINET, KONTAKT A, GODKJ. navn

TEGNING NR **A30-102**, REV. "Notat"

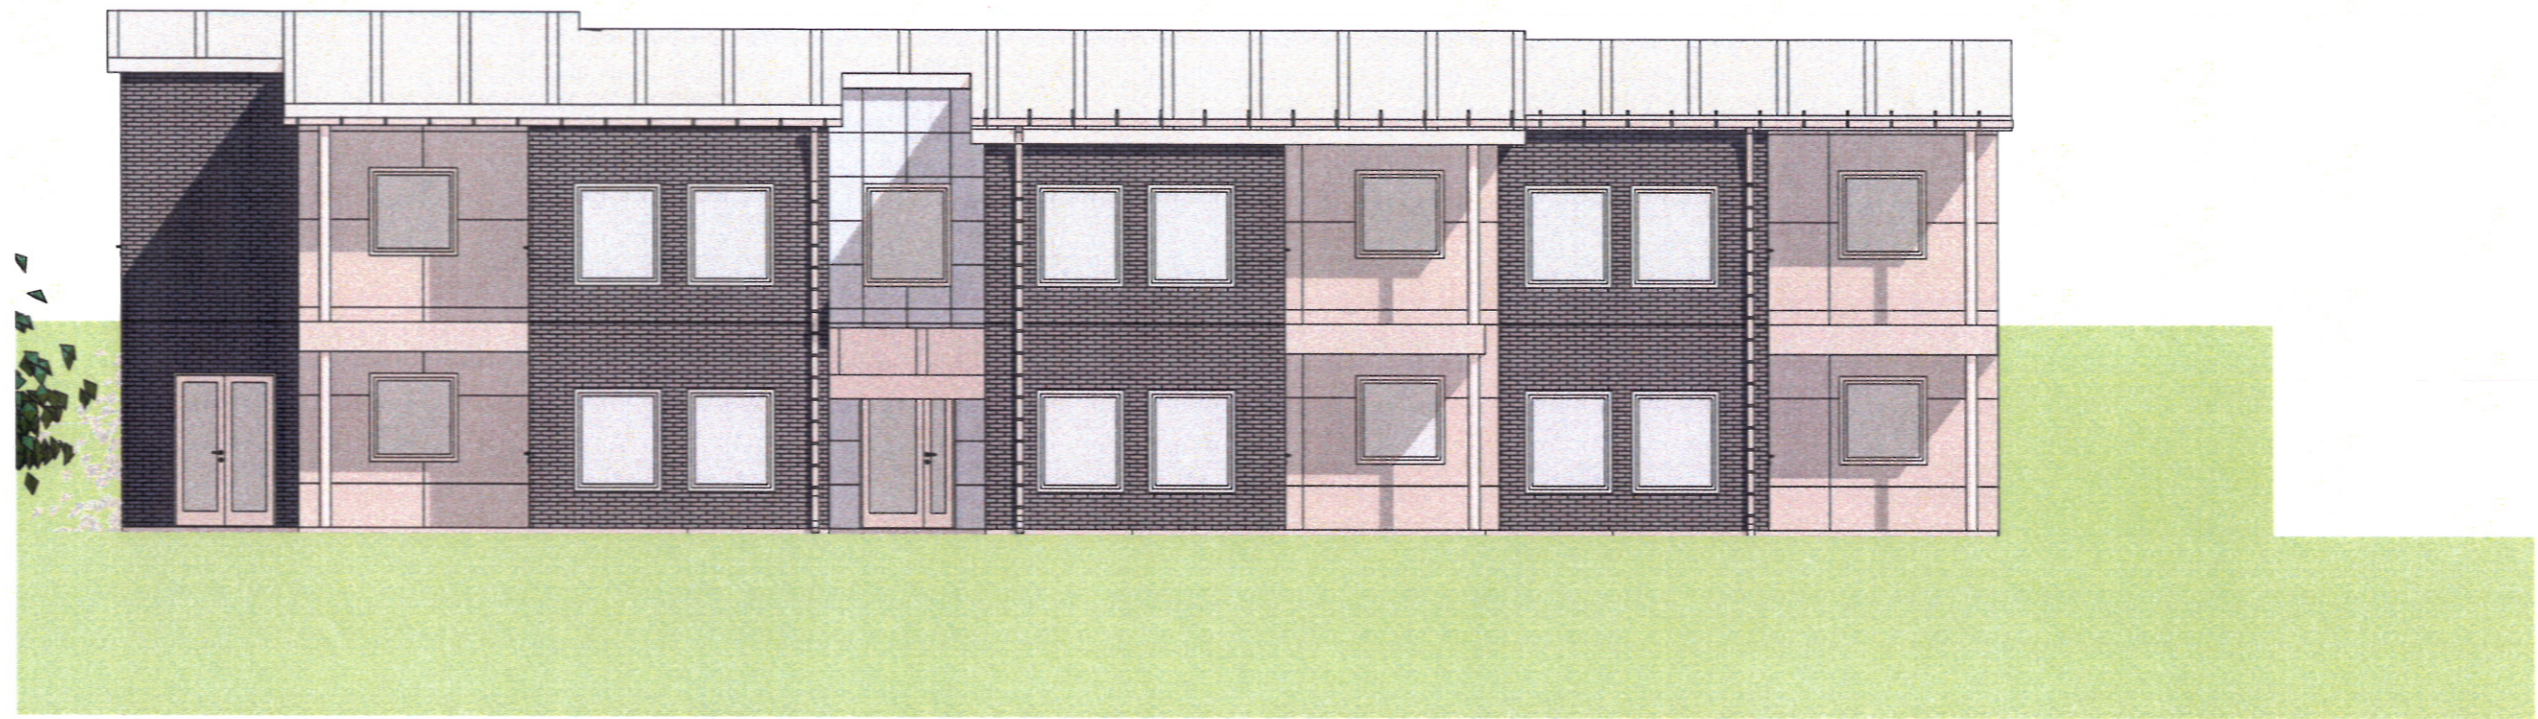

Fasade mot sør  
1:100

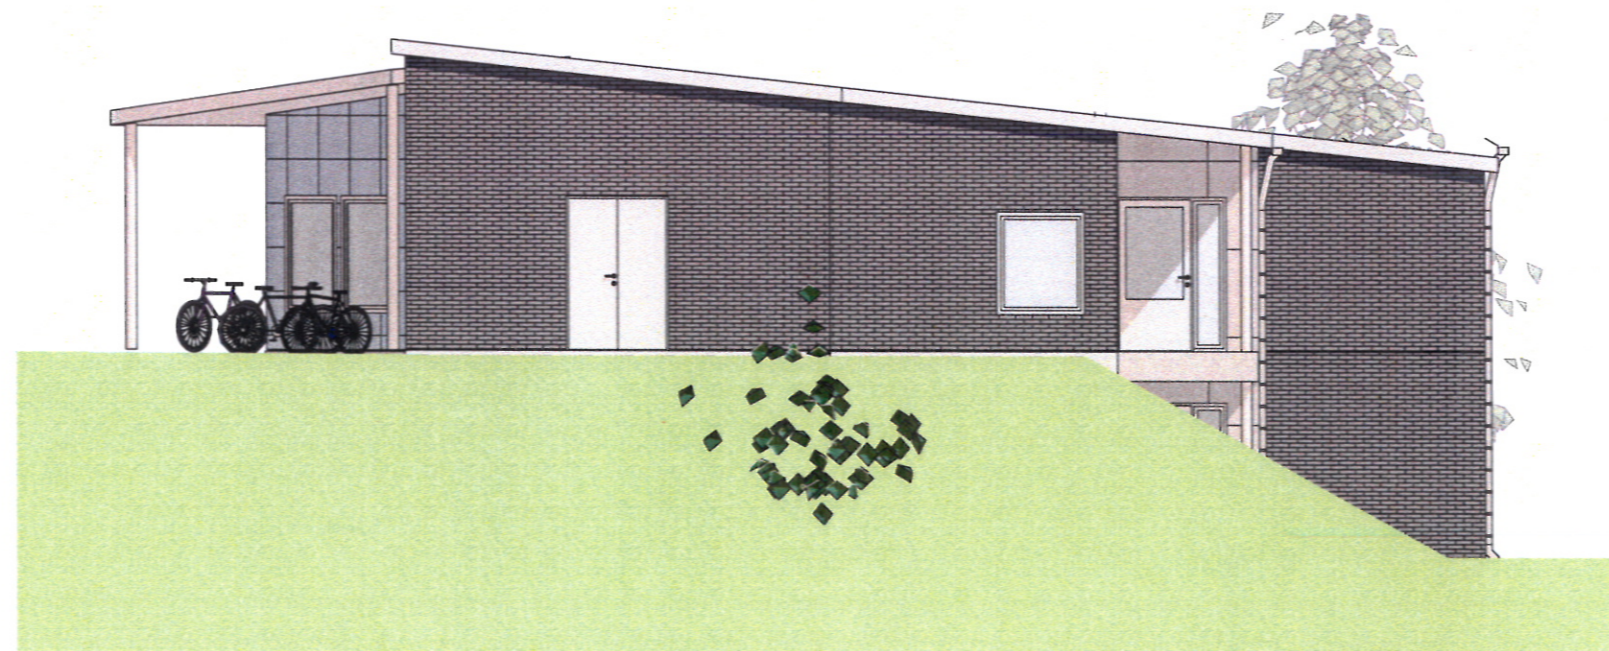


Fasade mot vest  
1:100


BRANNKONSULT A/S  
TOMTERVEIEN 60  
1408 KRÅKSTAD

*10/10-10*  
*[Signature]*

PROSJEKT Filnavn	Skisseforslag Omsorgsboliger Øvre Langbråten		TEGN.NR. A40-1	SAK NR. M-1002	TEGN. TBJ	KONTR. JP	DATO 07.04.2010
TEGNING	Fasader		MÅL.	PROSJ. ANSV. JP	GODKJ. navn	REV. 30.09.2010	
BYGGHERRE ADRESSE BYGGETOMT KOMMUNE	Råde kommune, Skråtorpveien 2, 1640 Råde Gnr/Bnr:56/31 Råde Kommune		 SIVILARKITEKTER - HELGERØDGT. 5A, 1515 MOSS TLF 69 274434 FAX 69 274435 E-mail: moss@arkitektteam.no				

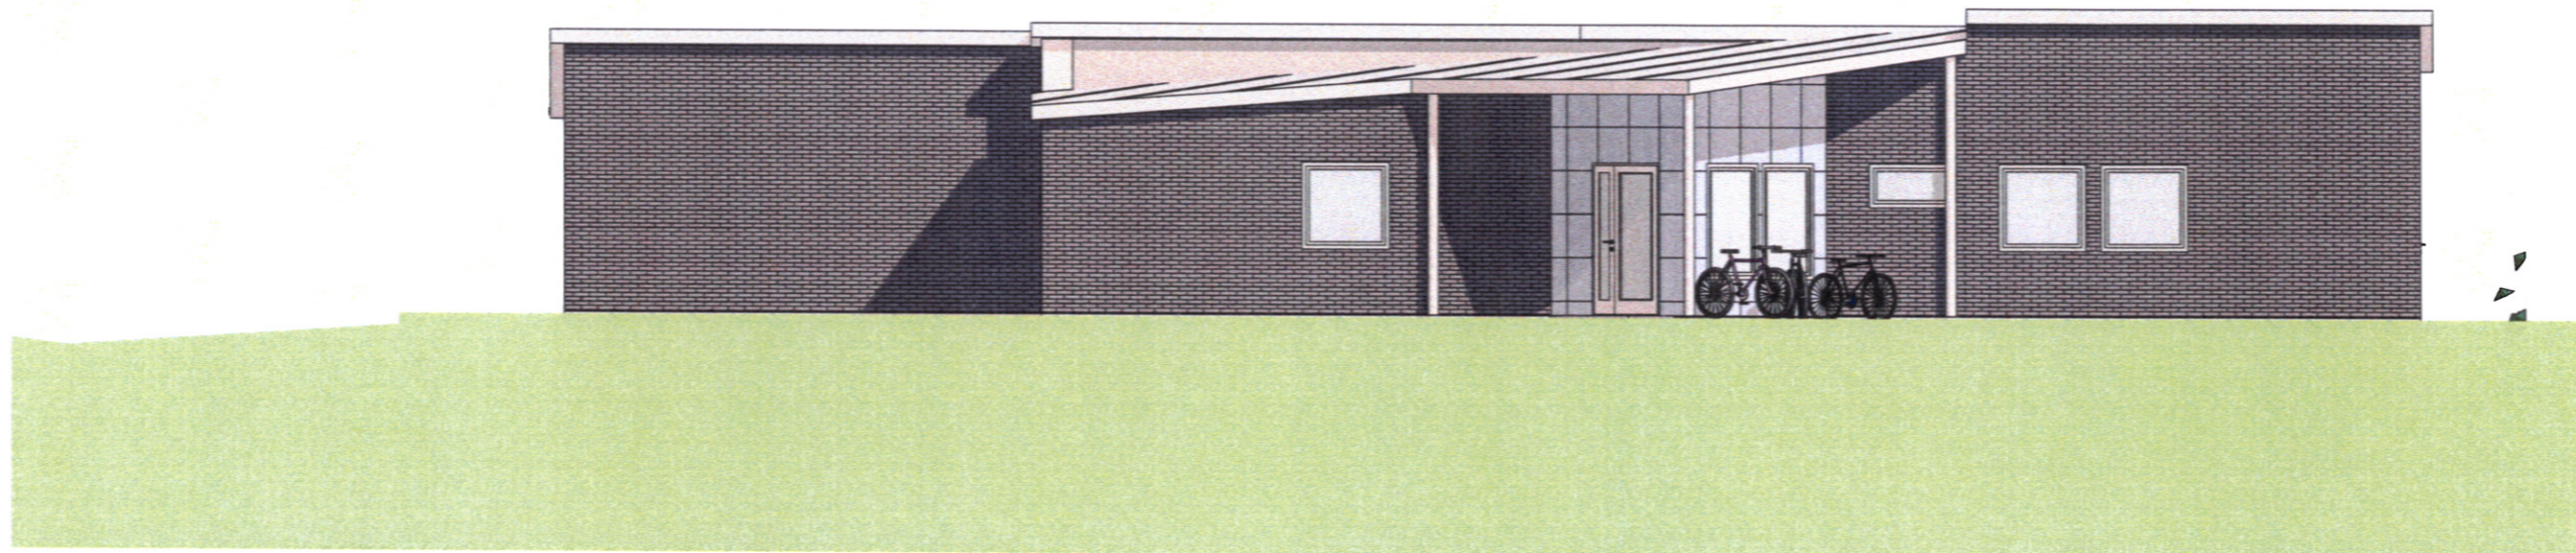

Fasade mot nord  
1:100

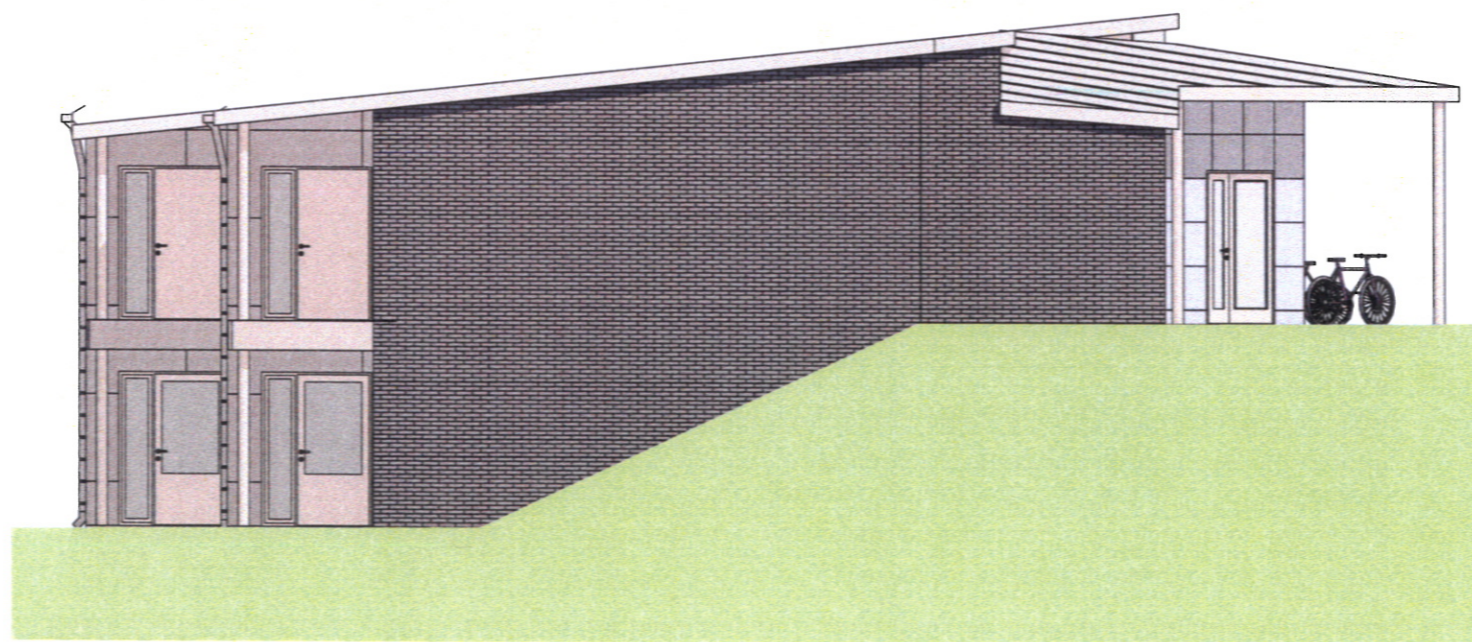

Fasade mot øst  
1:100

BRANNKONSULT AS  
TOMTEVEIEN 60  
1408 AKSTAD

*10/10 - 10 / [Signature]*

PROSJEKT Filnavn	Skisseforslag Omsorgsboliger Øvre Langbråten		TEGN.NR. A40-2	SAK NR. M-1002	TEGN. TBJ	KONTR. JP	DATO 07.04.2010
TEGNING	Fasader		MAL.	PROSJ. ANSV. JP	GODKJ. navn	REV. 30.09.2010	
BYGGHERRE ADRESSE BYGGETOMT KOMMUNE	Råde kommune, Skråtorpveien 2, 1640 Råde Gnr/Bnr:56/31 Råde Kommune		 SIVILARKITEKTER - HELGERØDGT. 5A, 1515 MOSS TLF 69 274434 FAX 69 274435 E-mail: moss@arkitektteam.no				