

1. Etasje
1:100

TEGNING NR. **A22-101** REV. "Notat"

TITTEL
Skisseforslag
Plan 1 1:100

BRANNKONSULT AS
TOMTERVEIEN 60
1408 KRÅKSTAD
19/10-10

*Ubrennbart
mellombygg eller
sprinkling av
begge bygningene
og mellombygg*

*✓ E44 B 30 (E130/p-s2,do)
x DøR B 30 S (E130-sc/p-s2,do)
⊗ DøR B 30 (E130/p-s2-do)*

IND. DATO REVISJON TEGN. KONTR. GODK.


Råde kommune,
Slottveien 2, 1640 Råde

TH	"Råd. ing. Bygg"
RIV	"Råd. ing. Vekt"
RIE	"Råd. ing. Elektr"


STATUS
Anbudstegninger Nor Gård

TITTEL
Plan 1 1:100


SAK NR. **M-1002** MALESTOKK **1:100** DATO **30.09.2010**

SAKSBEHANDLER **TBJ** TEKNER **A** GODKJ. **RSVN**


TEGNING NR. **A22-101** REV. "Notat"

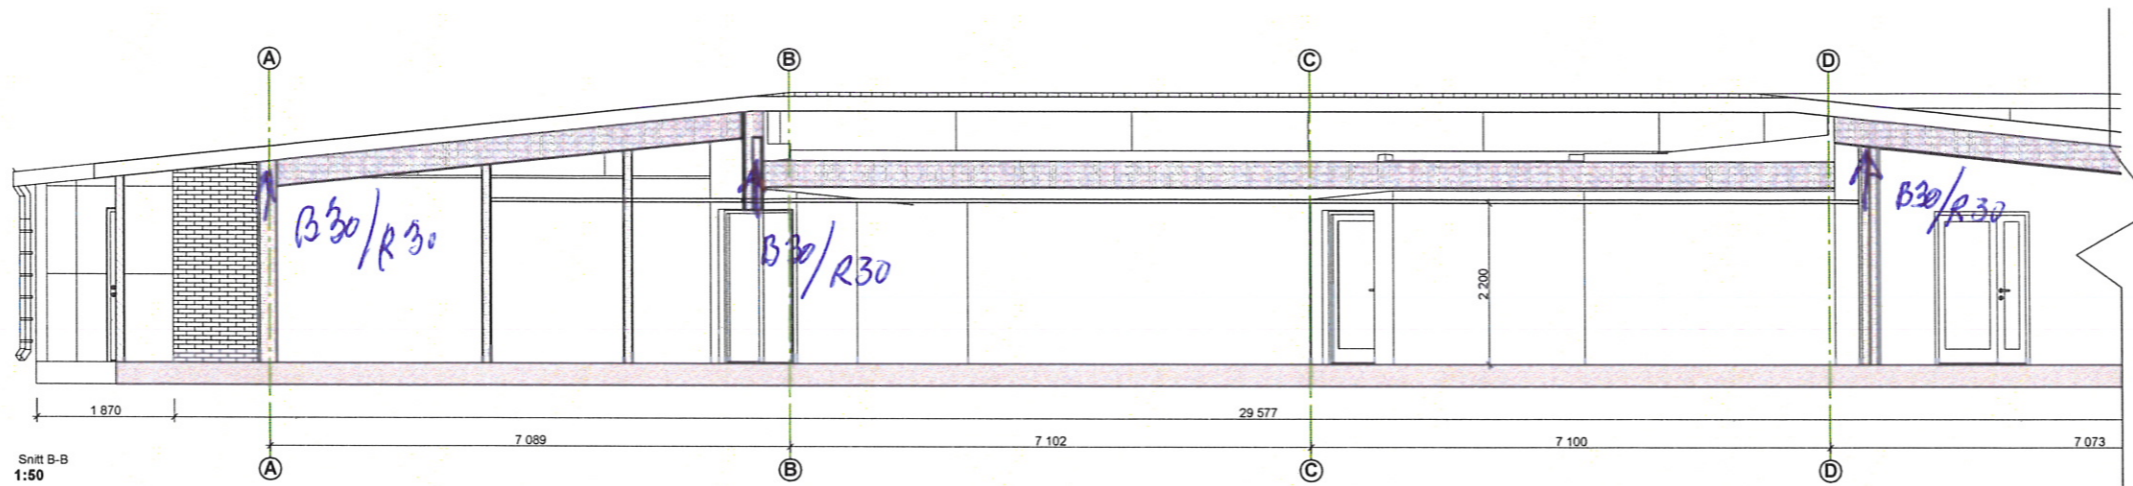

Snitt B-B
1:50

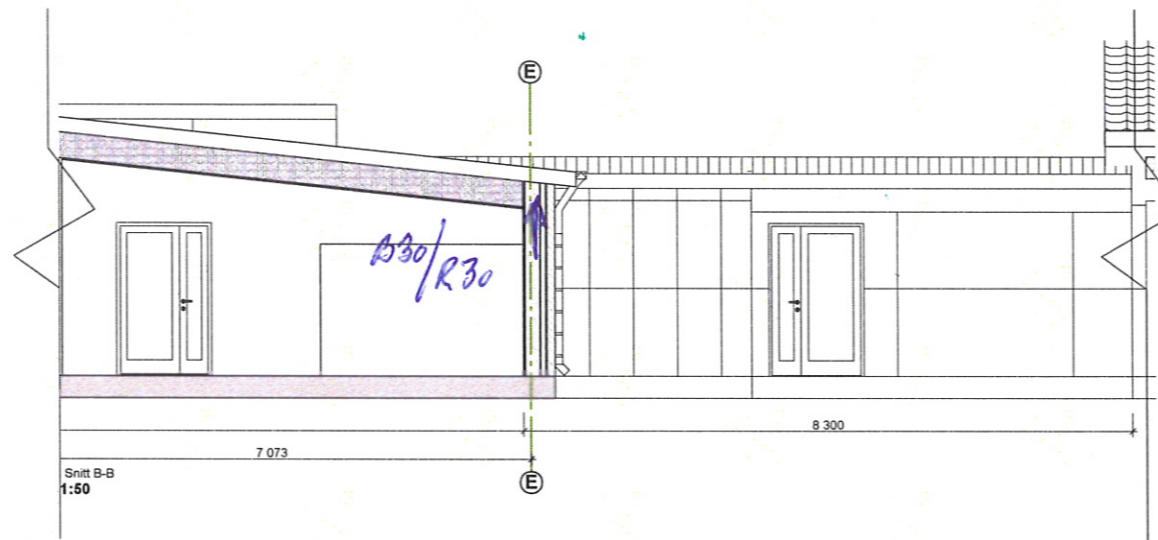

Snitt B-B
1:50

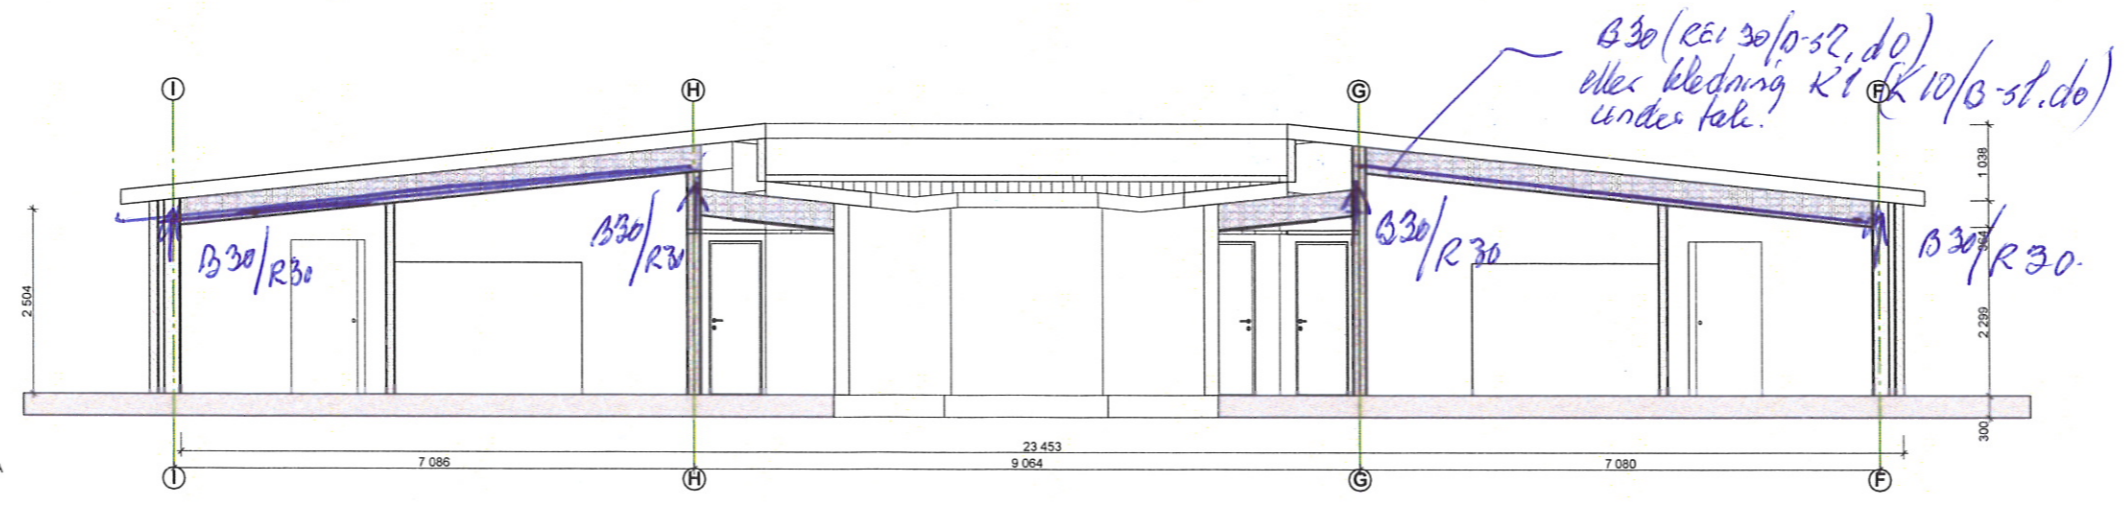

Snitt A-A
1:50

TEGNING NR A30-101	REV "Notat"
TITTEL Skisseforslag Snitt	

BRANNKONSULT A/S
TOMTERVEIEN 60
1408 KRÅKSTAD
10/10-10 / under tak

NO	DATE	REVISION	TEGN	KONTR	ODOKU


Jost Otto Smedgata 22, 0651 OSLO
 TLF 24 07 12 80
 FAX 24 07 12 81
 info@brannkonsult.no

Aud Moss - Høgenesgt 14, 1515 MOSS
 TLF 69 27 44 34
 FAX 69 27 44 35
 moss@brannkonsult.no


TH Råde kommune
 Skårveien 2, 1640 Råde
 ARK ARKTEKTEIN arkitekt
 Høyenestgt. 1515 Moss
 RIB "Rådg. ing. Bygg"
 RIV "Rådg. ing. Vark."
 RIE "Rådg. ing. Elektro"

STATUS
Anbudstegninger Nor Gård

TITTEL Snitt	MALETTID 1:50	DATE 30.09.2010
SAK NR M-1002	TEGNET TBJ	DRUKT RØYVI
TEGNING NR A30-101	INDEX "Notat"	

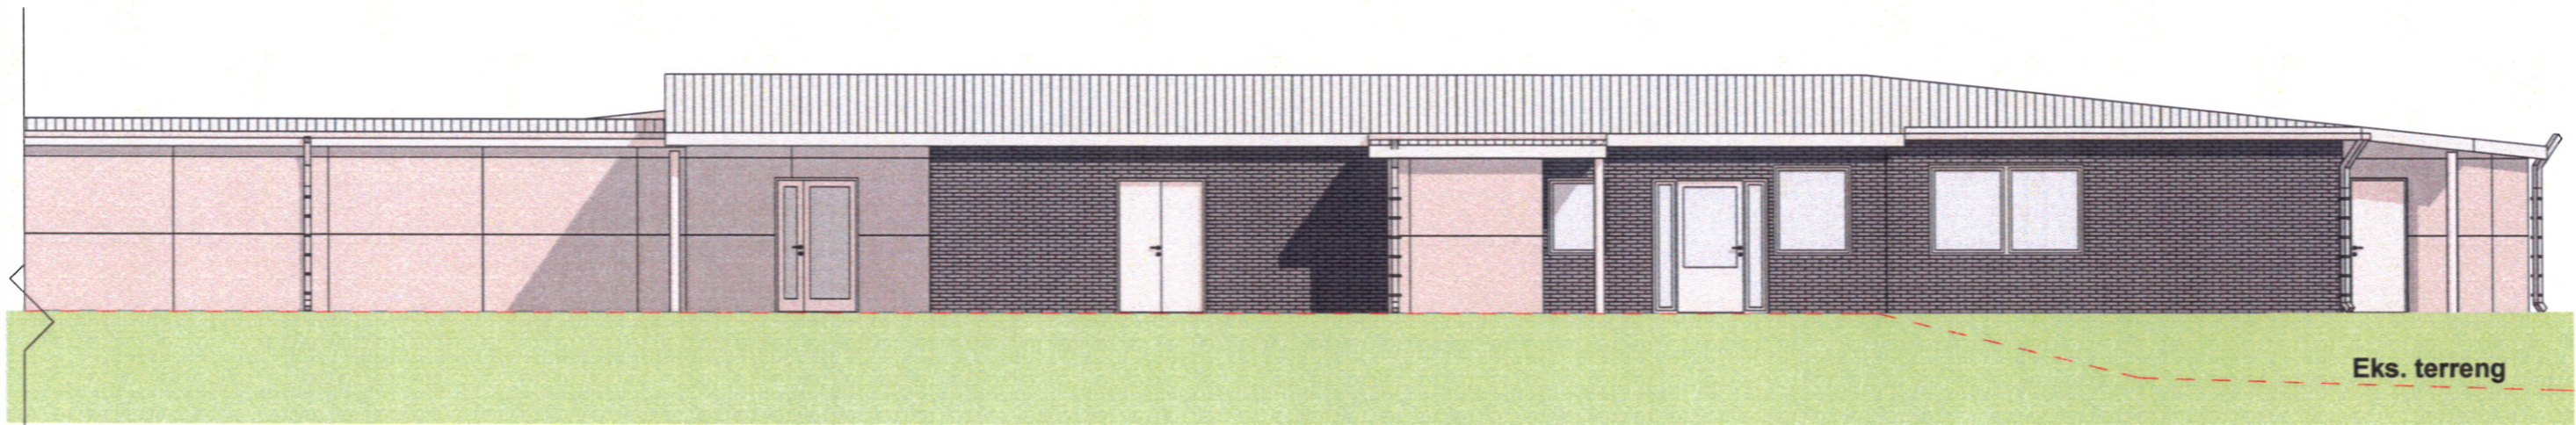


Fasade mot nord
1:100

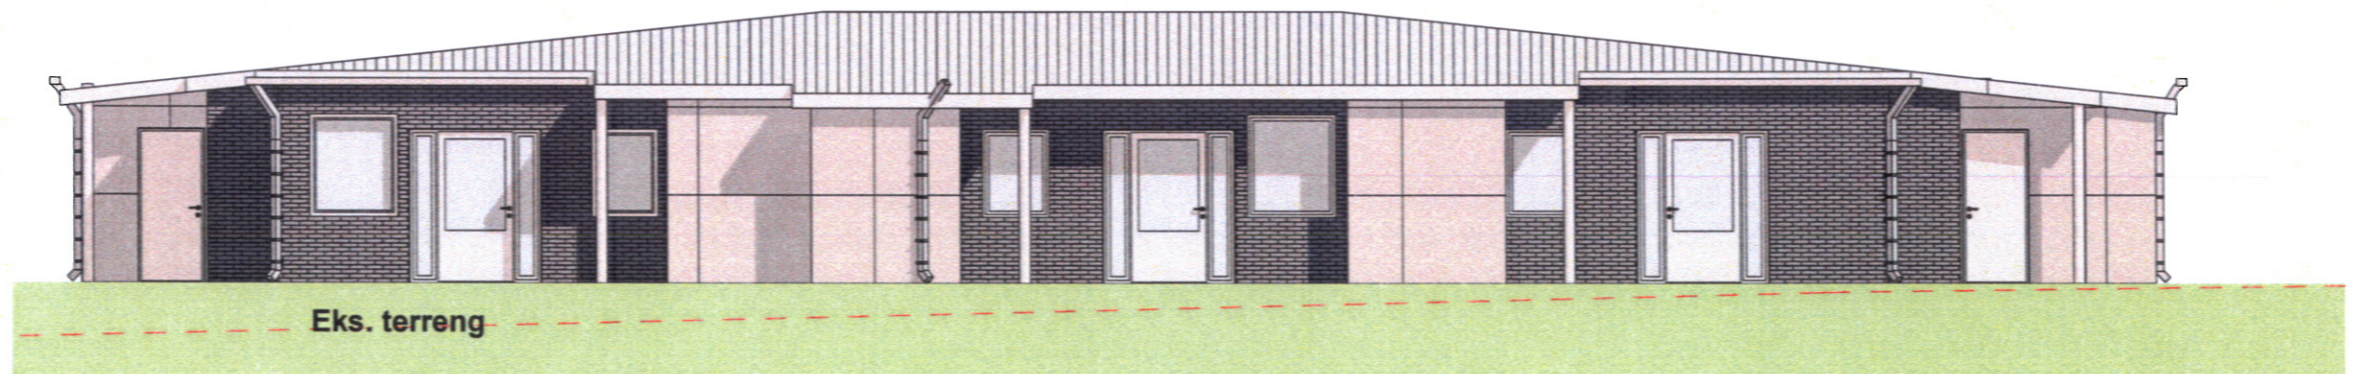

Fasade mot vest
1:100


BRANNKONSULT A/S
TOMTERVEIEN 60
1408 KRÅKSTAD
10/10 Ruedalsten

PROSJEKT Filnavn	Skisseforslag Nor Gård		TEGN.NR. A40-1	SAK NR. M-1002	TEGN. TBJ	KONTR. JP	DATO 07.04.2010
TEGNING	Fasader (1)		MÅL.	PROSJ. ANSV. JP	GODKJ. navn	REV. 30.09.2010	
BYGGHERRE ADRESSE BYGGETOMT KOMMUNE	Råde kommune, Skråtorpveien 2, 1640 Råde Gnr/Bnr:53/414 Råde Kommune		 SIVILARKITEKTER - HELGERØDGT. 5a, 1515 MOSS TLF 69 274434 FAX 69 274435 E-mail: moss@arkitektteam.no				

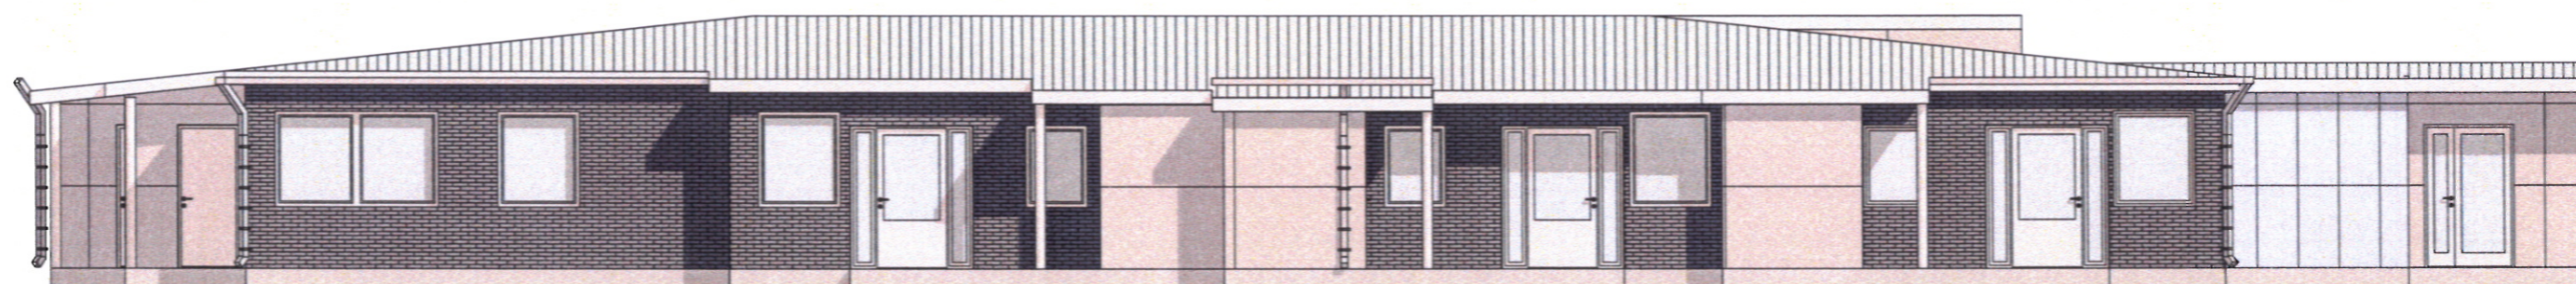

Eks. terreng

Fasade mot sør
1:100

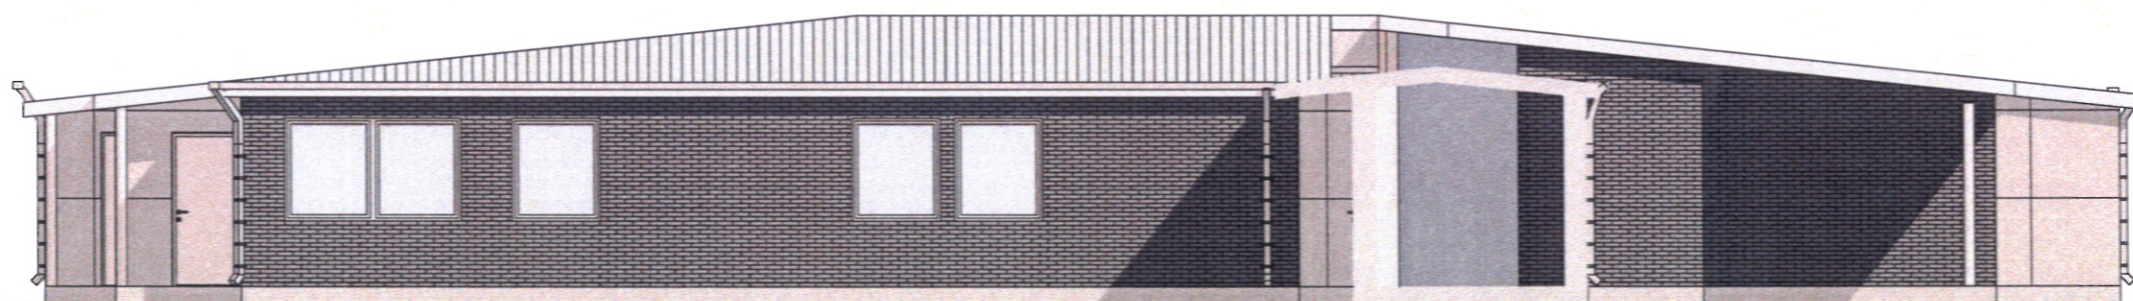


Eks. terreng

Fasade mot øst
1:100

BRANNKONSULT A/S
TOMTERVEIEN 60
1408 KRÅKSTAD

10/10-10 [Signature]

PROSJEKT Filnavn	Skisseforslag Nor Gård		TEGN.NR. A40-2	SAK NR. M-1002	TEGN. TBJ	KONTR. JP	DATO 07.04.2010
TEGNING	Fasader		MÅL.	PROSJ. ANSV. JP	GODKJ. navn	REV. 30.09.2010	
BYGGHERRE ADRESSE BYGGETOMT KOMMUNE	Råde kommune, Skråtorpveien 2, 1640 Råde Gnr/Bnr:53/414 Råde Kommune		Arkitektteam SIVILARKITEKTER - HELGERØDGT. 5a, 1515 MOSS TLF 69 274434 FAX 69 274435 E-mail: moss@arkitektteam.no				

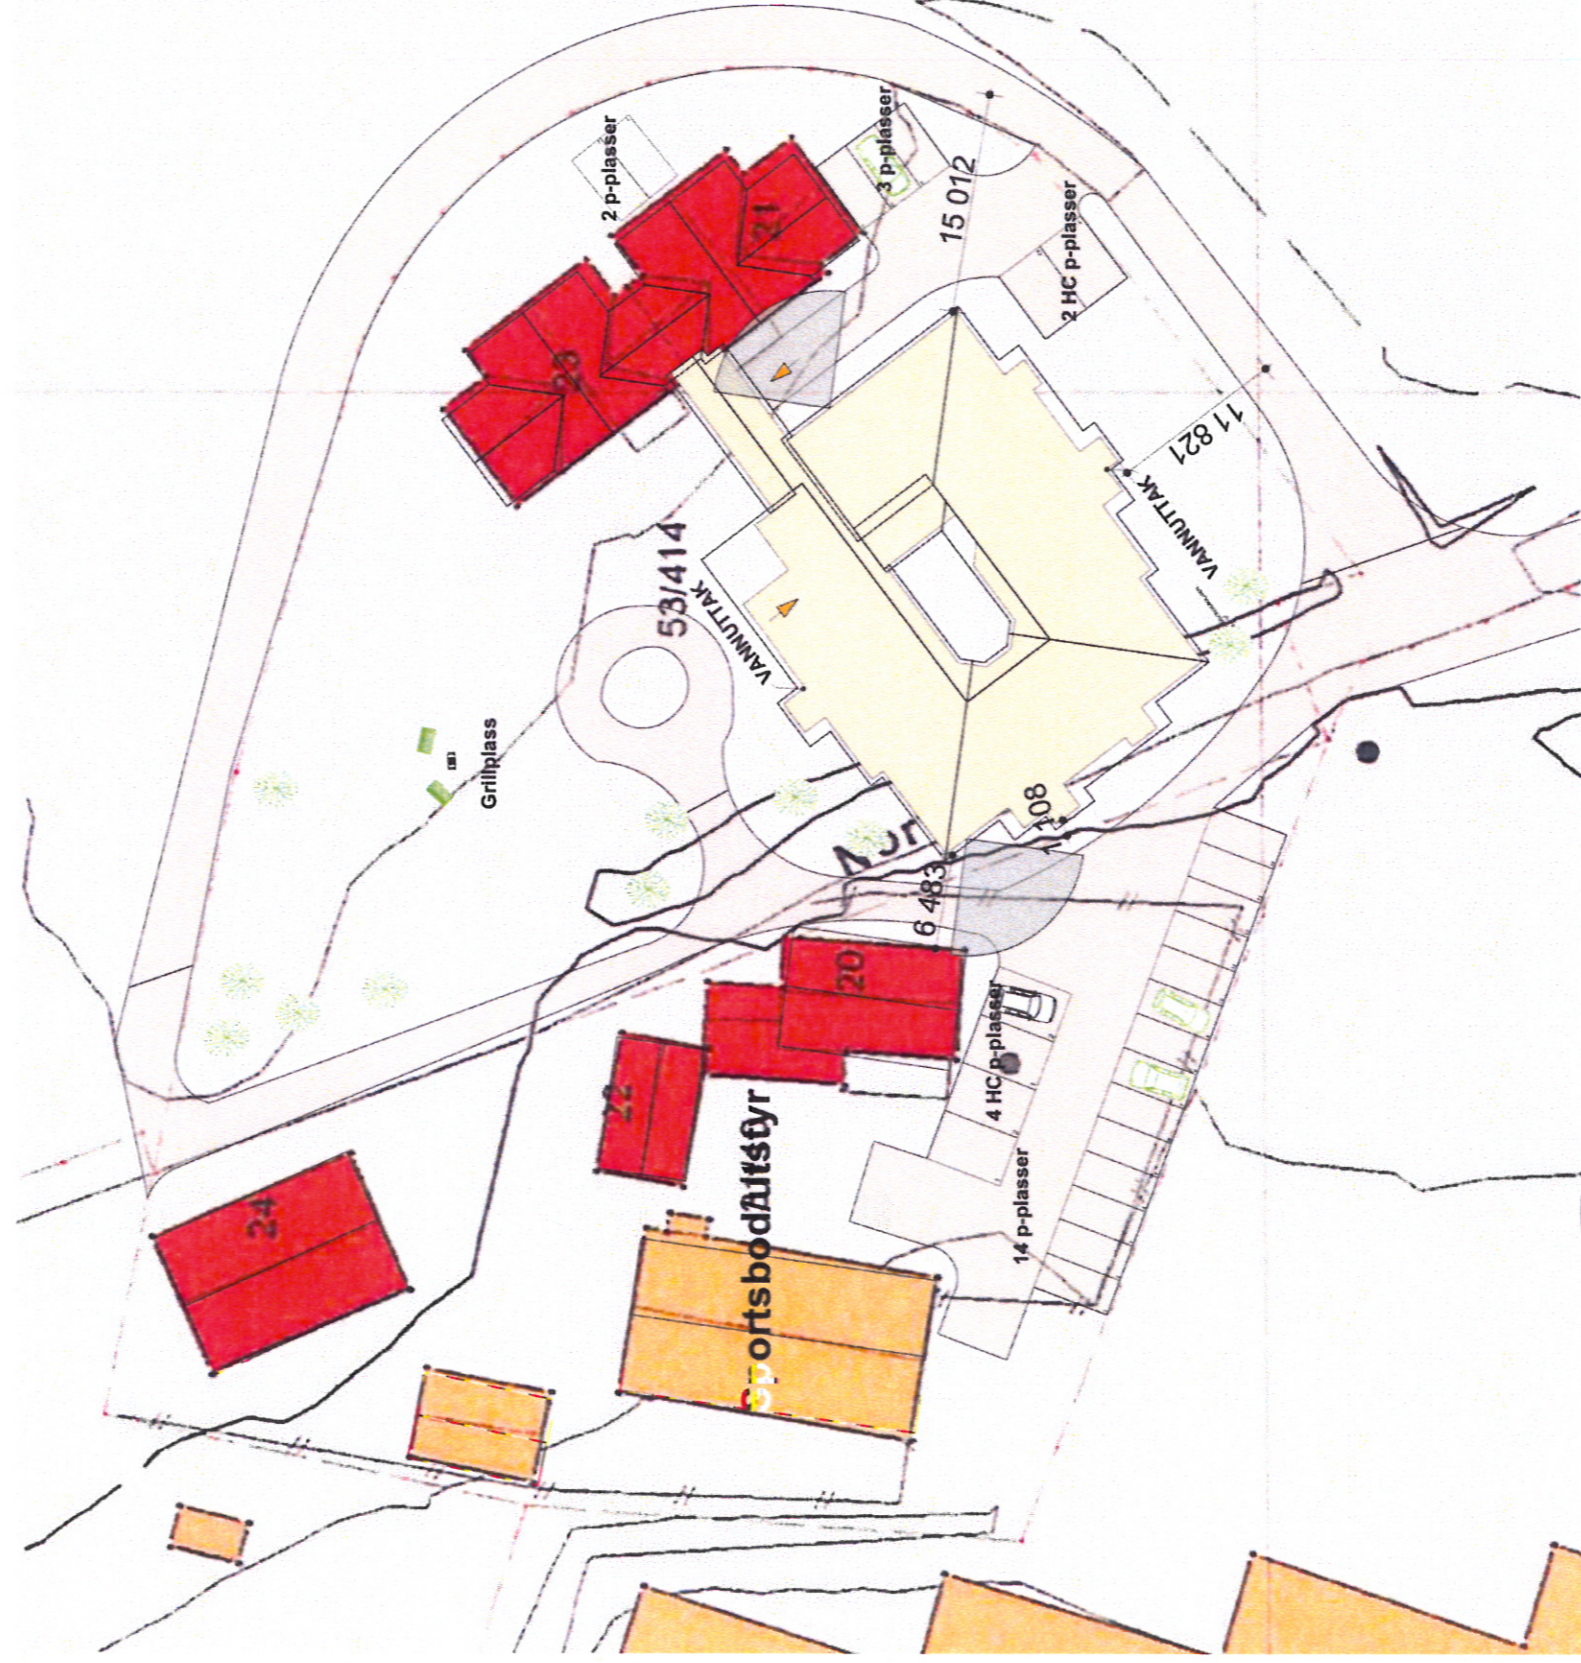

BRANNKONSULT AS
 TØMTERVEIEN 60
 1408 KRÅKSTAD

PROSJEKT Filnavn	Skisseforslag Nør Gård	TEGN.NR. A10-1	SAK NR. M-1002	TEGN. TBJ	KONTR. JP	DATO 07.04.2010
TEGNING	Situasjonsplan	MAL.	PROSJ. ANSV. JP	GODKJ. navn	REV. 30.09.2010	
BYGGERRE ADRESSE BYGGETOMT KOMMUNE	Råde kommune, Skråtorpveien 2, 1640 Råde Gnr/Bnr:53/414 Råde Kommune					
		Arkitektteam SIVILARKITEKTER - HELGERØDGT. 5a, 1515 MOSS TLF 69 274434 FAX 69 274435 E-mail: mose@arkitektteam.no				