


E1 E2 E3 F1 F2 F3 G1 G2 G3 H1 H2 H3 J1 J2 J3 K1 K2 K3 L1 L2 L3 M1 M2



GOLV I D040, 042 - SE TEGN 4.001

UTSPARINGER			BETONG OG FORSKALING			REVISJONER			PROSJEKTERINGSTEAM		
KOTER	DIMENSJON	ANTALL	BETONGKVALITET	TYPE	ANM.	FORSKALINGTYPER	ANM.	SIGN.	DATE	REF.	PROSJEKTERINGSTEAM
OK U/ISP	B	H									
1 MALSETTING A MALSETTING B AVLØP WC AKSE 20-21/1-2-3 C KOTER STUSSMÅL KANALER I GRUNN HÆ21, 879 D KOTER SLUK, KØRR KOTE KANALLEDN H F 13, 973 E BUNNLEDN, ENDR ET H F 5, 2, 80 F STØRRE ENDRINGER H F 18, 2, 80											
2 KNUTT-ERIK HØIEM PROSJEKTERINGSKONSULENT STORST. 53 8000 8000 TLF 23285											
3 IGP BODØ A/S ELEKTRISK KONSULENT PROF. SCHYTTESG 3 8000 TLF 24201											
4 NILSEN OG NIKOLAISEN ELEKTRISK KONSULENT V.V.S. KONSULENT NYHOLMST. 25 8000 TLF.											
PSYKIATRISK KLINIKK BODØ BUNNLEDNINGER/KANALER I GRUNNEN AKUTTPSYKIATRI NORD											
SANSERHJERNER		TEGNET AV	DATE	MÅLSTOKK	MÅL I	REF.	BLAD NR.	REV.			
HE RUFJORD		E.J.	20.7.78	1:50	MM	4	1112	5			

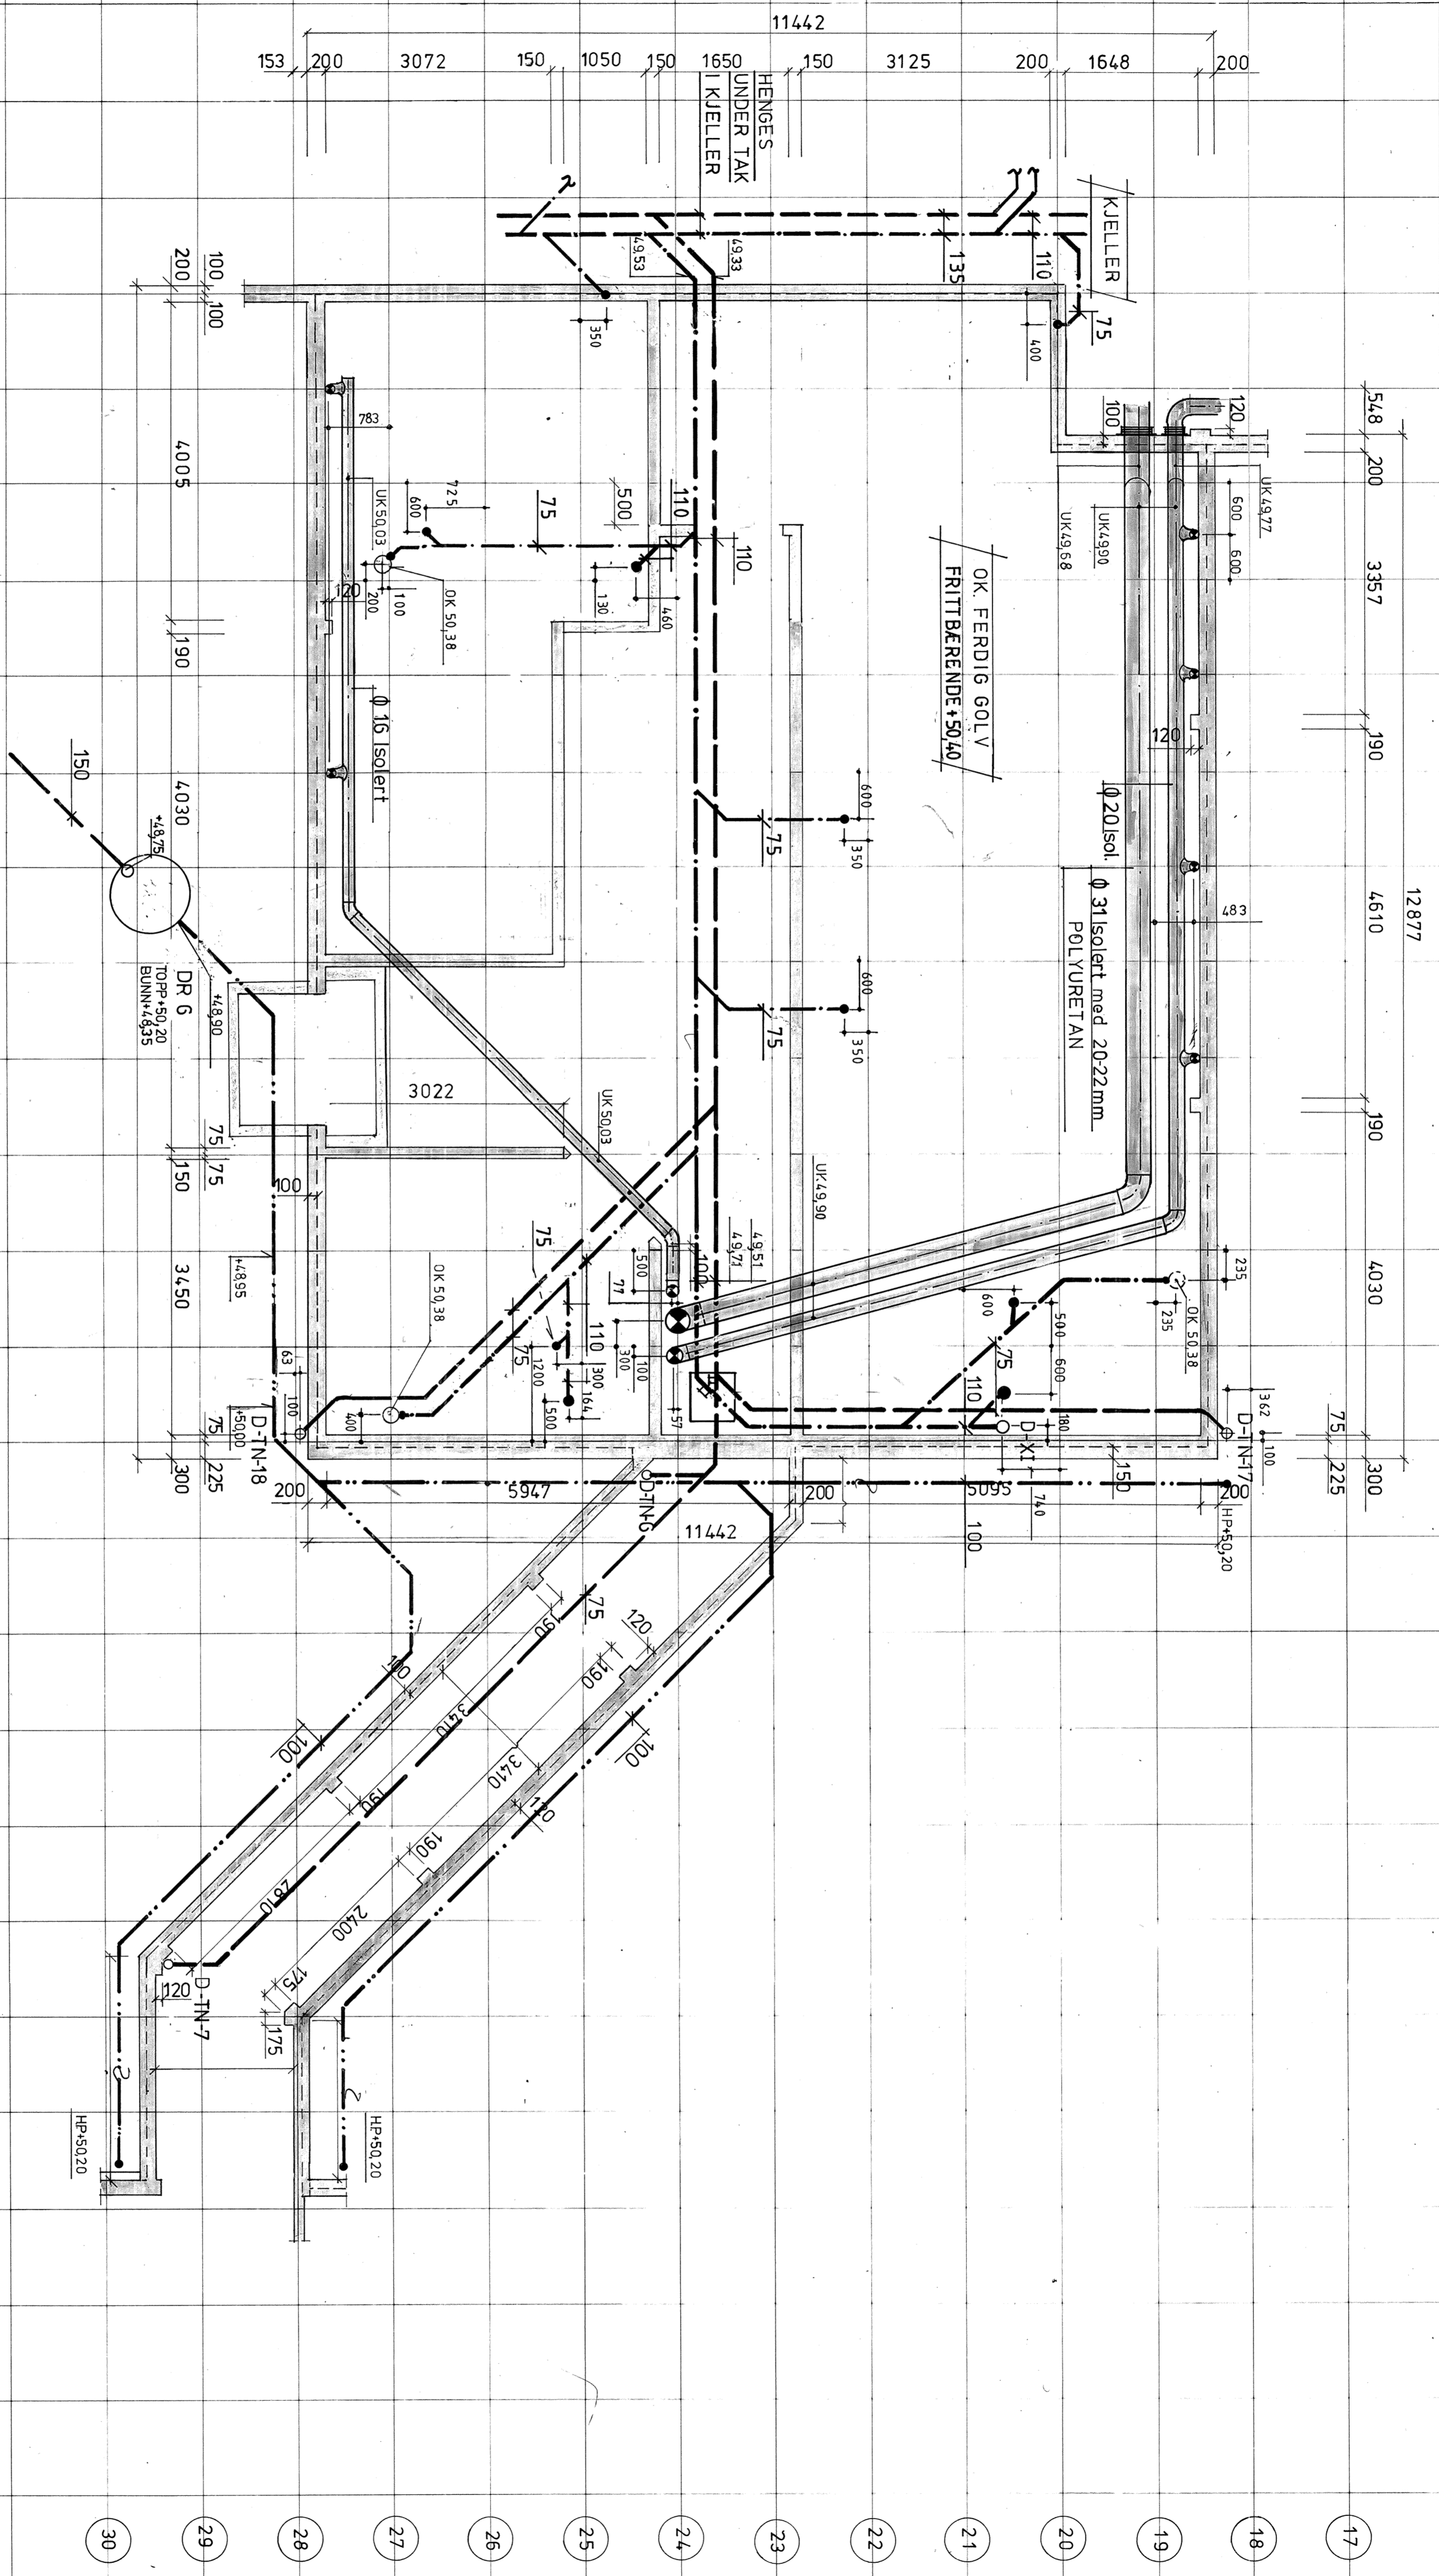