


Overgangssone ny og gammel utskilling

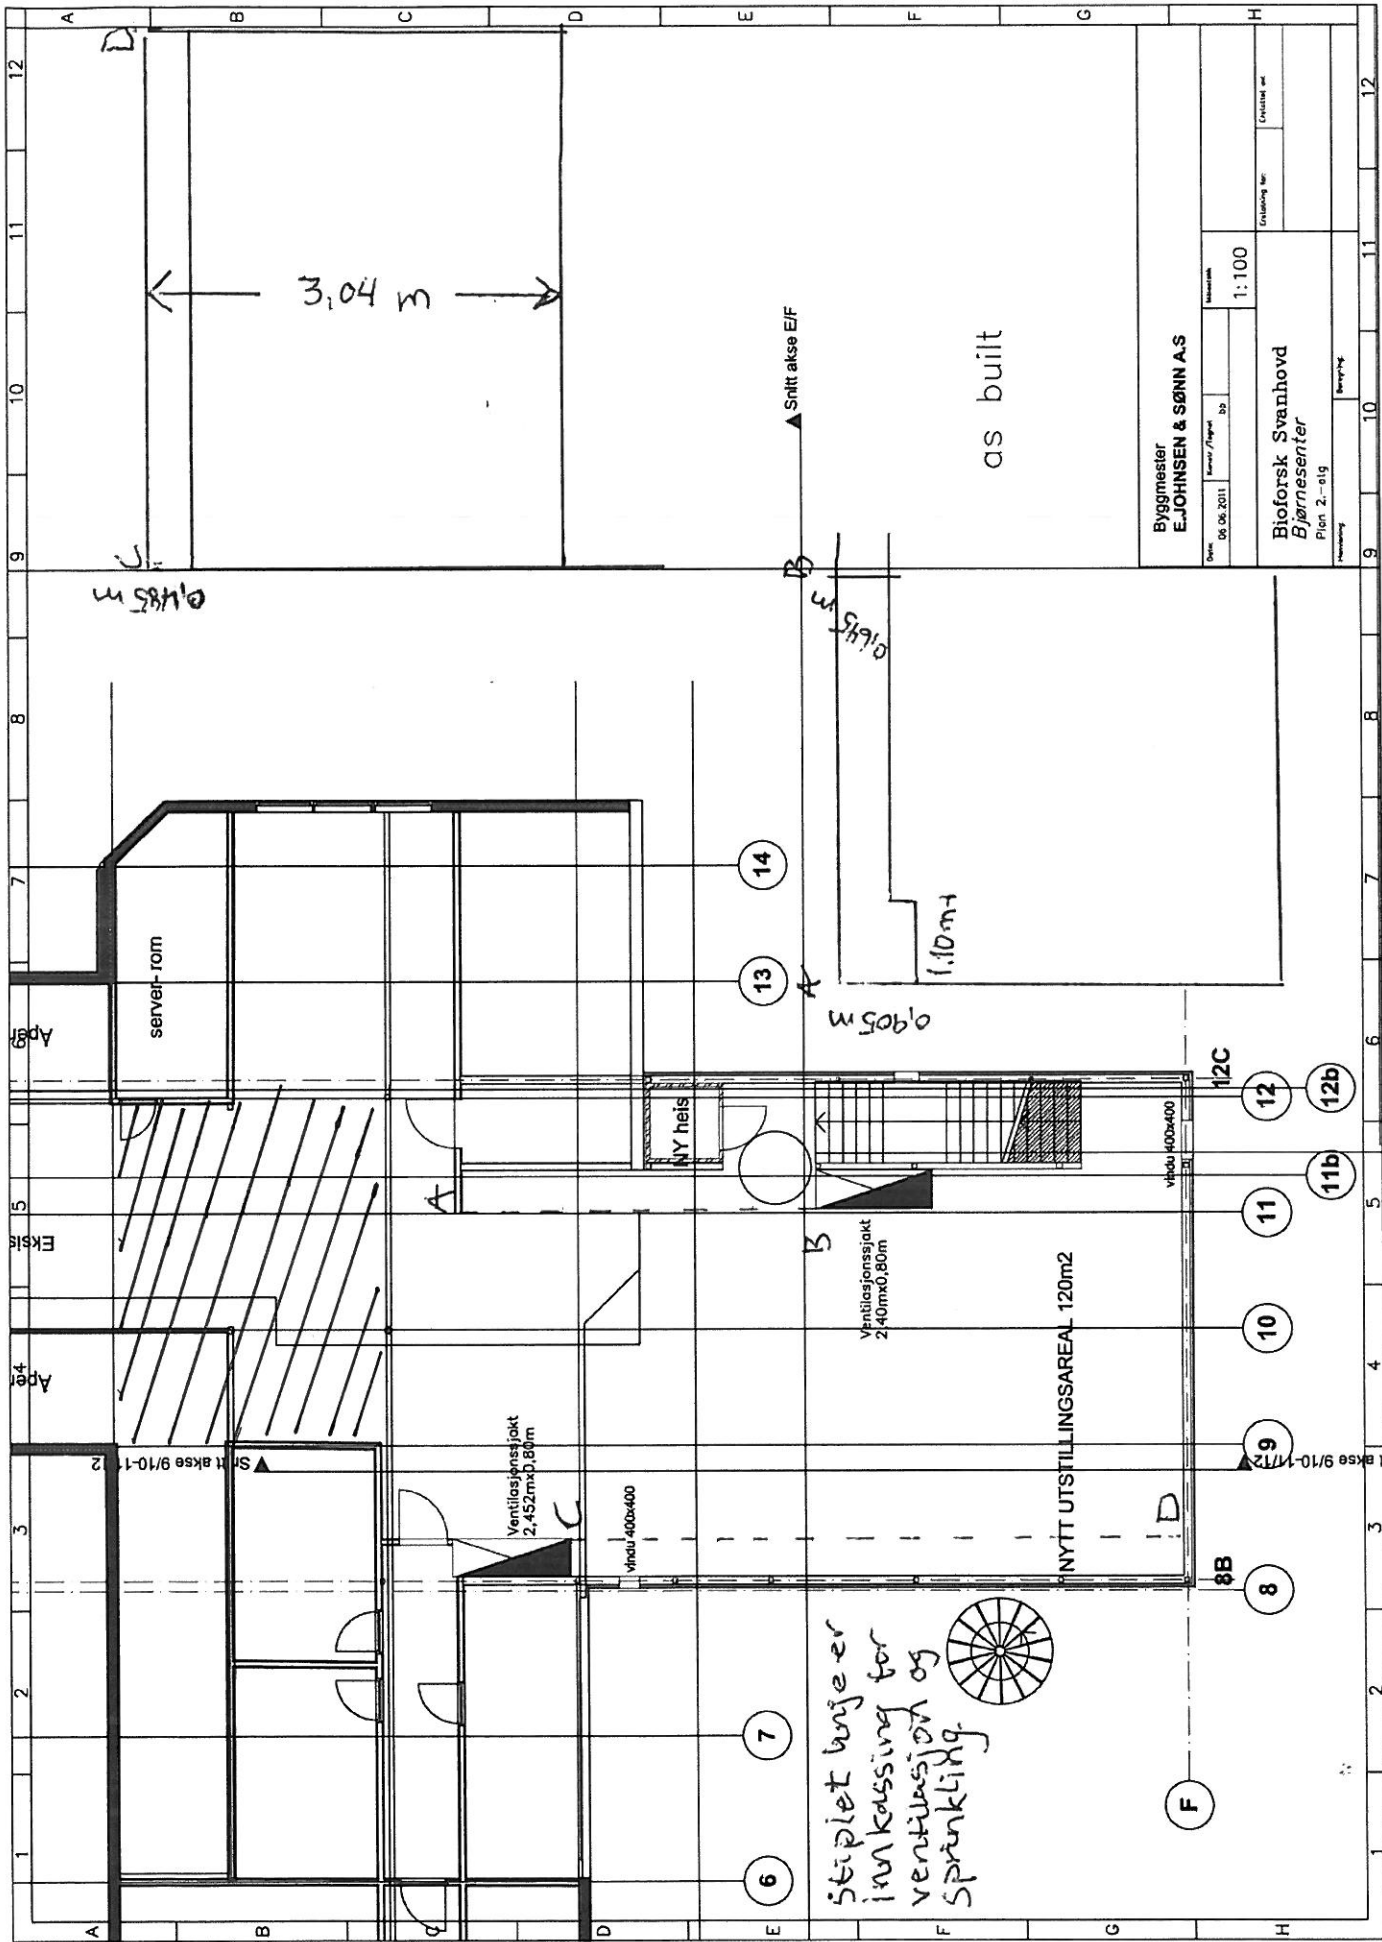

Byggher <b>E. JOHNSEN &amp; SØNN A.S</b>		Skala 1:100	
Dato 06.06.2011	Revisjon/Type	Utskrift for	Utskrift av
