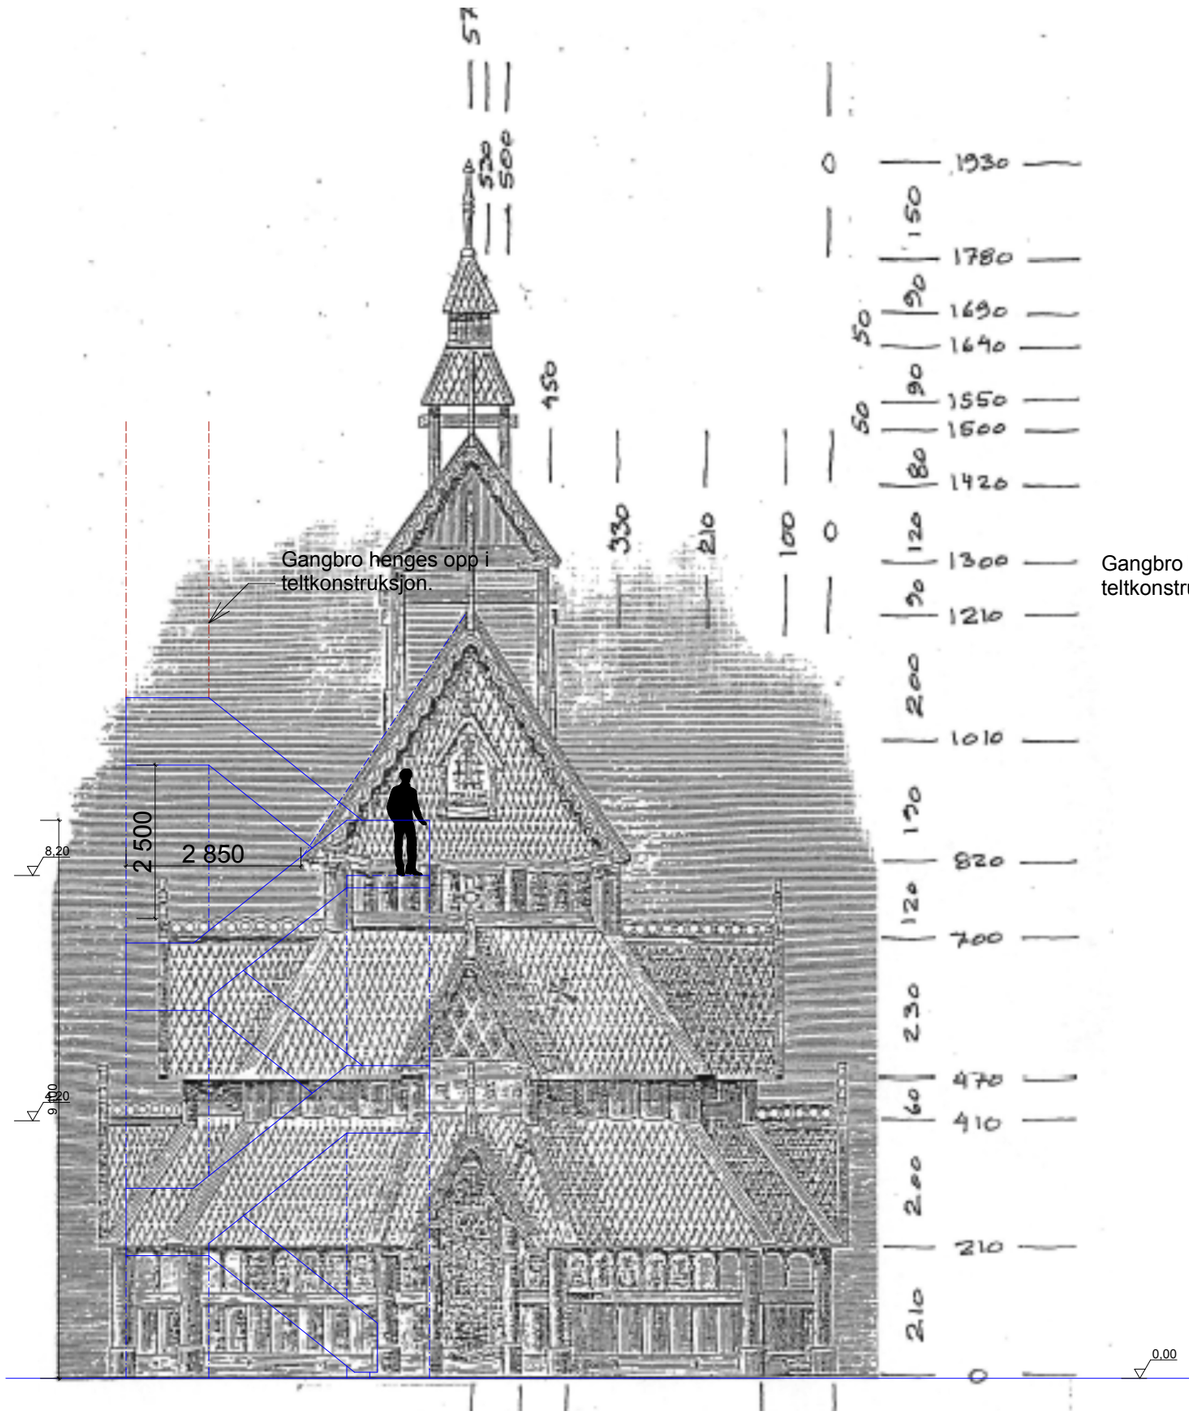

Vestfasade

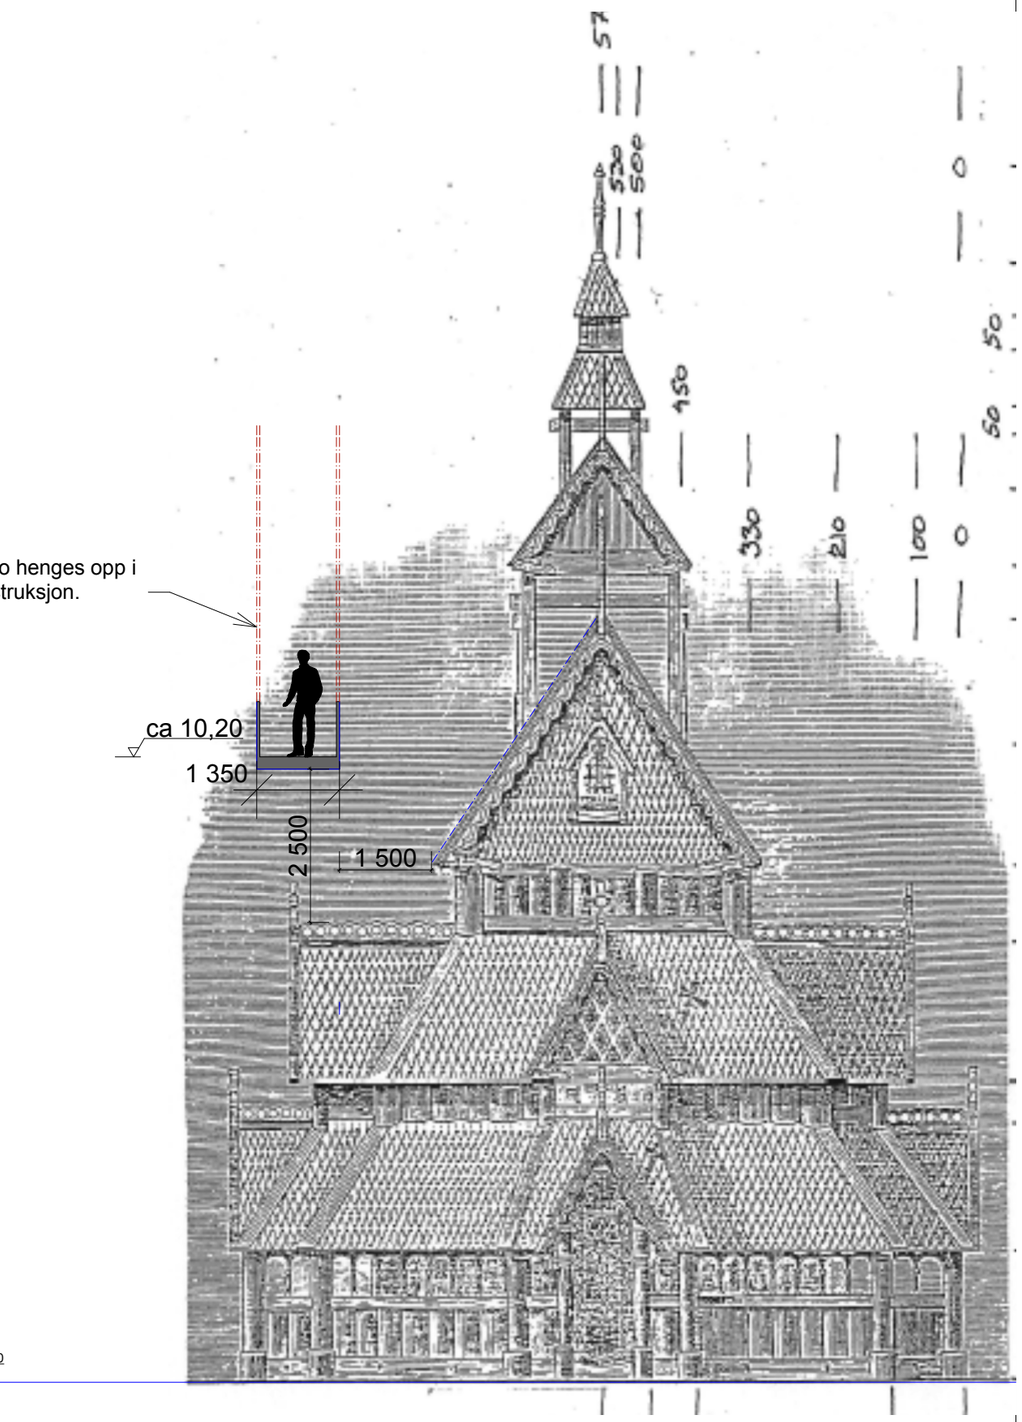

Snitt A-A

Gol Stavkirke - Prinsippskisser, mål 1:100

06.06.2011

ARKITEKTSKAP AS