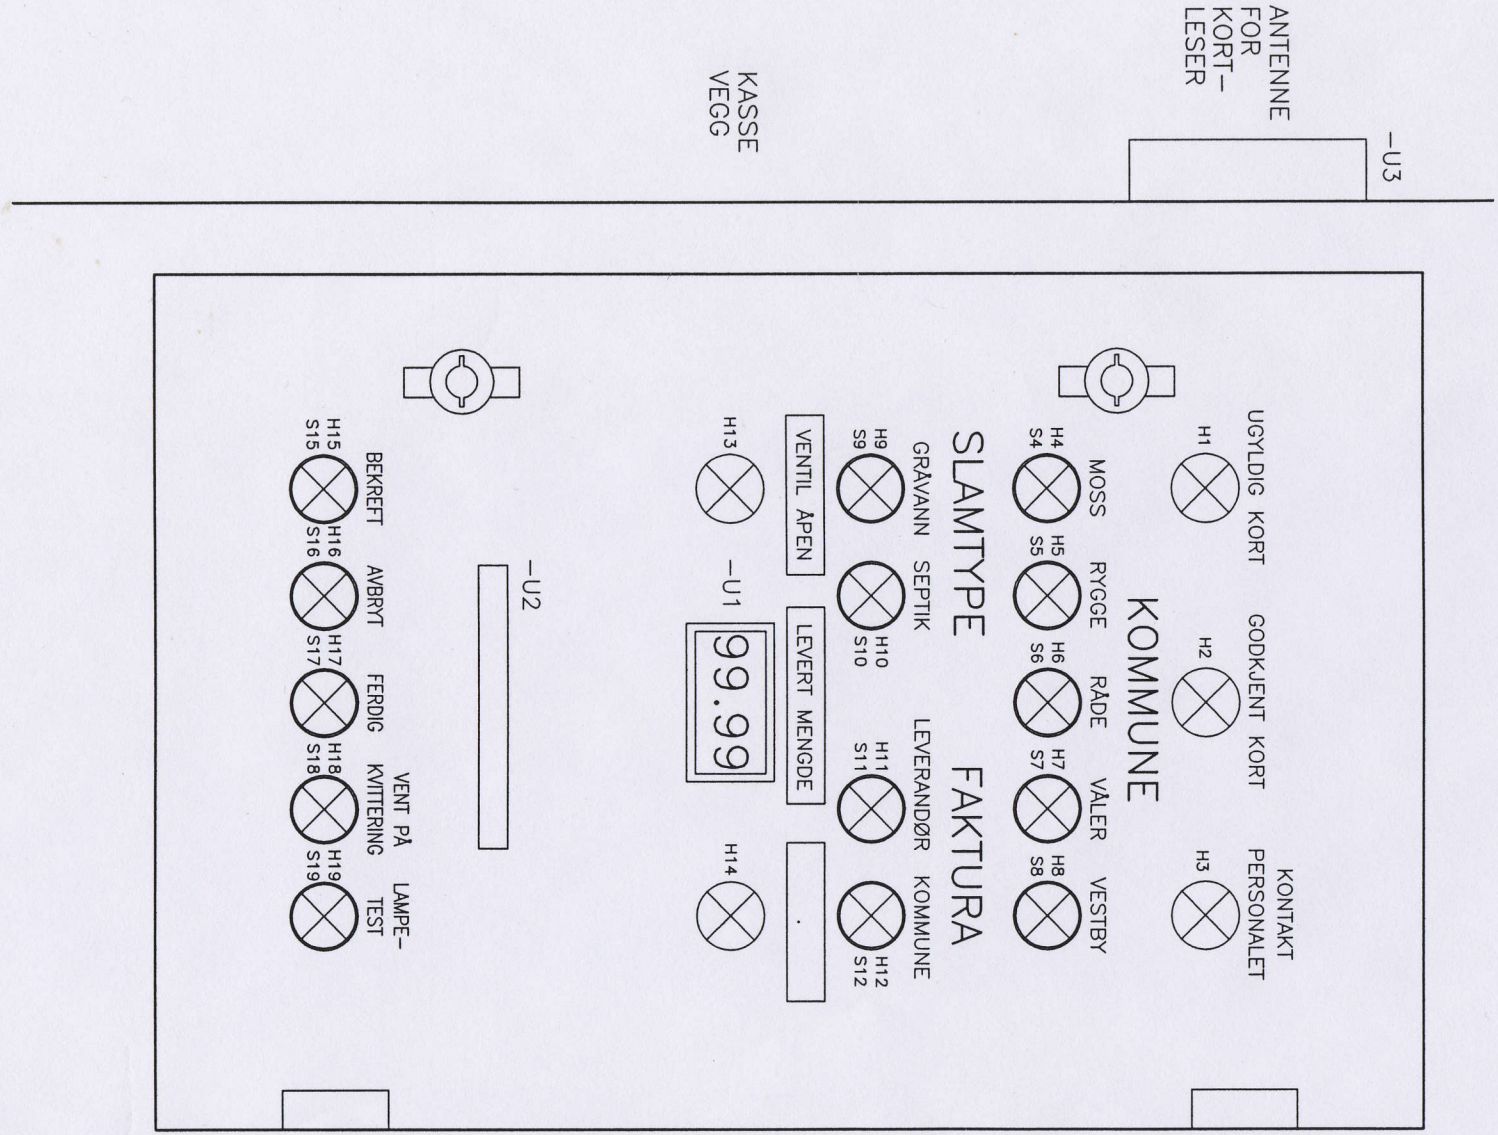

bravida®
Moss

ORDRE NR.:	500725-99
TEGN. NR.:	TP14_S01

REV.	BESKRIVELSE	DATO	UTF. AV	KONTR.
0	AS BUILT	2002-01-03	EKK	FWR

MOVAR
INTERKOMMUNALT SELSKAP FOR MOSSEREGIONEN

KAMBO RA
TP14 SLAMMOTTAK
ARRANGEMENT SKAPFRONT

SKALA: .	= .		
FORMAT: .	+ .		
KONSTR.: FWR	TEGNET: EKK		
DATO: 2002-01-03	DATO: 2002-01-03		
SIDE L01	NESTE SIDE S01	REV. 0	