SITUASJONSKART

Eiendom:	Gnr: 66	Bnr: 302	Fnr: 0	Snr: 0
	Adresse: SØRE LANGSKÅRE 2, 2680 VÅGÅ			
Hj.haver/Fester:	VÅGÅ KOMMUNE, Edvard Storms veg 2, 2680 VÅGÅ			

VÅGÅ KOMMUNE

Dato: 19/1-2011 Sign: Tilkopling VA.

Målestokk 1:250

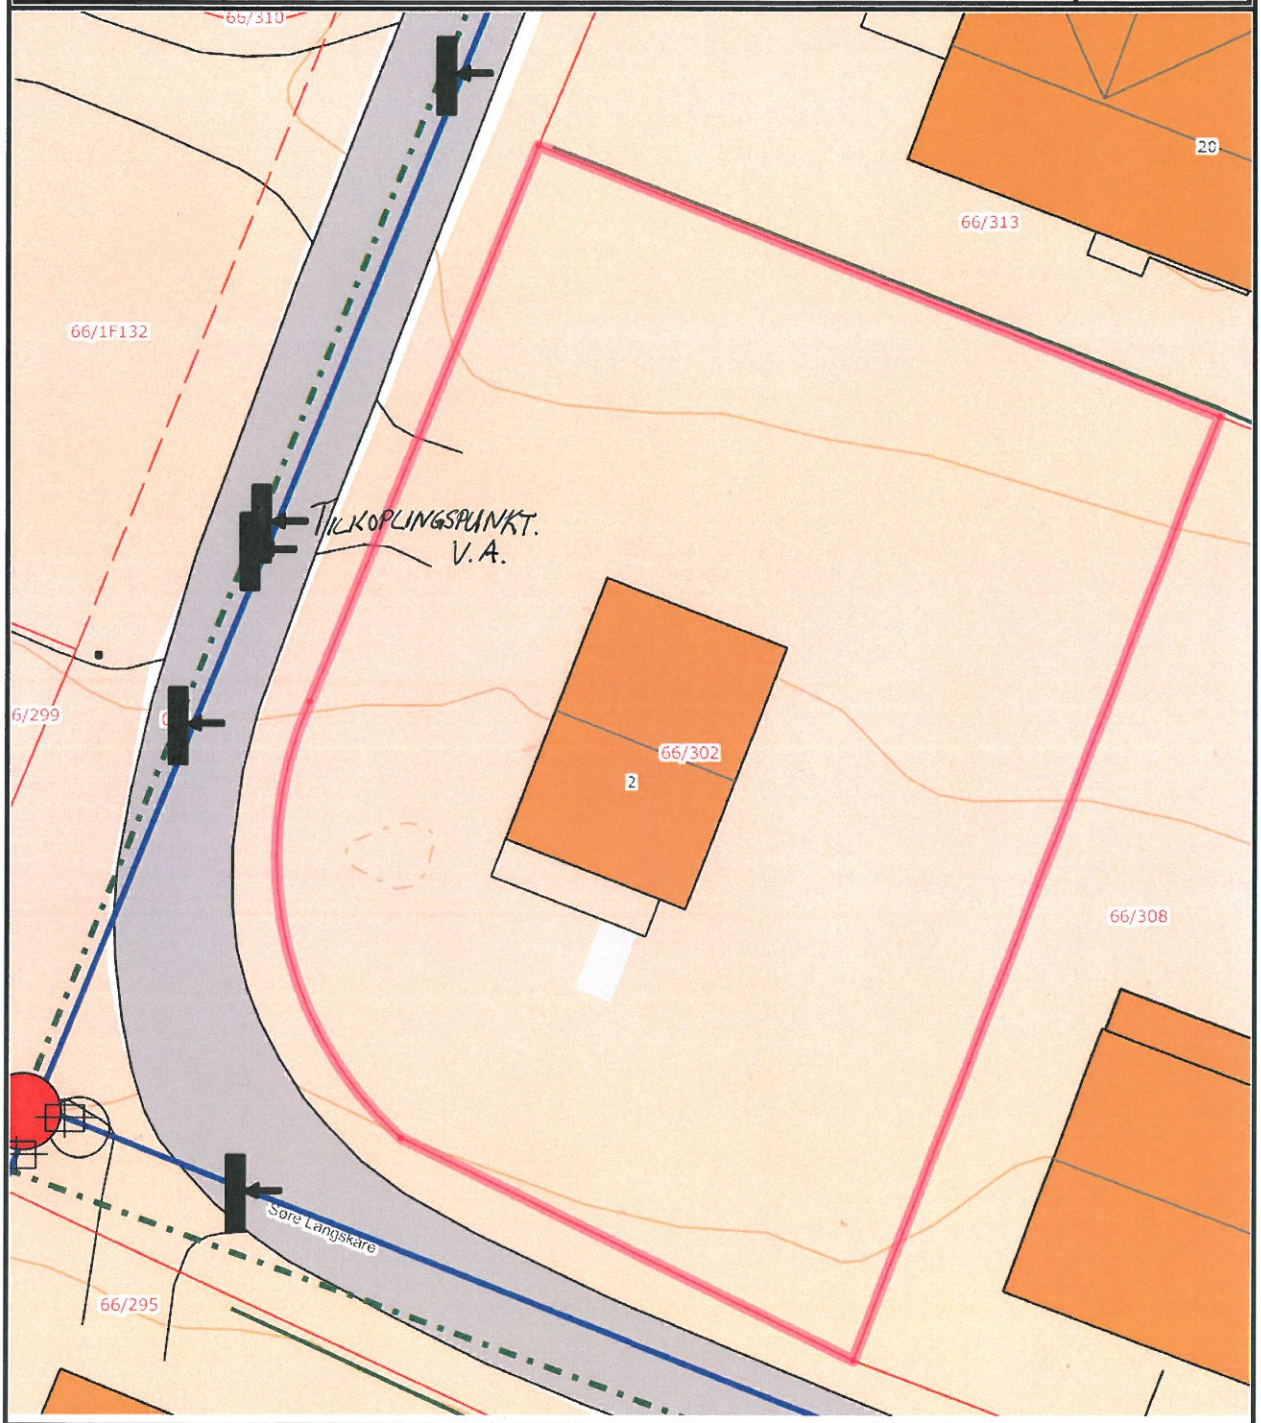

Det tas forbehold om at det kan forekomme feil på kartet, bla. gjelder dette eiendomsgrenser, ledninger/kabler, kummer m.m. som i forbindelse med prosjektering/anleggsarbeid må undersøkes nærmere.